


180112 RJ PLAN U2

NB! BRUKT STRØ INN TIL ROM, GJENNOMFØRINGER OG TRASE TIL CONTAINER MÅ TVERRFAGLIG KOORDINERES.

PLASSERING AV CONTAINER

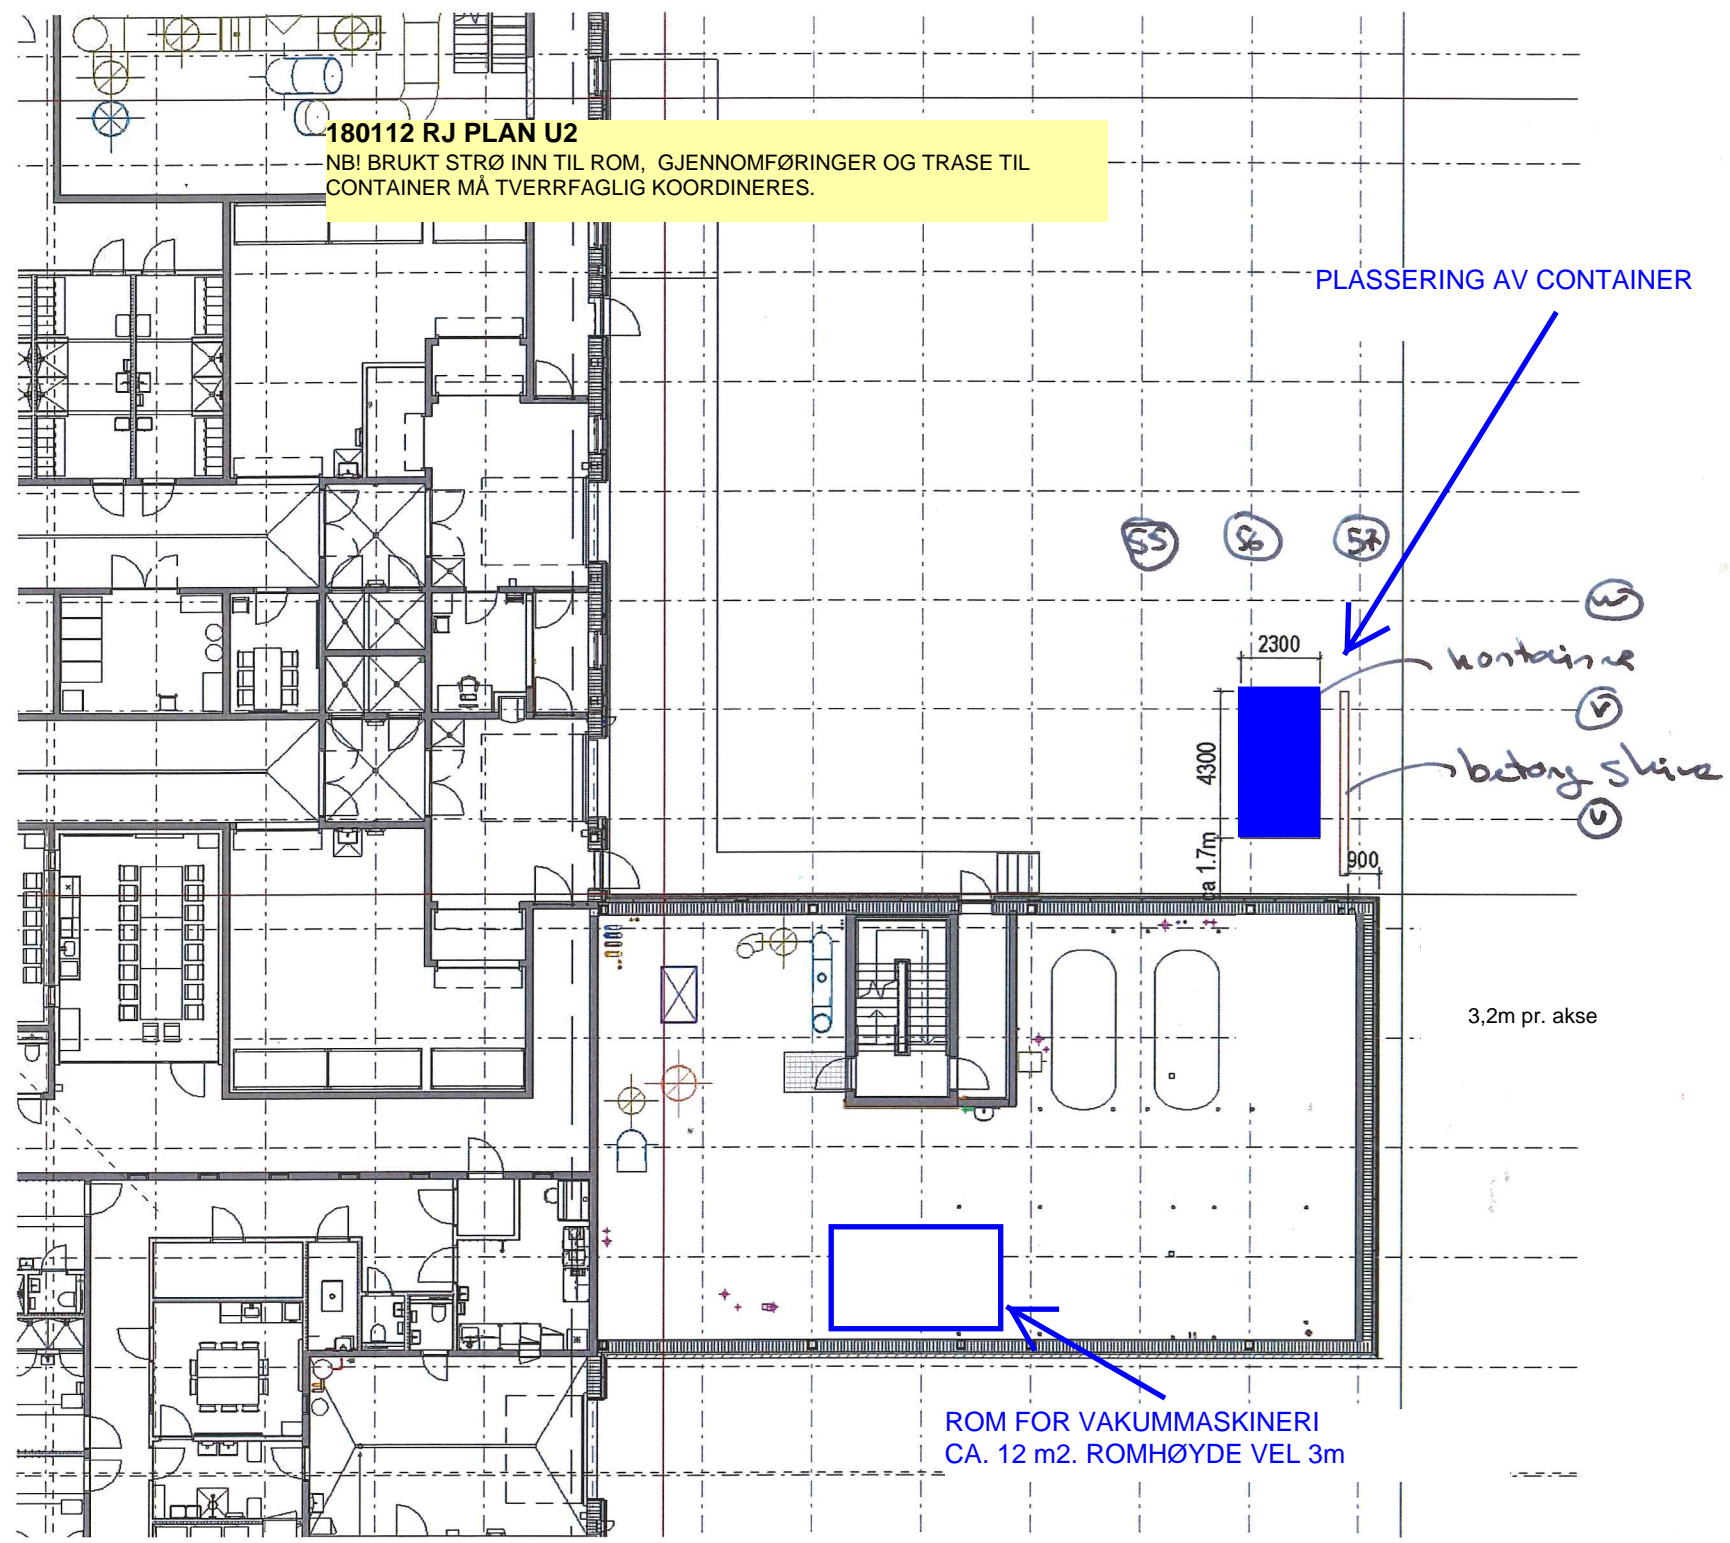

3,2m pr. akse

ROM FOR VAKUMMASKINER!
CA. 12 m2. ROMHØYDE VEL 3m

2300
4300
ca 1.7m
900

container
betong slive

55 56 57
