



fasade sørøst

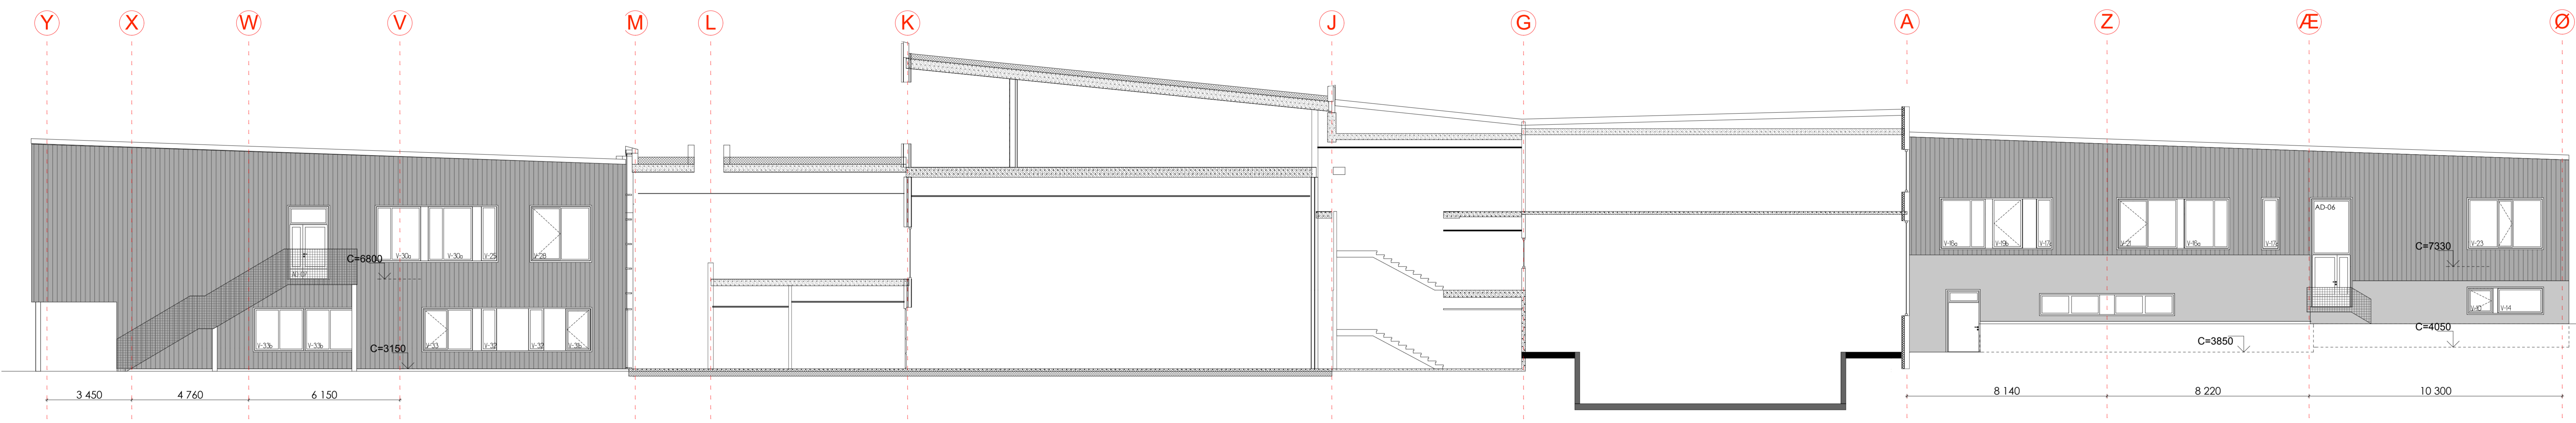

fasade nordvest (sørfløy)

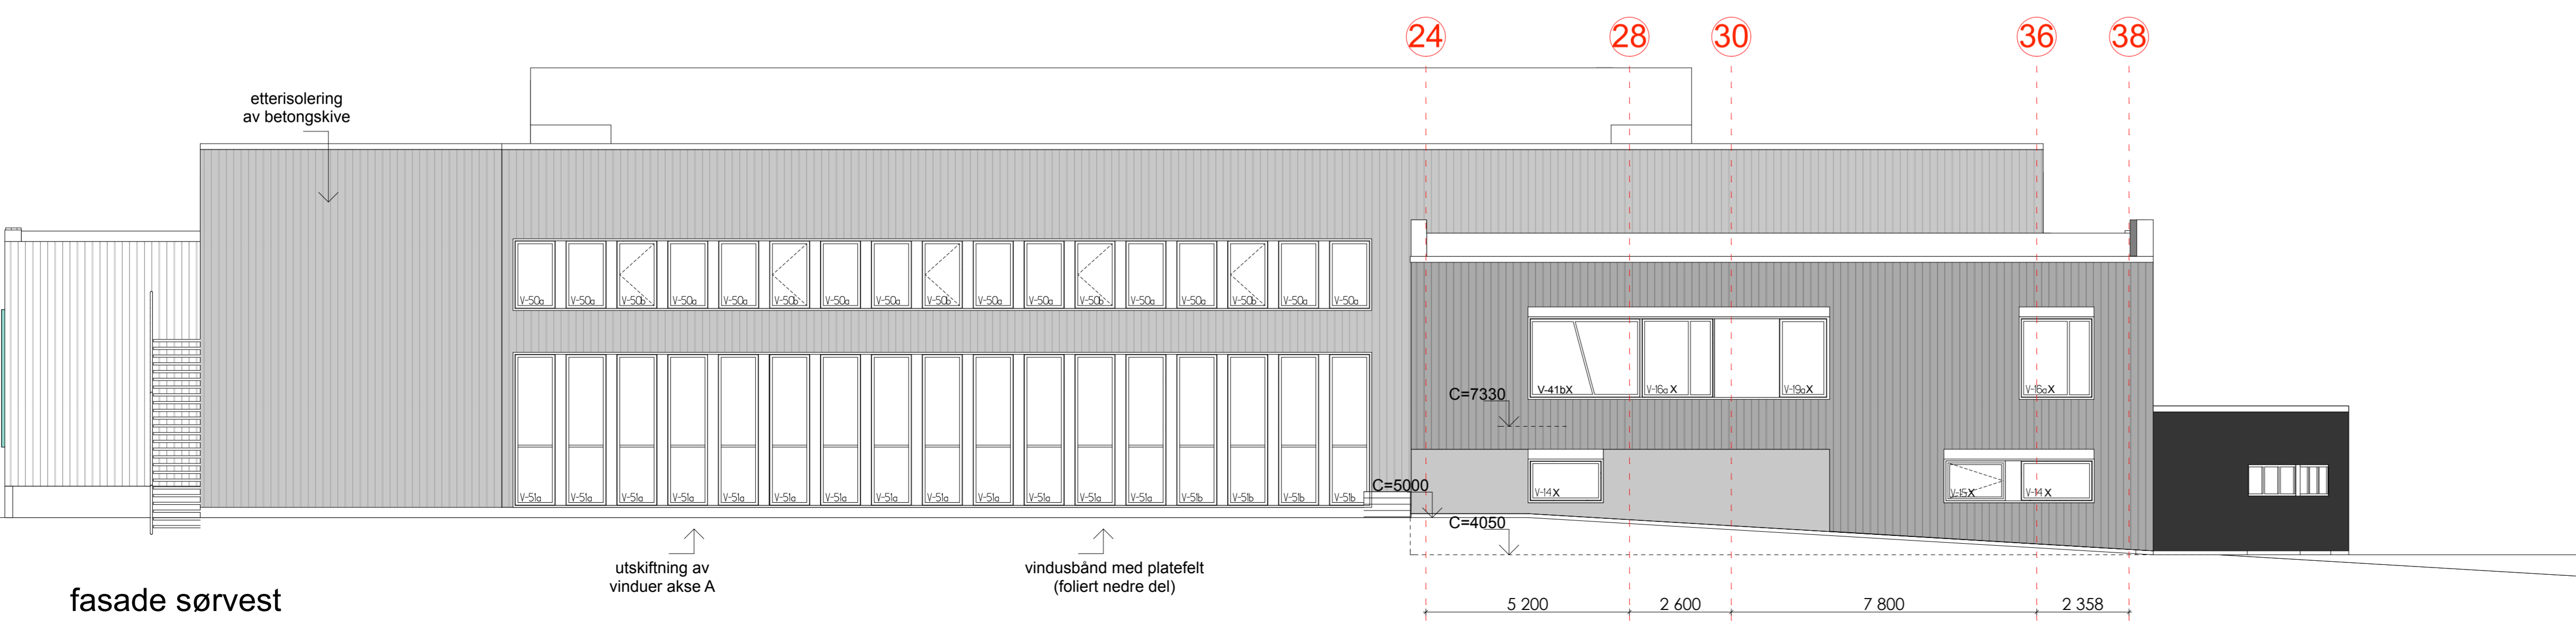

fasade sørvest

Tegningstittel: FASADER SØRFLØY		Tegningsnr.: A-FA-100		Rev. ind.: Z																														
Referansefigur: 		Følgende tegninger: 1 = Forelegg tegning 2 = Prosjektgrundering 3 = Anbud 4 = Prosjektdag																																
Revisjoner: <table border="1"> <thead> <tr> <th>Dato</th> <th>Rev. ind.</th> <th>Endring</th> <th>Sgn.</th> <th>Korrigert</th> </tr> </thead> <tbody> <tr><td> </td><td> </td><td> </td><td> </td><td> </td></tr> <tr><td> </td><td> </td><td> </td><td> </td><td> </td></tr> <tr><td> </td><td> </td><td> </td><td> </td><td> </td></tr> <tr><td> </td><td> </td><td> </td><td> </td><td> </td></tr> <tr><td> </td><td> </td><td> </td><td> </td><td> </td></tr> </tbody> </table>		Dato	Rev. ind.	Endring	Sgn.	Korrigert																										Nummersystem tegninger: A/L = Forelegg A/L = Anbud A/L = Prosjekt A/L = Detalj		
Dato	Rev. ind.	Endring	Sgn.	Korrigert																														
Oppdragsnavn: Vågan Eiendom KF																																		
Oppdrag: SVOLVÆR SKOLE AS BUILT		Oppdragsleder: Biv. ark. MNAL, Lene Viste Mounsen Prosjektleder: Biv. ark. MNAL, Sørja Ræd																																
Arkitektene: VIS-À-VIS Sivilarkitektur MNAL - med Arkitektbedriftene Bedriftsgaten 14, N. 7014 Trondheim Telefon: 7380 8780 Telefaks: 7380 8799 epostkasse@vav.no		Tegningsnr.: 1047																																
Tegningstittel: FASADER SØRFLØY				Tegningsnr.: A-FA-100	Rev. ind.: Z																													