


SE PLANTEGNING A22 U1.2

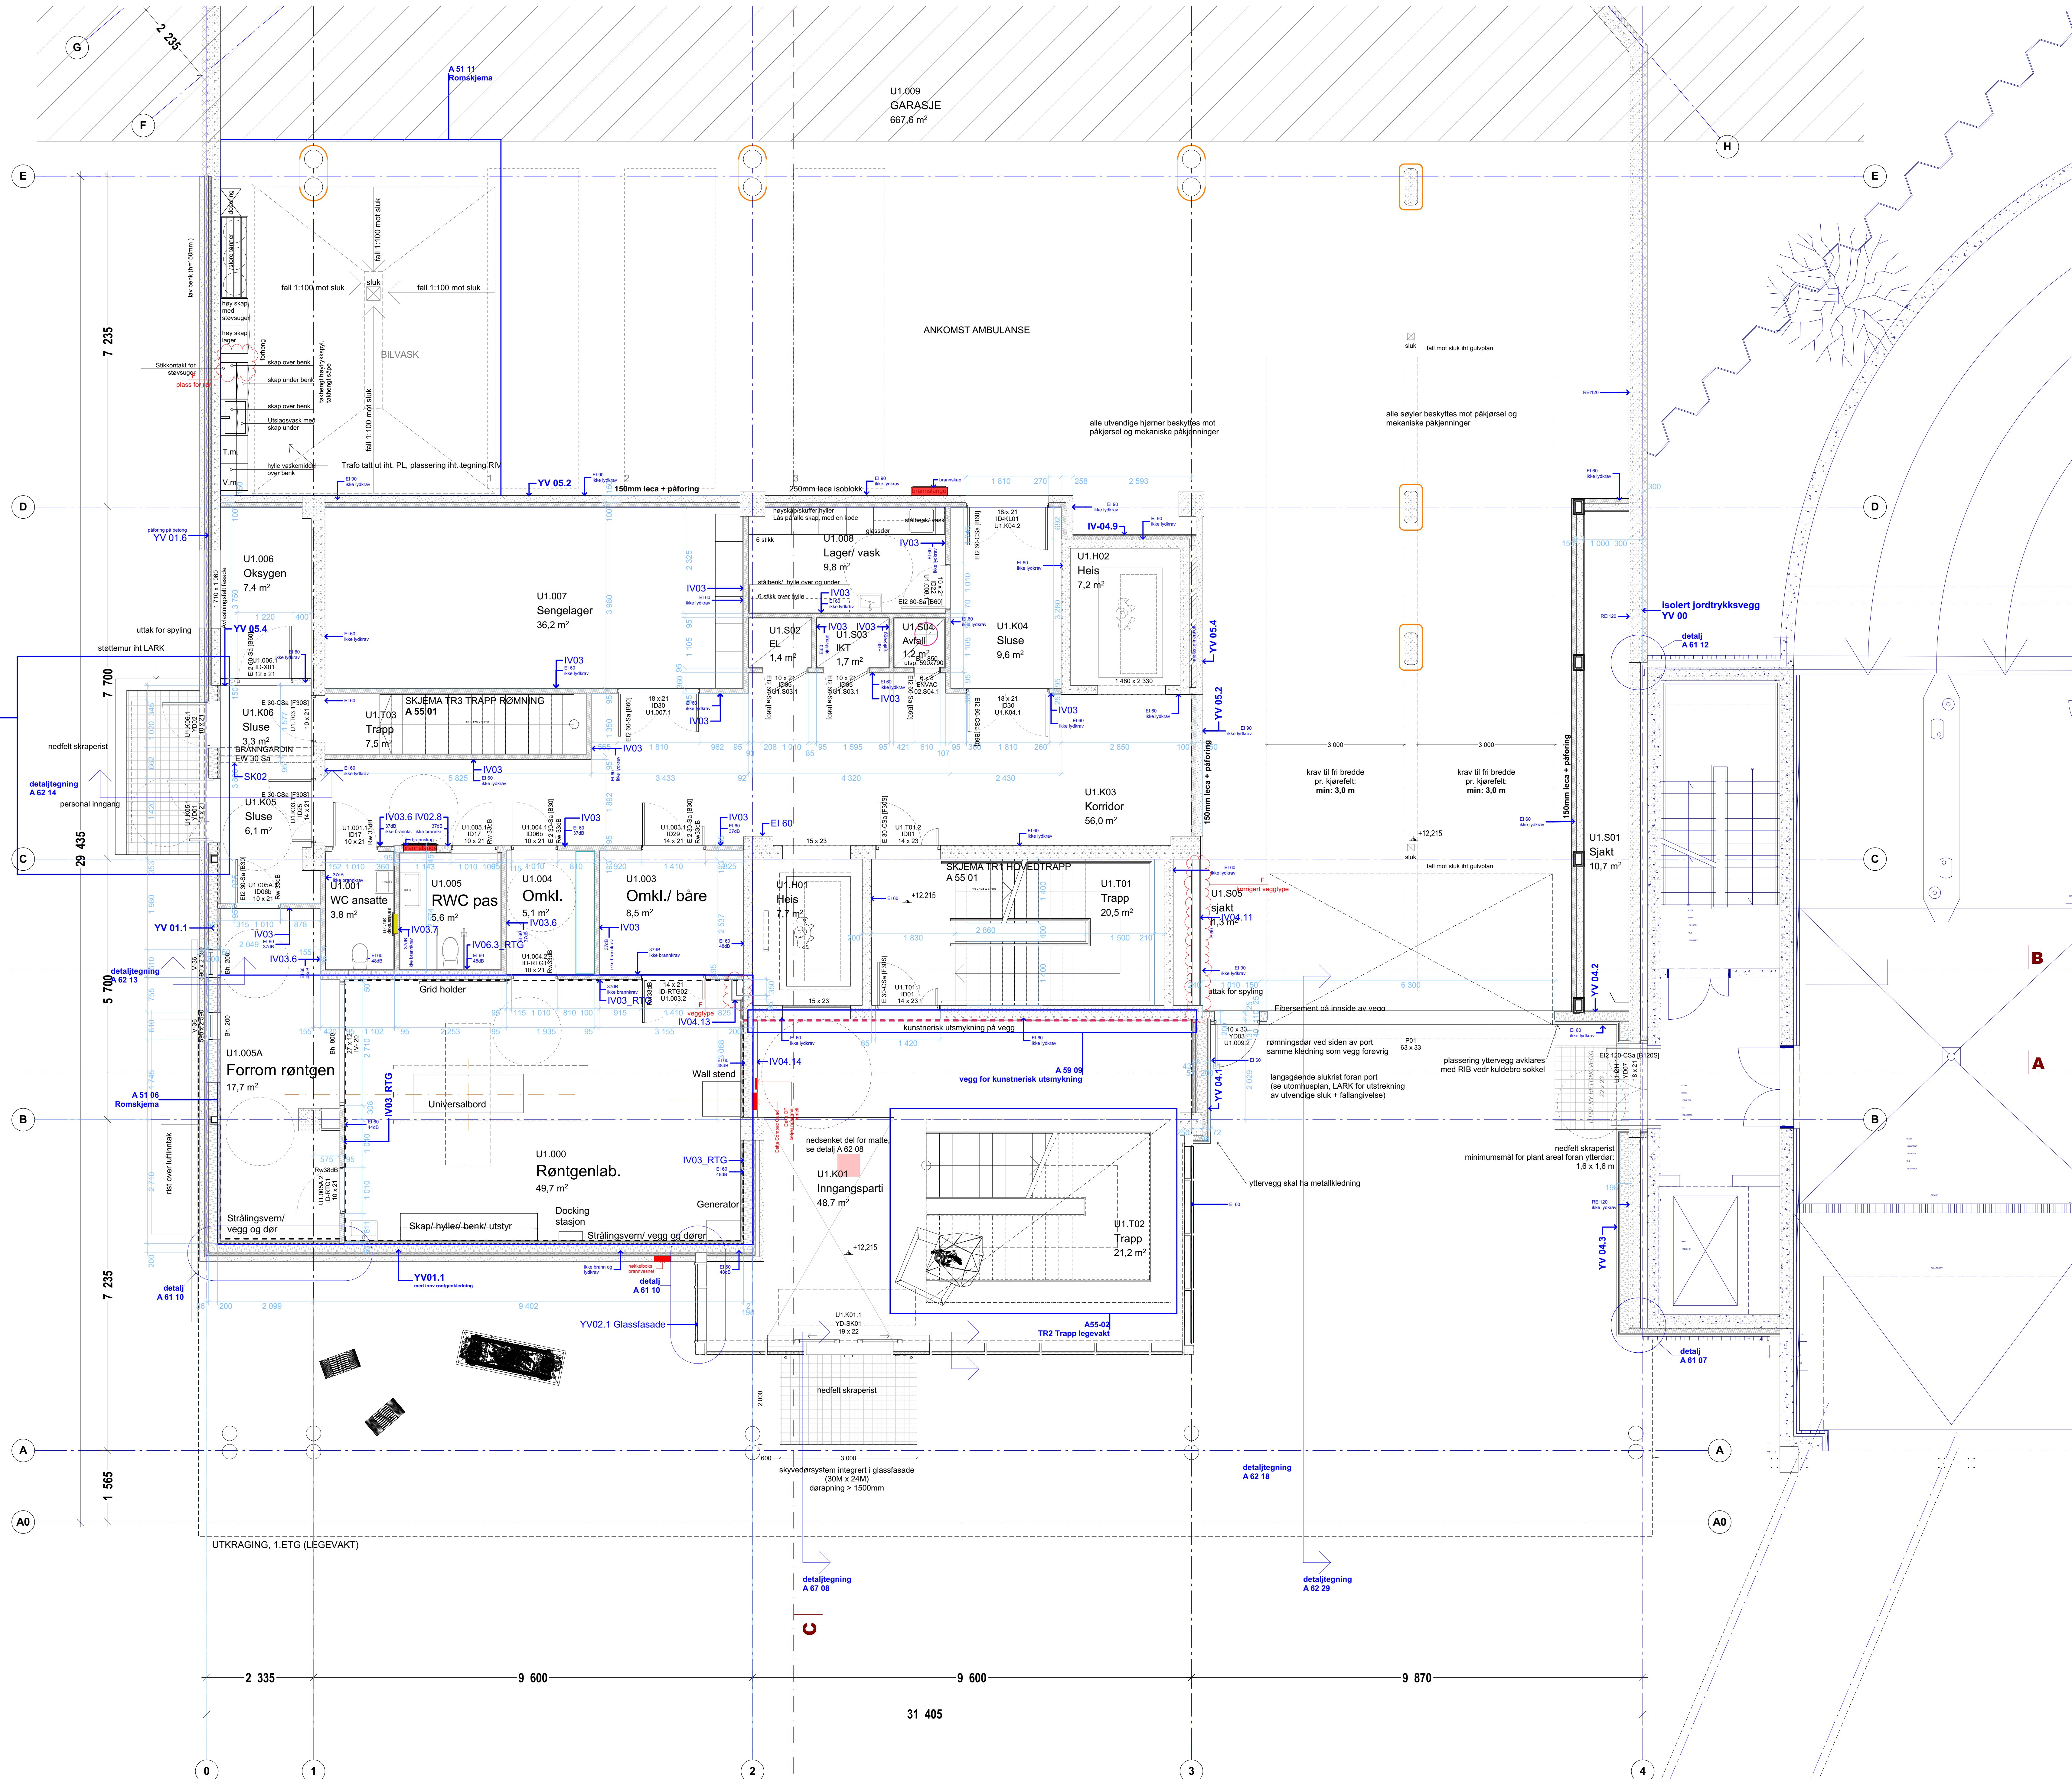

2016 054 Rev. B
A 22 U1.1

MERKNADER
 Målesting
 Kolohøyder er generelt målestilt til ytre frite.
 Fri åpning på skyvedører
 Generelt skal fri åpning på skyvedører tilfredssetle minimumskrav angitt i TEK.
 Lysåpning på skyvedører til badrom skal være minimum 1100mm.
 Se:
 - A 53 04 Romskjema, Sykkeltrom, Bad sengerom 1
 - A 53 06 Romskjema, Sykkeltrom, Bad sengerom 2
 Kubbing og forsterkninger
 Primærkonstruksjoner skal oppføres med nødvendige innbyggjerforsterkninger for åsanger, oppheng av garderbemåning, liggeskapp, servanter, vaskeremmer, veggmonterte toiletter, toiletstøtter i håndkapp/toiletter og annet fast og løst inventar i henhold til planer.

ROMSKJEMA
 Innredningsplan og målesting for utvalgte rom er vist i snitt og oppgitt på romskjema.
 Det vises generelt til:
 - romskjema, tegninger ARK iht tegningsliste
 - romskjema byggherreinnredning (skyllerom mv) iht leverandører.


22.09.2017 Generell oppdatering F
 18.08.2017 Generell oppdatering E
 06.07.2017 Endringer markert på tegning, veggtyper mv D
 01.06.2017 Endringer markert på tegning, veggtyper mv C
 04.03.2017 Endringer markert på tegning, stukk, innredning B
 17.03.2017 Endringer markert på tegning A
 01.02.2017 ARBEIDSTEGNING

Rev. dato Type: E, C, B, A

 Prosjektansvarlig:
 PBL KP ban@cowi.com
 RB ta.moosa@kkn.no
 RV p.vadset@kkn.no
 RE berg.christian.rodewald@norconsult.com
 RE stg@el-team.no
 RG haavard.majord@multiconsult.no
 RBV marianne.norquist@norconsult.no
 RVA sipe@cowi.com
 RMA aude@cowi.com
 RBVly toha@cowi.com
 ITB svik@cowi.com

TRONDHEIM KOMMUNE
 NY HELSEVAKT I TRONDHEIM
 90 20 49 20
 Mauritz Hansens gate 4
 7030 Trondheim

BYGGFASE
ARBEIDSTEGNING
 Tegningstype: ARBEIDSTEGNING
 Tegningsskala: 1:50
 Tegningsdato: 01.08.2016

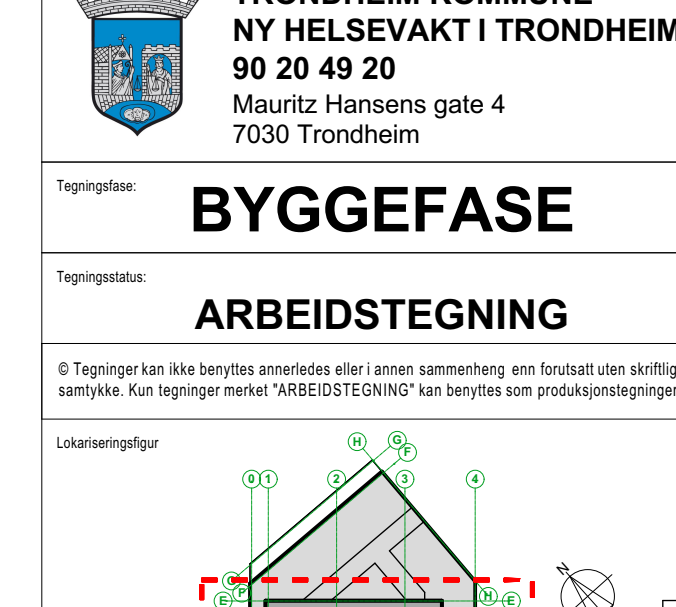

Prosjekt nr: 0043 Tegning: LUR AO 1:50 Dato: 01.08.2016 Rev. F
 2016 054 UTRAKING LUR AO 1:50 01.08.2016 F
 Tegning: Etasjeplan, U1 del 1
 U1.1