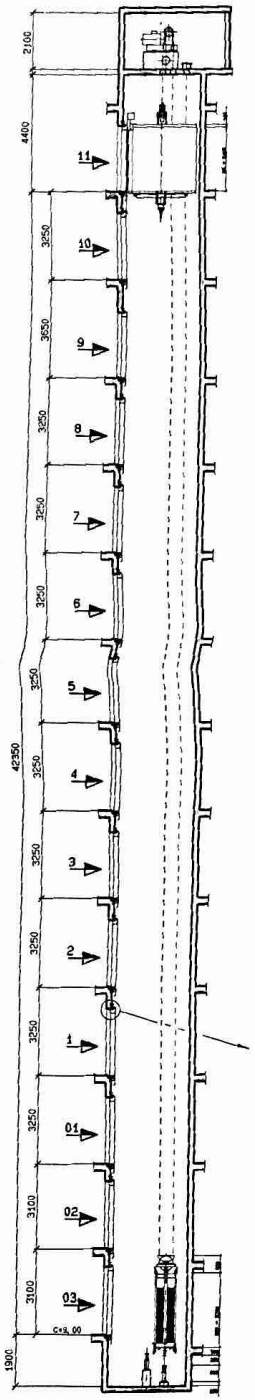

Snitt A-A

Prod.nr	Etasjebetegnelse
14	11
13	10
12	9
11	8
10	7
9	6
8	5
7	4
6	3
5	2
4	1
3	01
2	02
1	03

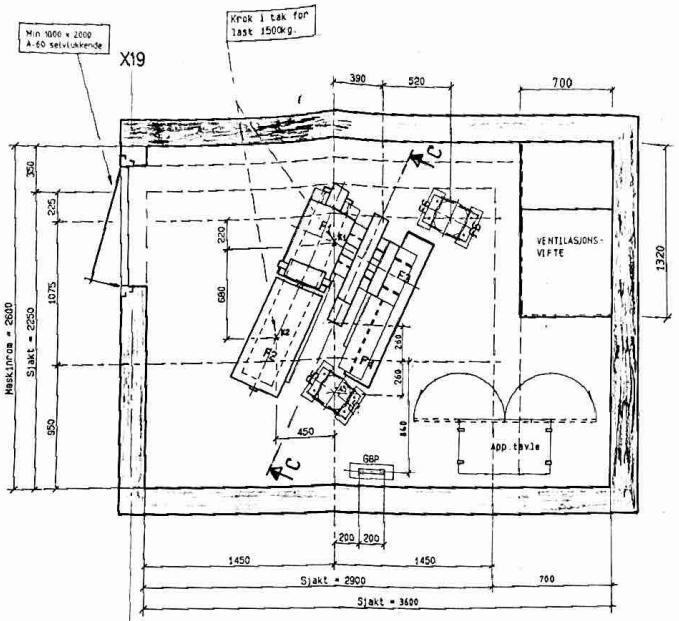

MASKINROM 1: 20

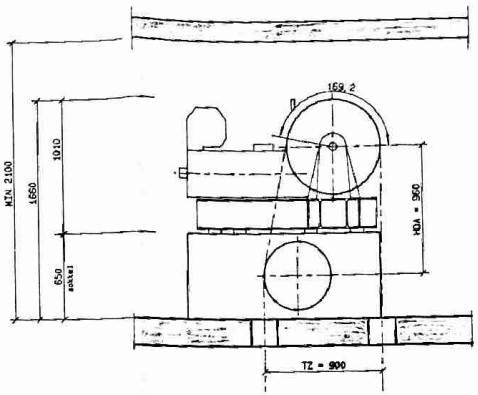

Snitt C-C

Drivskive = 715 mm
Ledeskive = 520 mm
6 vire, 13 mm

Snekke.....= k200 52/3
Motor.....= AM200 - C4/24D
Effekt.....= 20 kW

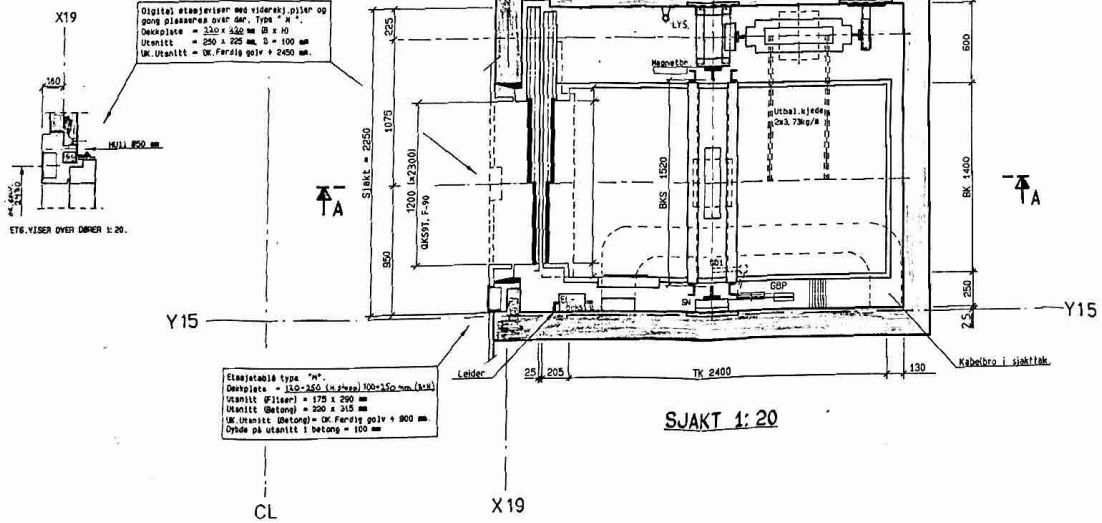

SJAKT 1: 20

FØRINGSSKINNEBELASTNINGER :

VED FERD :
FF1 = 1625 N
FF2 = 2025 N

VED FANGING :
FF1 = 3250 N
FF2 = 4050 N

Føringsskinne stol.....T127/B9/16
Føringsskinne motvekt.....T75/62/10

Ledeskive stol.....= 520 mm
Ledeskive motvekt.....= 520 mm

Rammetype.....= PS9 FRX (2: 1)
Fangapparat.....= G01

Indeks	Forandringer	Dato
6.	Korr. etasjeviser og hull. Påført viser, veiledningsmerke	15.04.94 AL
5.	Korr. plassering av maskinromsdører	01.04.94 AL
4.	Korr. plass. av el.lås og kabelbro, påført kabelbro i sjakttak	11.11.93 AL
3	Korr. lys i sjakt, påført el.lås og kabelbro.	26.10.93 AL
2.	Korr. dørutsparing, plassering av sjakter, tegnet inn hjelp i sjaktvegg.	13.10.93 IN
1	Korr: plass. maskinromsdør, maskinromsdybde	21.09.93 YVH

Hull som går gjennom sjaktdekke

5	stk. ⊡200	------	stk. ○ 80
------	stk. ⊡ 150	1	stk. 50x130
------	stk. 150x200	2	stk. 70 x 70

BESØRGES AV BYGGHERREN:

Støpetoleranse, loddmål sjakt, plassering av ankerskinner og utsparinger = ± 15 mm
Etterstoping, puss og maling
Stillaser i sjakt
Betongsokler i sjaktgrube støpes etter montøranvisning
Betongsokler i maskinrom støpes etter denne tegning og armeres til maskingolv.
Lampepunkter plasseres 0,5m fra bunn og topp av sjakt med max. 7m mellomrom.
Lysbryter for sjakt og maskinrom plasseres nær dør i maskinrom.
Maskinromsdør A-60, selvlukkende med sylinderlås Trio Ving 226622 / THK / V 36550 HK.
Maskinromstemperatur 5° C til + 35° C. Varmeutv i maskinrom ..... kW / time
Løftekroker i maskinromstak: Belastninger i N K_1= 15000 K_2= 15000 K_3=.....
Golv i maskinrom pusses før helsmontasje, og males med oljefast maling

Ankerskinner leveres av Reber Schindler Heis A/S Innstøpes i vater i plan med sjaktvegg.

Type: ..VEMO.P48/26..... L = 400 mm Antall ...60 stk .....
L = 750 mm Antall ...84 stk .....
L = mm Antall .....

Leider i sjaktgrube leveres av Reber Schindler Heis A/S / ~~tregglassrom~~ F8 =160 000 F9 =125 000

BELASTNINGER I N F1 =18000 F2 =16000 F3 =20 000 F4 =5000 F5 =11000 F6 =8500 F7 =55000

Anlegg nr.: 107987 Kom. Nr.: Tegning vedr.: Sjakt og maskinrom

Last ..1600 kg ..... Stopp ..14 stk..... Spenning: 3x400 V .....
H.høyde :..42350 mm..... Dører ..14 stk..... Slaivekt ..~ 2000 kg [tot].....
Hastighet ..1,6 m/s..... Styring Kollektiv sellektiv.....

Vare - personheis. Heis 5
REGJERINGSKVARTALET, R5.
Oslo.

Reber Schindler Heis A/S
Telf (042) 56 311 - N 4701 Vennesla

Schindler

Tegn.: 10/6-93, HAR	Tegn. nr. 107987.007	Målestokk: 1 100 / 1 20 / ~~1 50~~	Indeks 6.
Kontr.: 15.04.93 AL			