


DEL AV BRO OG
BROVANGER HVOR
DET SKAL SKIFTES
FUGER

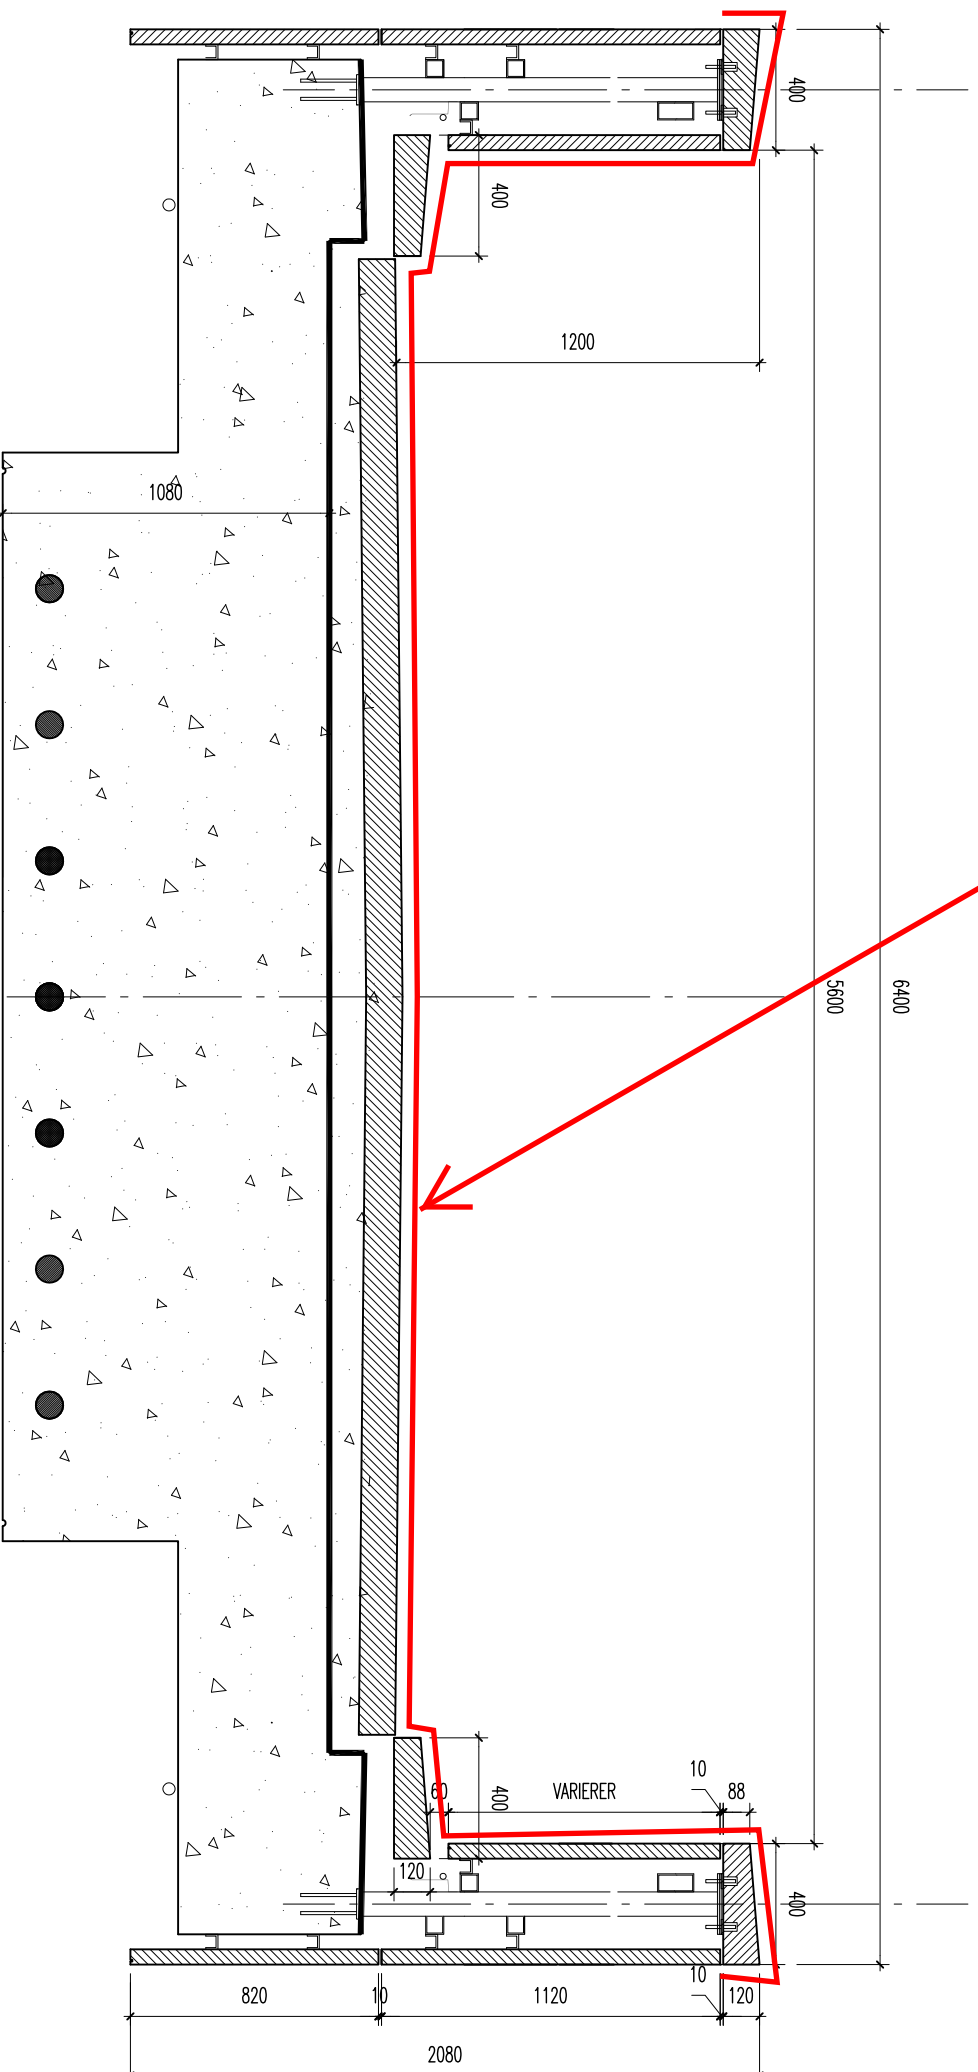

Typisk snitt bro med vanger
1:25

Prosjekt nr. SB

 **STATSBYGG**

SNØHETTA

Skur 39, Akershusstranda 21
0151 Oslo

Tittel

Operaen i Oslo
Utskifting av utvendige elastisk fuger
Typisk snitt bro

Dato
07.07.2017

Målestokk
1:25/1:A3

Tegningsnummer

2-2