


Sandvollen 31

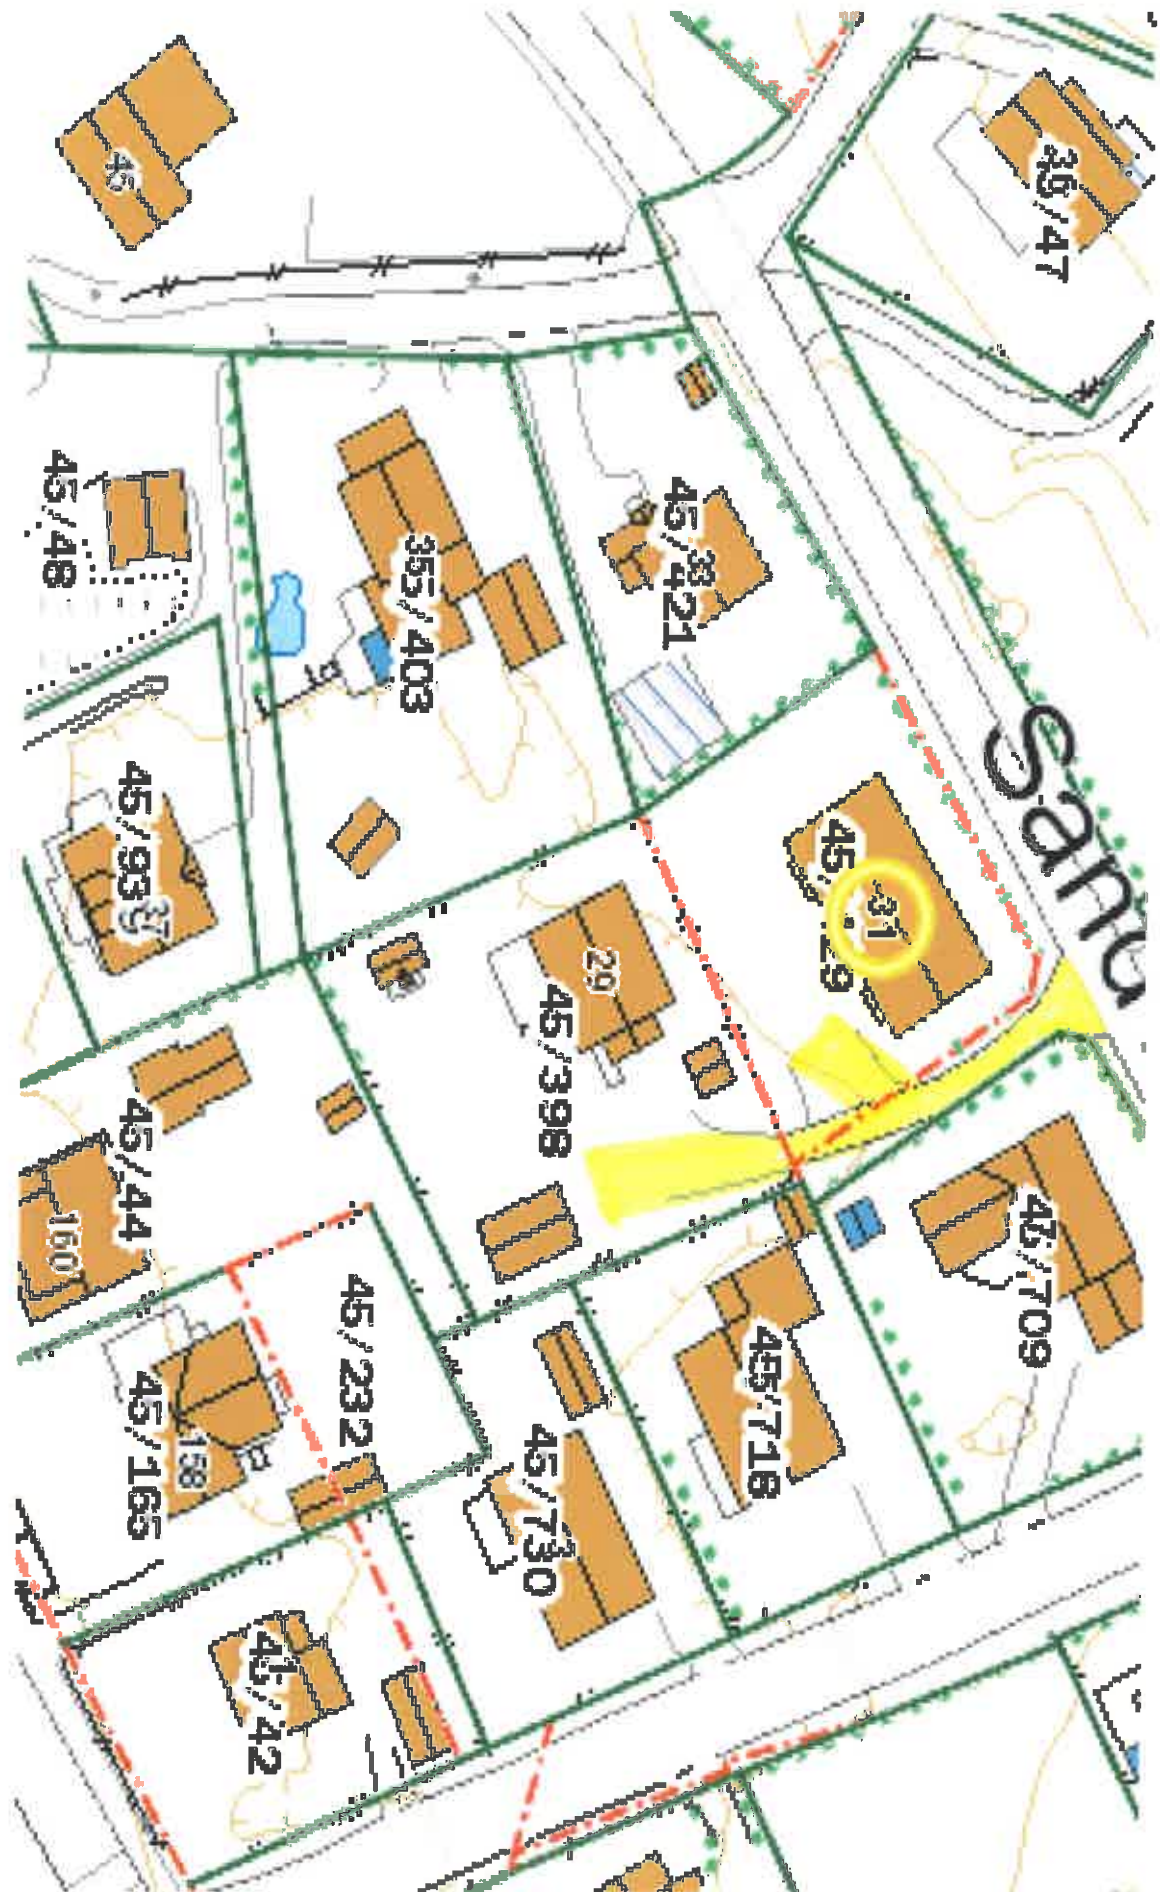

 = Maskin måling