



- ▣ - Foreslått plassering heis/løfteplattform
- ▨ - Foreslått plassering gundørbe og talettfasiliteter (inkl. Hc-Wc)
- ▨ - Rampe

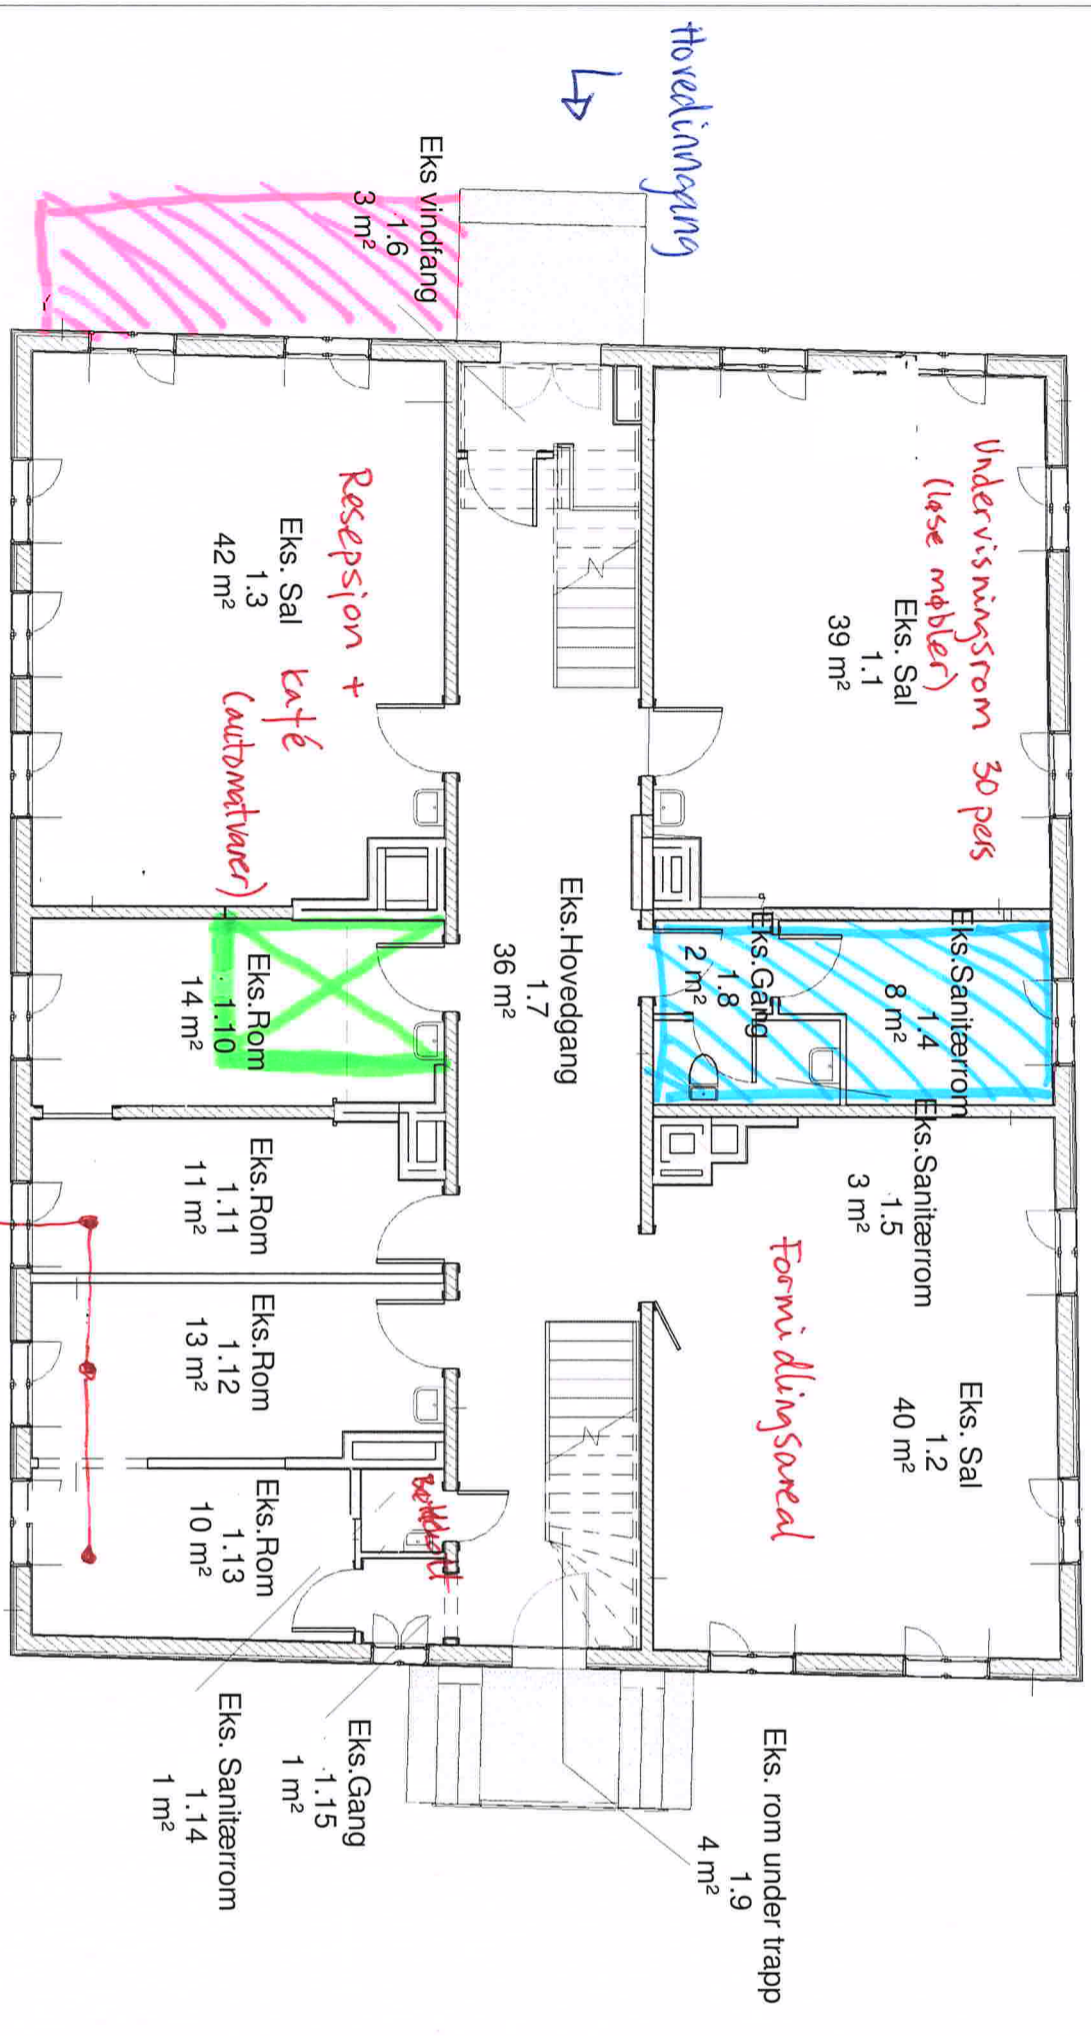

Prosjekt		Norsk Rettsmuseum	
Rev. Index	Rev. Nr.	Fag	Tegn. nr
		A	A00.1

Rev. Nr.	Beskrivelse	Dato	EK	SK
	Tegningsstatus			
	Prosjektstatus			Forprosjekt
Prosjektleder				
<b>solem:arkitektur</b>				
Byggherre				
Statsbygg				
Prosj. Nr.	Prosjekt			
13.026	Norsk Rettsmuseum			
Tittel				
1 etg Eksisterende				
Dato	Målestokk	Arkstørrelse		
20/06/14	1 : 100	A3		
Underlag:		Rev. Index	Rev. Nr.	
Fag	Tegn. Nr.			
Oppdragsansvarlig	Egenkontroll	Sjefmannskontroll	Tverrfaglig kontroll	
MU	MU	-		
Fag	Tegn. nr	Rev. Index	Rev. Nr.	
A	A00.1			

- Heis / løfteplattform
- ▨ Takettfasiliteter (inkl. HC-WC)

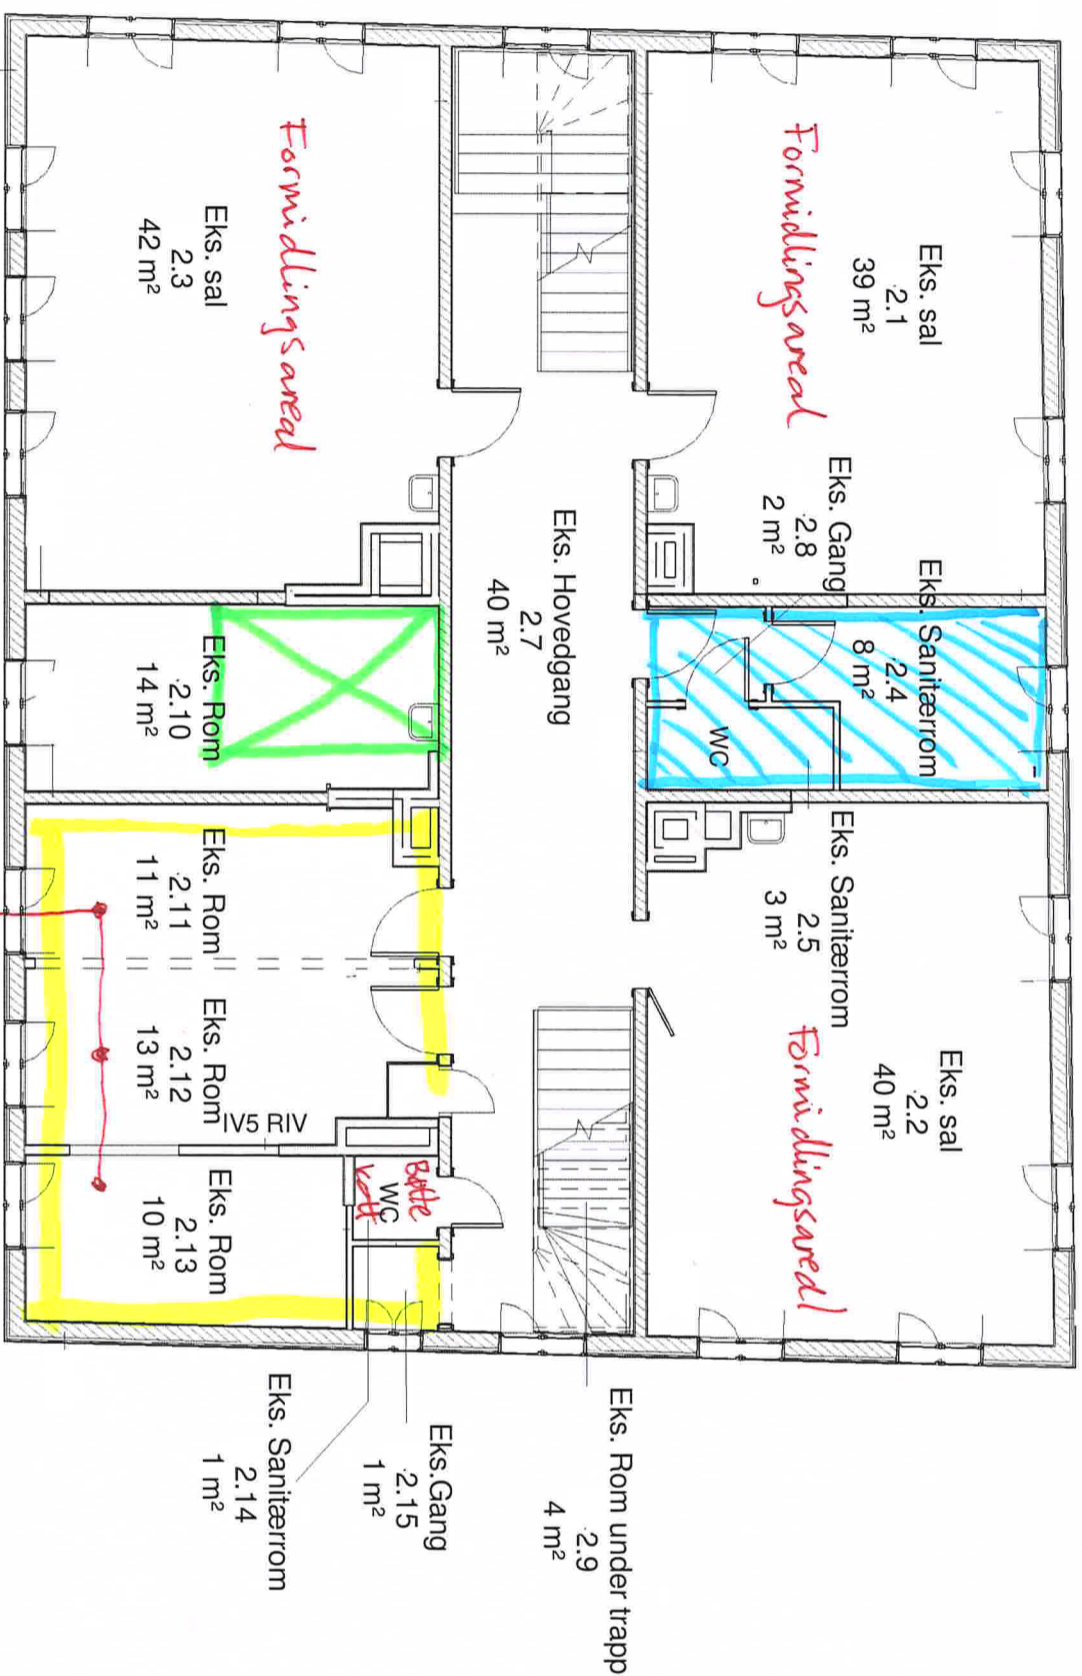


- Ikke tilgjengelig for publikum
- Arkivplass
  - Metall museums-gjenstander
  - Aulse Sjøns Rom

Prosjekt		Norsk Rettsmuseum		Fag	Tegn. nr
Rev. Index:	Rev. Nr.			A	A00.2
Byggherre					
Statsbygg		Norsk Rettsmuseum			
Prosj. Nr.:	13.026	Prosjekt	Norsk Rettsmuseum		
Tittel					
2 eig Eksisterende					
Dato	20/06/14	Målestokk	1 : 100	Arkistrerise	A3
Underlag:	Tegn. Nr.	Rev. Index:	Rev. Nr.		
Oppdragsansvarlig	MU	Egenkontroll	MU	Sidemannskontroll	Tverrfaglig kontroll
Fag	A	Tegn. nr	A00.2	Rev. Index:	Rev. Nr.



- ☒ - Heis / løfteplattform
- ☒ - Toalett (Hc-wc), Garderobe, Dusj for ansatte

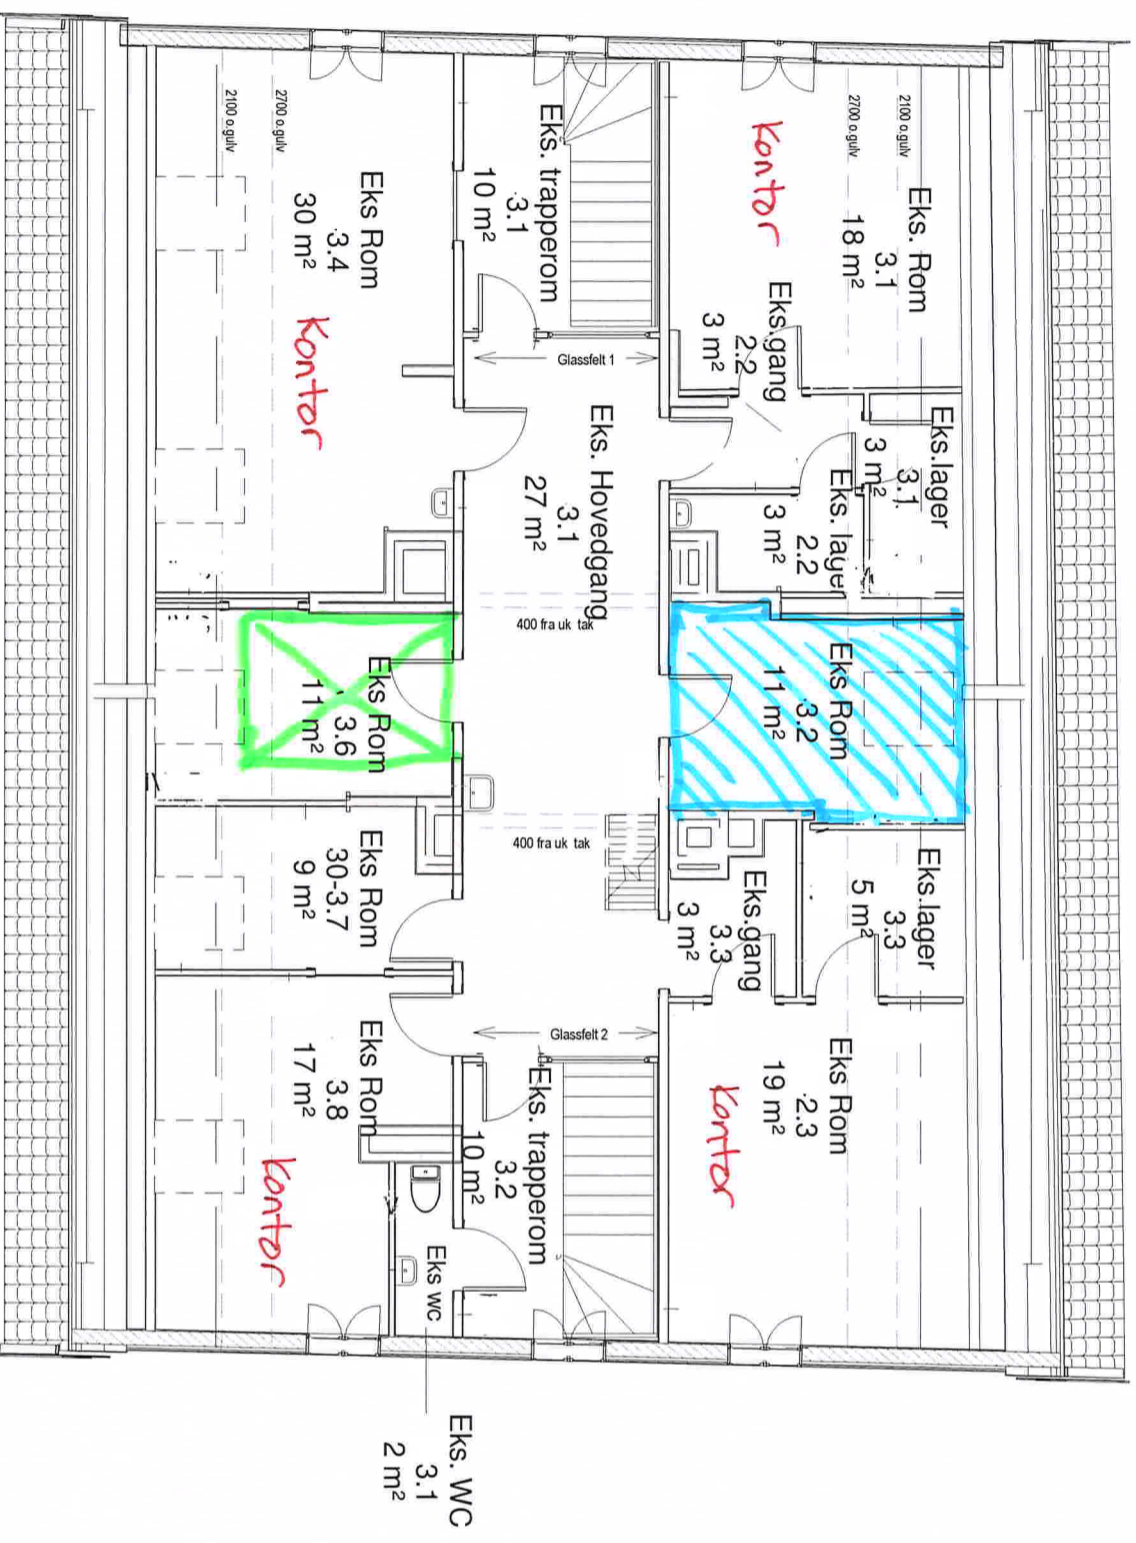

- Når i denne etg også finne plass til
  - Spiserom / møterom / te-kjøkken
  - Rekvizitarom / kopi
  - Bettekøtt

Denne etg. benyttes til kontorer og adm. for de ansatte. Ikke tilgjengelig for publikum.

- 5 faste ansatte
- 1-2 midlertidige arbeidsplasser


Prosjekt		Norsk Rettsmuseum		Fag	Tegn. nr
Rev. Index	Rev. Nr.			A	A00.3
Rev. Nr.	Beskrivelse	Dato	EK	SK	
Tegningsstatus	Prosjektstatus	Forprosjekt			
Prosjektleder	<span style="color: red;">☐</span> <b>solem:arkitektur</b>				
Byggherre	Statsbygg				
Prosj. Nr.	Prosjekt	Norsk Rettsmuseum			
13.026					
Titel					
3 etg Eksisterende					
Dato	Målestokk	1 : 100		A3	
20/06/14					
Underlag:	Tegn. Nr.	Rev. Index	Rev. Nr.		
Fag					
Oppdragsansvarlig	Egenkontroll	Sjefmannskontroll	Tverrfaglig kontroll		
MU	MU	-			
Fag	Tegn. nr	Rev. Index	Rev. Nr.		
A	A00.3				



Prosjekt  
Norsk Rettsmuseum

Rev. Index: Rev. Nr. Fag Tegn. nr  
A A00.4

*Dene etg. benyttes til  
teknisk rom. for  
ventilasjonsanlegg.  
(varmesentral og hovedtrule  
er tegnet plassert i Vaskeribygget)*

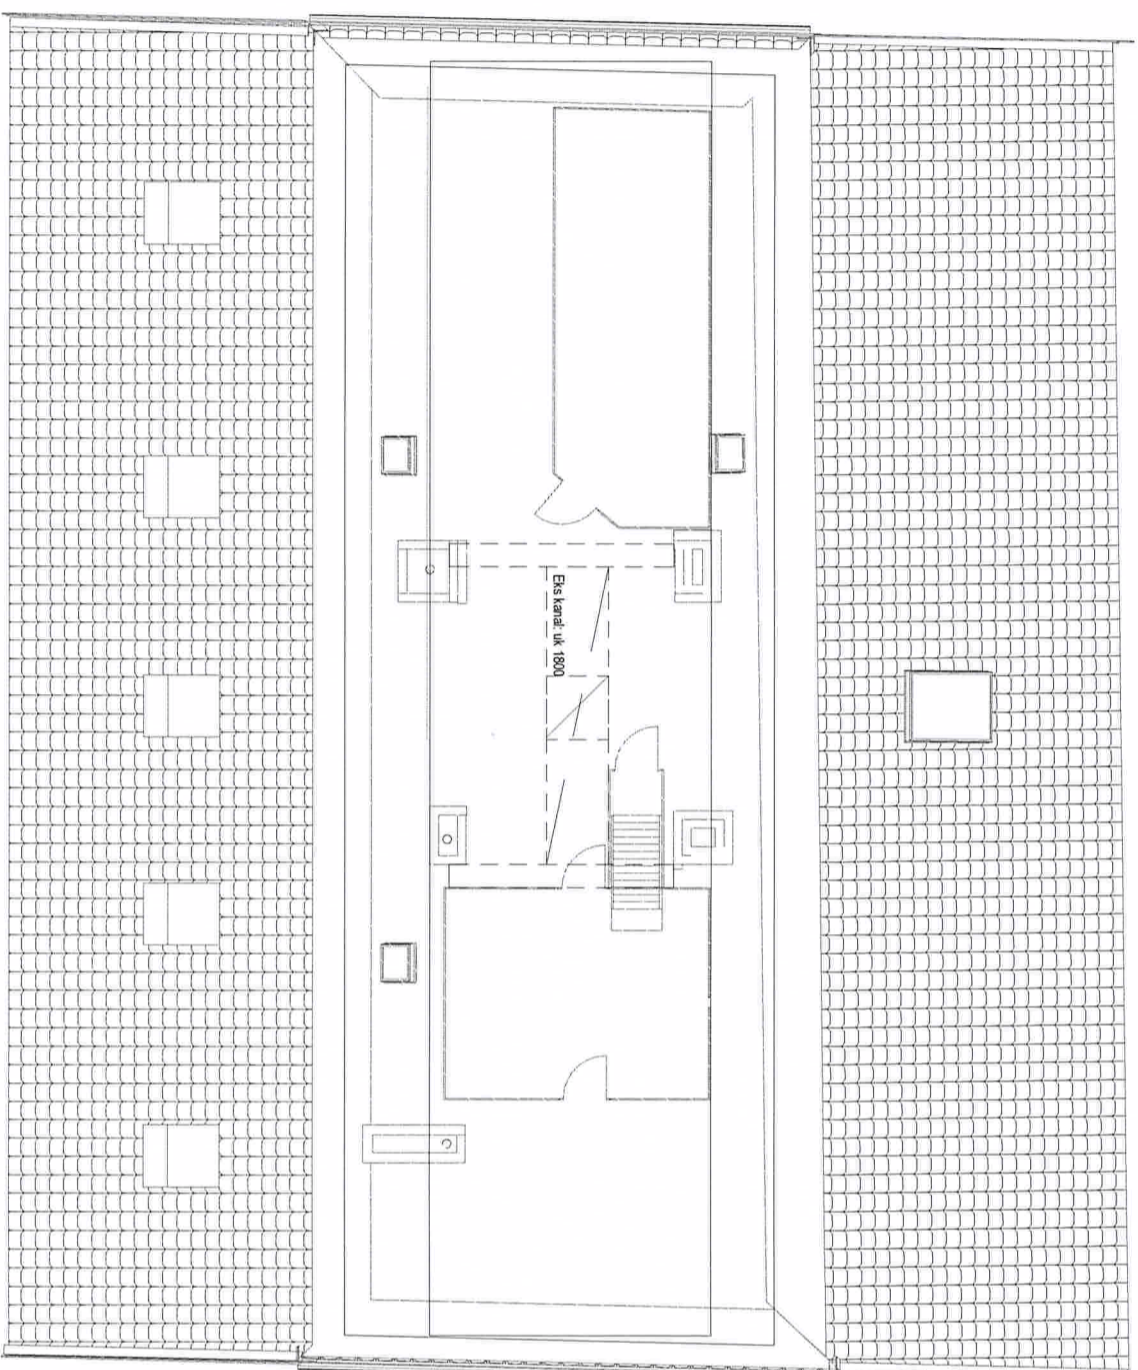

Rev. Nr.	Beskrivelse	Dato	EK	SK
----------	-------------	------	----	----

Tegningsstatus				
Prosjektstatus	Forprosjekt			

Prosjektleder  
**solem:arkitektur**

Byggherre  
Statsbygg

Prosj. Nr.	Prosjekt
13.026	Norsk Rettsmuseum

Titel  
Loft-Eksisterende

Dato	Målestokk	Arkstørrelse
20.06.14	1 : 100	A3

Underlag:	Tegn. Nr.	Rev. Index	Rev. Nr.
-----------	-----------	------------	----------

Oppdragsansvarlig	Egenkontroll	Sidemannskontroll	Tverrfaglig kontroll
MU	MU	-	

Fag	Tegn. nr	Rev. Index	Rev. Nr.
A	A00.4		



Prosjekt

Norsk Rettsmuseum

Rev. Index: Rev. Nr. Fag Tegn. nr  
A A04.01



Rev. Nr.	Beskrivelse	Dato	EK	SK
----------	-------------	------	----	----

Tegningsstatus

Prosjektstatus Forprosjekt

Prosjekterende

 **solem:arkitektur**

Byggherre

Statsbygg

Prosj. Nr.

13.026 Norsk Rettsmuseum

Prosjekt

Prosjekt

13.026 Norsk Rettsmuseum

Titel

Fasade m Sør

Dato

20.06.14

Målestokk

1 : 100

Arkeltørrelse

A3

Underlag:

Fag Tegn. Nr. Rev. Index. Rev. Nr.

Oppdragsansvarlig

M.U. Egenkontroll

Sidemannskontroll

Tverrfaglig kontroll

Fag

M.U.

-

-

-

Tegn. nr

M.U.

-

-

-

Rev. Index

-

-

-

-

Rev. Nr.

-

-

-

-











































Prosjekt  
Norsk Rettsmuseum

Rev. Index: Rev. Nr. Fag Tegn. nr  
A A04.04

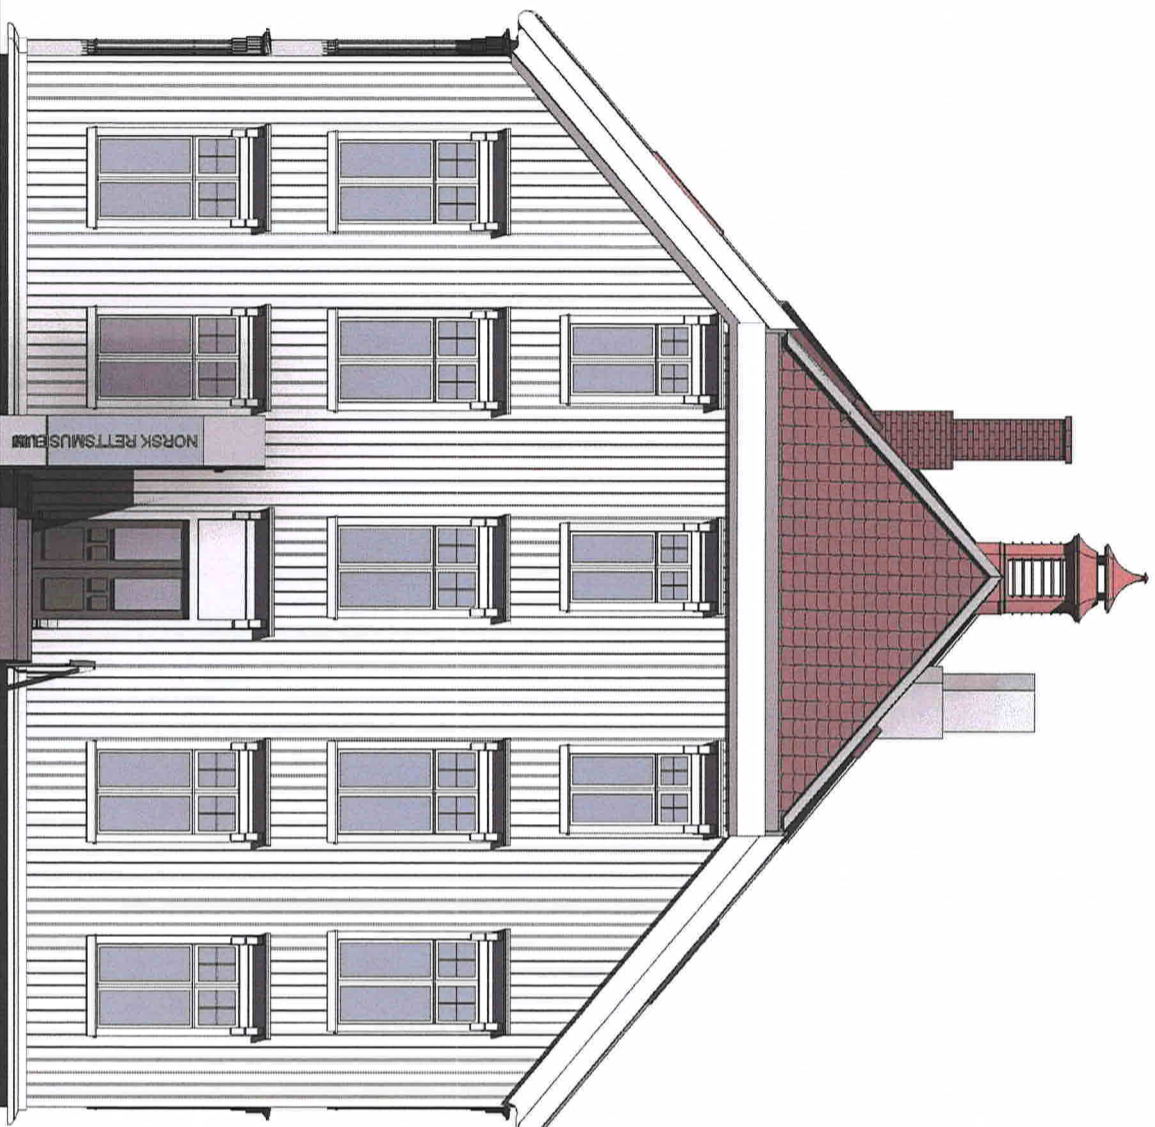

Rev. Nr.	Beskrivelse	Dato	EK	SK
----------	-------------	------	----	----

Tegningsstatus

Prosjektstatus Forprosjekt

Prosjektleder

**solem:arkitektur**

Byggherre

Statsbygg

Prosj. Nr. Prosjekt

13.026 Norsk Rettsmuseum

Prosjektleder

Fasade m Vest

Titel

Dato Målestokk Arkstørrelse

20.06.14 1 : 100 A3

Underlag: Tegn. Nr. Rev. Index. Rev. Nr.

20.06.14

Oppdragsansvarlig Egenkontroll Sidemannskontroll Tverrfaglig kontroll

M.U. M.U. Checker


Fag Tegn. nr Rev. Index. Rev. Nr.

A A04.04



Prosjekt  
Norsk Rettsmuseum

Rev. Index. Rev. Nr. Fag Tegn. nr  
A A04.03

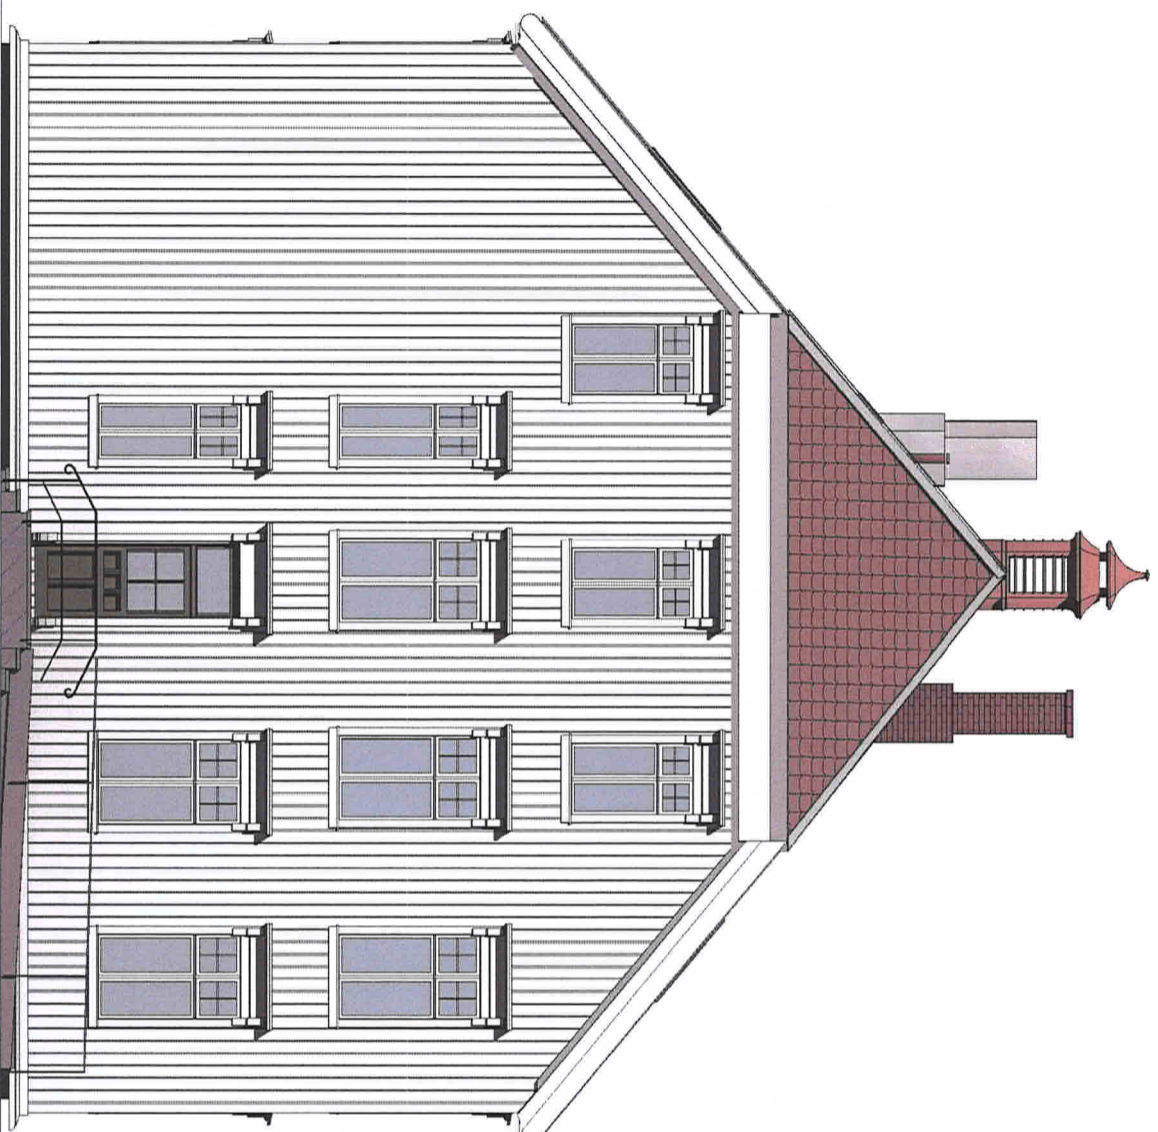

Rev. Nr.	Beskrivelse	Dato	EK	SK
----------	-------------	------	----	----

Tegningsstatus				
----------------	--	--	--	--

Prosjektstatus	Forprosjekt
----------------	-------------

Prosjektleder  
**solem:arkitektur**

Byggherre

Statsbygg

Prosj. Nr.	Prosjekt
13.026	Norsk Rettsmuseum

Titel

Fasade m Øst

Dato	Målestokk	Arkistørrelse
20.06.14	1 : 100	A3

Underlag:	Tegn. Nr.	Rev. Index.	Rev. Nr.
-----------	-----------	-------------	----------

Fag			
-----	--	--	--

Oppdragsansvarlig	Egenkontroll	Sidemannskontroll	Tverrfaglig kontroll
-------------------	--------------	-------------------	----------------------


M.U.	M.U.	Checker	
------	------	---------	--

Fag	Tegn. nr	Rev. Index.	Rev. Nr.
-----	----------	-------------	----------

A	A04.03		
---	--------	--	--

Prosjekt  
Norsk Rettsmuseum

Rev. Index. Rev. Nr. Fag Tegn. nr  
A A04.02

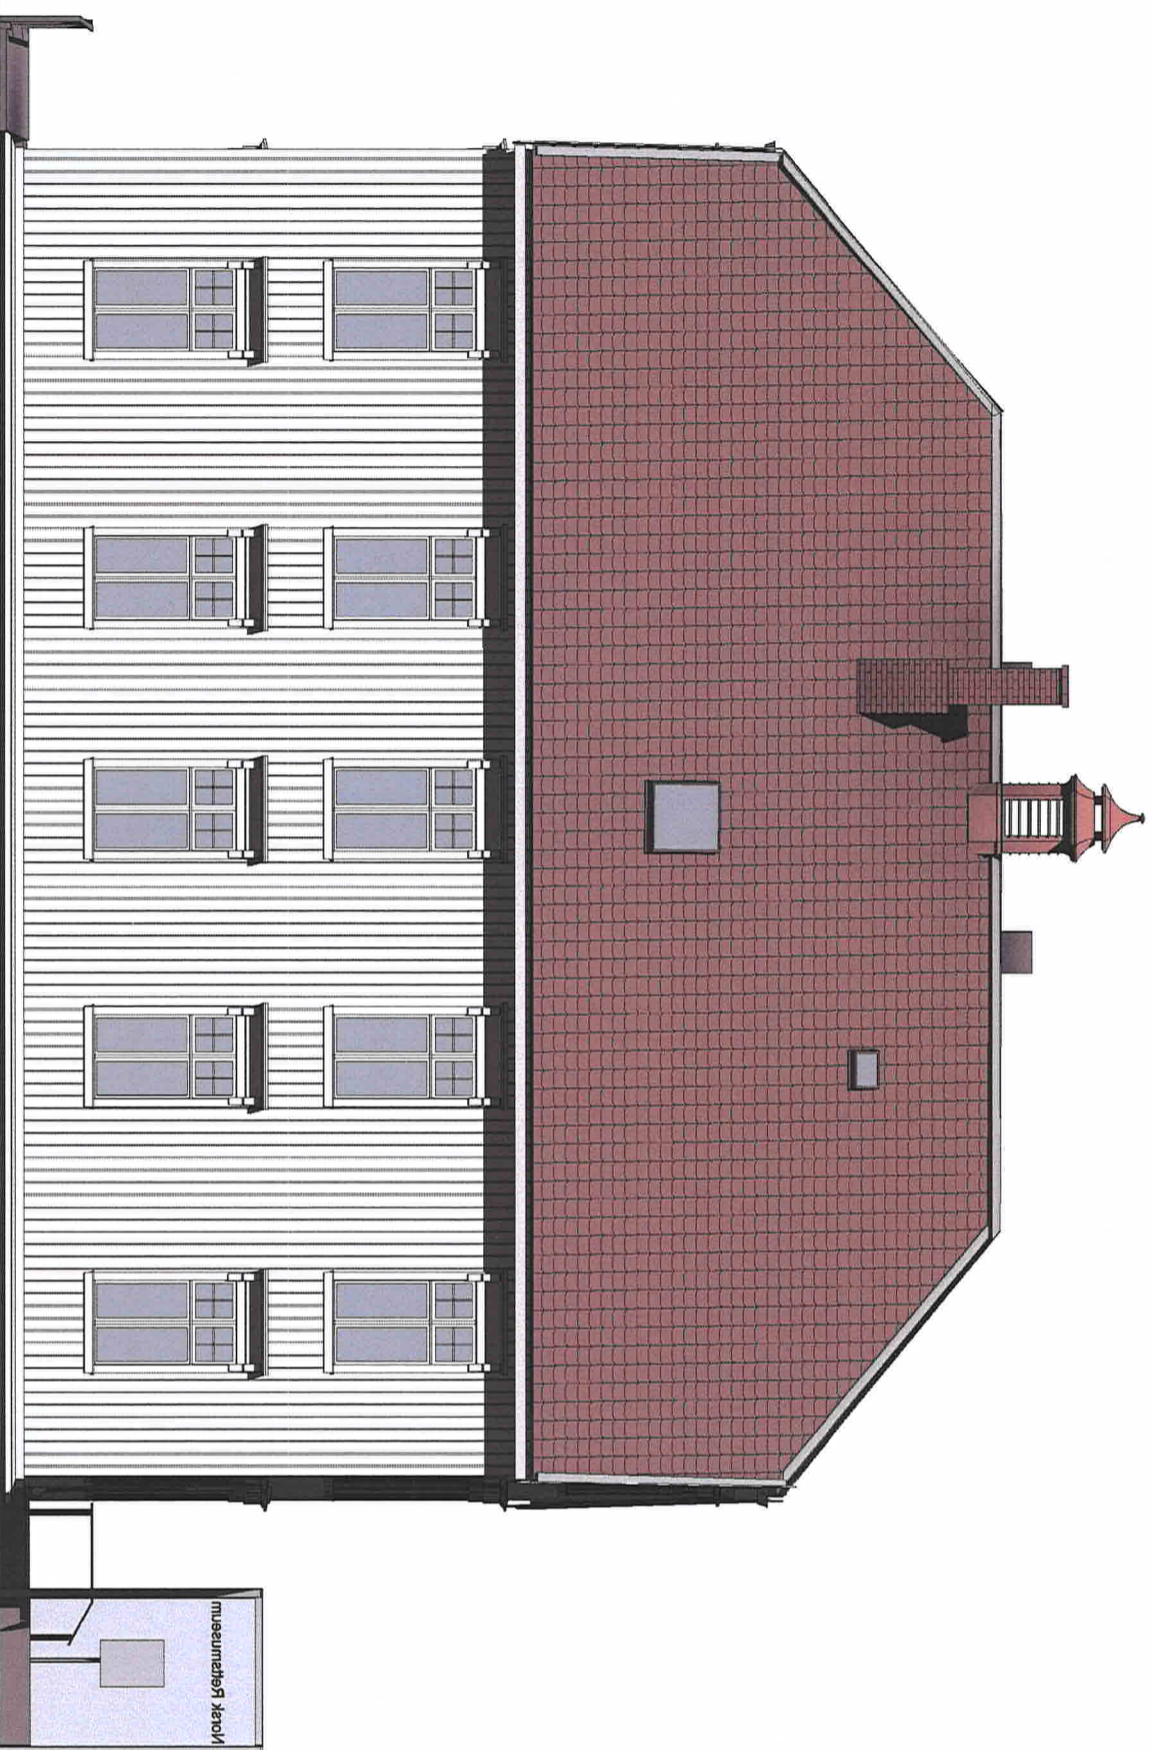

Rev. Nr.	Beskrivelse	Dato	EK	SK
----------	-------------	------	----	----

Tegningsstatus

Prosjektstatus Forprosjekt

Prosjektleder

 **solem:arkitektur**

Byggherre

Statsbygg

Prosj. Nr. Prosjekt

13.026 Norsk Rettsmuseum

Titel

Fasade m Nord

Dato Målestokk Arkstørrelse

20/06/14 1 : 100 A3

Underlag: Fag Tegn. Nr. Rev. Index. Rev. Nr.

Oppdragsansvarlig Egenkontroll Sidenansvarlig Tverrfaglig kontroll

M.U. M.U. -

Fag Tegn. nr Rev. Index. Rev. Nr.

A A04.02