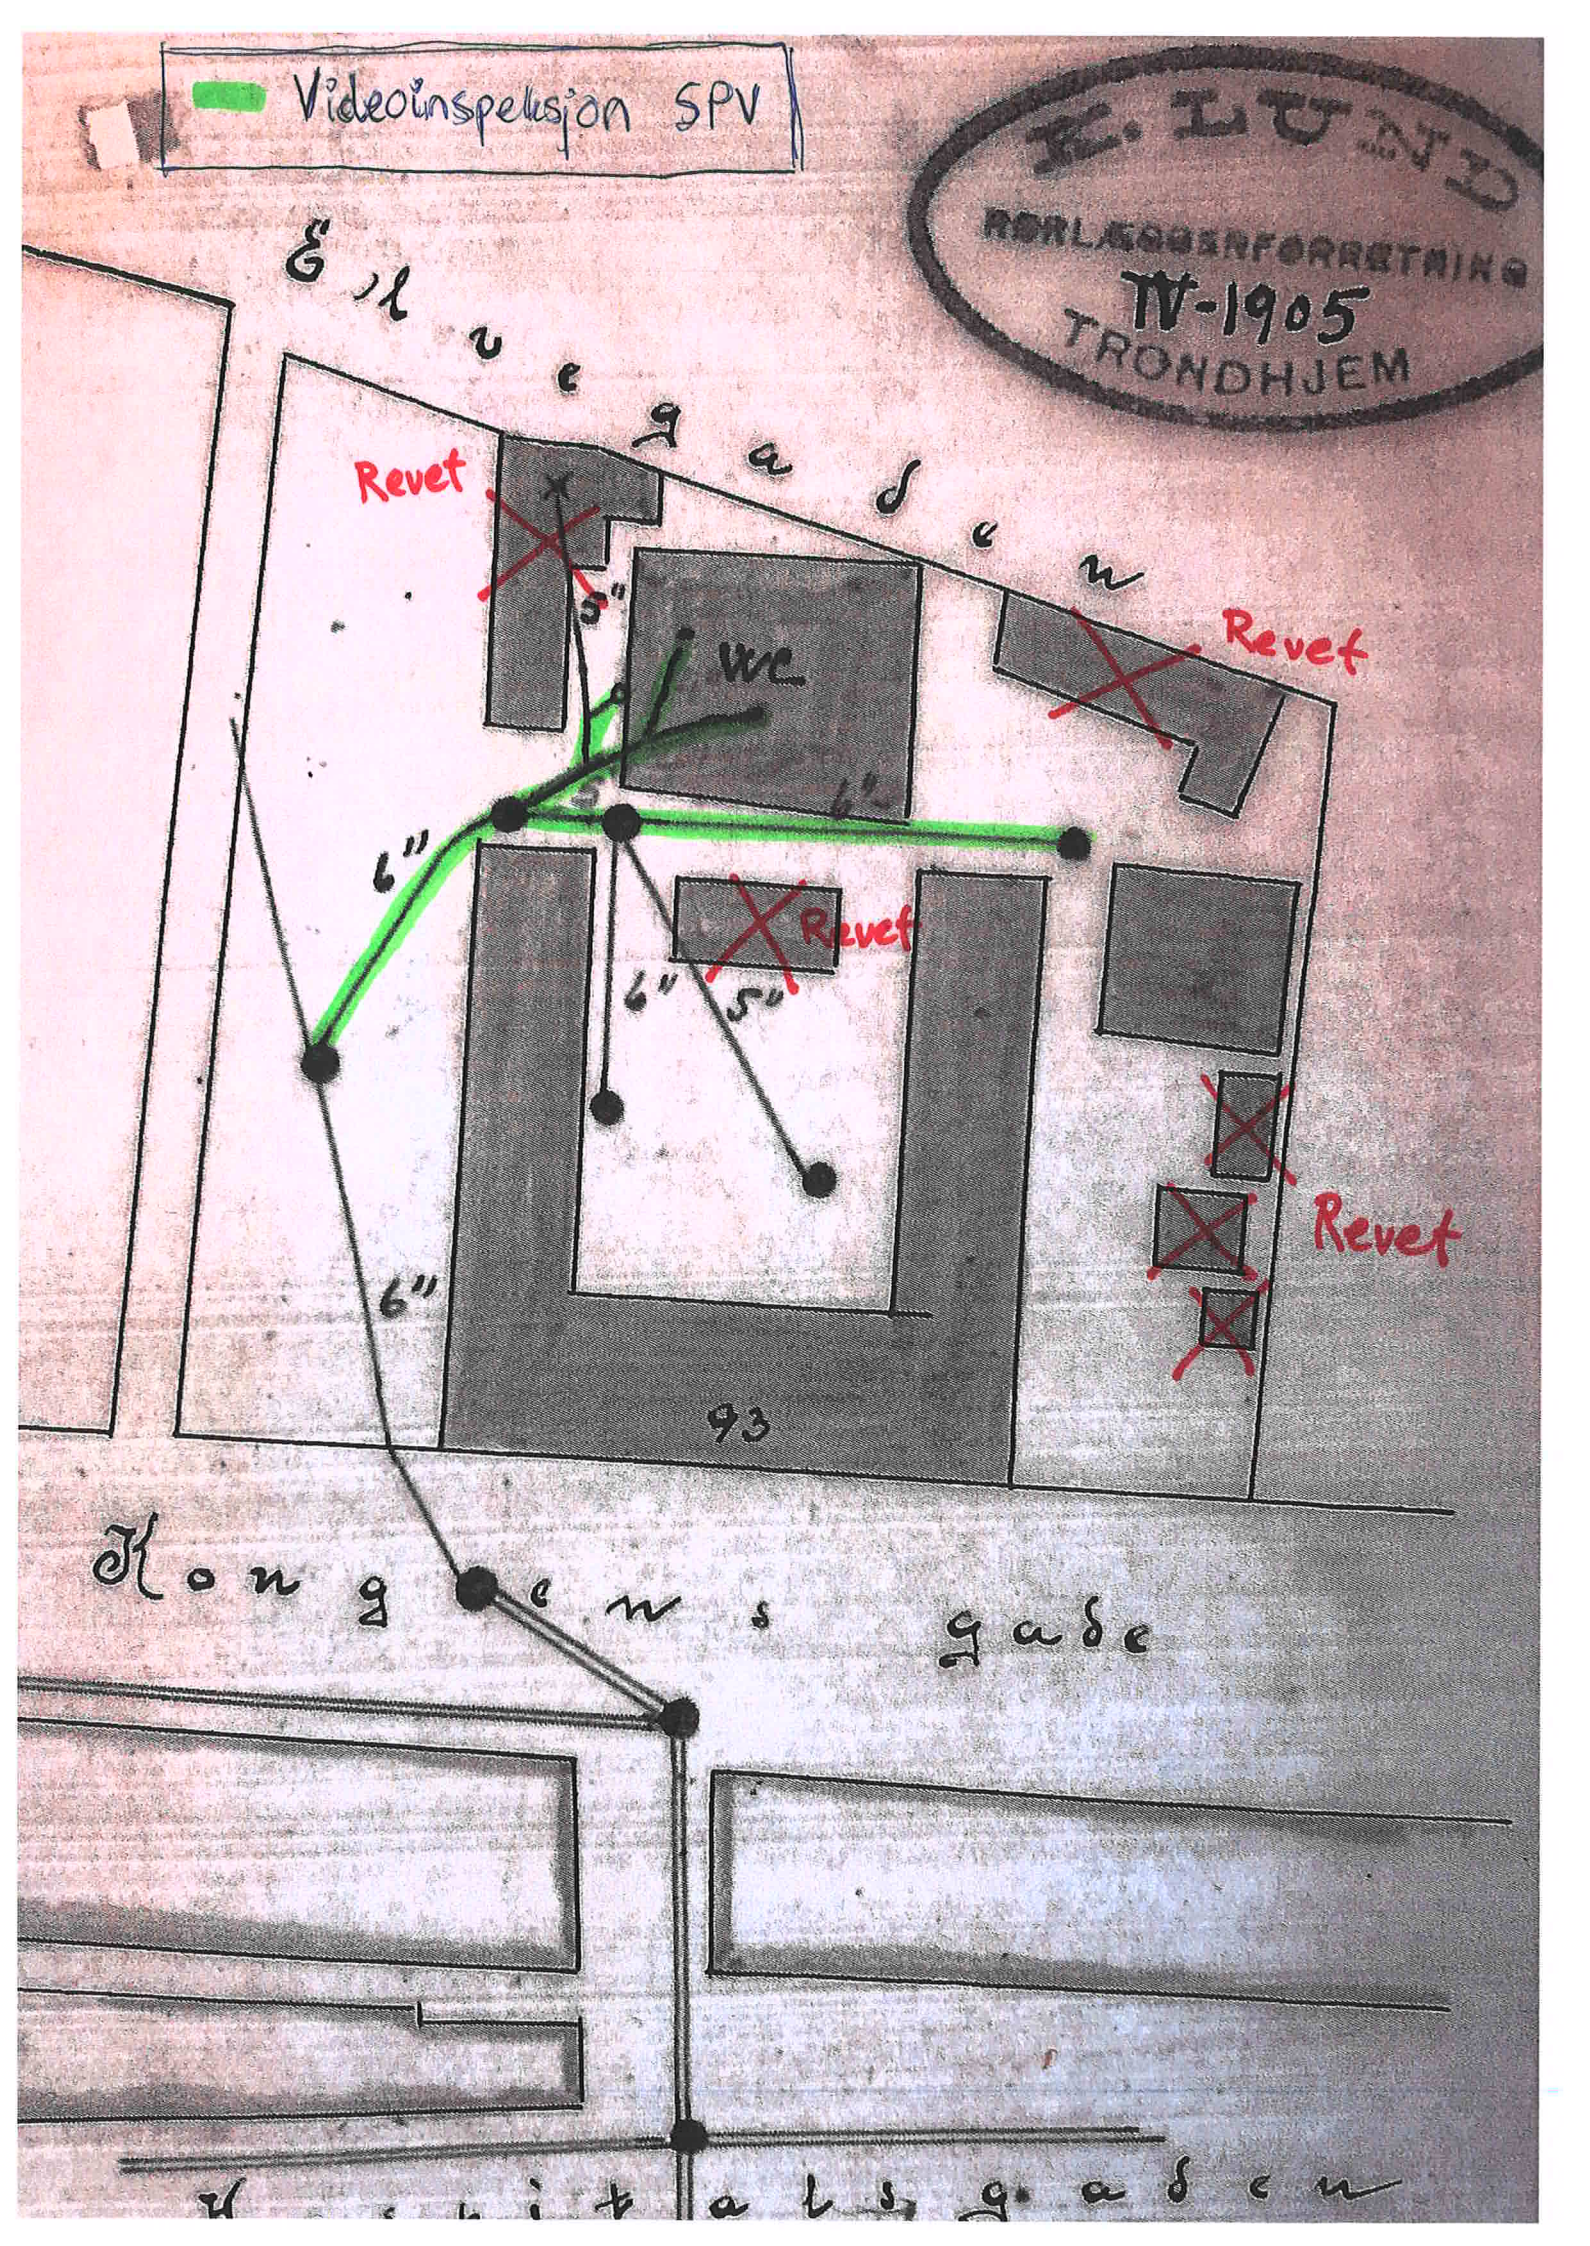
Videoinspeksjon SPV
E. LUND
RØRLEGGERFORRETNING
TV-1905
TRONDHJEM
Elvegaden
Revet
5"
WC
6"
Revet
6"
Revet
6"
5"
6"
93
Revet
Kongens gate


MATR. Nº. 93 . KONGENS . GA
KRONISK SYGEHUS.
PLAN AF 1ste ETAGE
ERLING SKAKKES GADE.
Bygget er revet
VASKERI.
RULLEVÆRELSE.
KUL & VED.
PRIVETER.
SYGE-STUE
SYGE-STUE
SYGE-STUE
PLEIERKE
SYGE-STUE
WC.
KORRIDOR.
SYGE-STUE
BAD
SYGE-STUE
5"
4"
4"
5"
6"
Renseluke
Stukekum
Projekterede ledning
Gamle

BLAD XIII · MATR · NR · 93 · KONGENS · GADE · PLAN · AF · 1ste ETAGE ·

OG 2den

1 SYGESTUE

2 SYGESTUE

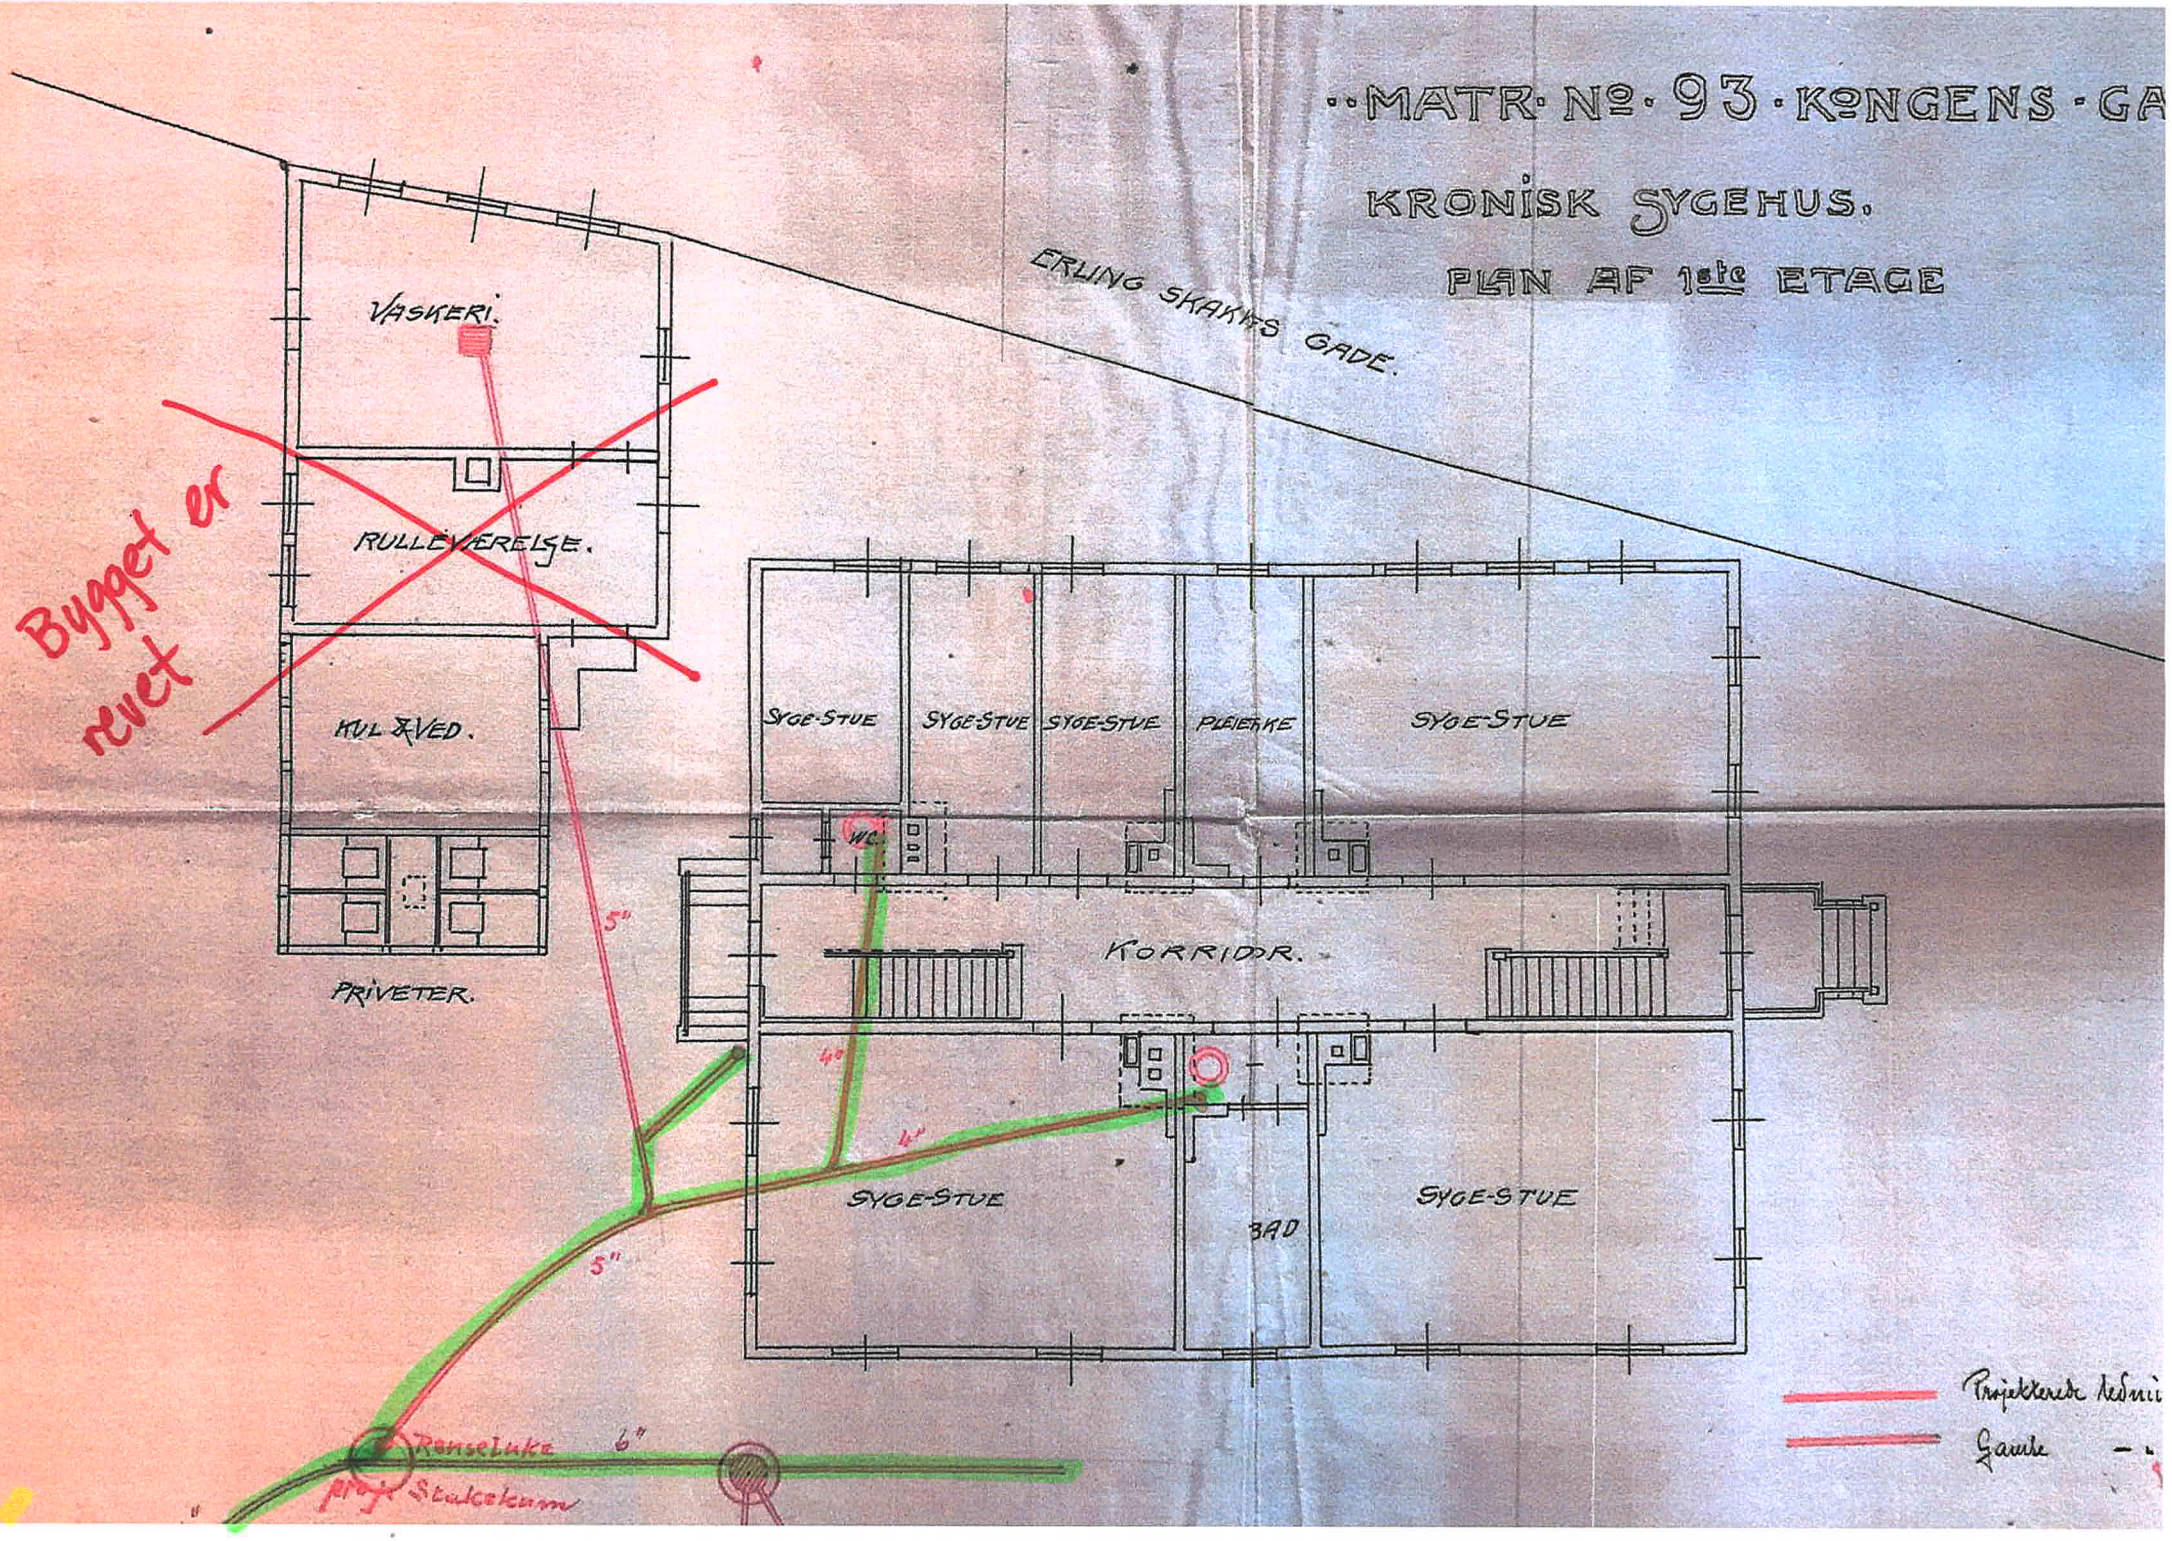3 SYGESTUE

4 PLEIERSKE

5. SYGE-STUE.

6. W.C.

7 KORRIDOR

8. SYGE-STUE.

10. W.C.

9. BAD.

11. SYGE-STUE.

4"

4"

4"

Støbejernsrør

Vandledning

Vandledning

VERTI

af beg

Nedskylnings

„PLATA"