


REV	DATE	TEKST	IAA	IL	AO
S.01	01.12.15	SKISSEUTKAST			
		BESKRIVELSE			

FAG	TYPE	FLØY	ETG.	LNR	FASE	REV
A-110P-SS-02-001					S.01	

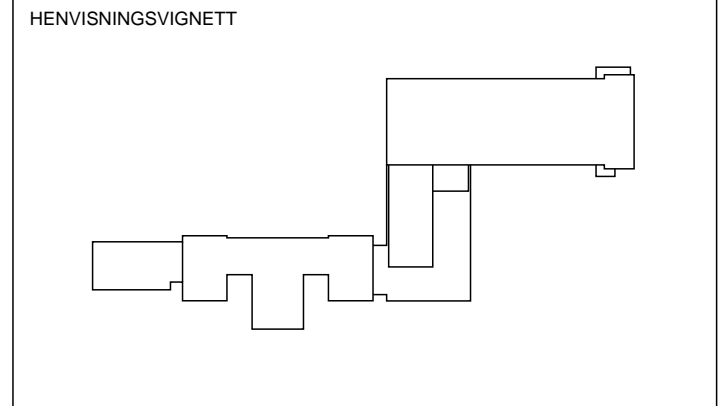


PROSJEKT:
HELGELANDSSYKEHUSET
 Sandnessjøen

PROSJEKTERENDE:
 ARK. RATIO arkitekter as


RATIO ARKITEKTER AS
 En fusjon av BGO arkitekter as og Medplan as arkitekter
 Drammensveien 130 C1, N-0277 Oslo
 +47 41 52 11 11 | www.ratioark.no

PROSJEKTNR: 3135 FASE:
 INNHOLD:
 PLAN 2. ETG.
 EKSISTERENDE

DATE	TYPE	FLØY	ETG.	LNR	FASE	REV
23.11.15						
A-110P-SS-02-001					S.01	

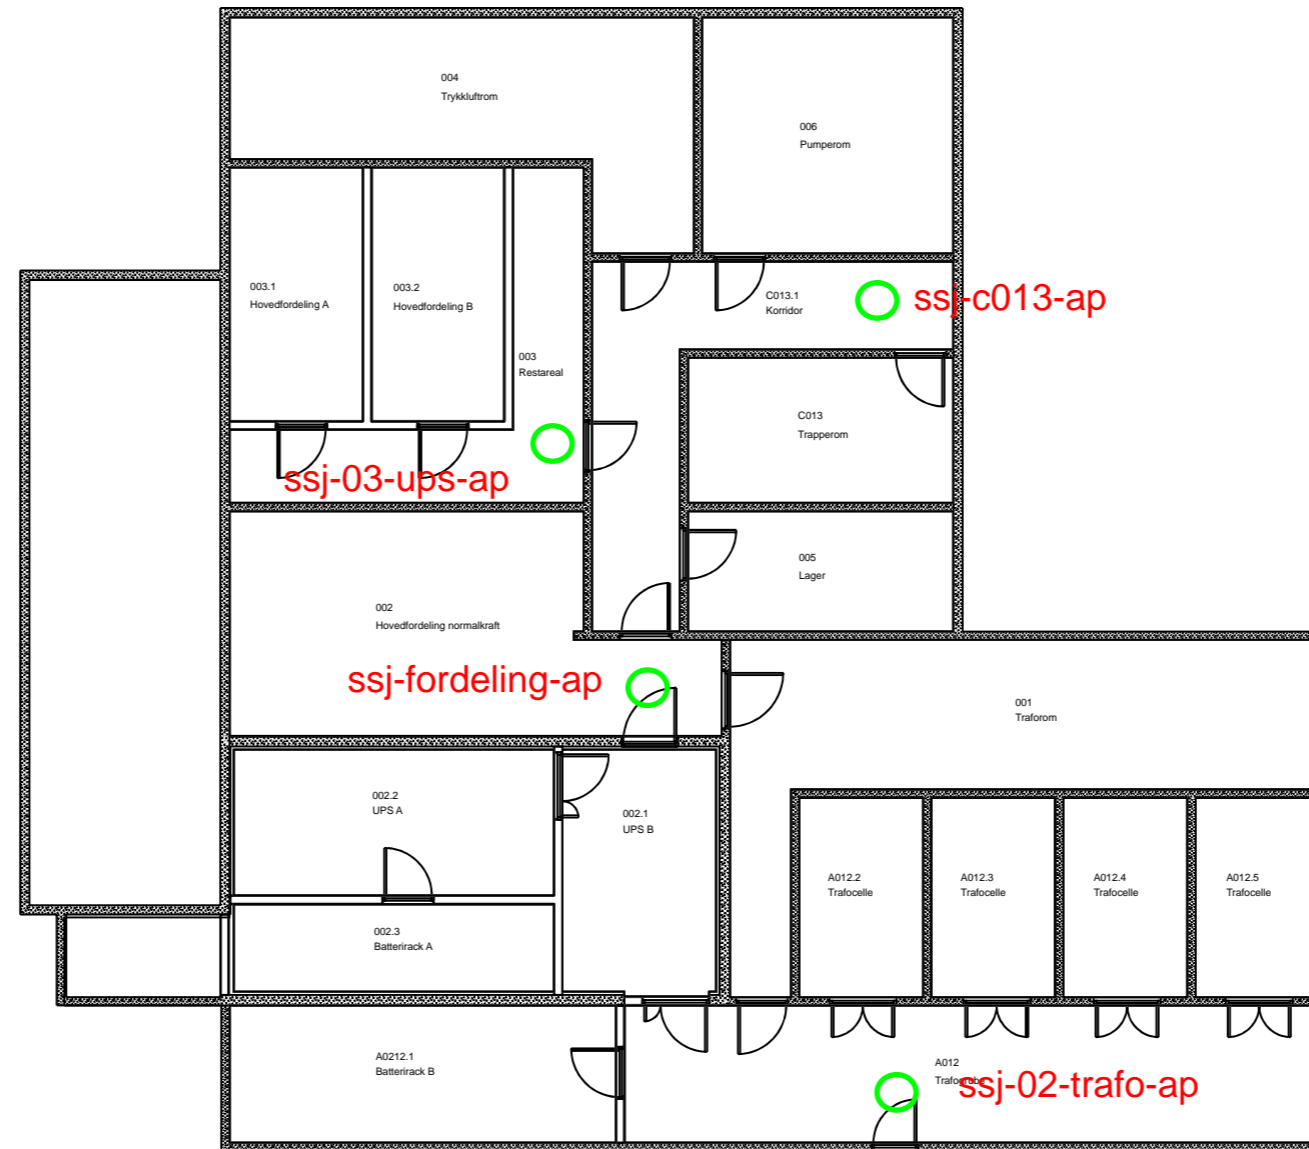

Alle punkt i Plan 0 trekkes til underfordeler 1.etg gml fløy

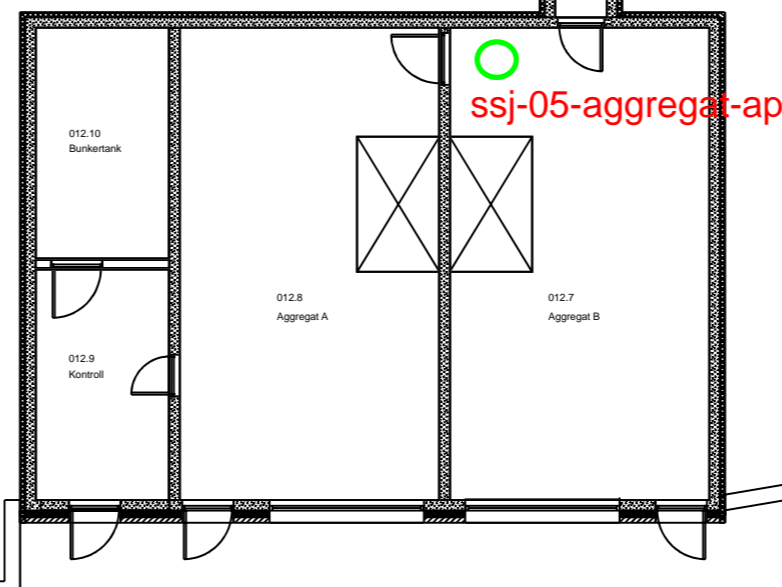

Underfordeler for all kabling 5,6, og 7. etg

