


ANVISNINGER BETONG

1. Generelt
 - Utførelse i henhold til *teknisk beskrivelse, NS 3420, NS13670 +NA* og *NS-EN 1992-1-1+NA*
2. Forskaling
 - Forskalingsoverflate *Glatt*
 - Alle synlige hjørner avfases med 23 mm trekantlist
3. Betong
 - Fasthetsklasse B35
 - Bestandighetsklasse M60
 - Eksponeringsklasse XS1
 - Kloridklasse Cl 0,10
 - Utførelse og kontroll Utførelsesklasse 2
 - Geometriske toleranser Toleranseklasse 1
 - Overflatebearbeiding Valgfri <evt. Konstruksjonsdeler>

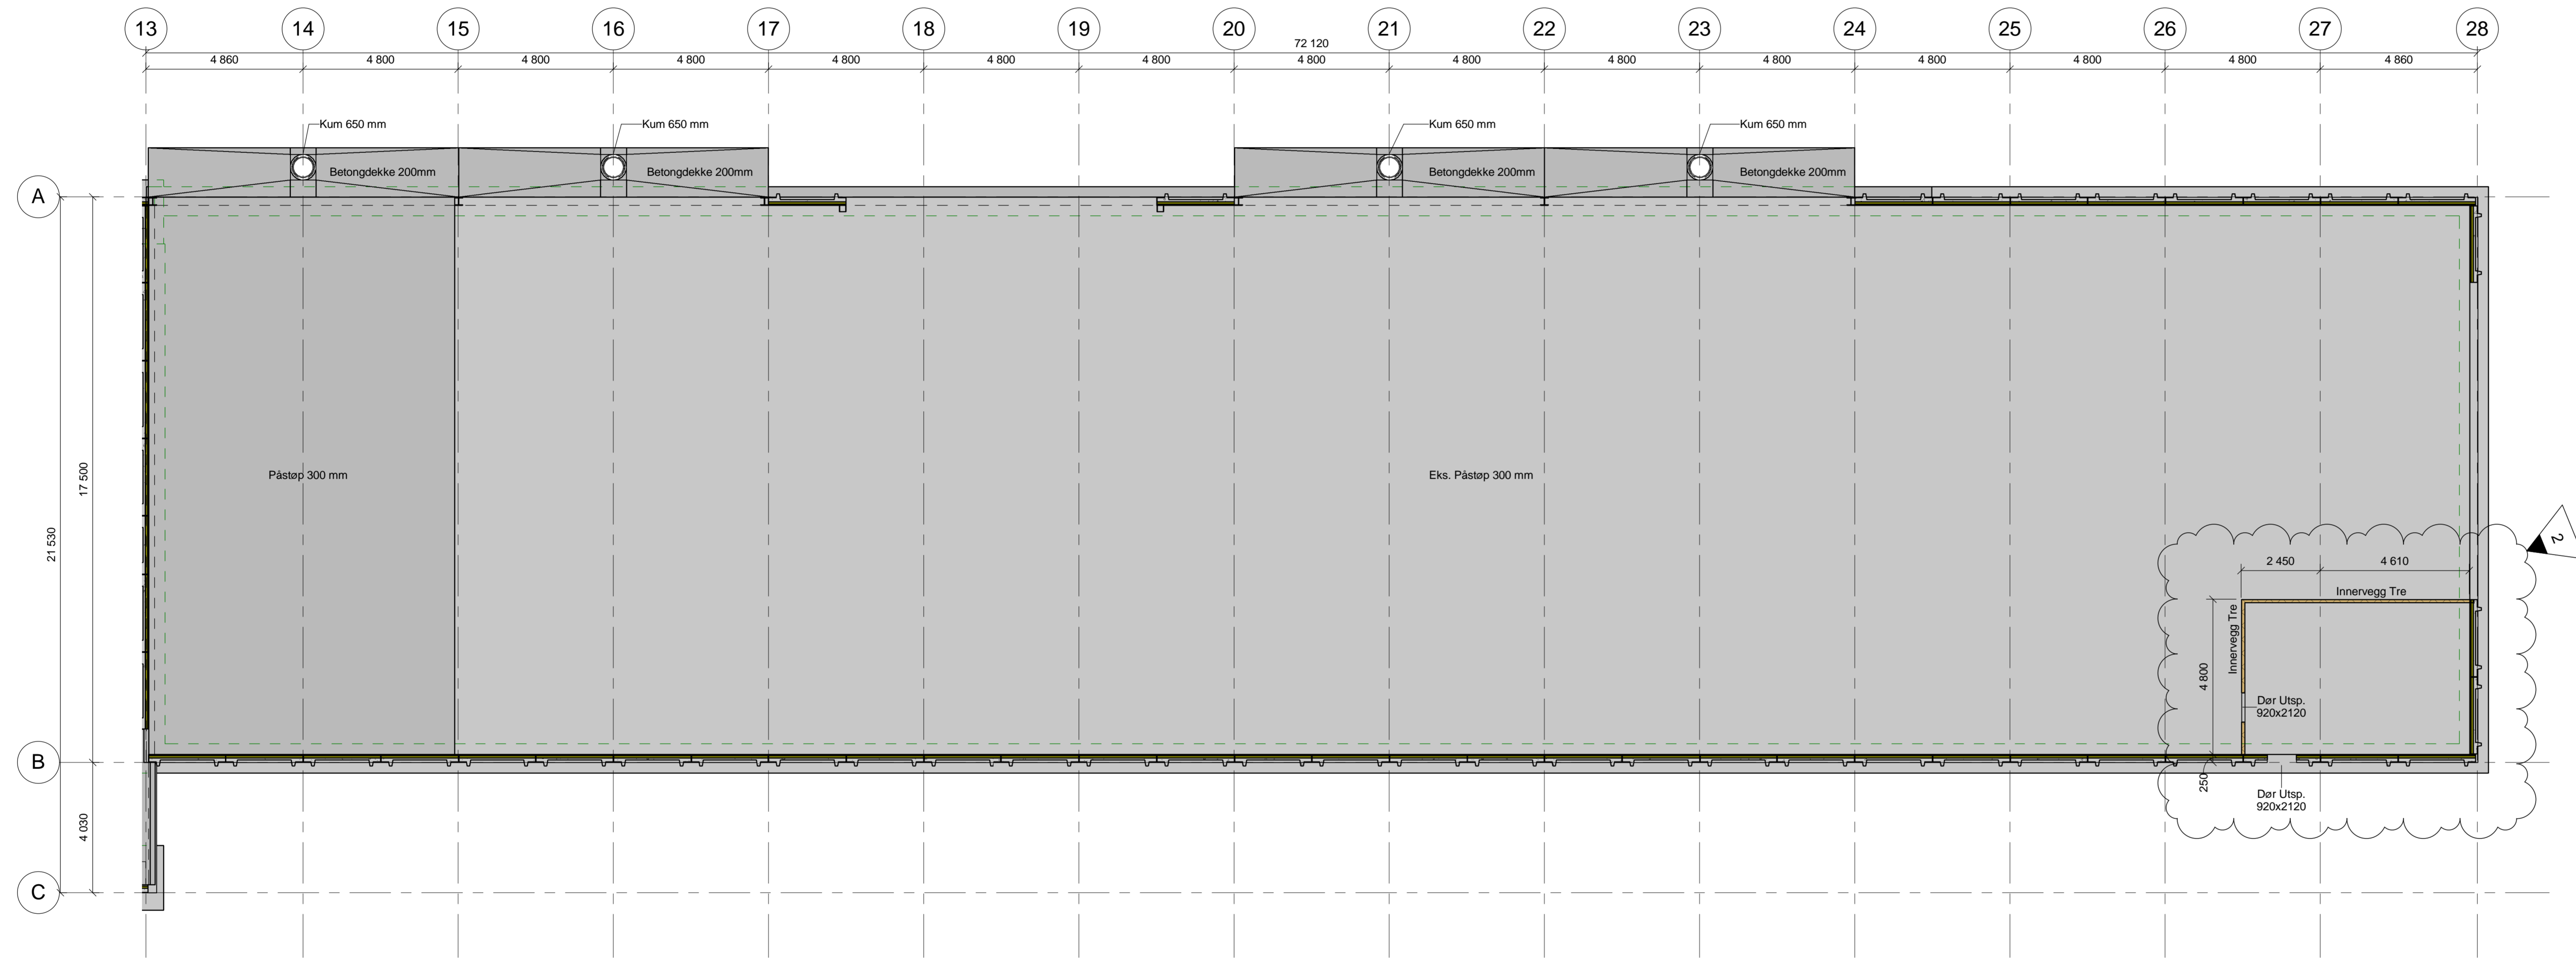

Tegningsnummer	Revisjon
B-20-01-11	F2

Tilbudstegning

F2	2018-03-06	Lagt til innervegg	KHASH	TBo	TBo
F1	2018-02-12	TILBUDSTEGNING	KHASH	ALAND	TBo

Rev. Data Beskrivelse Utarbeidet Fagkontroll Godkjent
 Dette dokument er utarbeidet av Norconsult AS som del av det oppdrags som fremgår nedenfor. Opphavretten tilhører Norconsult AS. Dokumentet må bare benyttes til det formål som oppdragsavtalen beskriver, og må ikke kopieres eller gjengis på annen måte eller i større utstrekning enn formålet tiler.

MOSJØEN HAVN KF Målestokk (gjelder A1)
1:100

Havnlager A & B
 GULVPLAN - BYGG B