


1 2 3 4 5 6 7 8 9 10

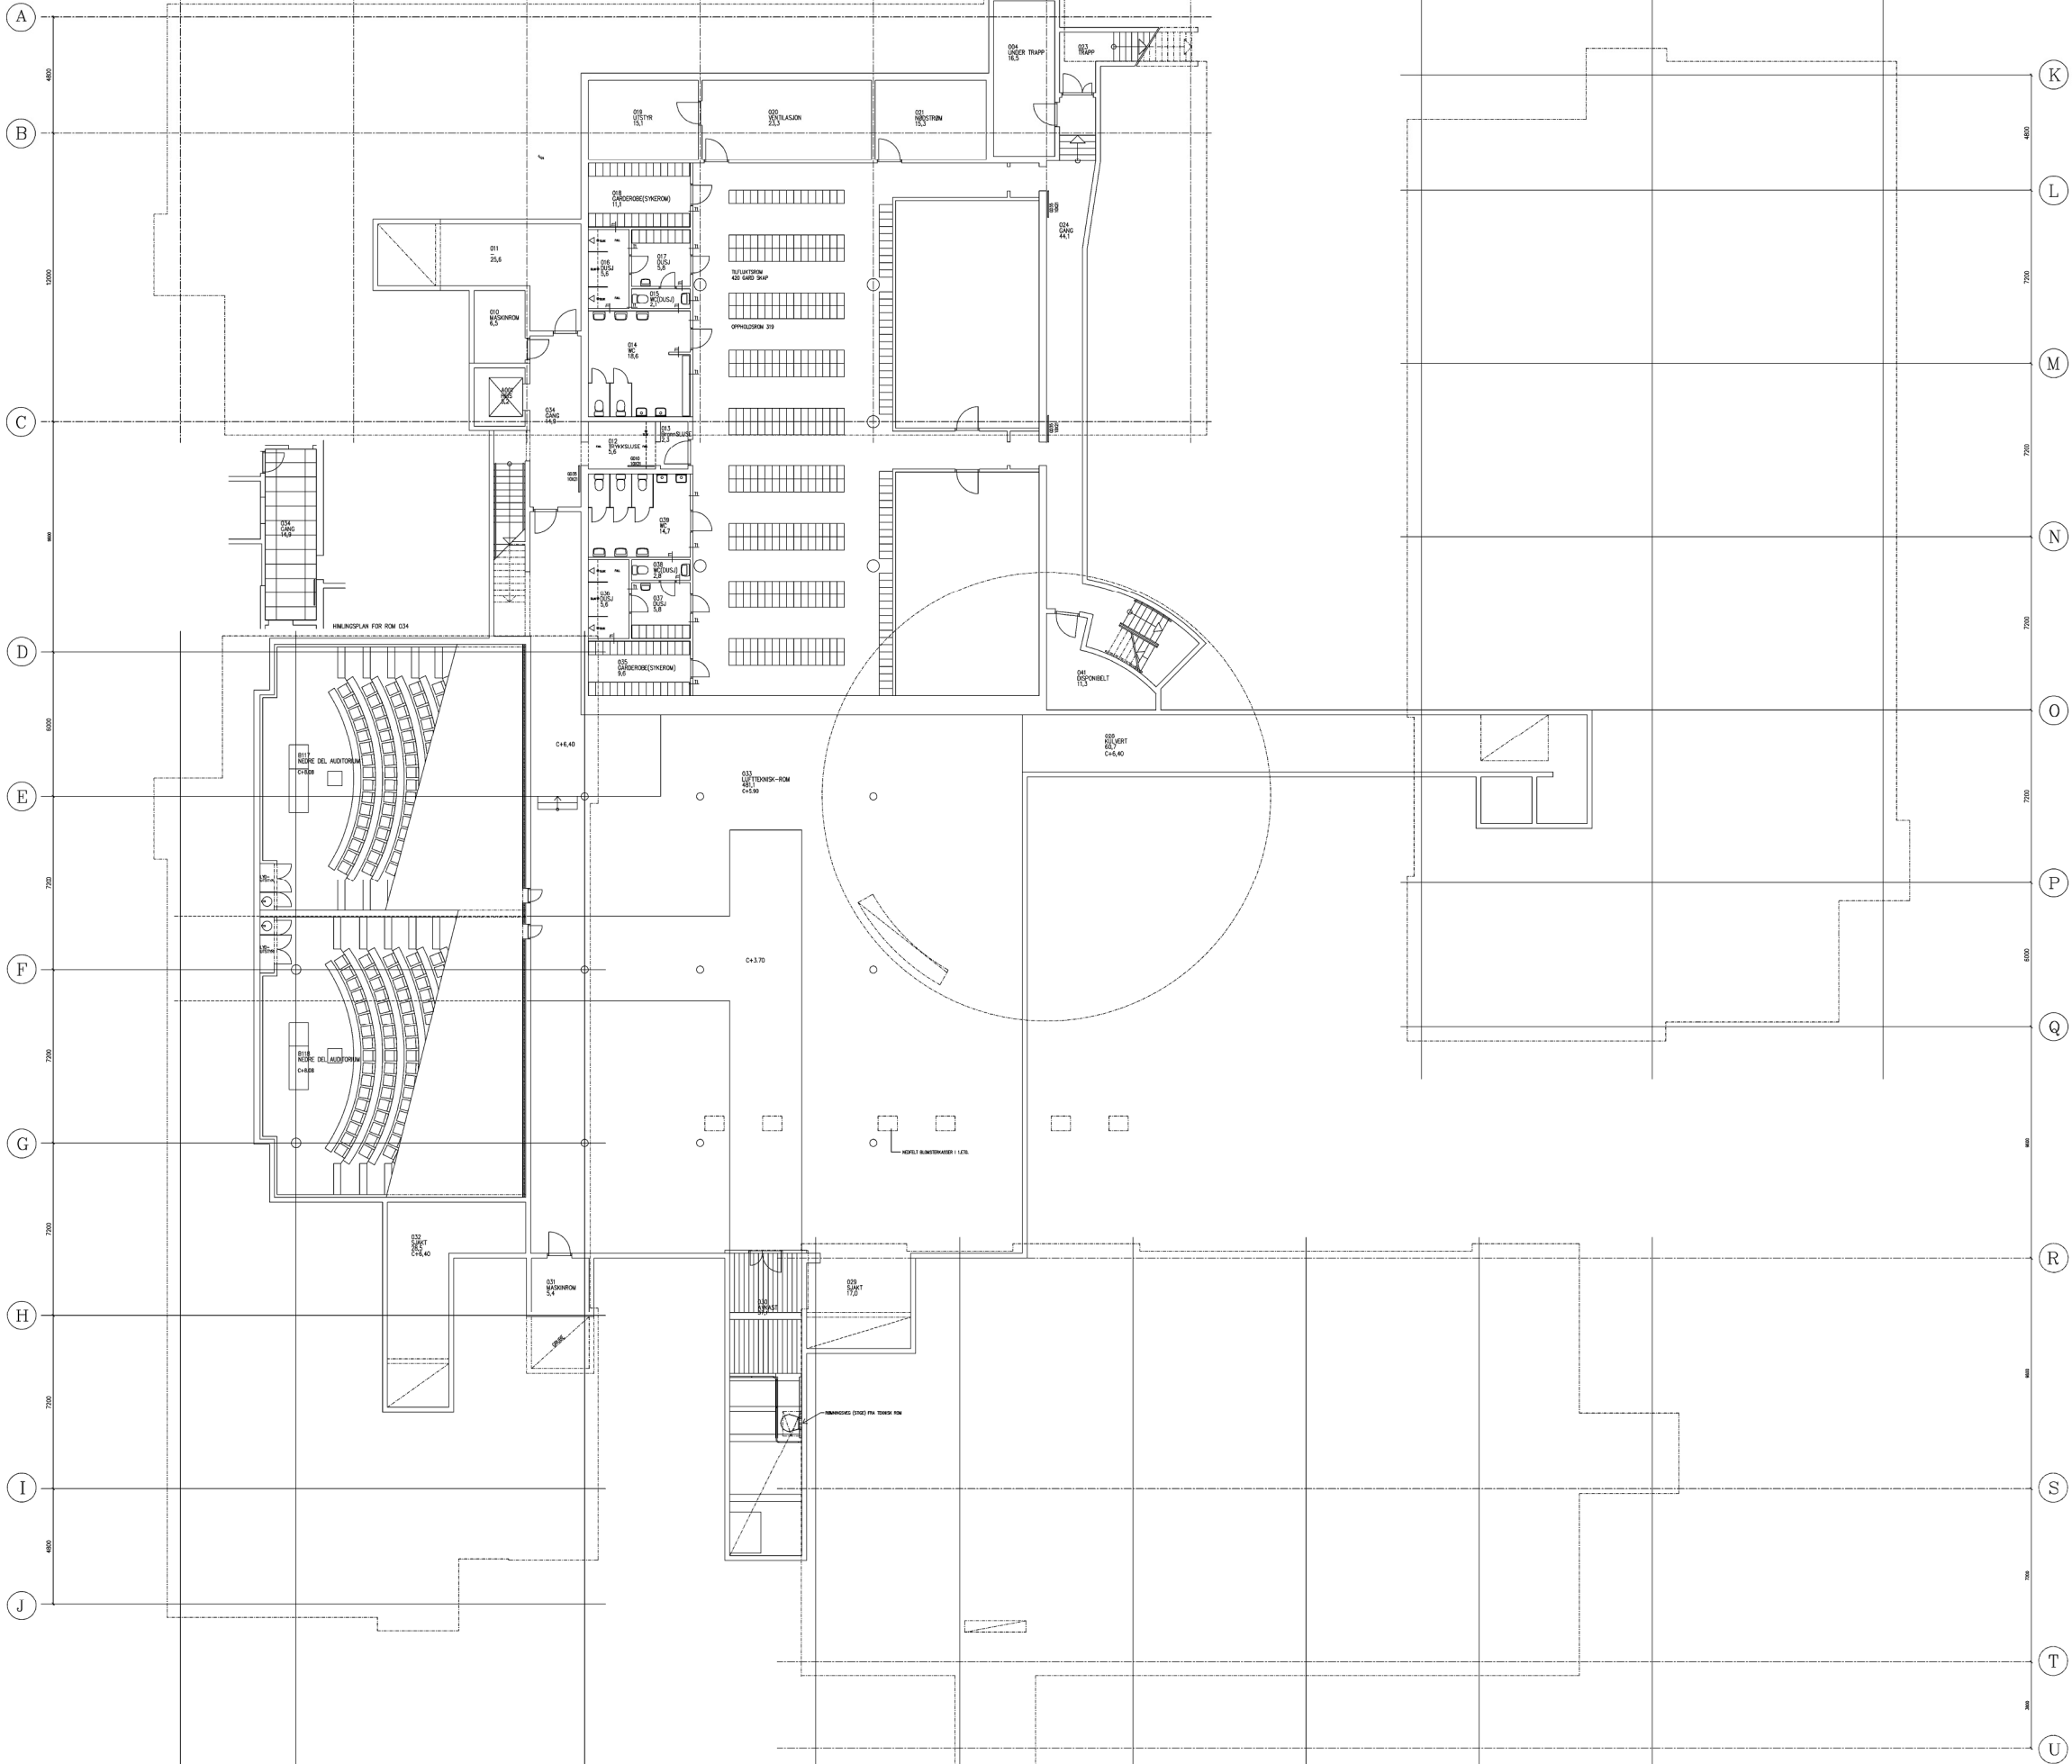

BYGG C
LABORATORIEBYGG

BYGG A

BYGG B

BYGG F
FELLESBYGG

VEGGTYPER MÅL 1:20

T1	Ty = 10mm
T2	Ty = 14mm Fw = 40 dB A31
T3	Ty = 12mm Fw = 44dB A0
T4	Ty = 15mm Fw = 48 dB A0
T5	Ty = 22mm Fw = 52 dB A0

Søk nr. 9605
Tegn. nr. 20
Revisjon K

K	"SOM BYGG"	01.03.00	
J	HEVEDT HT. TEGN. 9605-732. OG ETTER INNMALINGER PÅ BYGG	26.03.99	ØS
I	REGNET INN NSP. LUKER/PÅRØING I ROM B117 OG B118. REV HT RV.	18.03.99	ØS
H	OPPDATERT HT. PLANER MÅL 1:50	16.03.99	ØS
G	SATT INN OPPFORT GULV I FORGANG 0331	21.08.98	APL
F	HEVEDT HT. REV. TEKN.	05.08.98	ØS
E	"ANBUSTONING" MÅLSATT	18.03.98	ØS
D	ANBUSTONING	03.04.97	
C	HOVEDREVISJON	24.02.97	
B	HOVEDREVISJON	07.02.97	
A	BYGGSELING	07.01.97	
NR	REV.GJELDER	DATO	SIGL

STATSBYGG
HØGSKOLEN I ÅLESUND

PLAN KJELLER

Måst. 1:100 Dato: 01.11.96 Sign: Søk nr. 9605 Tegn. nr. 20

ODD SLYNGSTAD SIVILARKITEKTER AS
Kjongsrød 24 6002 Ålesund Telefon 70 12 52 50 Fax 70 12 52 57 E-mail : firmapost@slngstad.no ARK

SIVILINGENIØR ROLF OLSET AS
Moodt 16 6010 Ålesund Telefon 70 17 40 70 Fax 70 17 40 71 E-mail : firmapost@olset.no RIB

A/F ING. NEDREKLEPP OG SÆTER
Kjongsrød 16 6002 Ålesund Telefon 70 12 48 43 Fax 70 12 42 43 E-mail : sven.seter@sven-seter.no RV