


BYGG C  
LABORATORIEBYGG

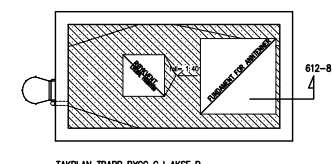

Sak nr.	Teqn. nr.	Revisjon
9605	B25	C

- BRANNVEGG A120
- - - BRANNCELLEBEGRENSENDE BYGNINGSDEL
- - - RØMNINGSVEL, RØMNINGSTRETNING
- RØMNINGSVEL, RØMNINGSGÅTANG

C	"TOM BYGG"	01.03.00	
B	"FARVESTEDNING"	21.04.98	AR
A	"PROSJEKTLØSNING"	02.05.97	
NR	REVJÅR/LEDER	DATE	SIGEL

<b>STATSBYGG</b>			
HØRSKOLEN I ÅLESUND			
BRANPLAN 5. ETASJE/TAKPLAN			
Måb: 1:200	Dato: 01.11.96	Sign:	Sak nr. Teqn. nr.
ODD SLYNGSTAD SIVILARKITEKTER AS		ARK	9605 B25
SIVILINGENØR ROLF OLSET AS		RIB	
A/F ING. NEDREKLEPP OG SÅTER		RIV	
DRANGSHOLT		RIE	