

- EKSIST. BETONG
- EKSIST. MURVERK
- NYTT MURVERK
- ISOL. BIND.VERK + GIPSPLATER


BYGN. MESSIG
INKKASSING

KGFC-1-016
50 m³/h

REV.	REVIDERINGEN GJELDER	SIGN.	DATE
VVSconsult MØRE AS		VVS - ANLEGG PLAN 1. ETASJE	
<small>POSTBOKS 475 6401 MOLDE (073) 53 766 LANGVEIEN 16 6500 KR.SUND (073) 74 822</small>			
TEGNET	KONTR.	SAKSNR.	
J.A.L.		3117	
DATE	MÅLSTOKK	TEGN. NR.	
24.2.87	1:50	3117-19-003	

NB! PIL GJENNOM DØR ANGIR SPALT I UNDER
NB! HUSK NØDV. INSP. LUKER FOR REG. SPJELD OG BRANNSPJELD


	KRISTIANSUND KOMMUNE		BYGGE- OG VEDLIKEHOLDSAVD. RÅDHUSET, 6500 KRISTIANSUND, TLF: (073) 71 011	
	SAK	SAK NR.	DATE	SIGN.
ØVRE ENGGT. 8 B OMBYGGING, REVIDERT		202	14.10.86	
TEGN.	TEGN. NR.	MÅLSTOKK	TEGN. DIM.	
PLAN 1. ETASJE	101	1:50	60/42	

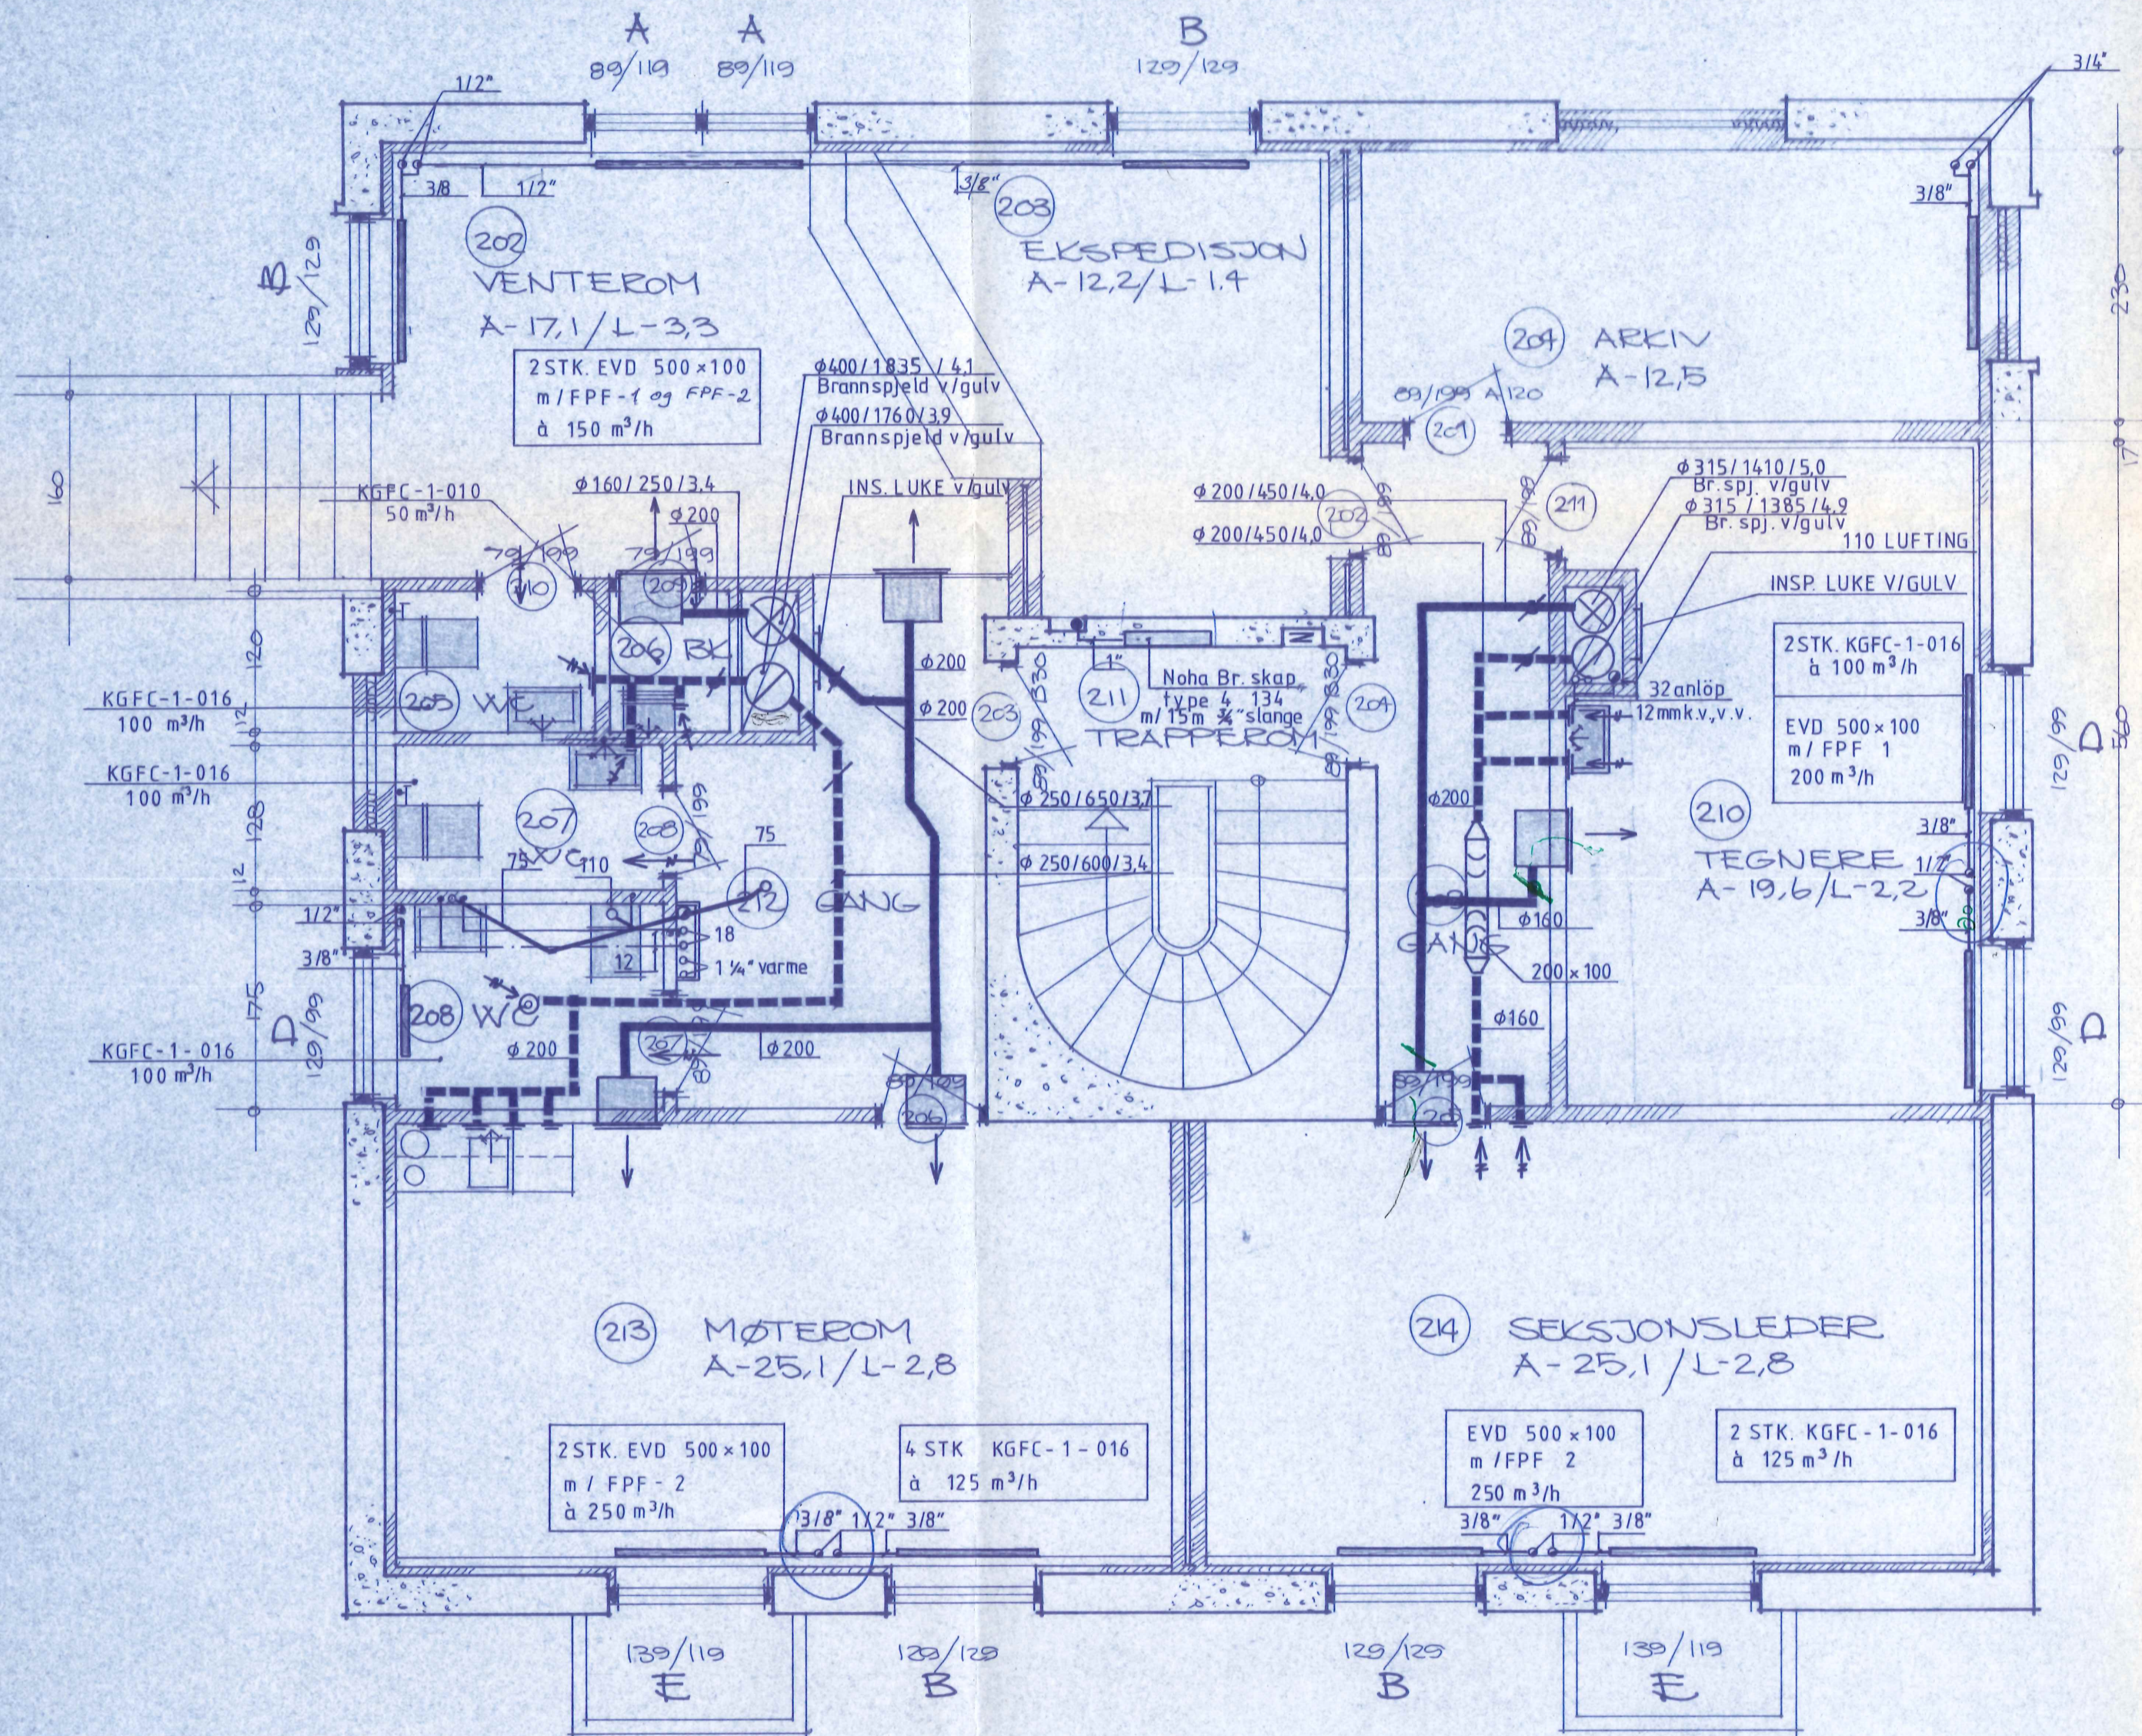

NB! SPALT I/ UNDER DØR TIL VÅTROM
 NB! HUSK NØDV. INSP. FOR REG. SPELD, BRANNSPJELD

REV.	REVIDERINGEN GJELDER	SIGN.	DATO
 VVSconsult <small>MØRE AS</small> <small>POSTBOKS 475 6401 MOLDE (073) 93 766</small> <small>LANGVEIEN 16 6500 KR.SUND N (073) 74 822</small>		VVS - ANLEGG PLAN 2. ETG	
TEGNET	KONTR.	SAKSNR.	
J.A.L.		3117	
DATO	MÅLESTOKK	TEGN. NR.	
23.2.87	1:50	3117-19-004	

 KRISTIANSUND KOMMUNE <small>BYGGE- OG VEDLIKEHOLDSAVD.</small> <small>RÅDHUSET, 6500 KRISTIANSUND, TLF. (073) 71 011</small>	SAK NR.	DATO	SIGN.
	ØVRE ENGGT. 8 B OMBYGGING - REVIDERT	202	27.1.87
TEGN. NR.	MÅLESTOKK	TEGN. DIM.	
PLAN 2. ETASJE	102	1:50	6/42

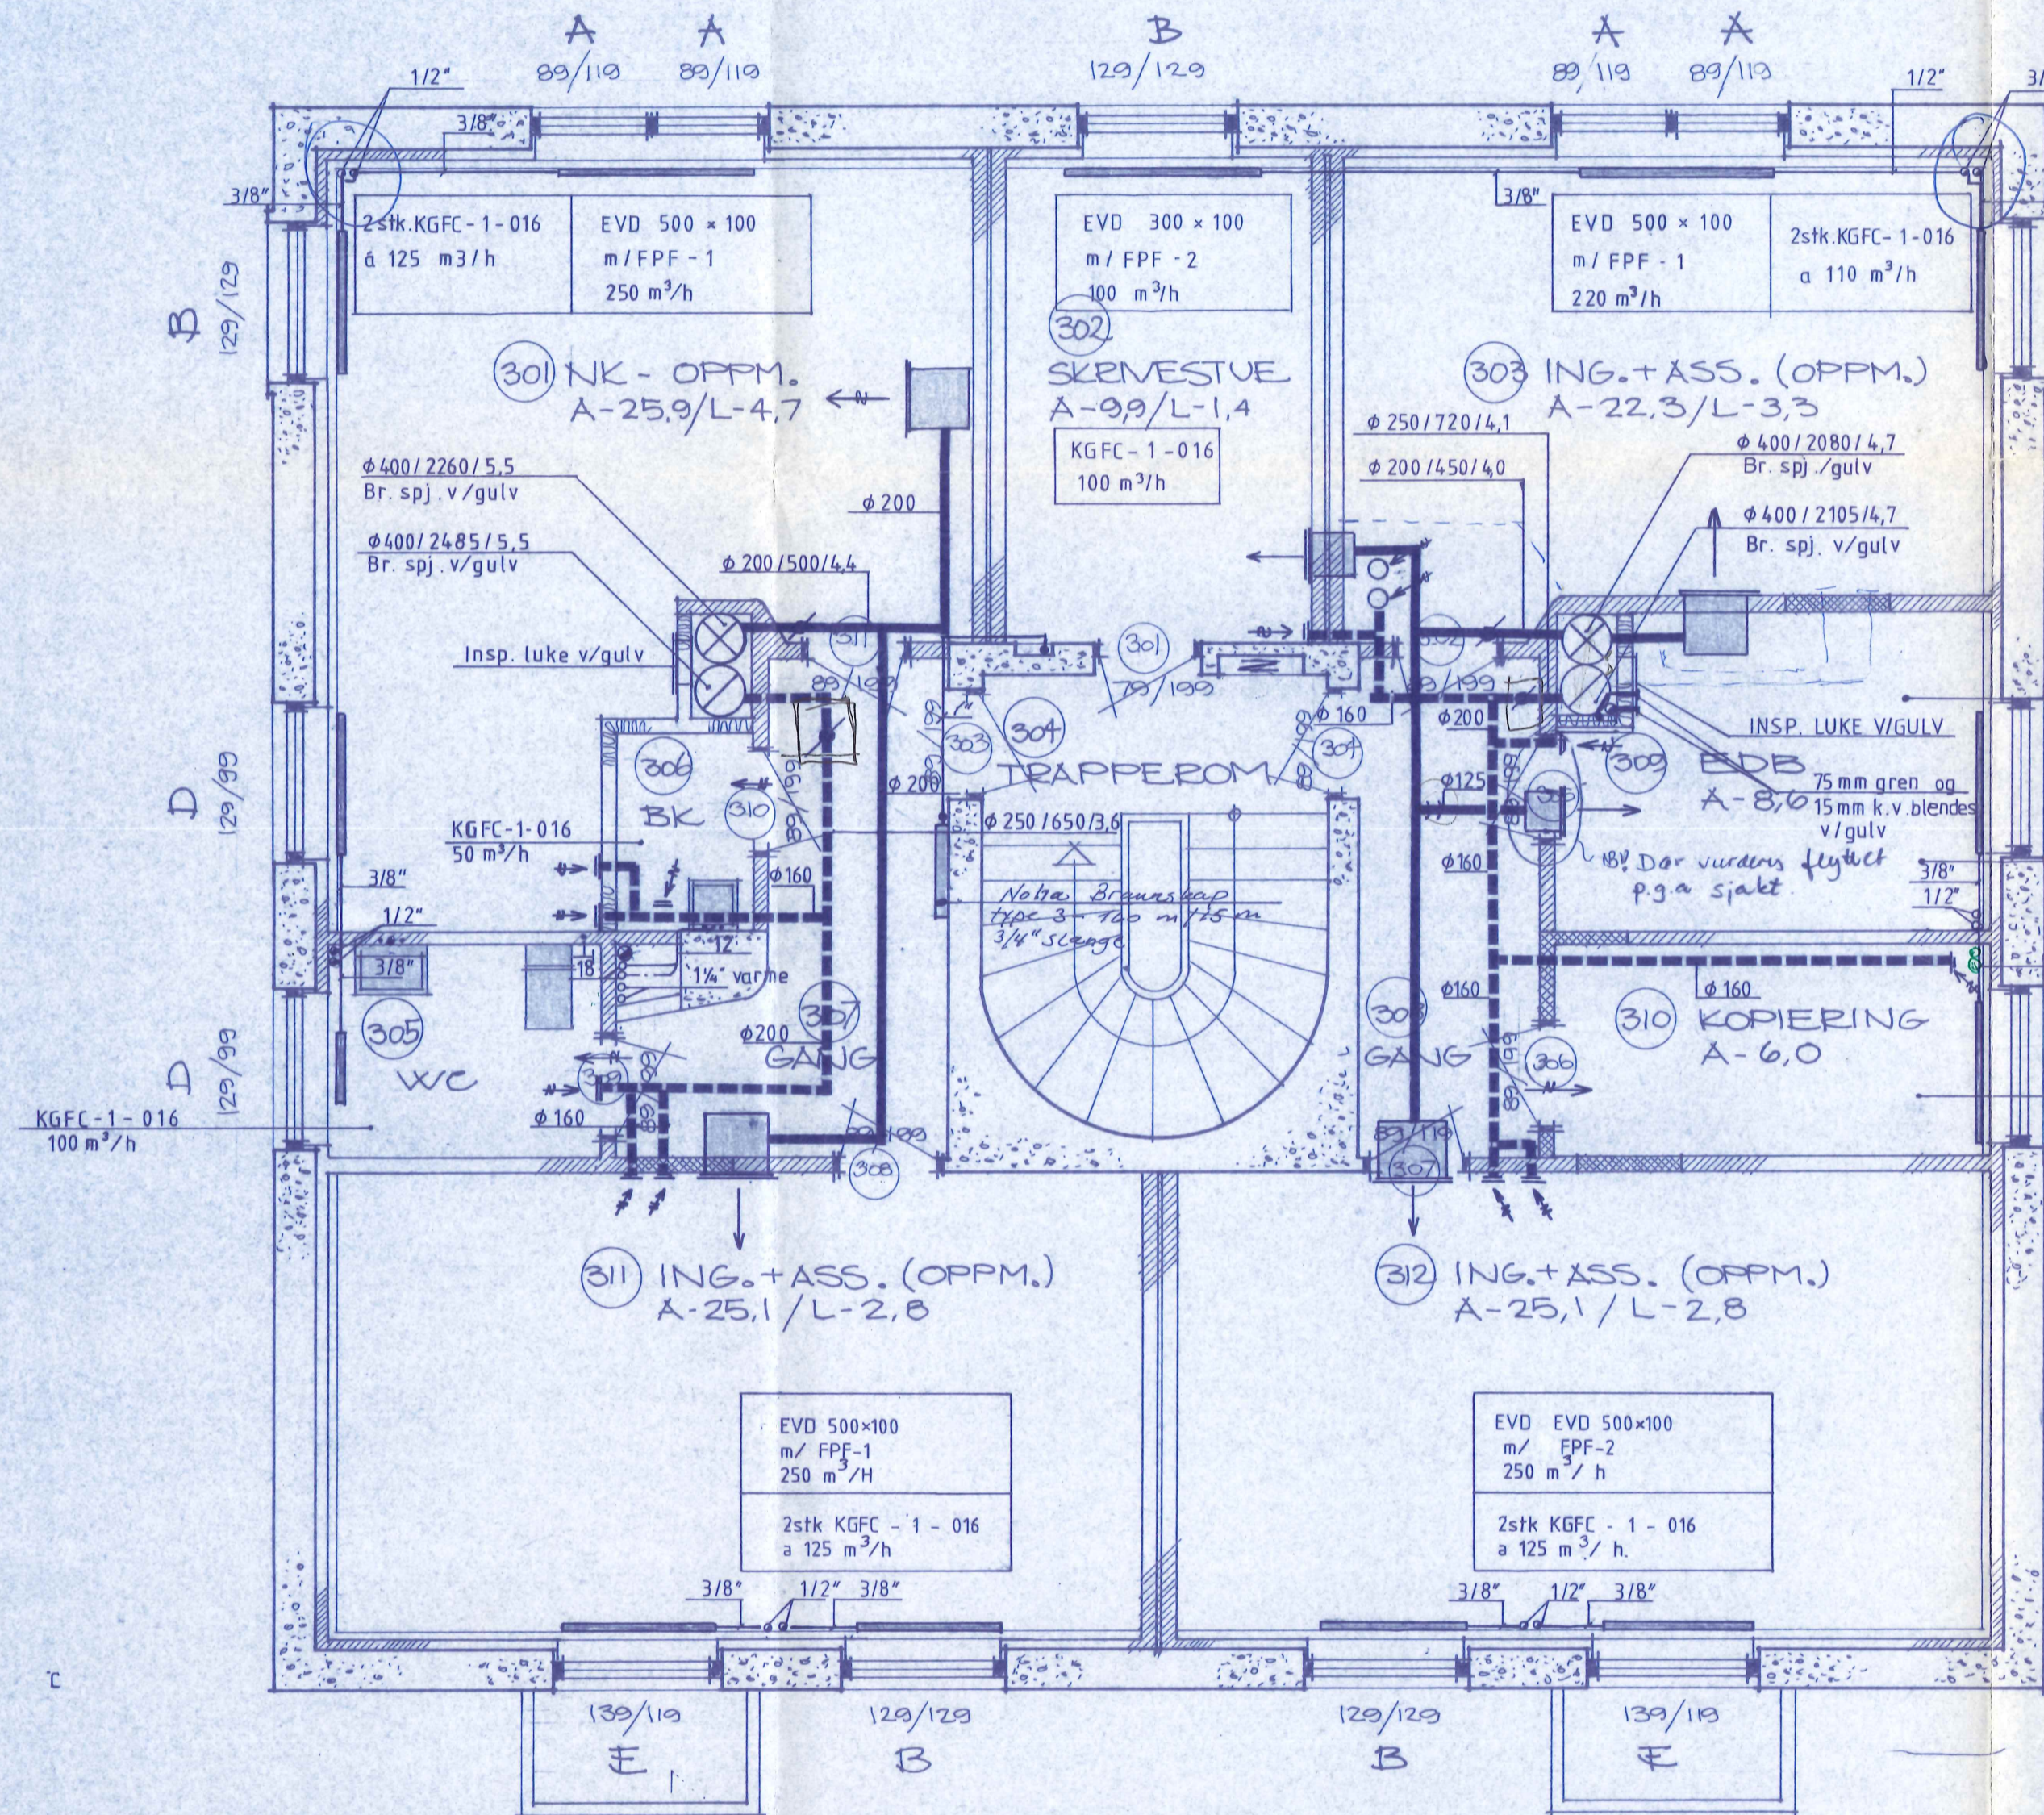

- EKSIST. BETONG
- EKSIST. MURVERK
- NYTT MURVERK
- ISOL. BIND. VERK + GIPSPLATER

KJÖLE ANLEGG I EDB-ROM

DET FORUTSETTES EN VANNAVKJÖLT KJÖLEUNIT SOM RESIRKULERER ROMLUFT

EVD 300 x 100 m / FPF - 2 100 m ³ /h	KGFC - 1 - 016 100 m ³ /h
---	---


KGFC - 1 - 016
100 m³/h

NB! PIL GJENNOM DÖR ANGR SPALT I / UNDER DÖR

NB! HUSK NÖDVENDIG INSP. LUKER FOR REG. SPJELD OG BR. SPJELD

REV.	REVIDERINGEN GJELDER	SIGN.	DATE
VVSconsult MØRE AS		VVS - ANLEGG PLAN 3. ETASJE	
TEGNET	KONTR.	SAKSNR.	
J. A. L.		3117	
DATE	MÅLSTOKK	TEGN. NR.	
24. 2. 87	1:50	3117 - 19 - 005	


KRISTIANSUND KOMMUNE		BYGGE- OG VEDLIKEHOLDSAVD. RÅDHUSET, 6500 KRISTIANSUND, TLF. (073) 71 011	
SAK	SAK NR.	DATE	SIGN.
ØVRE ENGGT. 8B OMBYGGING, REVIDERT	202	14.10.86	
TEGN.	TEGN. NR.	MÅLSTOKK	TEGN. DIM.
PLAN 3. ETASJE	103	1:50	60/42

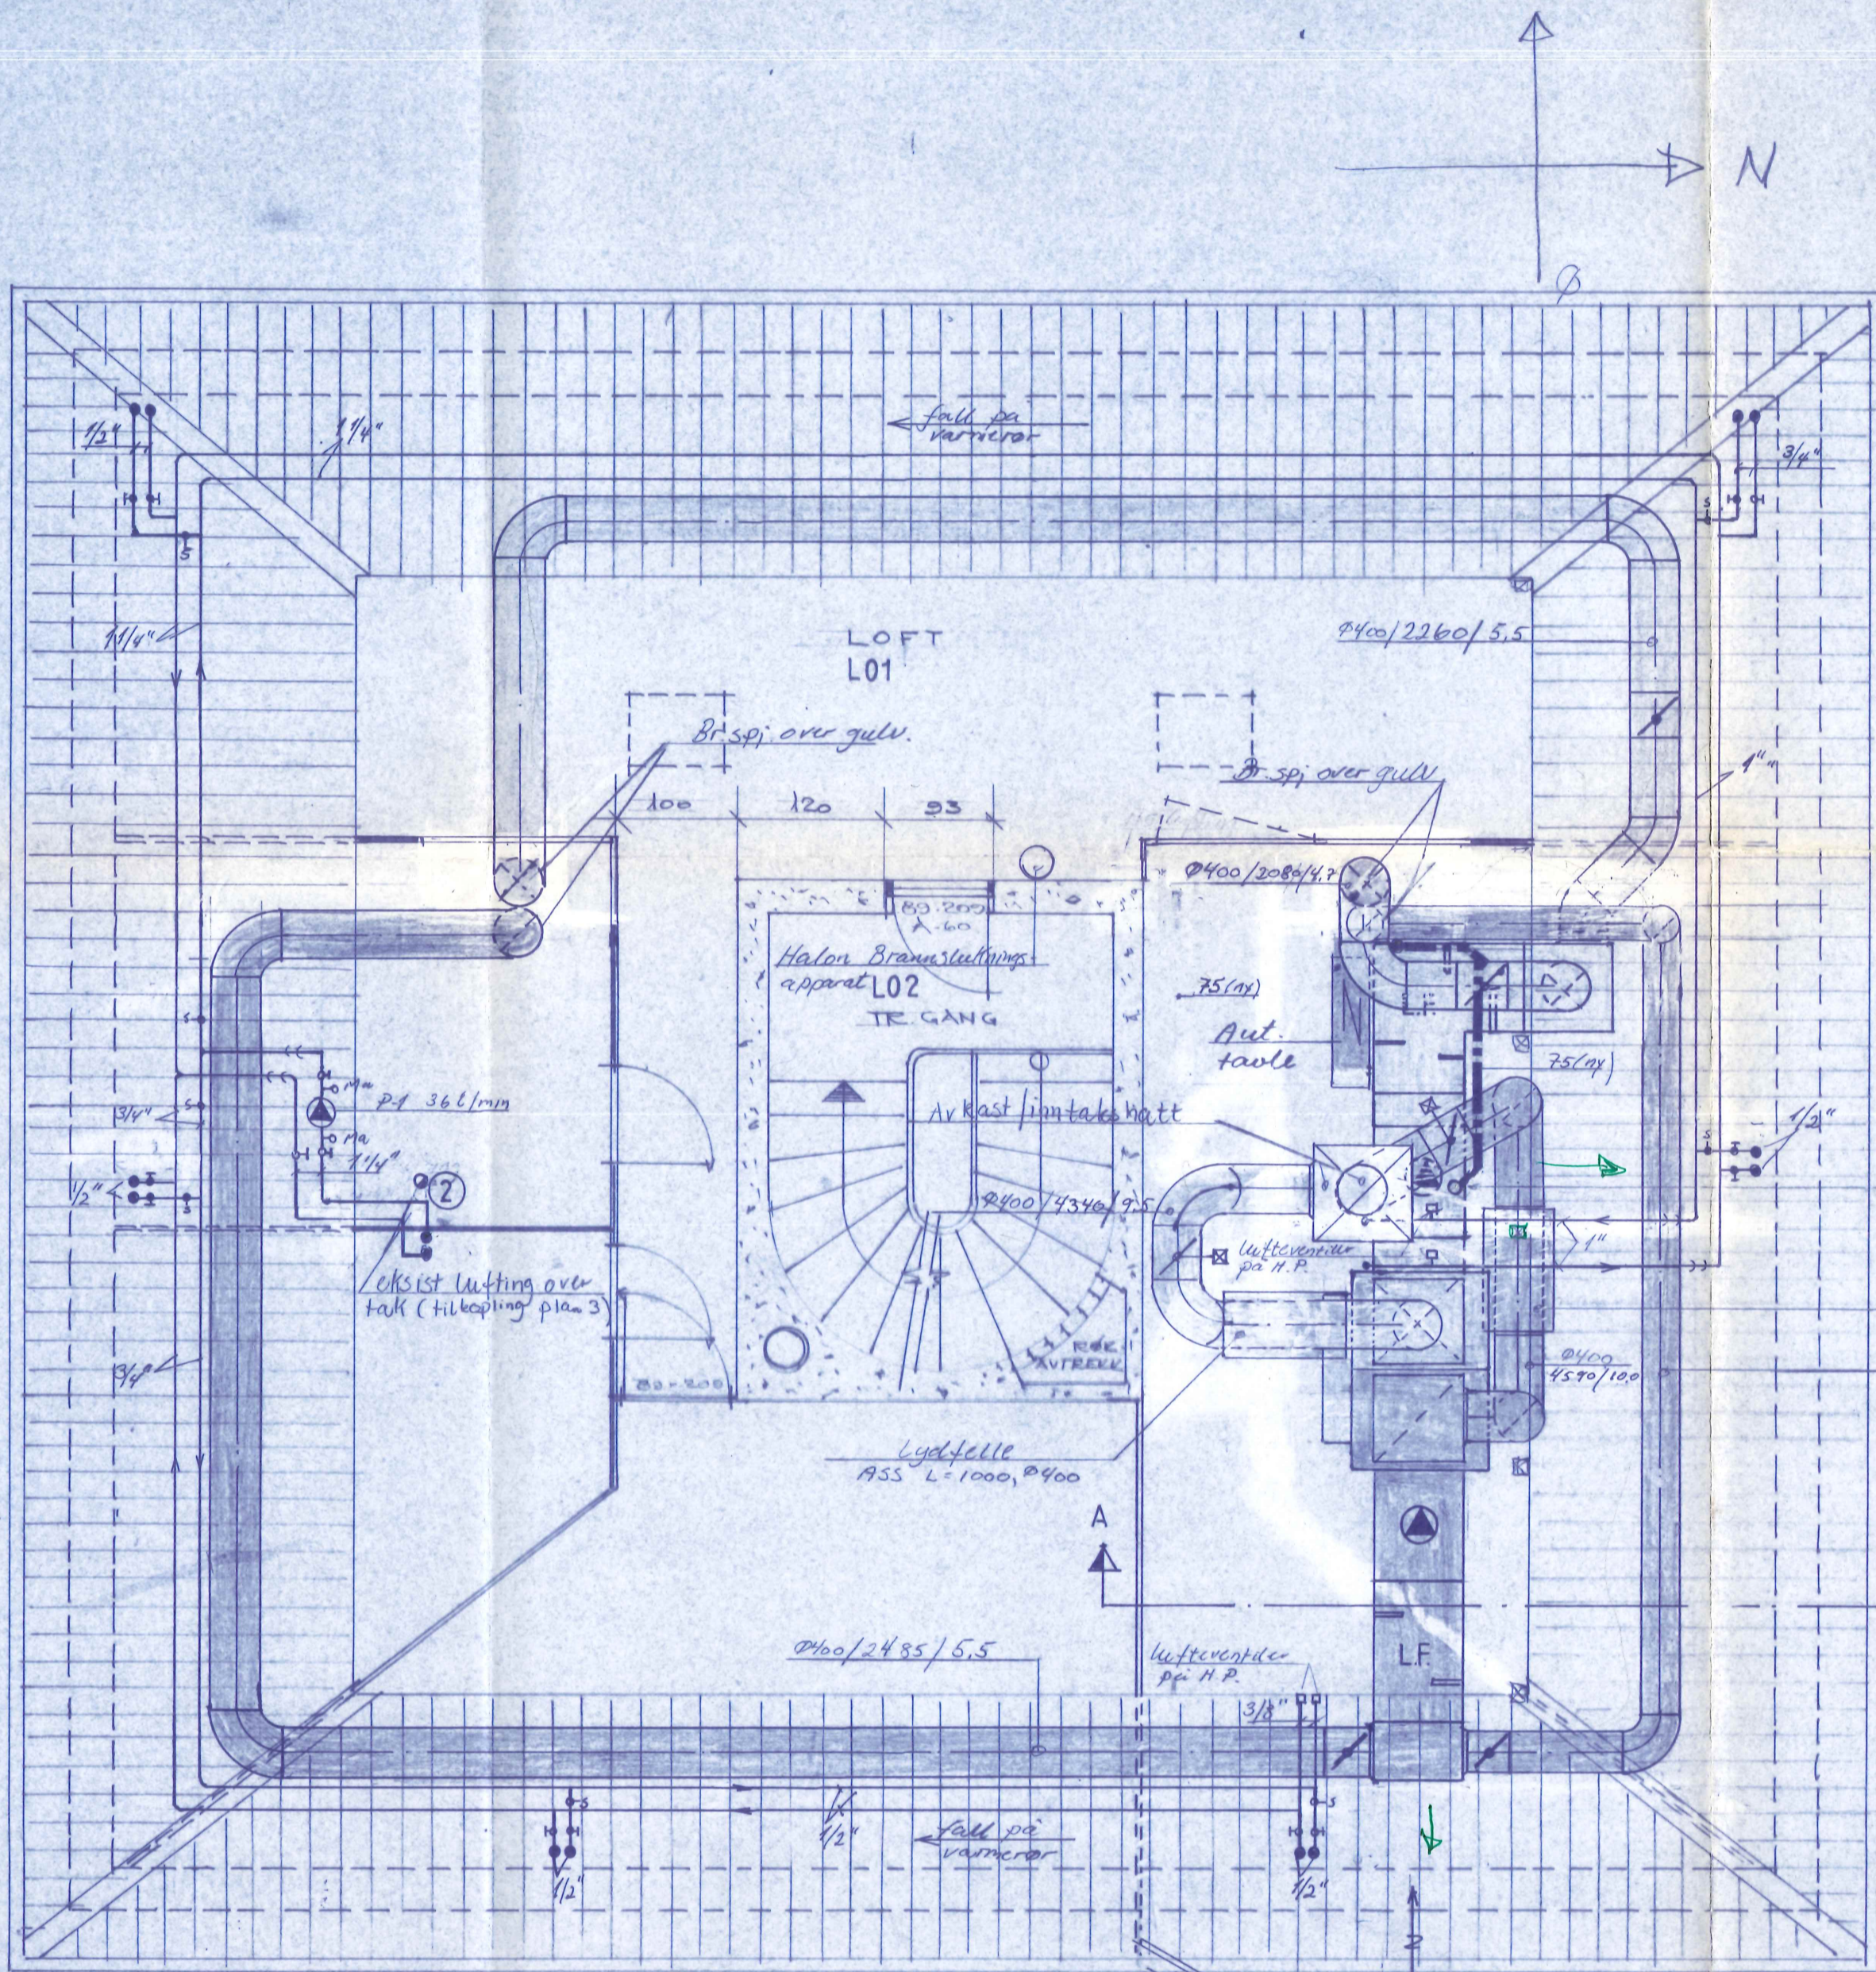

VENTILASJONSAGGREGAT

Tilluft: 4340 m³/h
 Avtrekk: 4590 m³/h

NB! Aggregat flyttes ut mot øst
 p.g.a kanal/rørsjakt

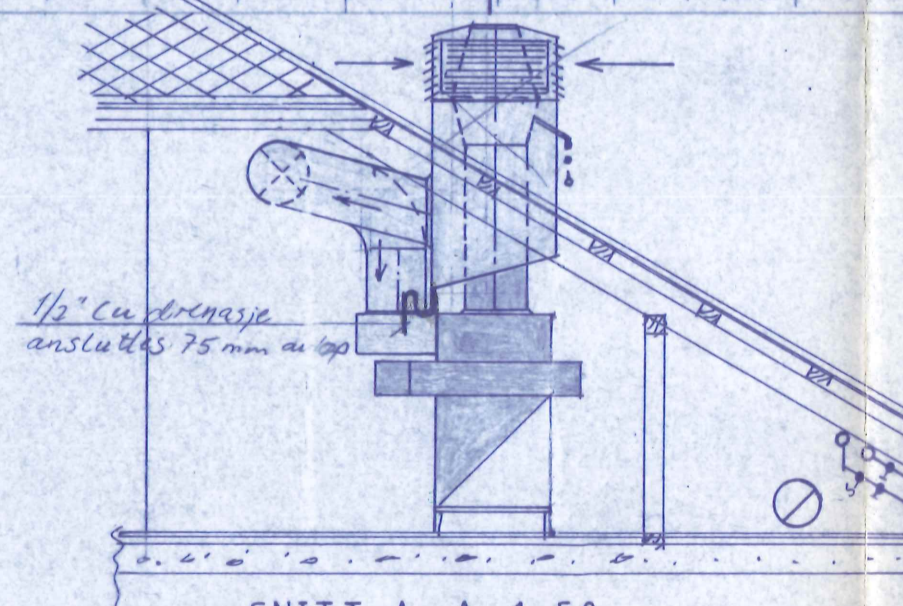

SNITT A-A, 1:50
 Plassering av takbrett m)
 Kanalføring se plan

REV.	REVIDERINGEN GJELDER	TEGNET	KONTR.	SAKSNR.	TEGN. NR.
B	Plan i h.t. revidert tegn underlag	J.A.L.	V	3117	3117-19-006
A	Til Anbud	TEGN. NR.	MÅLESTOKK	TEGN. DIM.	
		9.8.86	1:50	59-47	



VVS-ANLEGG
 PLAN LOFT

KRISTIANSUND KOMMUNE		BYGGE- OG VEDLIKEHOLDSAVD. RÅDHUSET, 6600 KRISTIANSUND, TLF. (073) 71 011		
SAK	SAK NR.	DATE	SIGN.	
BRANNSTASJONSKVARTALET ETAPPE 1 ANORDNING AV KONTORER I BOLIGBLOKK	202	13.06.86	J.B.	
TEGN.	TEGN. NR.	MÅLESTOKK	TEGN. DIM.	
PLAN AV LOFT	104	1:50	59-47	

59-47