



2 Plan 01  
1 : 100

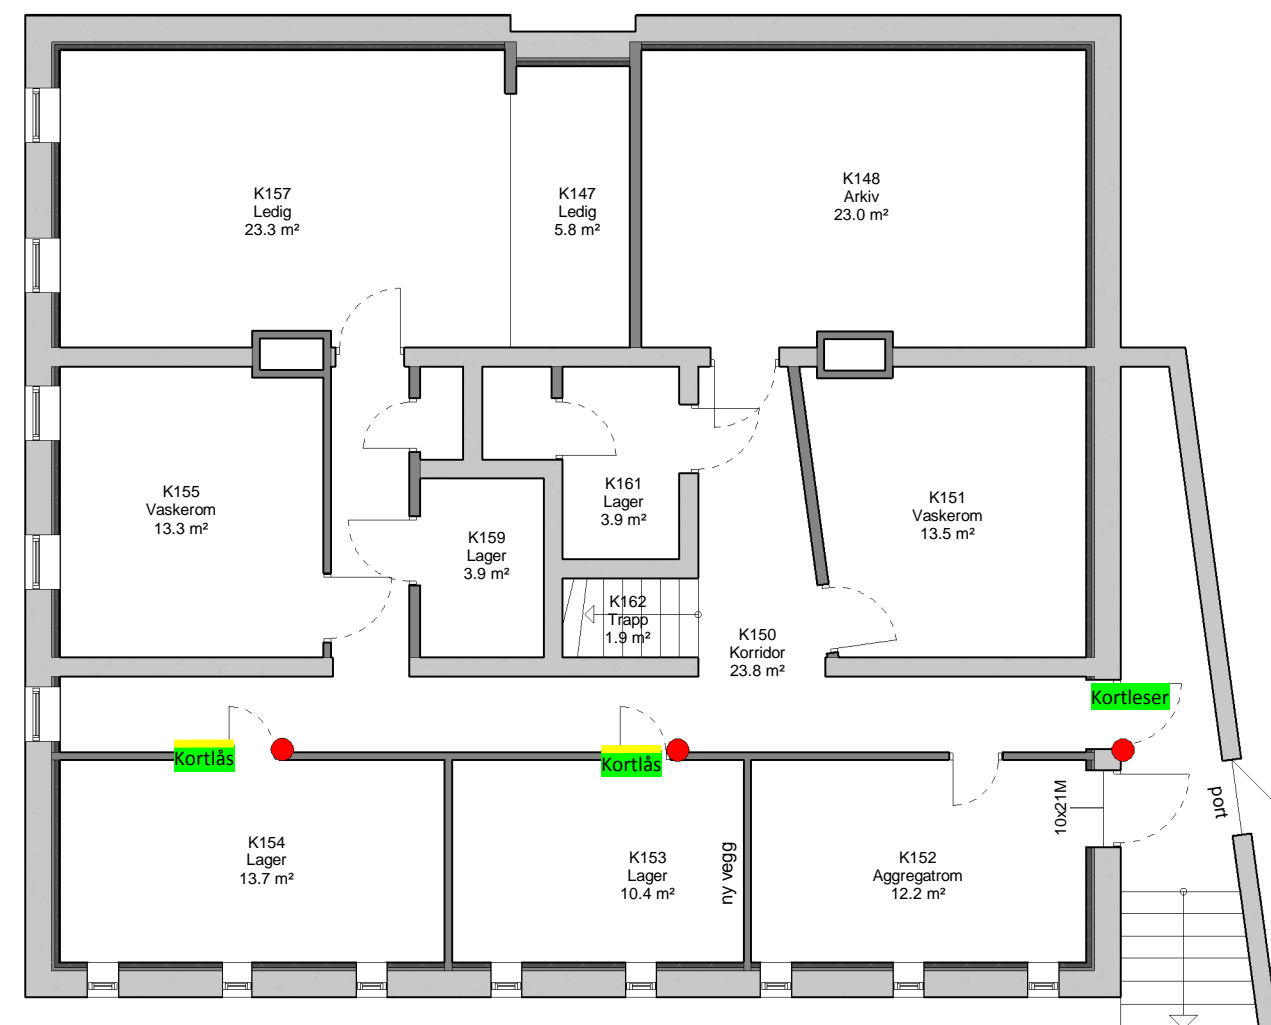

1 Kjeller  
1 : 100

**FORELØPIG**  
**18.01.2018**

Prosjekt			
Helseinnovasjonssenteret			
Gnr xxx / Bnr xxx			
Tiltakshaver			
Oppdragsgiver			
 Kristiansund kommune I medvind uansett vær			
Fase	Tegnet	Kontrollert	
	Author	Checker	
Prosjekt	Dato	Målestok	Format
xxx xx	01/04/18		A3
Plan 01 og kjeller			
Tegningsnummer:			Rev.
ARK-00-00			

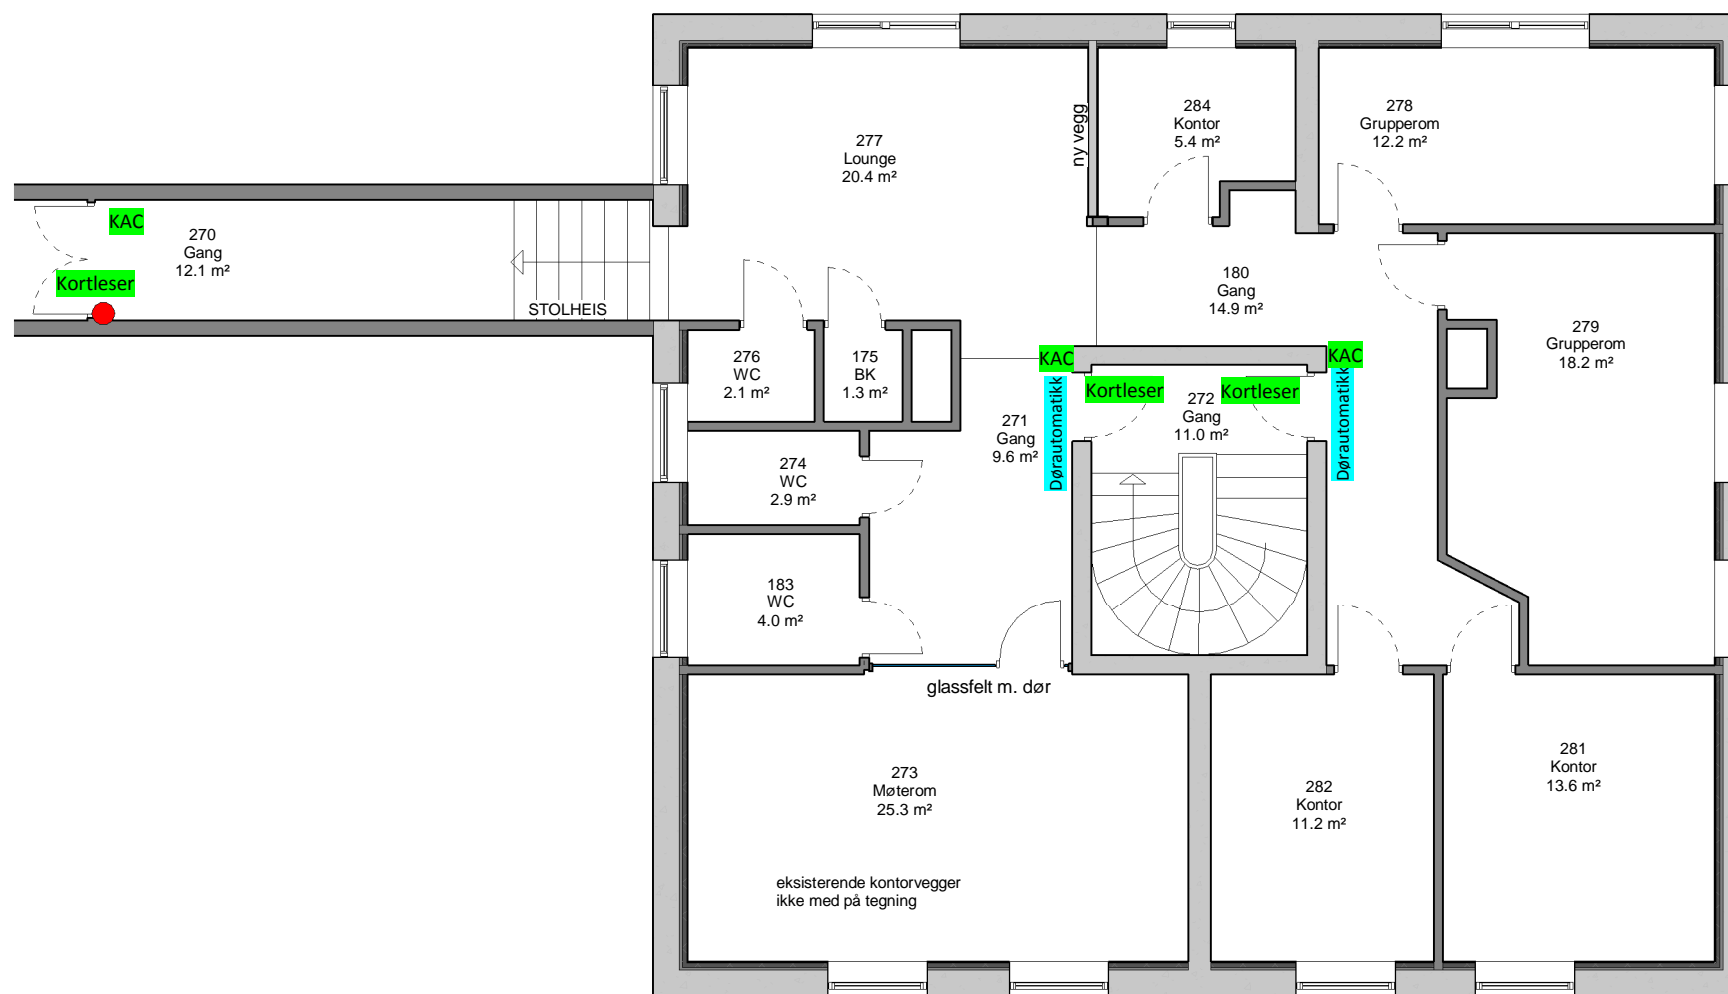


1

## Plan 02

1 : 100


**FORELØPIG**  
**18.01.2018**


Prosjekt			
<b>Helseinnovasjonssenteret</b>			
Gnr xxx / Bnr xxx			
Tiltakshaver			
Oppdragsgiver			
 <b>Kristiansund kommune</b> I medvind uansett vær			
Fase		Tegnet	Kontrollert
		Author	Checker
Prosjekt	Dato	Målestok	Format
xxx xx	01/18/18		A3
Plan 02			
Tegningsnummer:			Rev.
ARK-00-02			

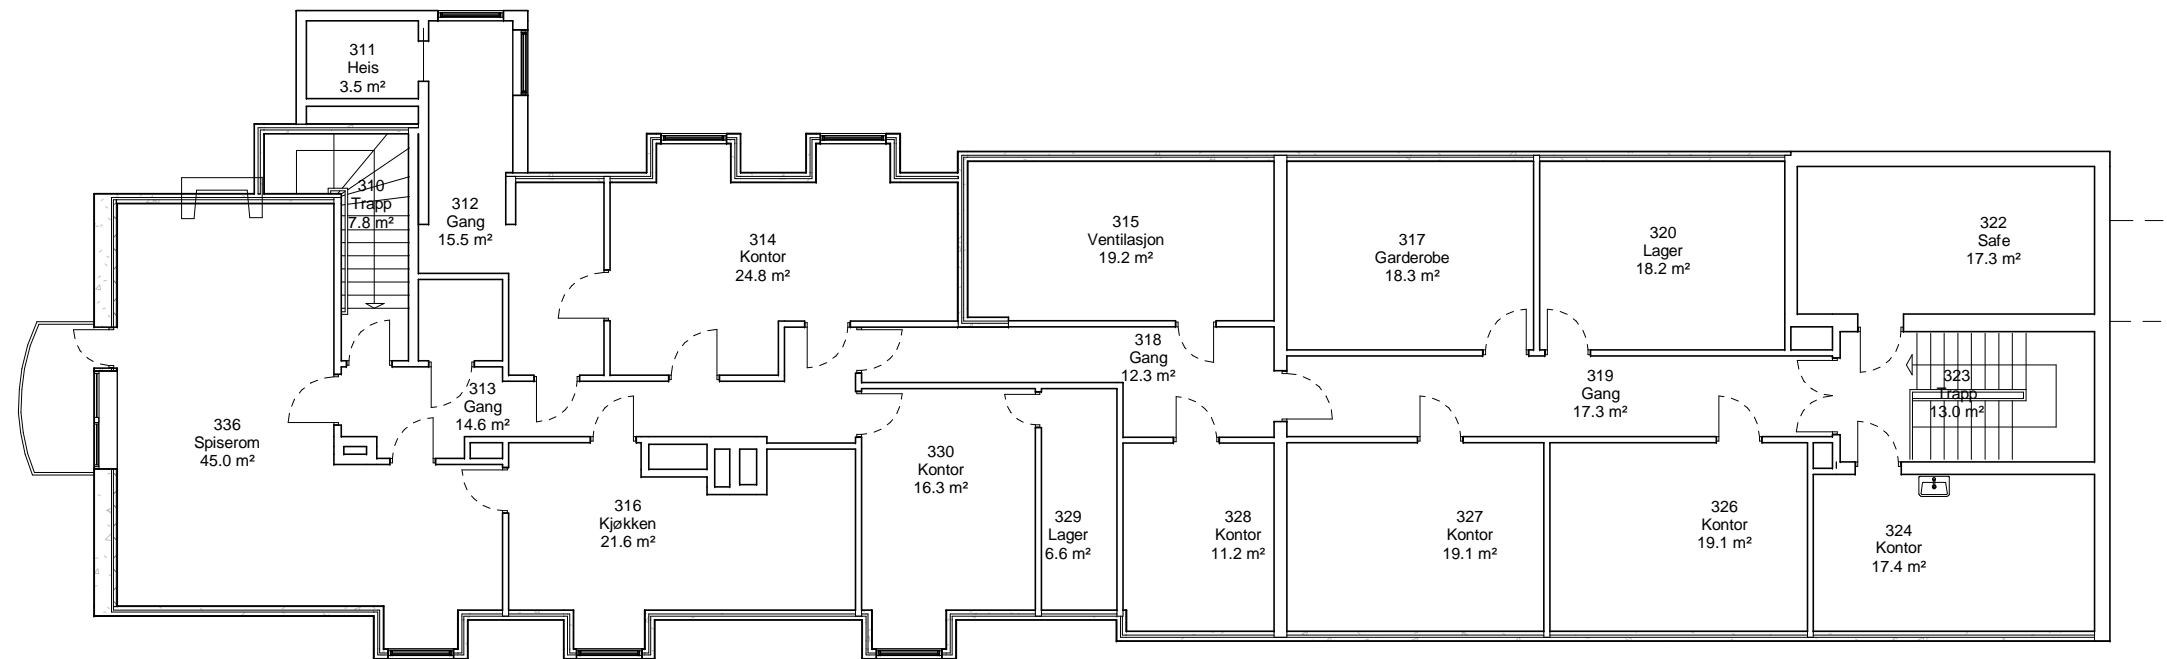


**1** Plan 03 Brannstasjon  
1 : 150

**FORELØPIG  
18.01.2018**

Prosjekt			
<b>Helseinnovasjonssenteret</b>			
Gnr xxx / Bnr xxx			
Tiltakshaver			
Oppdragsgiver			
 <b>Kristiansund kommune</b> I medvind uansett vær			
Fase		Tegnet	Kontrollert
		Author	Checker
Prosjekt	Dato	Målestok	Format
xxx xx	01/18/18		A3
Plan 3, brannstasjon			
Tegningsnummer:			Rev.
ARK-00-03			

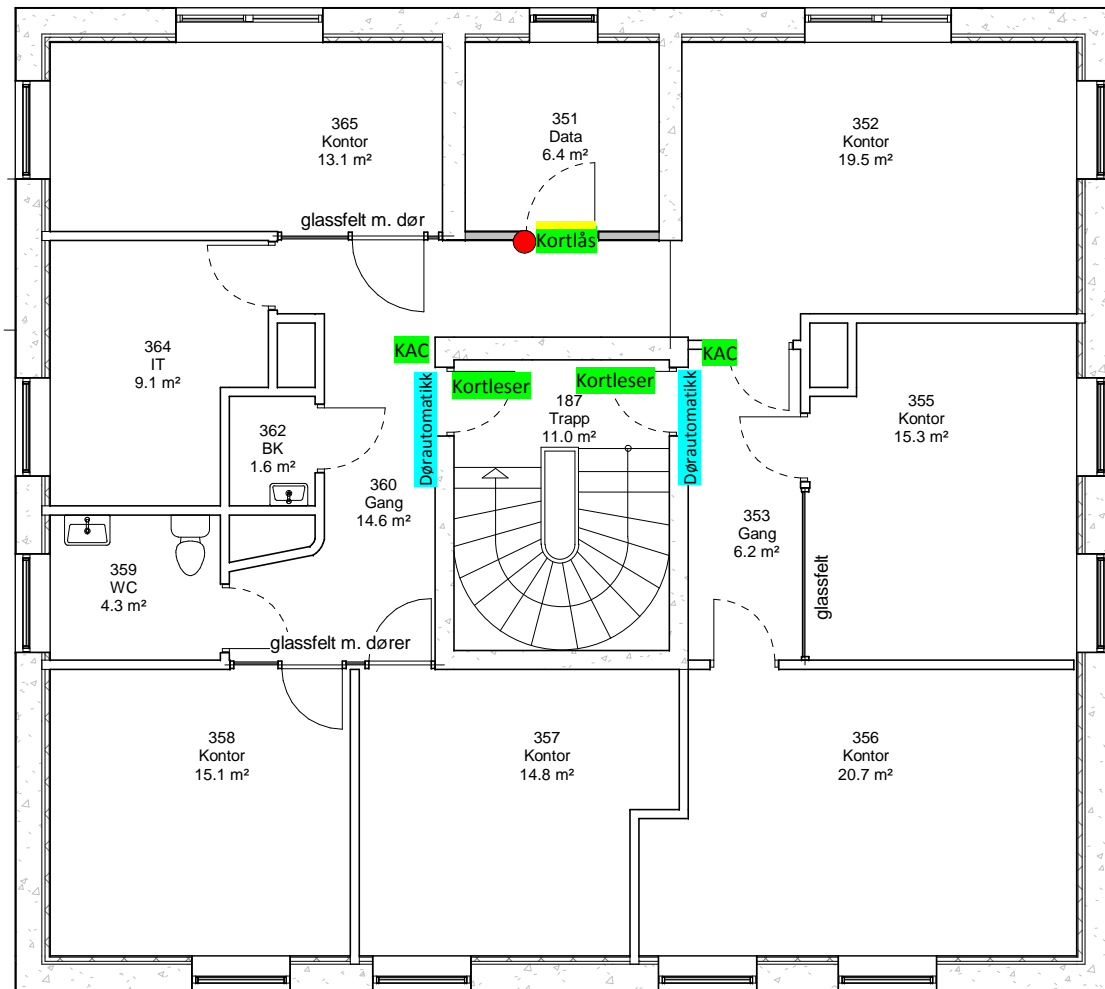

1 Plan 03  
1 : 100

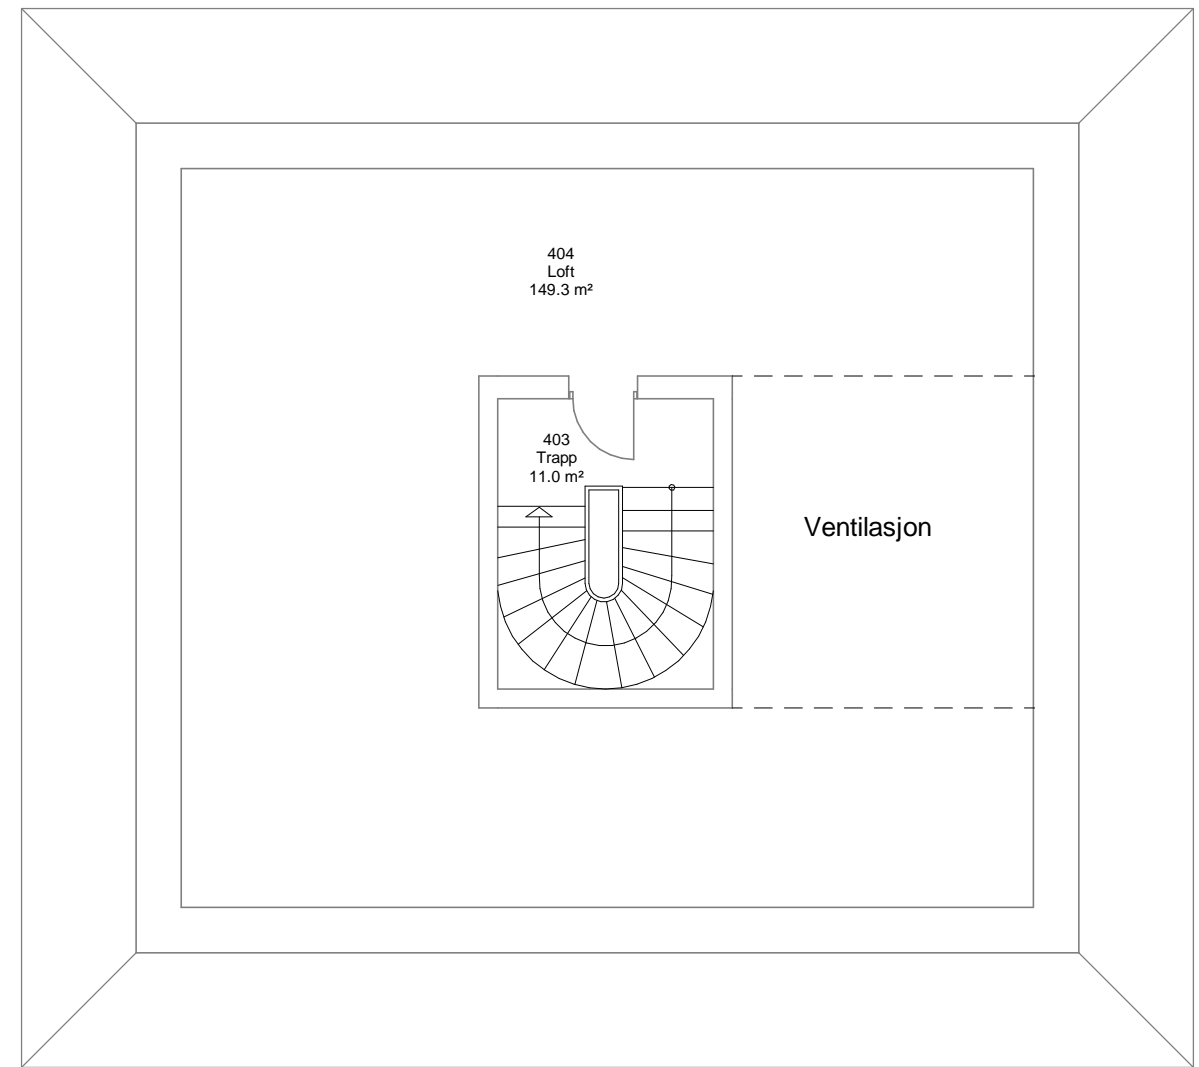

2 Plan 04  
1 : 100

**FORELØPIG**  
**18.01.2018**

Prosjekt			
<b>Helseinnovasjonssenteret</b>			
Gnr xxx / Bnr xxx			
Tiltakshaver			
Oppdragsgiver			
 <b>Kristiansund kommune</b> I medvind uansett vær			
Fase		Tegnet	Kontrollert
		Author	Checker
Prosjekt	Dato	Målestok	Format
xxx xx	01/18/18		A3
Plan 03 og loft			
Tegningsnummer:			Rev.
ARK-00-04			