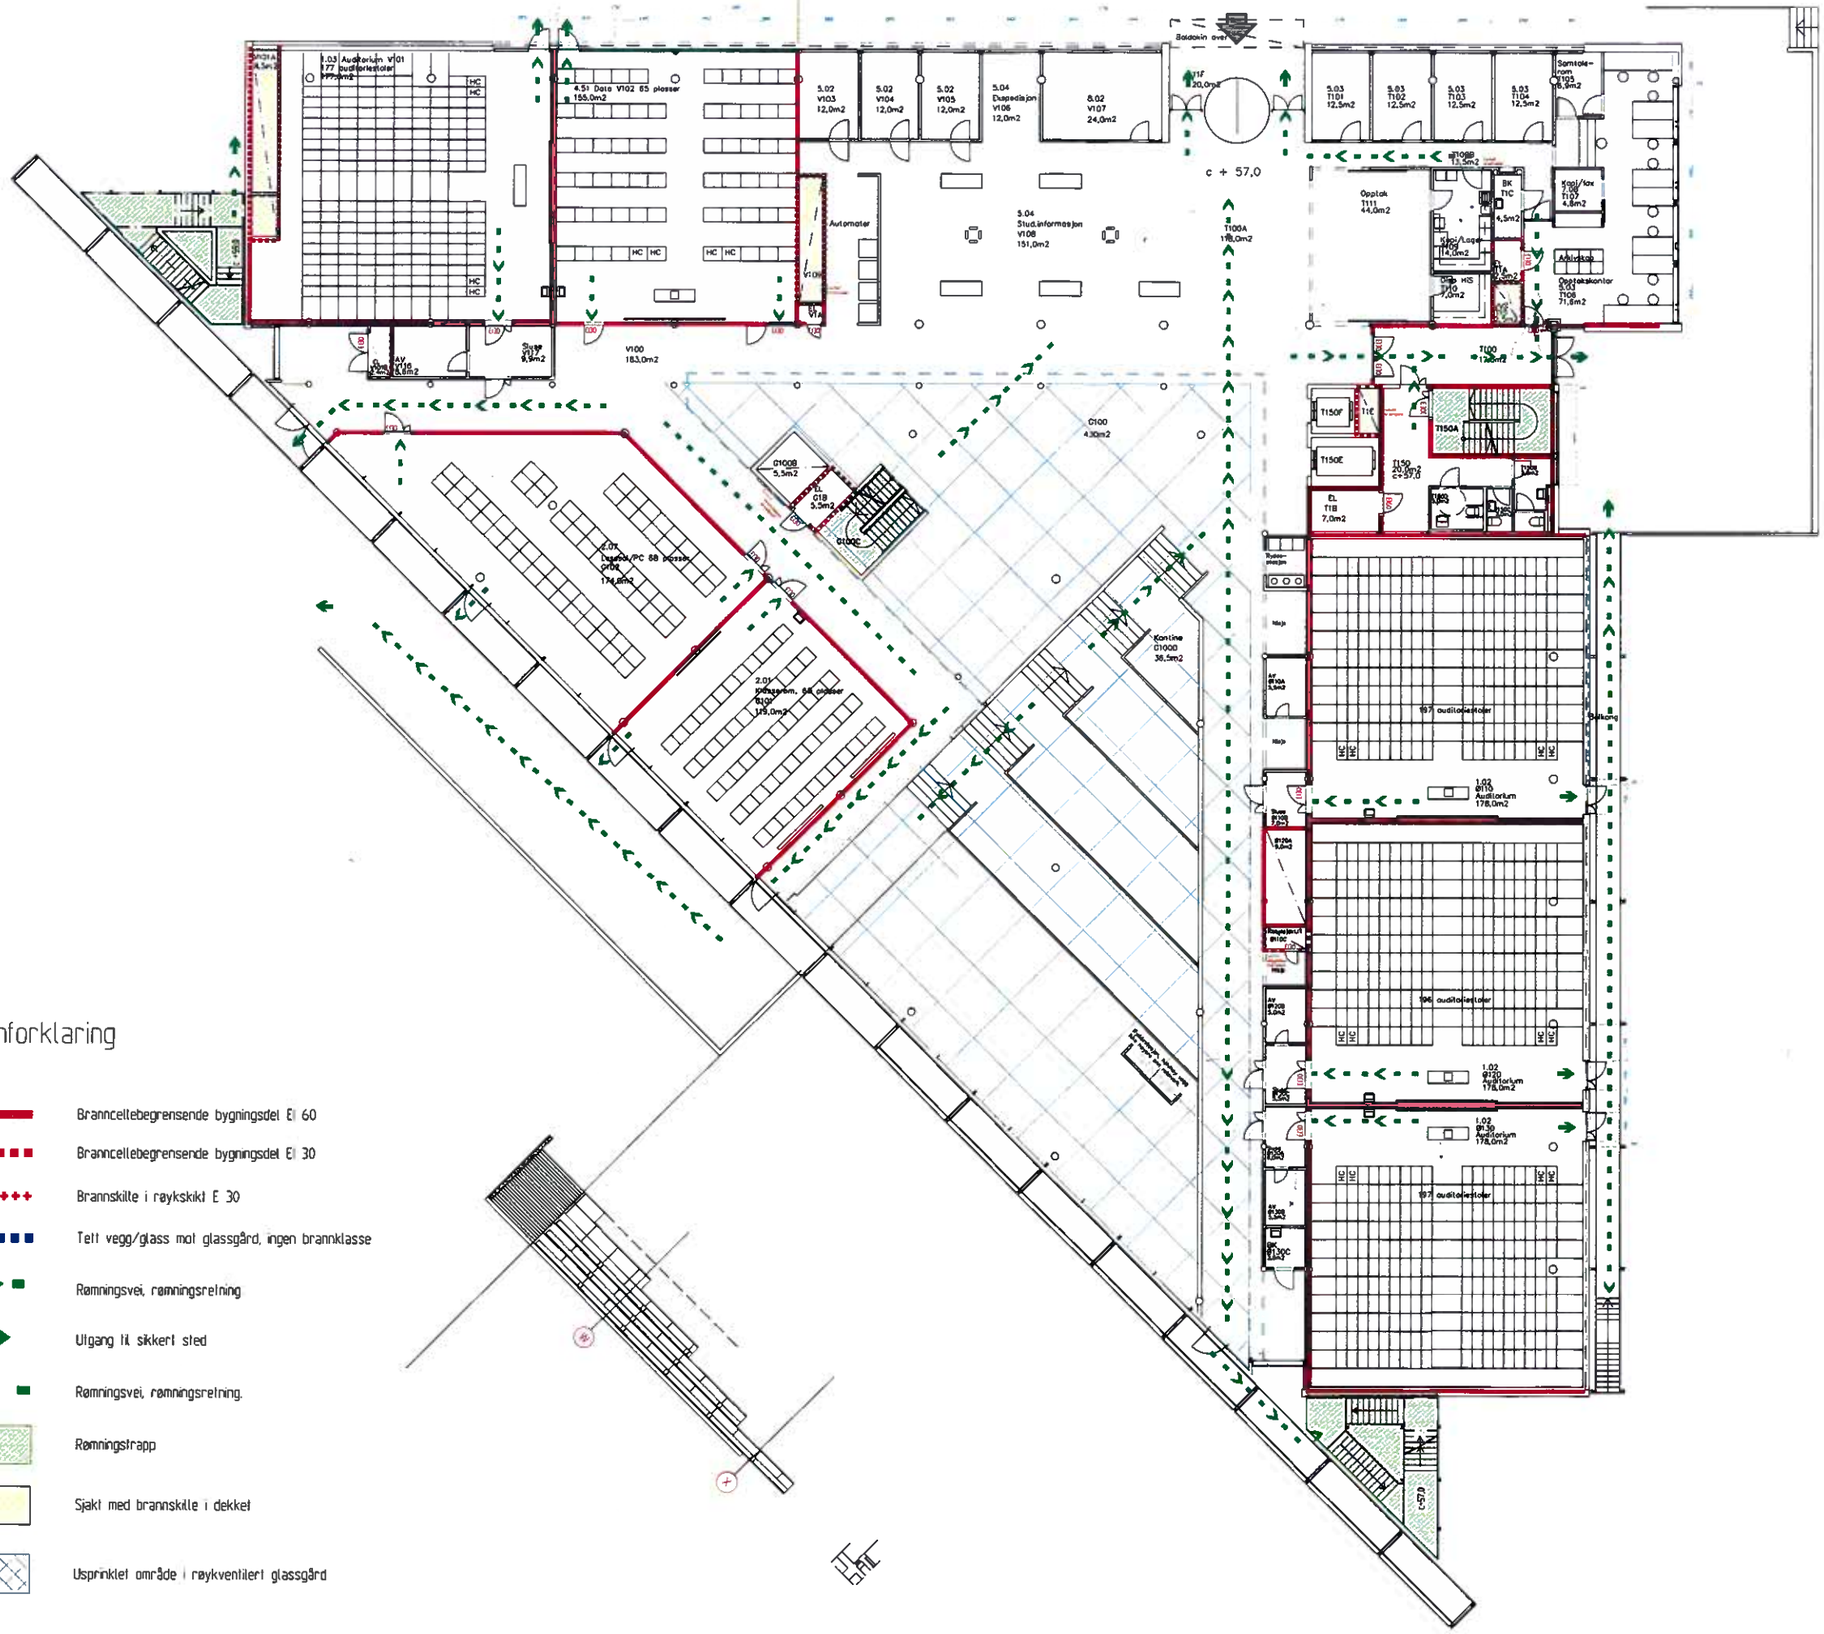


## Tegnforklaring

- Branncellebegrensende bygningsdel EI 60
- Branncellebegrensende bygningsdel EI 30
- Brannskille i røykskikt E 30
- Tett vegg/glass mot glassgård, ingen brannklasse
- Rømningsvei, rømningsretning
- Utgang til sikkert sted
- Rømningsvei, rømningsretning.
- Rømningstrapp
- Sjakt med brannskille i dekket
- Usprinklet område i røykventilert glassgård

| Rev. | Dato | Korreksjon | Sign. |
|---|---|---|---|
| 09 | 24.04.2006 | AS BUILT | KK |
| 08 | 07.09.2005 | Sjakter, tetting i dekke utgår, vegger | AMJ |
| 07 | 07.06.2005 | Revidert iht seneste underlag | TJ |

SB Tegningsnummer

| Kontraktsnummer | Bygningsnummer | Fag | Etasje | Systemkode | Type tg. | Løpenr. | Prosj. fase | Rev. | Status | Prosjektnr for prosjekterende/rev |
|---|---|---|---|---|---|---|---|---|---|---|
| 03481 | 00800 | F | 01 | 200 | 20 | 520 | B2 | 09 | 0 | 210210 |

Prosjekteringsgruppen:

Lokaliseringsfigur:




**STATSBYGG**

PROSJEKTNR SB: 98011

Tittel:

HiS 03481
SENTRALBYGGET 00800
PLAN 01
BRANN- OG RØMNINGSPLAN

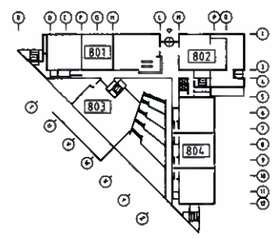Godkjent: MKS
Kontroll prosjekt: Sign. TJ, Kontroll. KS
Filnavn: 800-F-520-01.DWG
Dato: 12.01.2004
Målestokk: 1:300
Kontroll utførende: Sign. -, Kontroll -

SB Tegningsnummer

| Kontraktsnummer | Bygningsnummer | Fag | Etasje | Systemkode | Type tg. | Løpenr. | Prosj. fase | Rev. | Status | Prosjektnr for prosjekterende/rev |
|---|---|---|---|---|---|---|---|---|---|---|
| 03481 | 00800 | F | 01 | 200 | 20 | 520 | B2 | 09 | 0 | 210210 |