


Tegnforklaring

- Branncellebegrensende bygningsdel EI 60
- Branncellebegrensende bygningsdel EI 30
- Brannskille mot tak i glassgård E 30
- Tett vegg/glass mot glassgård, ingen brannklasse
- Rømningsvei, rømningsretning.
- Utgang til sikkert sted
- Rømningsvei, rømningsretning.
- Rømningstrapp
- Sjakt med brannskille i dekket
- Røykluger, min. 271 m
Forutsetter tilluft via fasaden på minimum 21 m

Rev.	Date	Korreksjon	Sign.
09	28.08.2006	AS BUILT, rømnng via intertrapp	KK
08	24.04.2006	AS BUILT	KK
07	07.06.2005	Revidert iht seneste undertag	TJ
06	15.10.2004	Diverse justeringer i henhold til reviderte planer	TJ

SB Tegningsnummer	Prosjekt for
03481 00800 F 04 200 20 550 82 08 0	210210

Prosjekteringsgruppen:

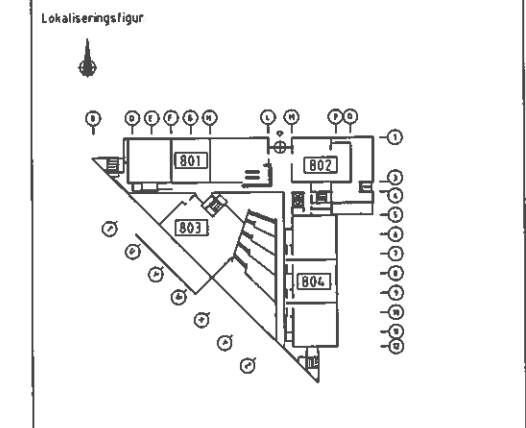

STATSBYGG		PROSJEKTNR SB 98011
Tittel: HIS 03481 SENTRALBYGGET 00800 PLAN 04 BRANN- OG RØMNINGSPLAN		Godkjent MKS Kontrollert TJ KS Fåddam 12.01.2004 1300 Kontrollert -
SB Tegningsnummer 03481 00800 F 04 200 20 550 82 08 0		Prosjekt for 210210