


Nytt etter ombygging.

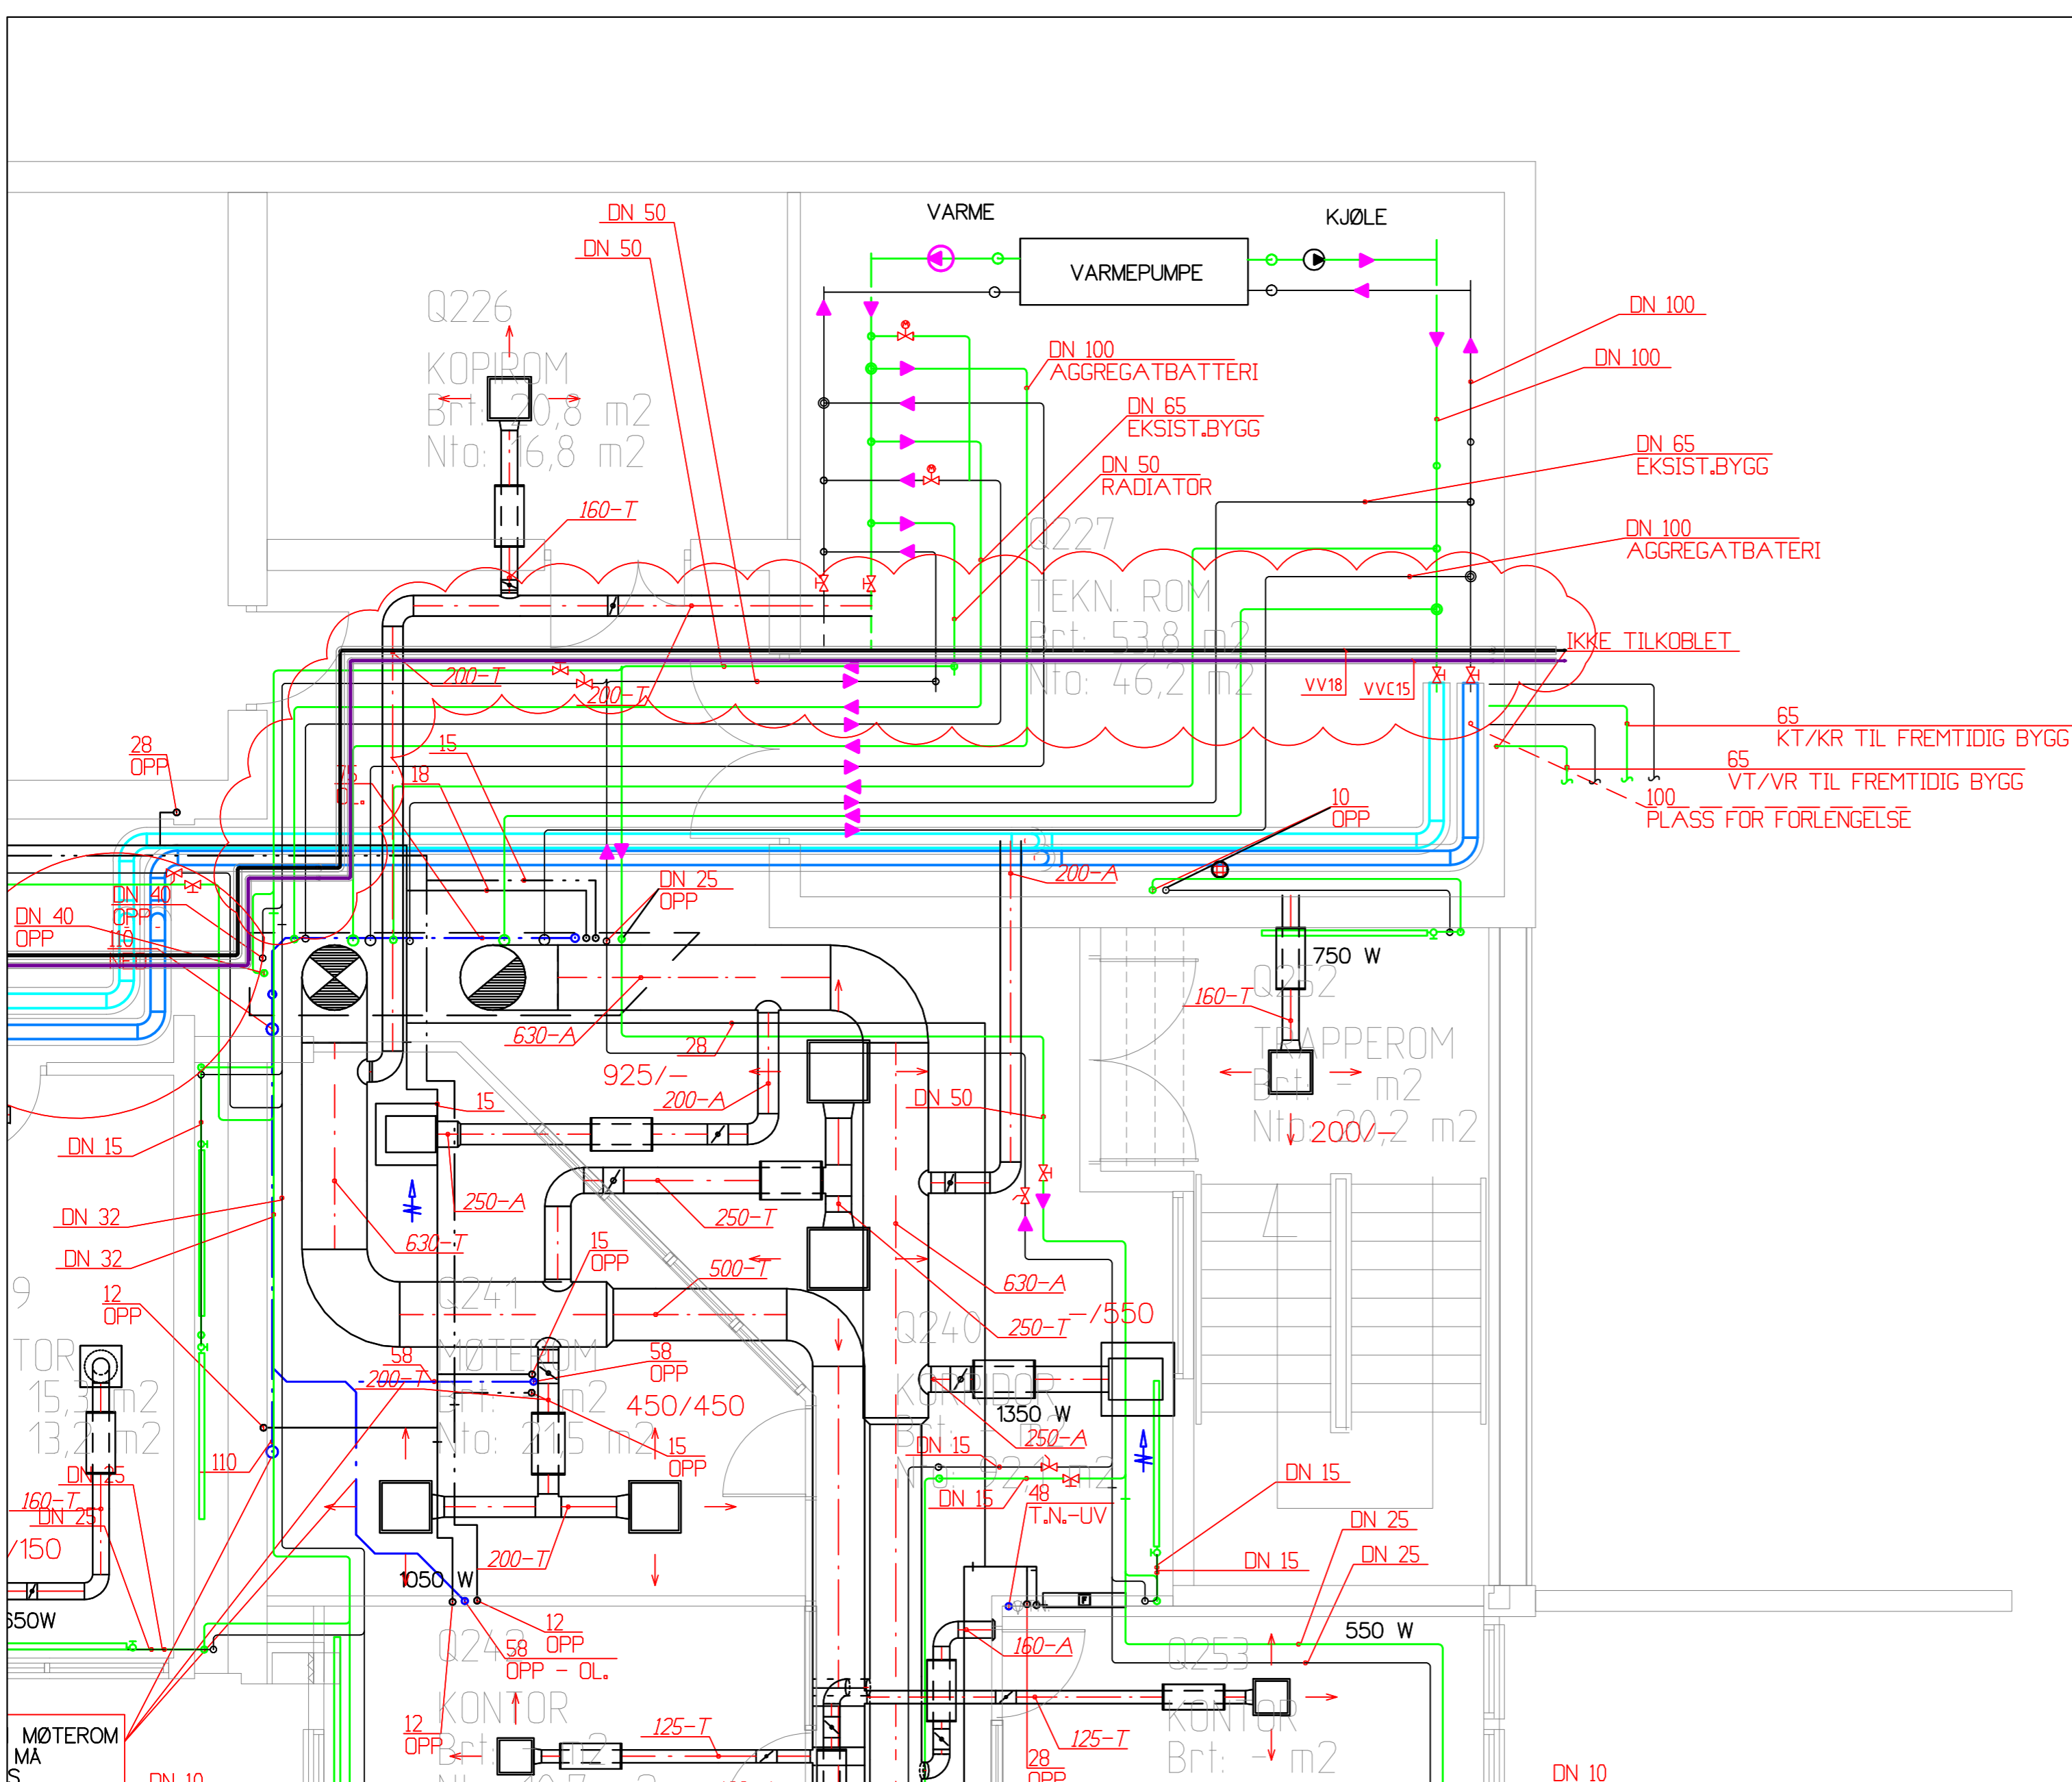

Eksisterende

SB Tegningsnummer:		Eiendomsnummer Byggsnummer Etasje Fag Systemkode Type tegn. Lepe nr. (Proj.) fase Rev. Status		Prosjektør for prosjektering/lev.	
03481		11087902 V 300 20 141 4.2 B G		2799800	
Prosjekteringsgruppen:					
<input type="radio"/> ARK <input type="radio"/> RBG <input type="radio"/> RIE <input checked="" type="radio"/> RV: SWECO					
Lokaliseringsfigur:					
<div style="text-align: center;"> </div>					
Fase: ARBEIDSTEGNING					
				PROSJEKTNR. SB: 66580	
Tittel: UNIVERSITETET I STAVANGER BYGG 700 HULDA GARBORGS HUS PLAN 02 Teknisk rom VVS-anlegg					
				Godkjent Kontroll prosjekt. Sign. Kontroll 25.10.17 KREEE Filnavn stas3 Dato 13.12.2017 Målestokk 1:50 / A1 Kontroll utførende Sign. Kontroll - - Prosjektør for prosjektering/lev.	
SB Tegningsnummer:		Eiendomsnummer Byggsnummer Etasje Fag Systemkode Type tegn. Lepe nr. (Proj.) fase Rev. Status		Prosjektør for prosjektering/lev.	
03481		11087902 V 300 20 141 4.2 B G		2799800	