



TAC CONTROL SYSTEMS AS

Felles sentralbord: 452 452 00

OSLO Nils Hansens vei 2 0605 Oslo Telefaks: 98 26 22 21	KRISTIANSAND Hveteveien 12 4635 Kristiansand Telefaks: 98 26 22 61	STAVANGER Haugåsstubben 3 4016 Stavanger Telefaks: 98 26 22 51	BERGEN Fabrikkgaten 5 5059 Bergen Telefaks: 98 26 22 71	TRONDHEIM Fossegrenda 30b 7038 Trondheim Telefaks: 98 26 22 91	TROMSØ Erik Vangbergsgt. 7 9258 Tromsø Telefaks: 98 26 22 81
---	--	--	---	--	--

HØGSKOLEN I STAVANGER

HULDA GARBORGS HUS - BYGG 701

PROSJEKTNR.: 23740012
 FORDELING: P1B
 SYSTEM: 360.02, 360.03, 350.01, 350.02, 310.00, 440.00, 562.01

XENTA-BESTYKNING

- 1 STK. XENTA 401
- 3 STK. XENTA 421
- 5 STK. XENTA 451
- 1 STK. OP-PANEL

X-LISTER


- X1 = HOVEDSTRØM 230/400VAC
- X2 = STYRESTRØM 230VAC
- X3 = I/O-SIGNAL MAX 24V AC/DC
- X4 = KOMMUNIKASJONSKABEL

KOMM. KABEL

- TYPE: DRAKALON
- DET SKAL BENYTTES SKJERMET KOMM. KABEL INTERNT I TAVLE

COPYRIGHT TAC CONTROL SYSTEMS AS

SYMBOLBIBLIOTEK	fac_sym	knsym51			REV. DATO	20.09.2004	PLOTTEDATO	20.09.2004	TYPE TEGNINGSMG.	SOM BYGGET	KONSTR.	TEGN.	KONTR.	ANL.-FUNKSJONS BET.	
											arha	wegj			
01	20.09.04	ALLE SKJEMAER AJOURFØRT							HULDA GARBORGS HUS FORDELING P1B KRETSSKJEMA				ANLEGGSSNUMMER	NESTE BLAD	
REV	DATO	REV OMFATTER			REV	DATO	REV OMFATTER							23740012-1-1-5	1
														0	

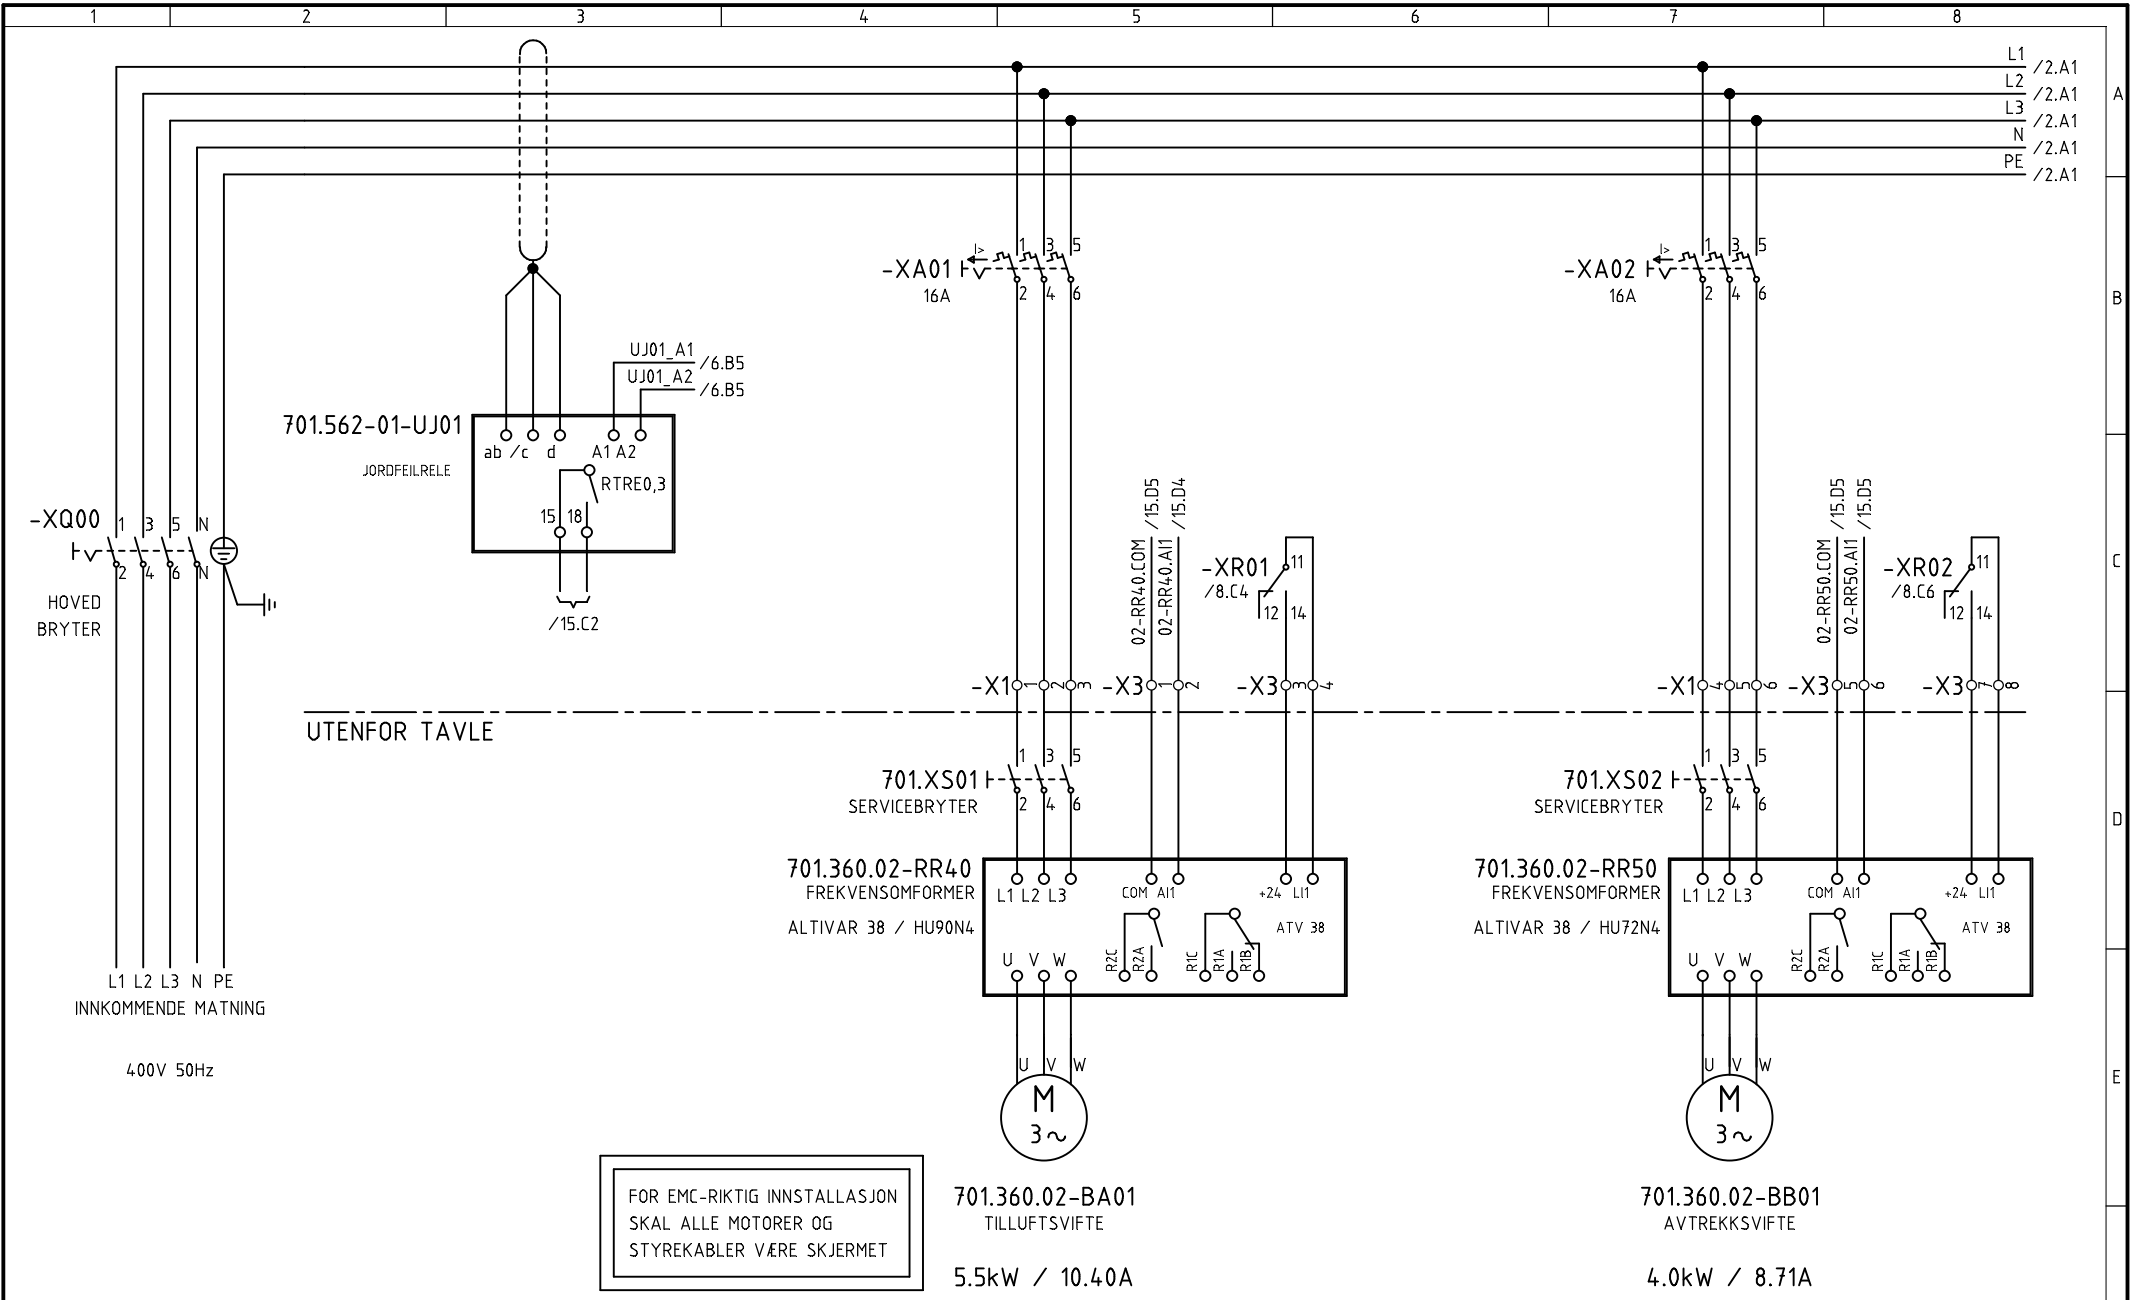

FOR EMC-RIKTIG INNSTALLASJON
SKAL ALLE MOTORER OG
STYREKABLER VÆRE SKJERMET


701.360.02-BA01
TILLUFTSVIFTE
5.5kW / 10.40A

701.360.02-BB01
AVTREKKSUVIFTE
4.0kW / 8.71A

SYMBOLBIBLIOTEK		fac_sym	knsym51			REV. DATO	20.09.2004	PLOTTEDATO	20.09.2004	TYPE TEGNINGSMG.	SOM BYGGET	KONSTR. TEGN.	arha	KONTR.	wegj	ANL.-FUNKSJONSSET.	
REV.	DATO	REV	OMFATTER	REV	DATO	REV	DATO	REV	DATO	HULDA GARBORGS HUS FORDELING P1B KRETSSKJEMA			ANLEGGSSNUMMER		23740012-1-1-5	NESTE BLAD	2
																BLAD NR	1

COPYRIGHT TAC CONTROL SYSTEMS AS




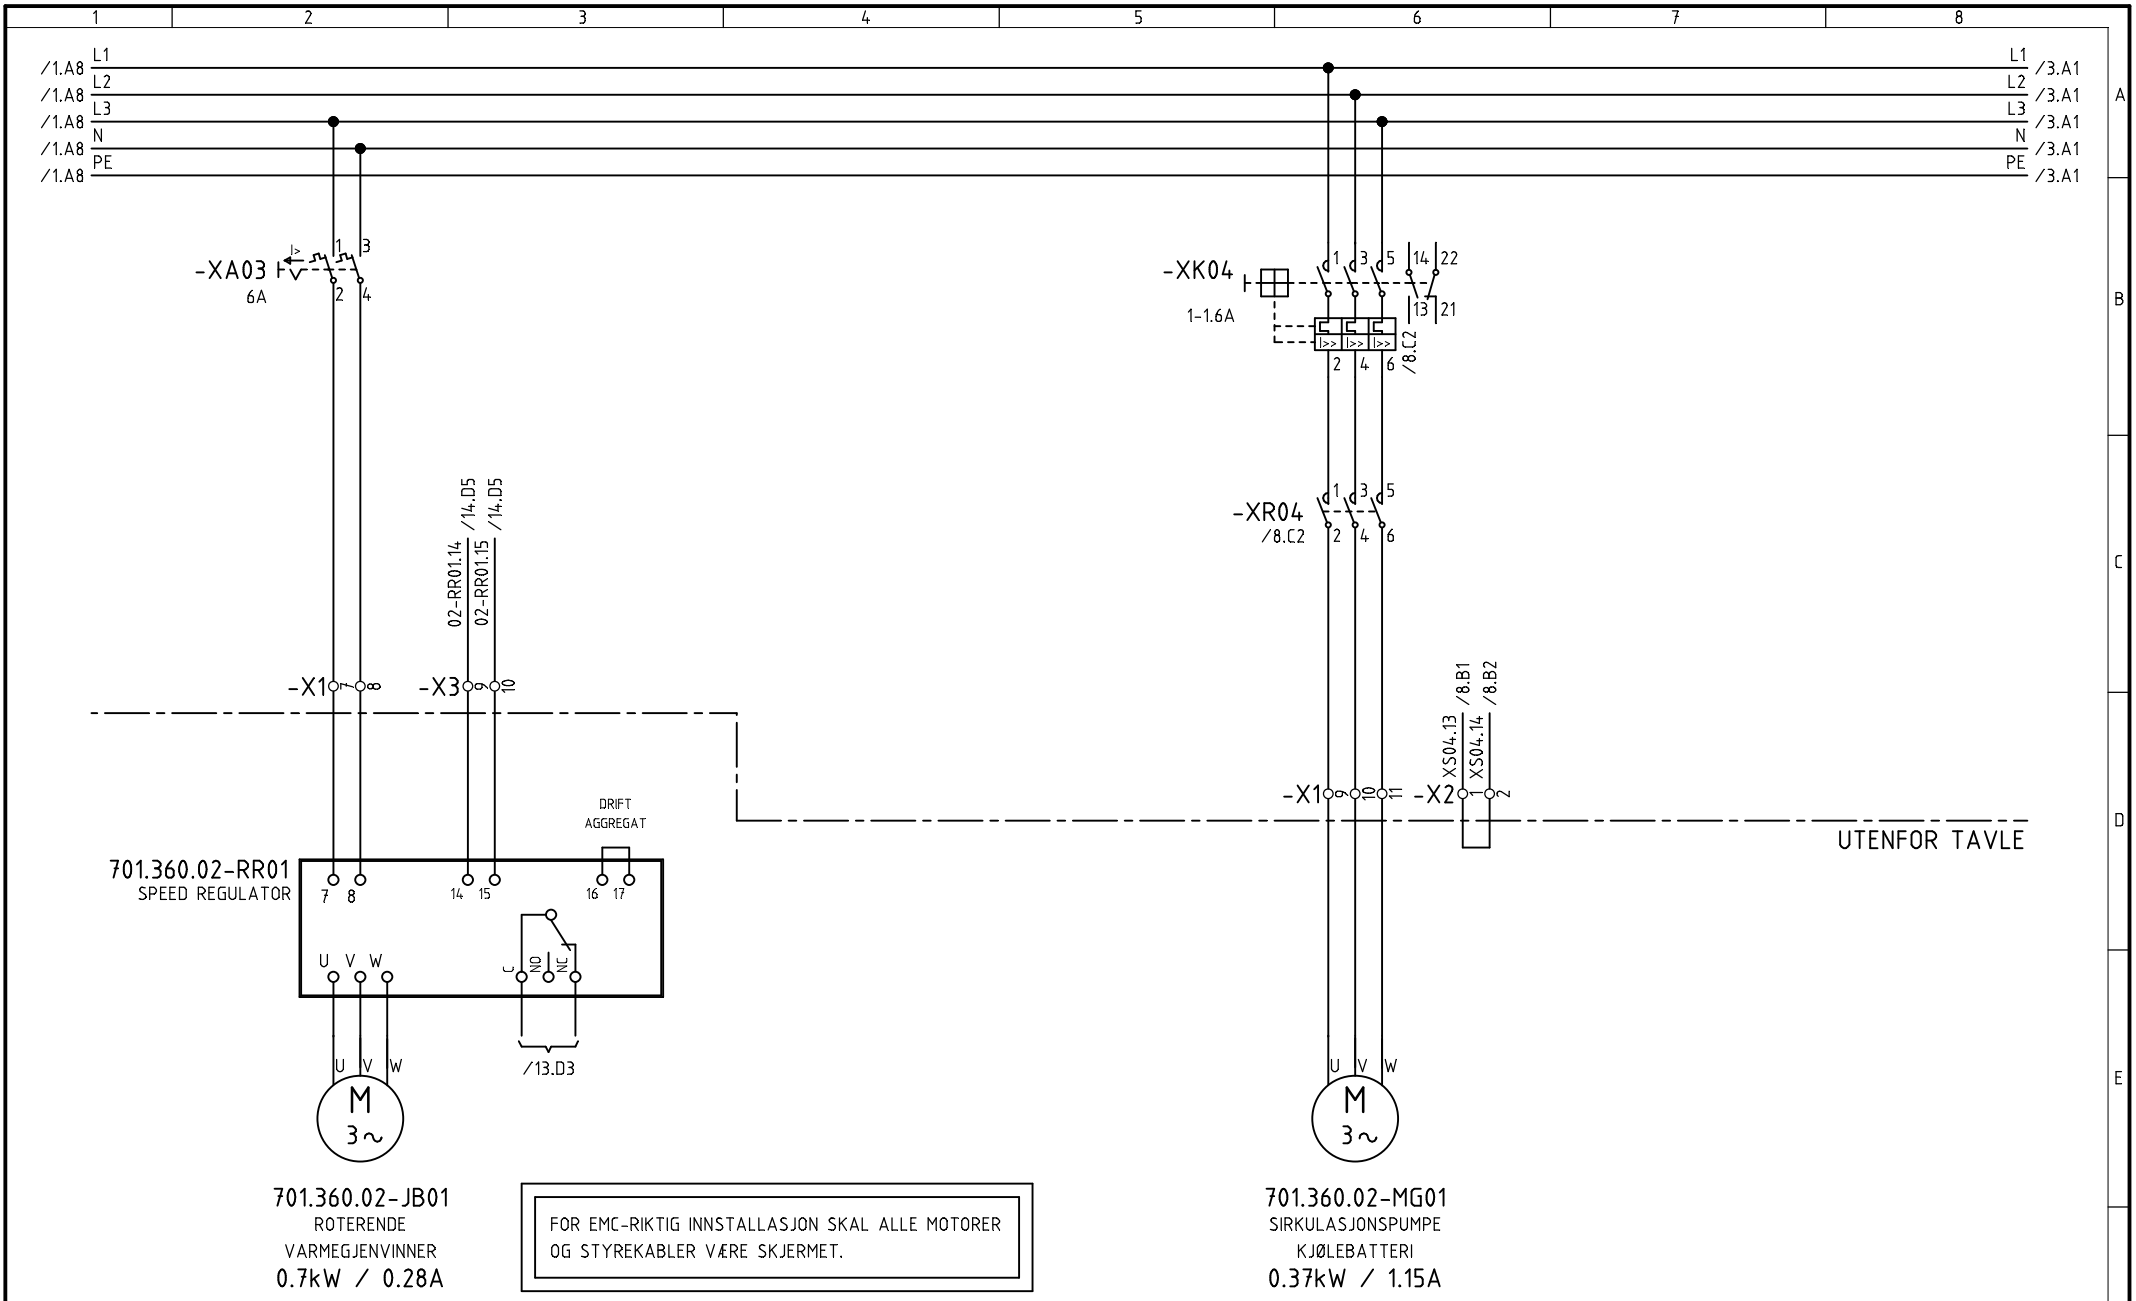

FOR EMC-RIKTIG INNSTALLASJON SKAL ALLE MOTORER OG STYREKABLER VÆRE SKJERMET.

SYMBOLBIBLIOTEK	fac_sym	knsym51			REV. DATO	20.09.2004	PLOTTEDATO	20.09.2004	TYPE	TEGNINGSOMG.	SOM BYGGET	KONSTR.	TEGN.	KONTR.	arha	wegj	ANL.-FUNKSJONS BET.	
REV.	DATO	REV	OMFATTER	REV	DATO	REV	OMFATTER	HULDA GARBORGS HUS FORDELING P1B KRETSSKJEMA				ANLEGGSSNUMMER	NESTE BLAD	3				
																	TEGN.NR	BLAD NR
																	23740012-1-1-5	2

COPYRIGHT TAC CONTROL SYSTEMS AS

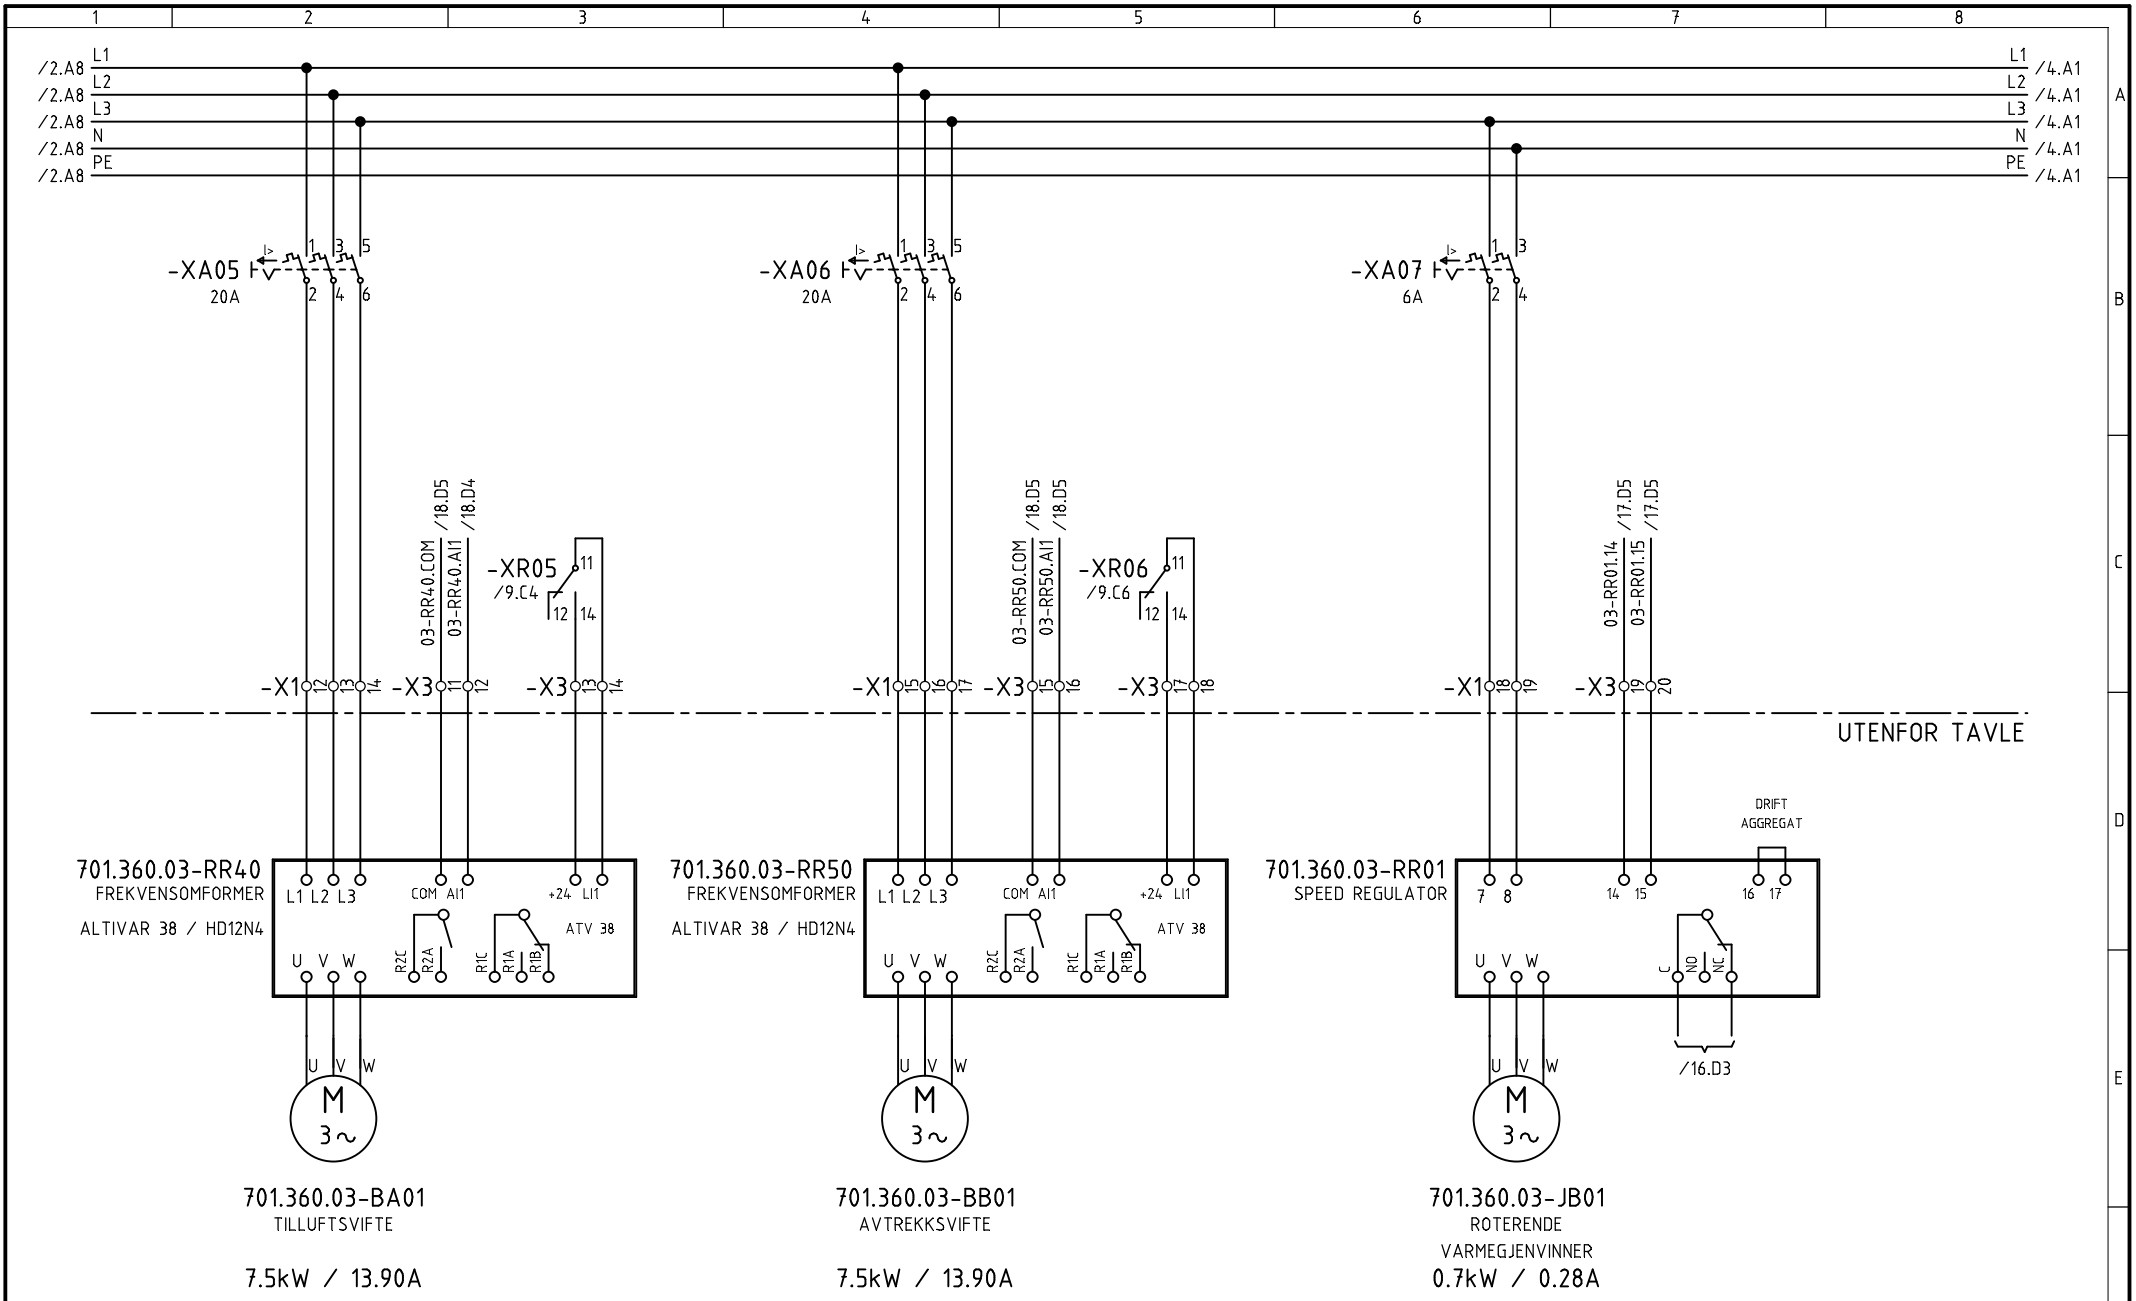


UTENFOR TAVLE

SYMBOLBIBLIOTEK		fac_sym		knsym51		REV. DATO		PLOTTE DATO		TYPE TEGNINGSMG.		KONSTR. TEGN. KONTR.		ANL.-FUNKSJONS BET.	
						20.09.2004		20.09.2004		SOM BYGGET		arha wegj			
										HULDA GARBORGS HUS				ANLEGGSSNUMMER	
										FORDELING P1B				NESTE BLAD	
										KRETSSKJEMA				4	
REV. DATO		REV. DATO		REV. DATO		REV. DATO						TEGN.NR		BLAD NR	
												23740012-1-1-5		3	

COPYRIGHT TAC CONTROL SYSTEMS AS



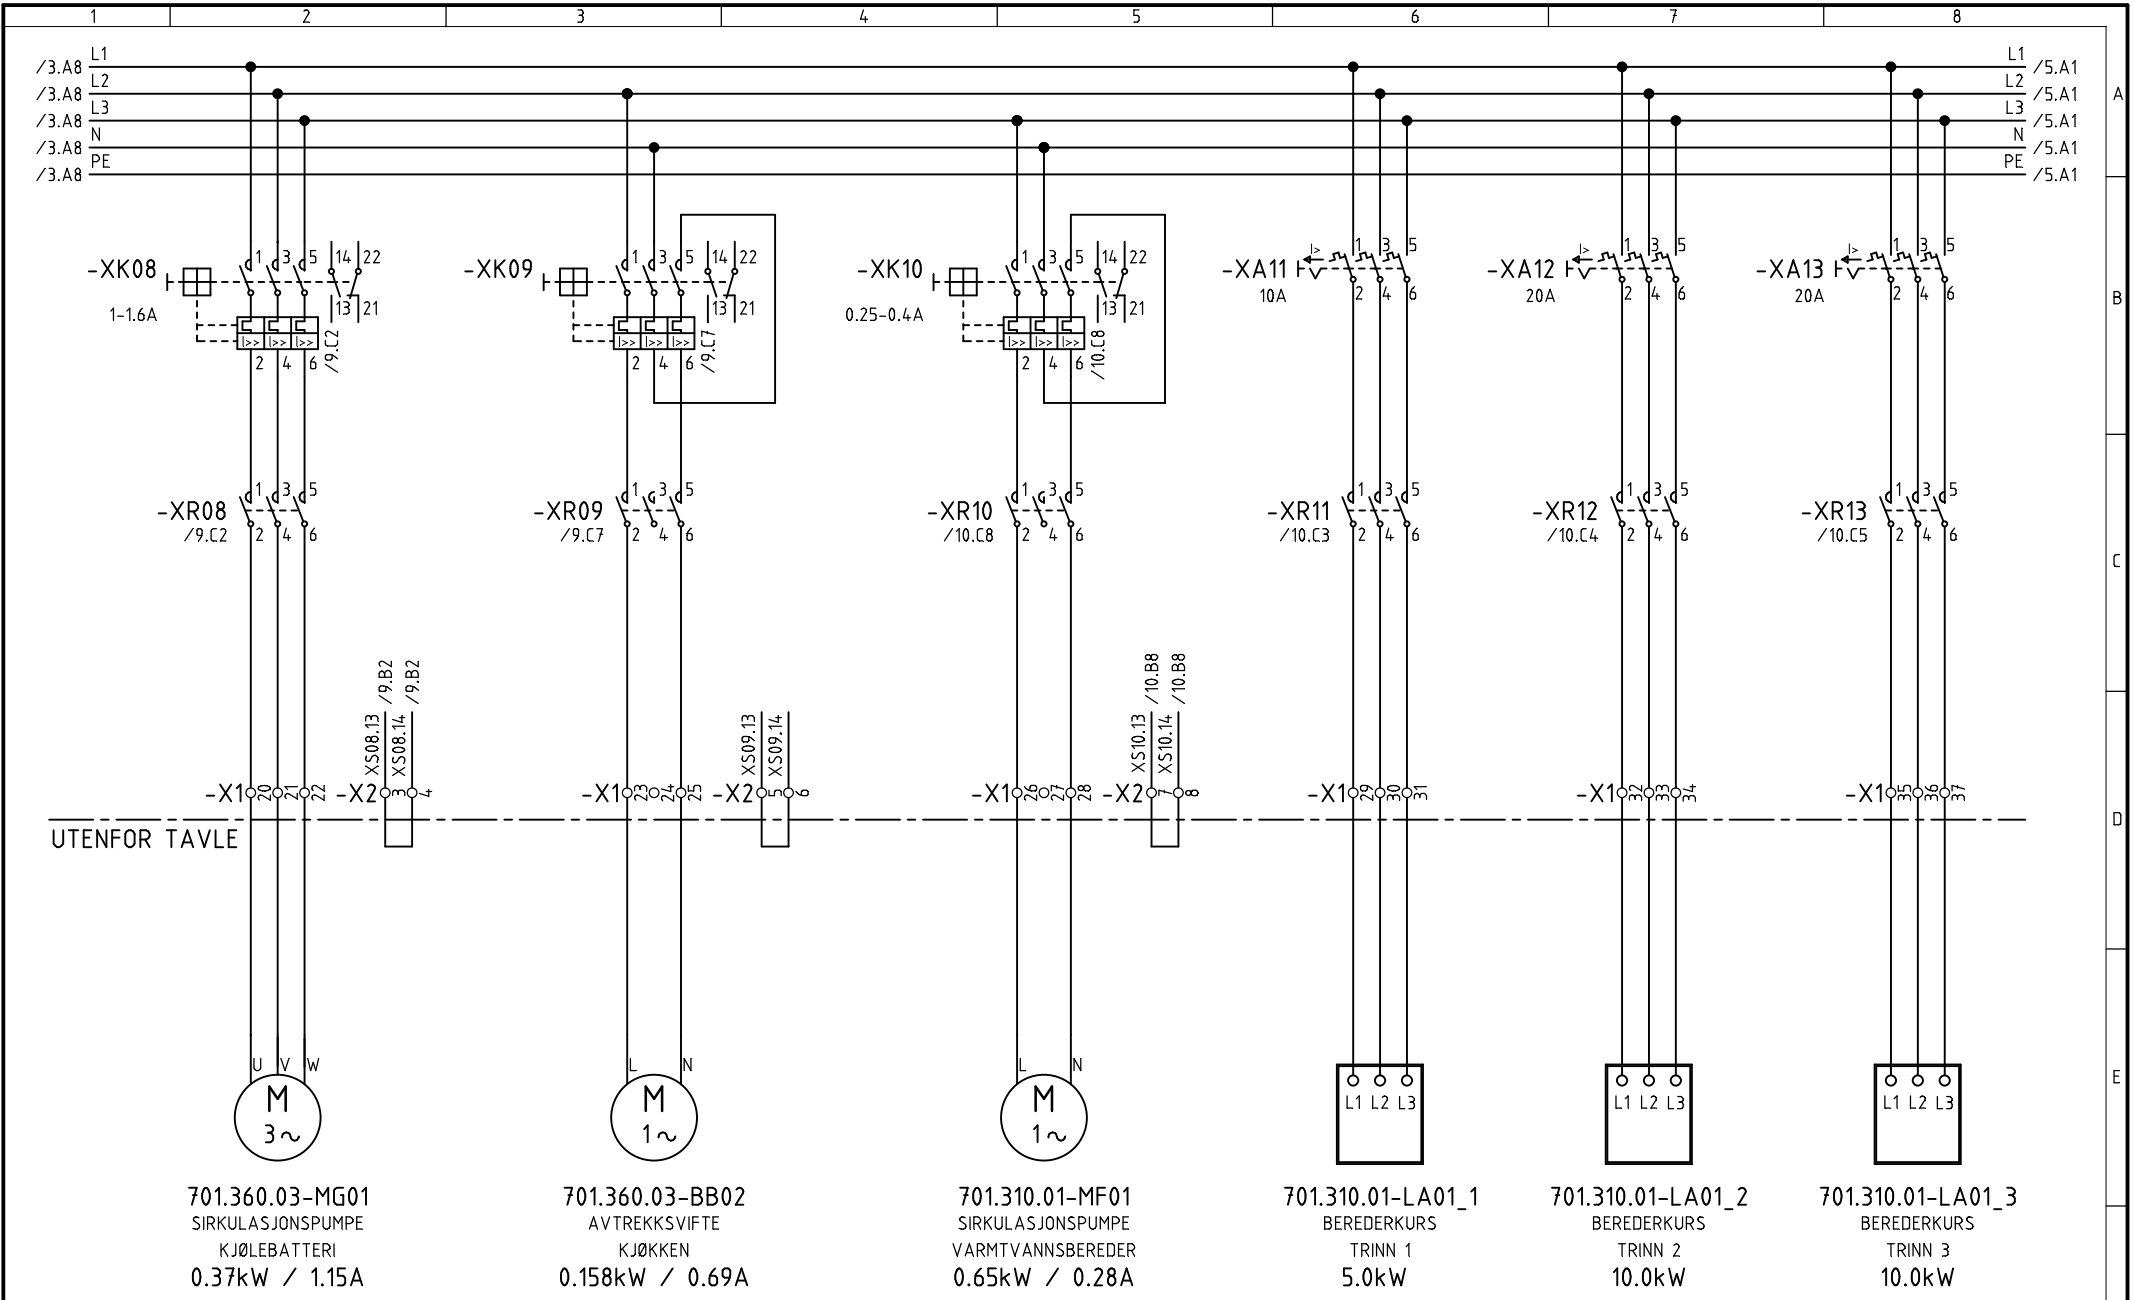

701.360.03-MG01
SIRKULASJONSPUMPE
KJØLEBATTERI
0.37kW / 1.15A

701.360.03-BB02
AVTREKKSUVIFTE
KJØKKEN
0.158kW / 0.69A

701.310.01-MF01
SIRKULASJONSPUMPE
VARMTVANNSBEREDER
0.65kW / 0.28A

701.310.01-LA01_1
BEREDERKURS
TRINN 1
5.0kW


701.310.01-LA01_2
BEREDERKURS
TRINN 2
10.0kW

701.310.01-LA01_3
BEREDERKURS
TRINN 3
10.0kW

COPYRIGHT TAC CONTROL SYSTEMS AS


REV	DATO	REV	DATO	REV	DATO

SYMBOLBIBLIOTEK	fac_sym	knsym51	REV. DATO	20.09.2004	PLOTTEDATO	20.09.2004	TYPE TEGNINGSMG.	SOM BYGGET	KONSTR. I	TEGN.	KONTR.	ANL.-FUNKSJONS BET.
									arha	wegj		
 HULDA GARBORGS HUS FORDELING P1B KRETSSKJEMA												
										ANLEGGSSNUMMER	NESTE BLAD	
										TEGN.NR	BLAD NR	
										23740012-1-1-5	5	
											4	

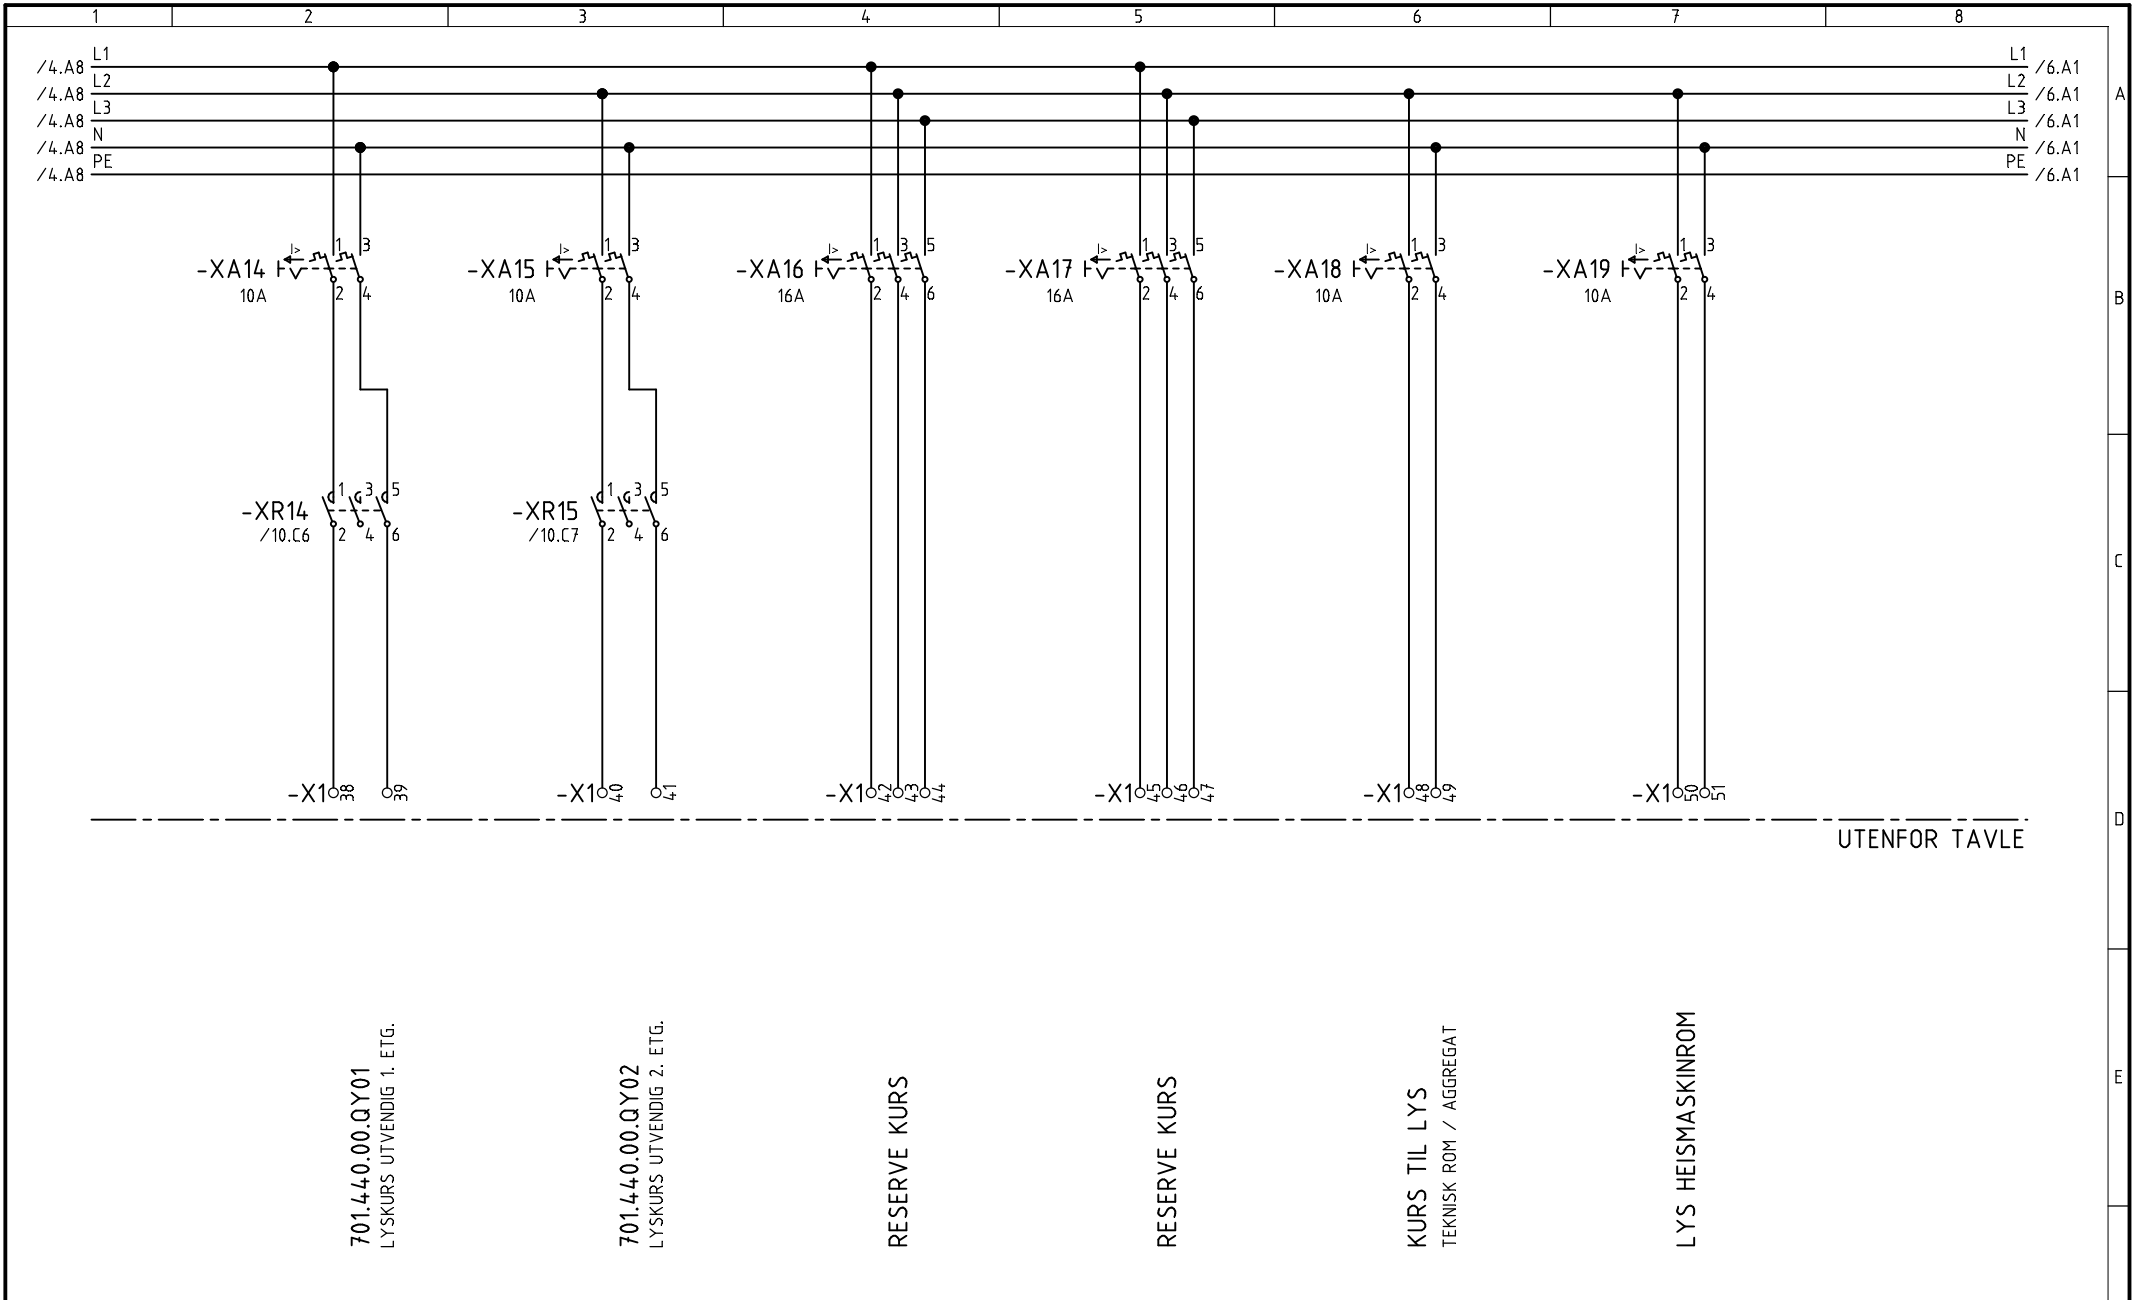

SYMBOLBIBLIOTEK		fac_sym	knsym51			REV. DATO	20.09.2004	PLOTTEDATO	20.09.2004	TYPE TEGNINGSMG.	SOM BYGGET	KONSTR.	TEGN.	KONTR.	ANL.-FUNKSJONS BET.
REV	DATO	REV OMFATTER		REV	DATO	REV OMFATTER		HULDA GARBORGS HUS FORDELING P1B KRETSSKJEMA				ANLEGGSSNUMMER		NESTE BLAD	
												23740012-1-1-5		6	
												TEGN.NR		BLAD NR	
														5	

COPYRIGHT TAC CONTROL SYSTEMS AS

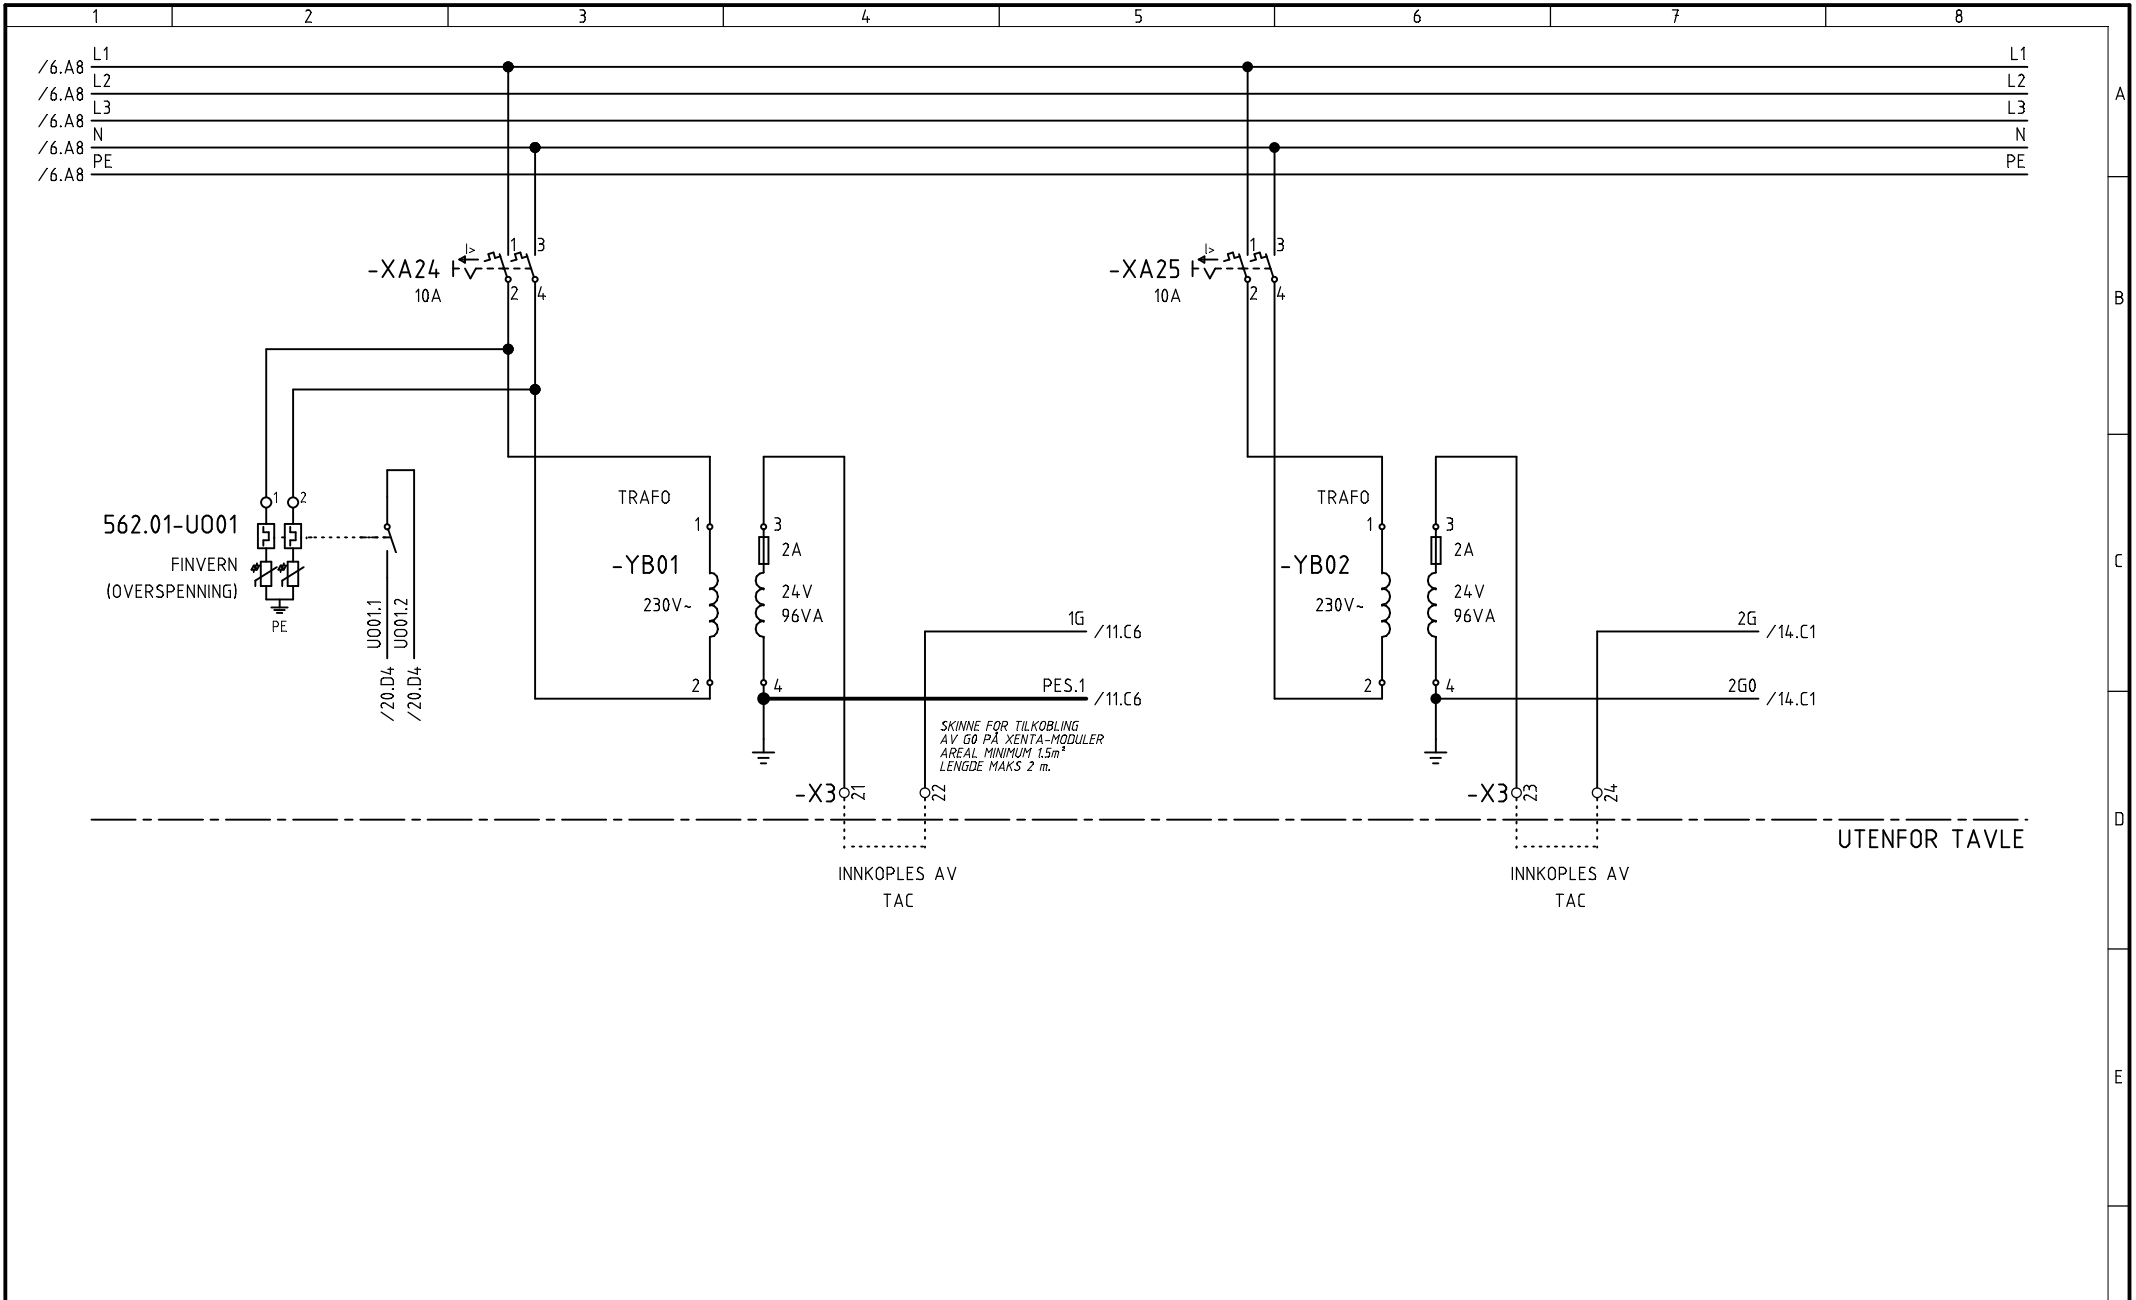


COPYRIGHT TAC CONTROL SYSTEMS AS


SYMBOLBIBLIOTEK		tac_sym		knsym51		REV. DATO		20.09.2004		PLOTTE DATO		20.09.2004		TYPE TEGNINGSMG.		SOM BYGGET		KONSTR. TEGN. KONTR.		arha wegj		ANL.-FUNKSJONS BET.			
REV.		DATO		REV OMFATTER		REV.		DATO		REV OMFATTER		ANLEGGSSNUMMER		NESTE BLAD		8		TEGN.NR		23740012-1-1-5		BLAD NR		7	



HULDA GARBORGS HUS
 FORDELING P1B
 KRETSSKJEMA

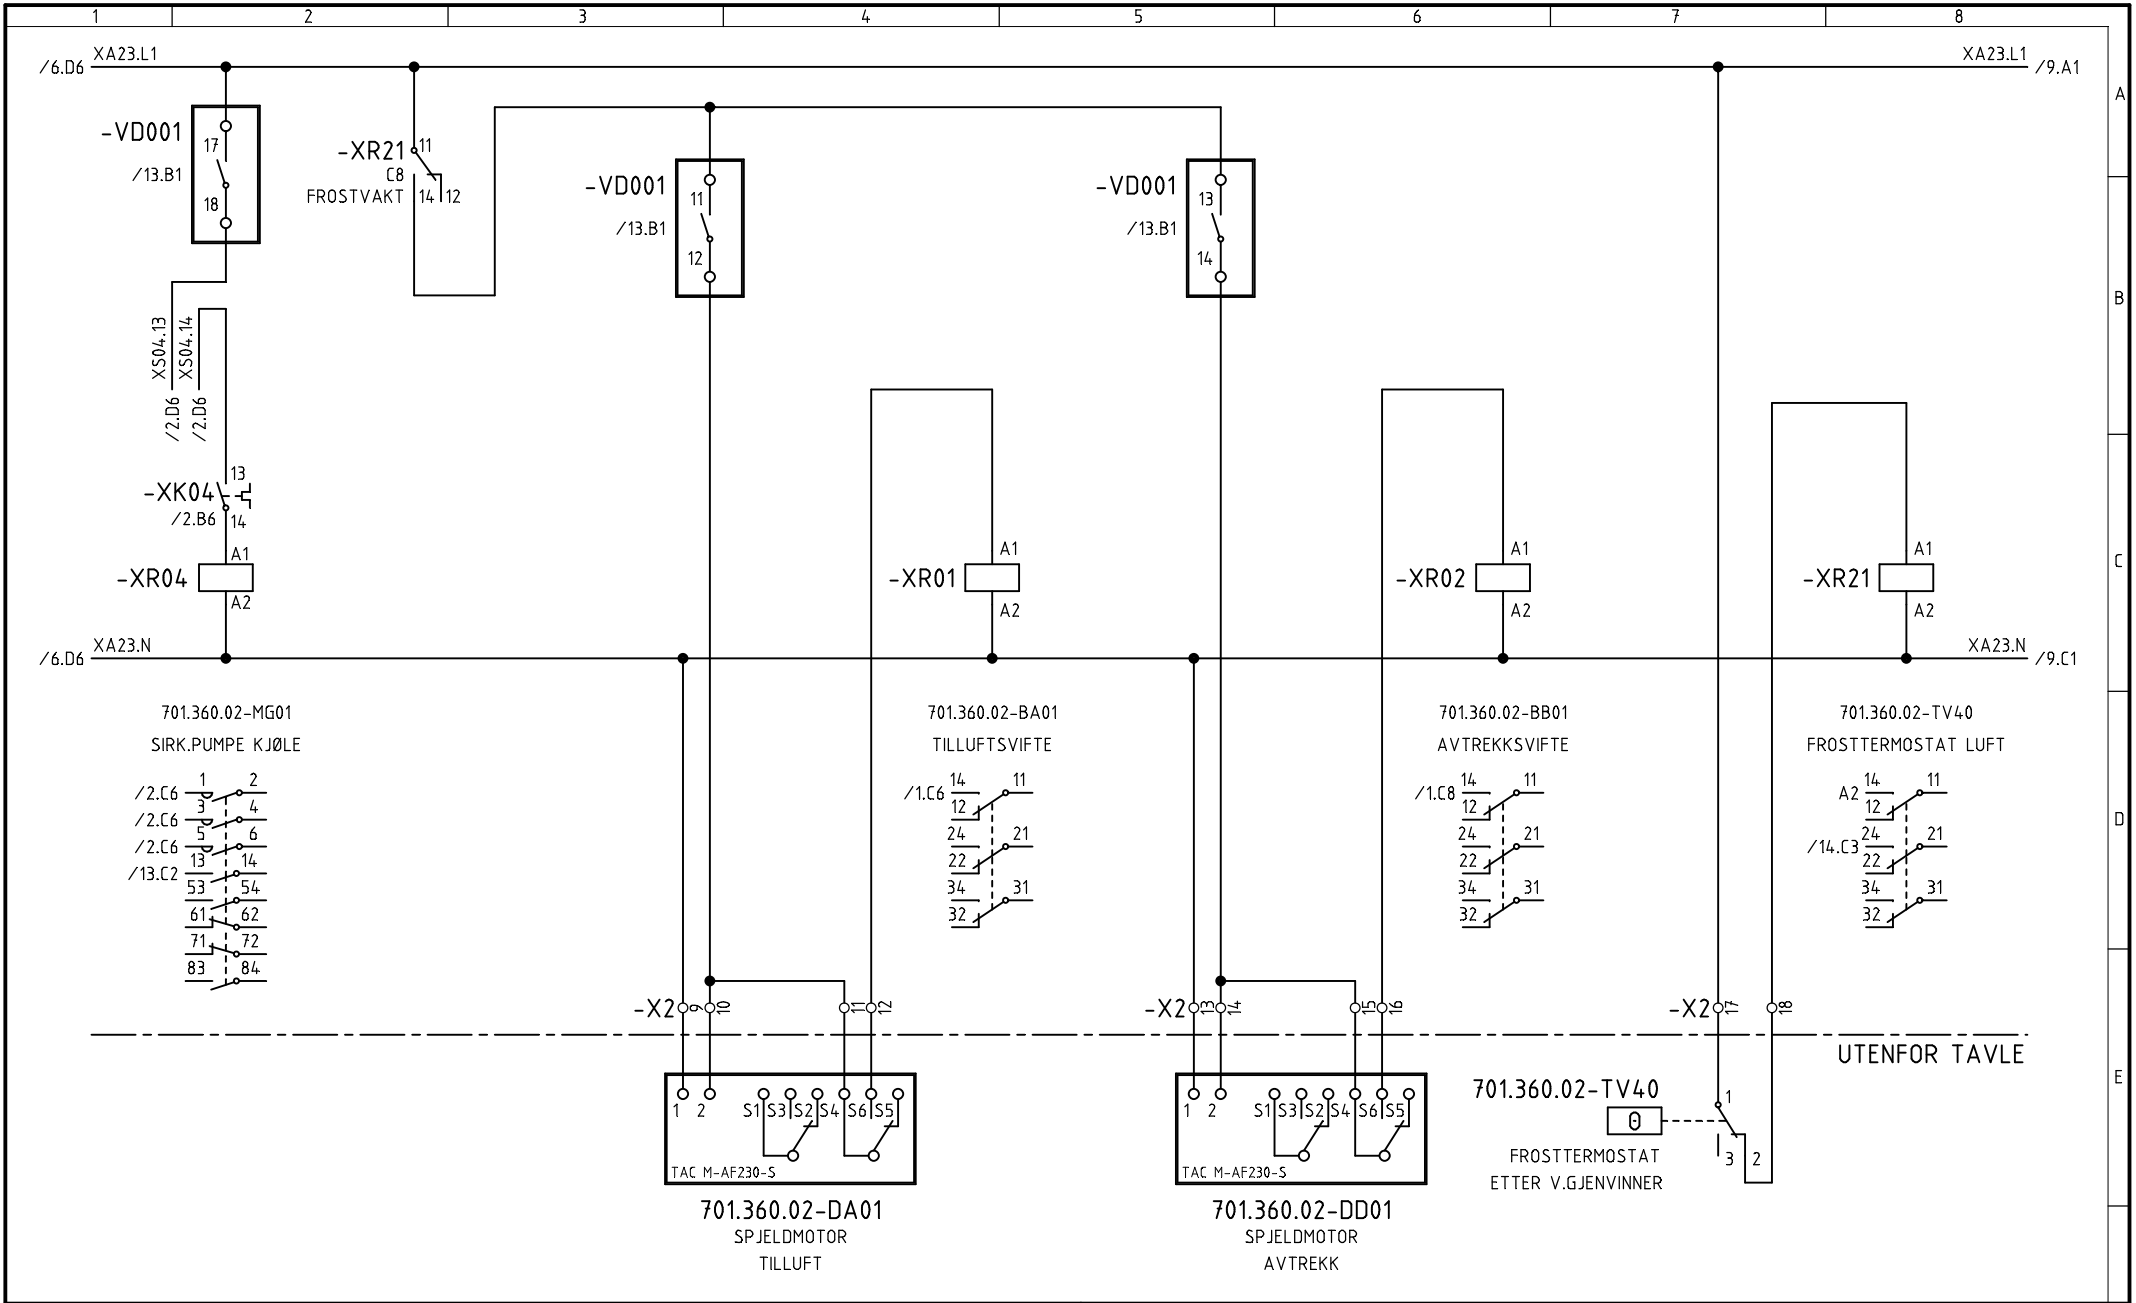


SYMBOLBIBLIOTEK	fac_sym	knsym51			
REV	DATO	REV	OMFATTER	REV	DATO


REV. DATO	20.09.2004	PLOTTEDATO	20.09.2004	TYPE TEGNINGSMG.	SOM BYGGET	KONSTR.	arha	TEGN.	wegj	KONTR.	
 HULDA GARBORGS HUS FORDELING P1B KRETSSKJEMA											


ANL.-FUNKSJONS BET.	
ANLEGGSSNUMMER	NESTE BLAD
TEGN.NR	BLAD NR
23740012-1-1-5	9
	8

COPYRIGHT TAC CONTROL SYSTEMS AS

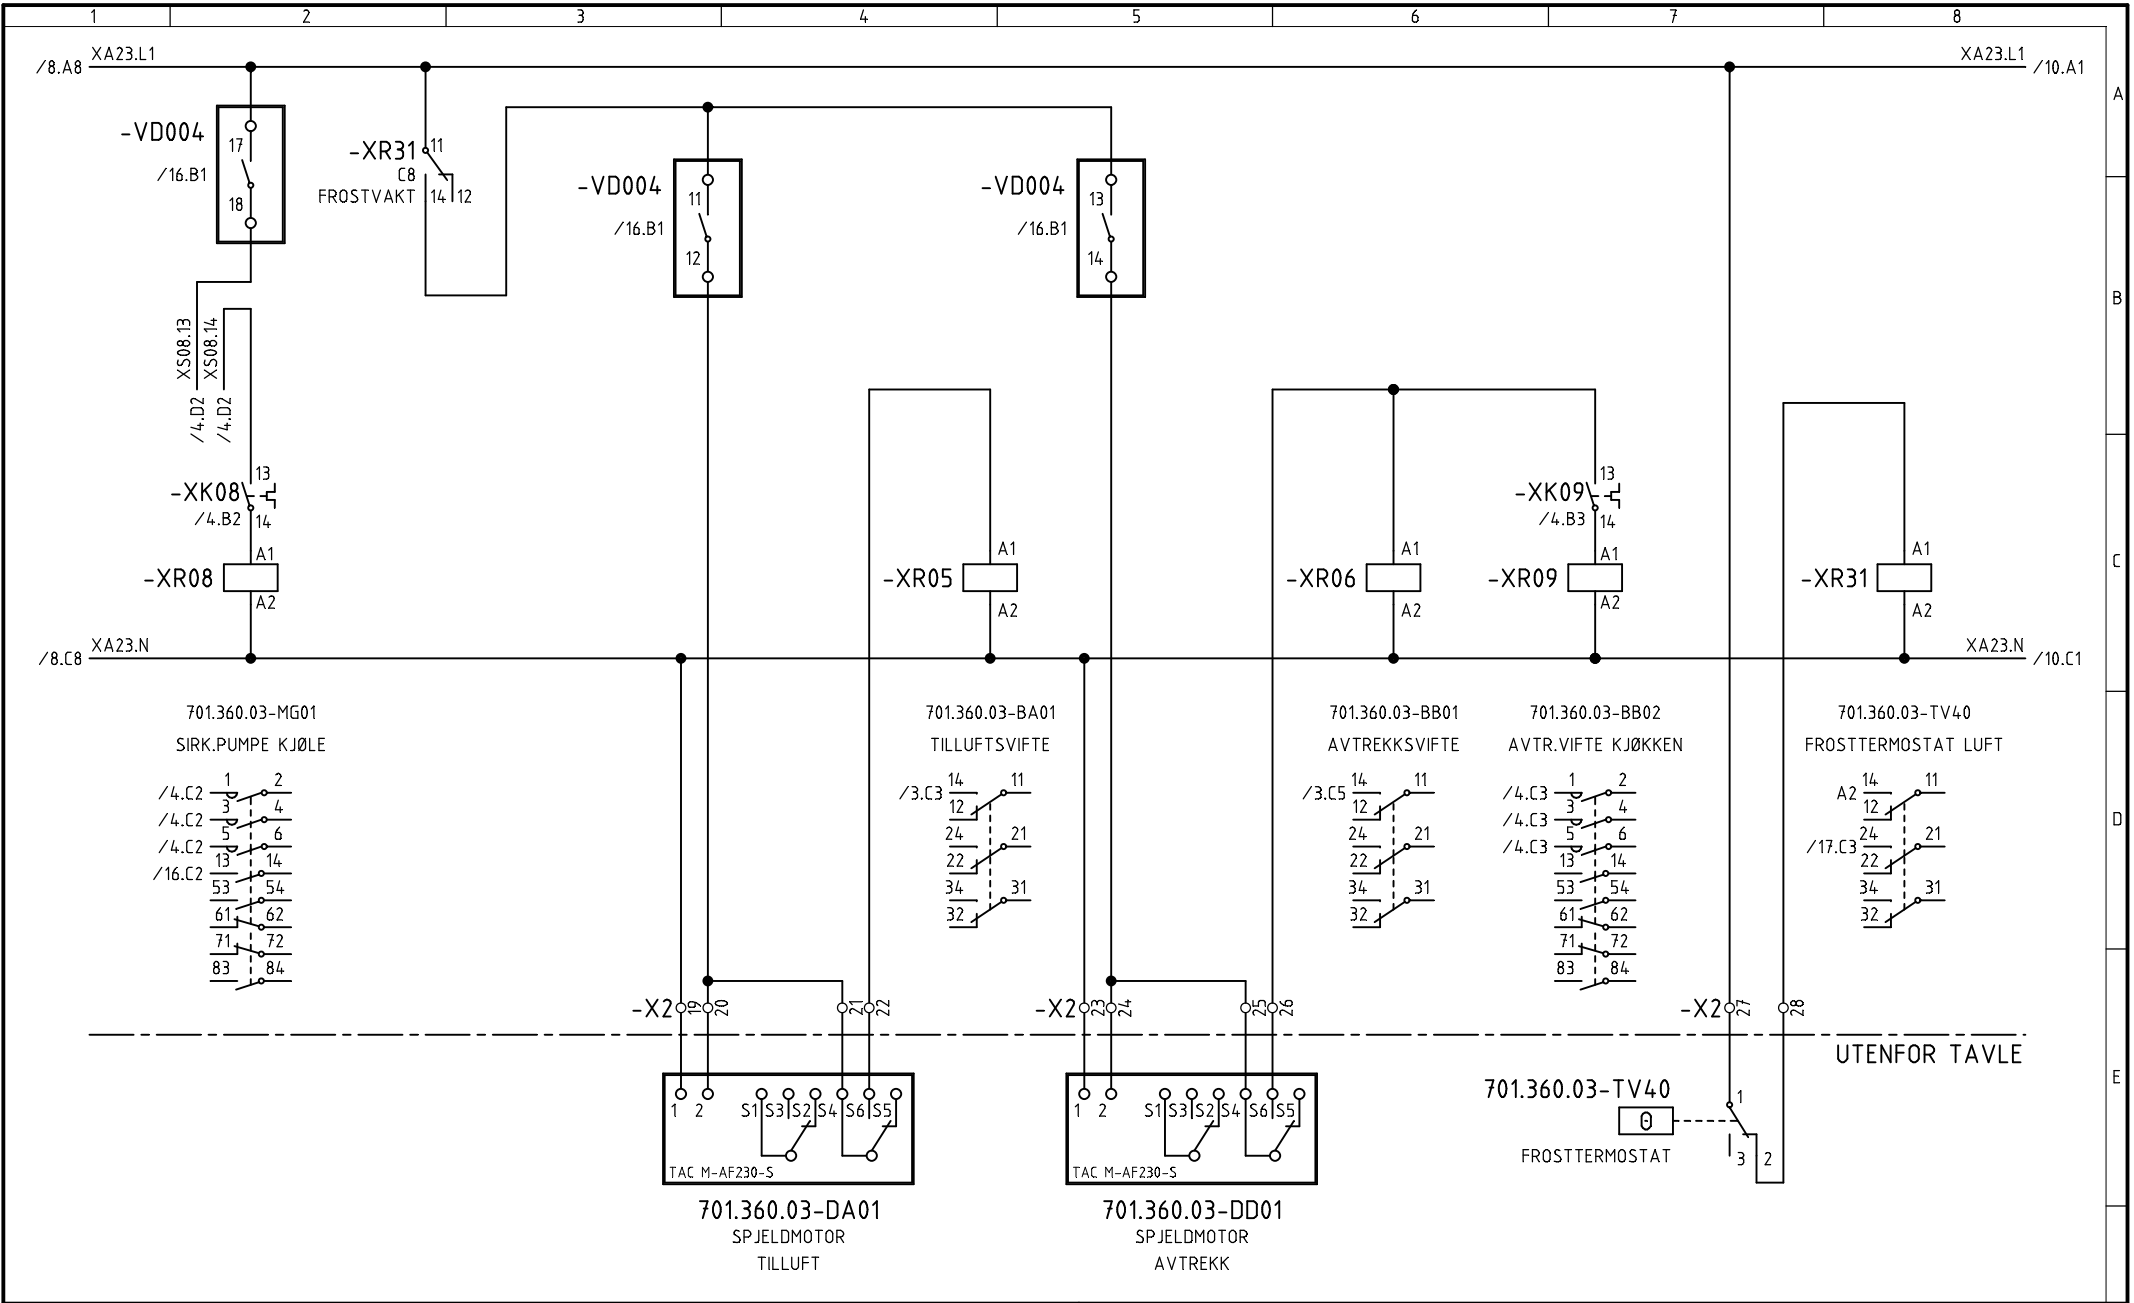

COPYRIGHT TAC CONTROL SYSTEMS AS

SYMBOLBIBLIOTEK		fac_sym	knsym51			REV. DATO	20.09.2004	PLOTTEDATO	20.09.2004	TYPE TEGNINGSMG.	SOM BYGGET	KONSTR.	arha	TEGN.	wegj	KONTR.		ANL.-FUNKSJONS BET.	
 HULDA GARBORGS HUS FORDELING P1B KRETSSKJEMA																			
ANLEGGSSNUMMER: 23740012-1-1-5																			
NESTE BLAD: 10																			
TEGN.NR: 23740012-1-1-5																			
BLAD NR: 9																			
REV.	DATO	REV OMFATTER			REV.	DATO	REV OMFATTER												

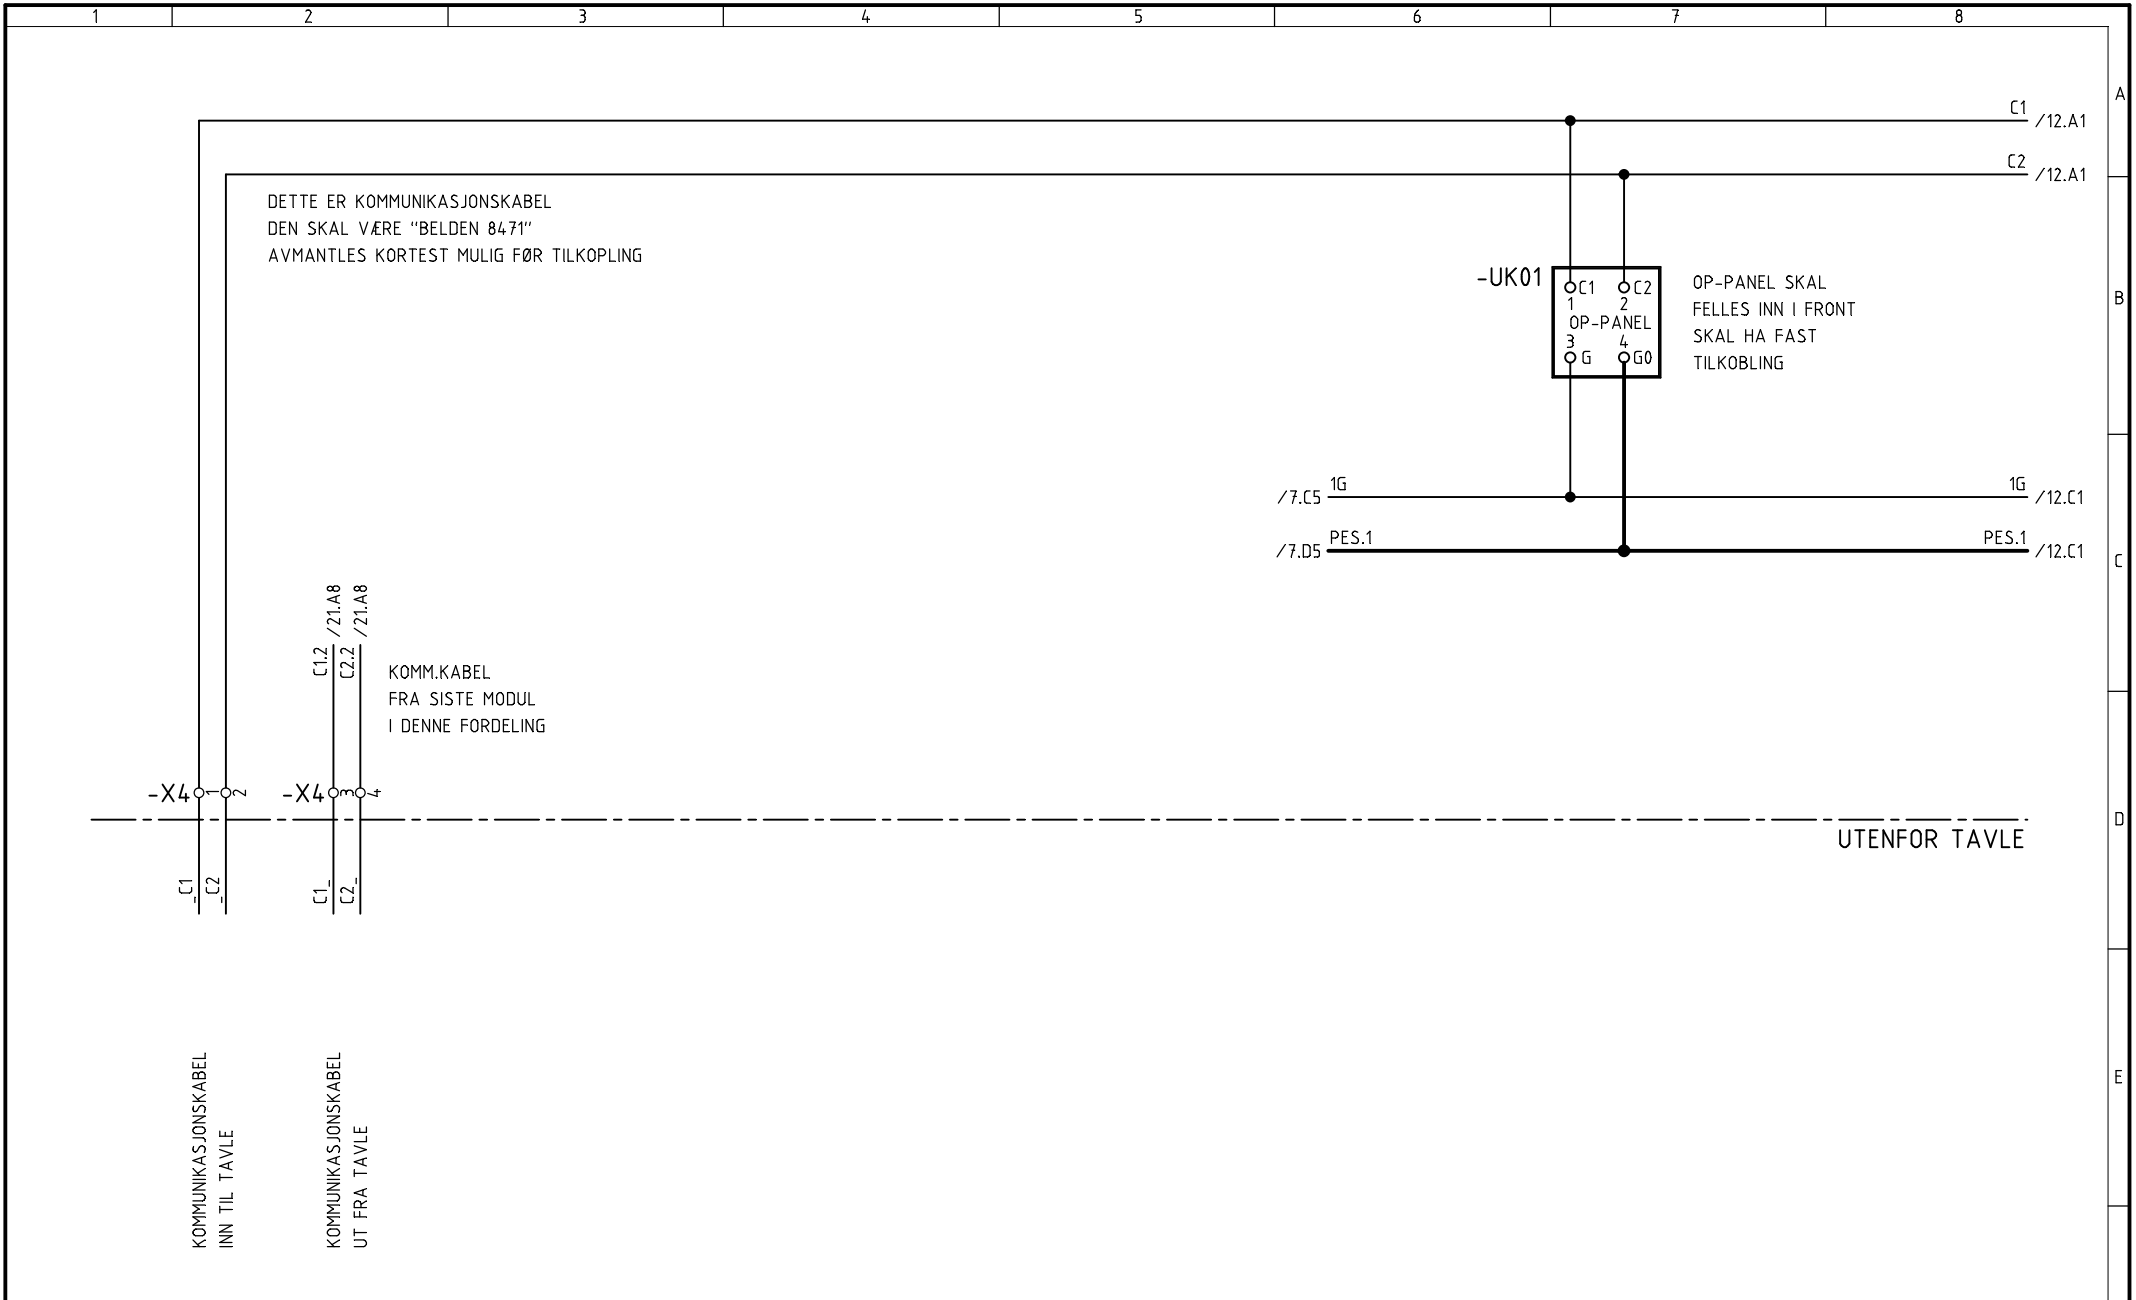


SYMBOLBIBLIOTEK	fac_sym	knsym51			REV. DATO	20.09.2004	PLOTTEDATO	20.09.2004	TYPE TEGNINGSMG.	SOM BYGGET	KONSTR.	TEGN.	KONTR.	ANL.-FUNKSJONSSET.
											arha	wegj		
														ANLEGGSSNUMMER
														NESTE BLAD
														12
														11



HULDA GARBORGS HUS
FORDELING P1B
KRETSSKJEMA

TEGN.NR
23740012-1-1-5


COPYRIGHT TAC CONTROL SYSTEMS AS

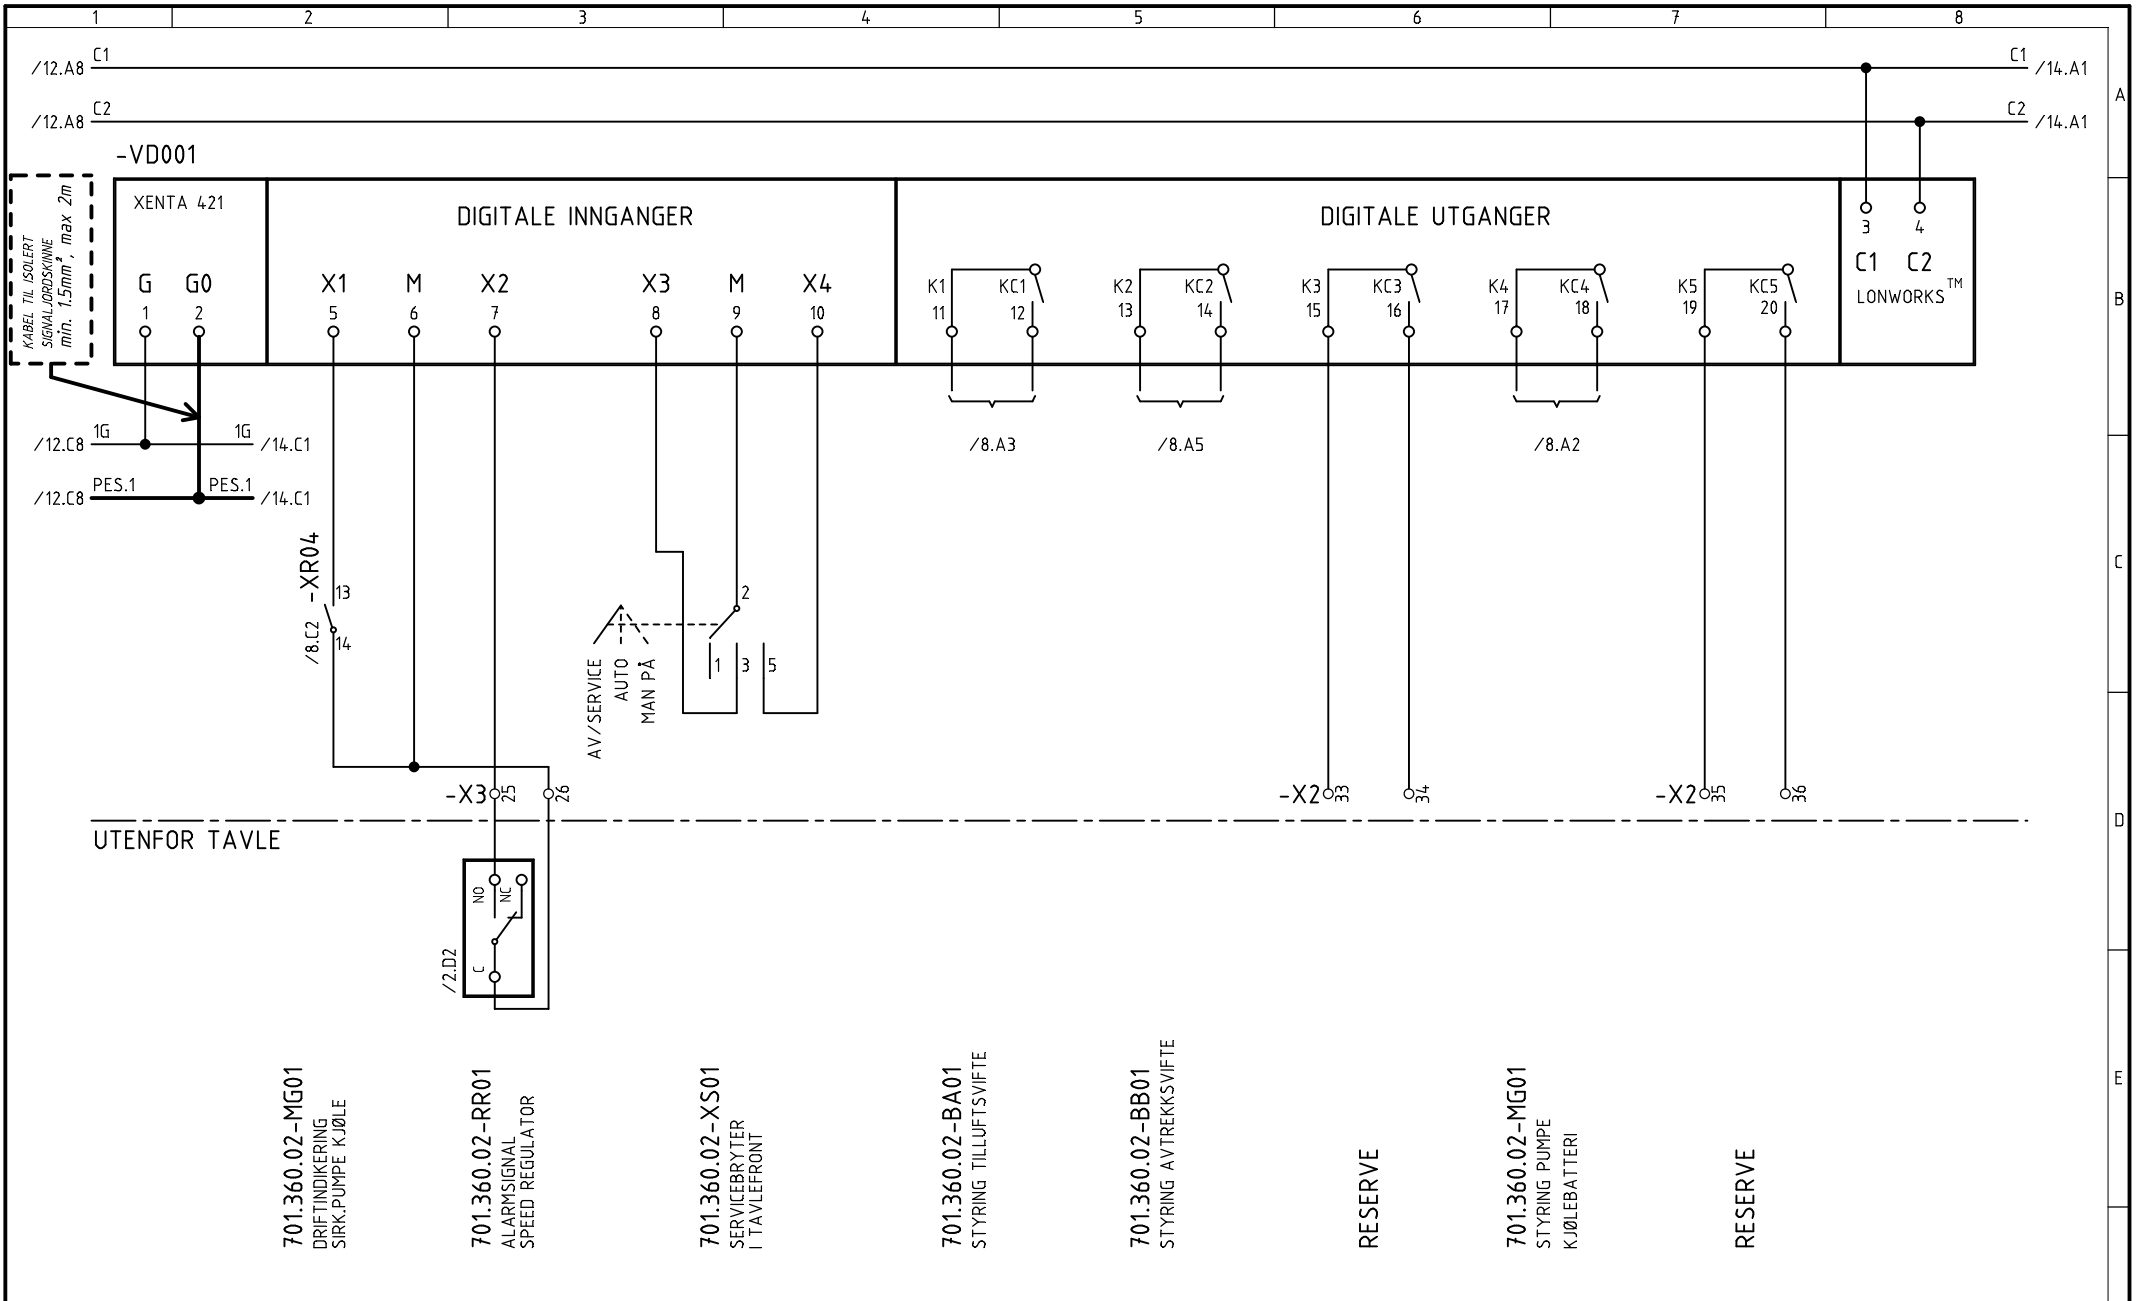

SYMBOLBIBLIOTEK	fac_sym	knsym51			REV. DATO	20.09.2004	PLOTTEDATO	20.09.2004	TYPE TEGNINGSMG.	SOM BYGGET	KONSTR.	TEGN.	KONTR.	ANL.-FUNKSJONSSET.	
											arha	wegj			
									HULDA GARBORGS HUS FORDELING P1B KRETSSKJEMA					ANLEGGSSNUMMER	NESTE BLAD
														23740012-1-1-5	14
REV	DATO	REV	OMFATTER	REV	DATO	REV	OMFATTER							TEGN.NR	BLAD NR
															13

COPYRIGHT TAC CONTROL SYSTEMS AS



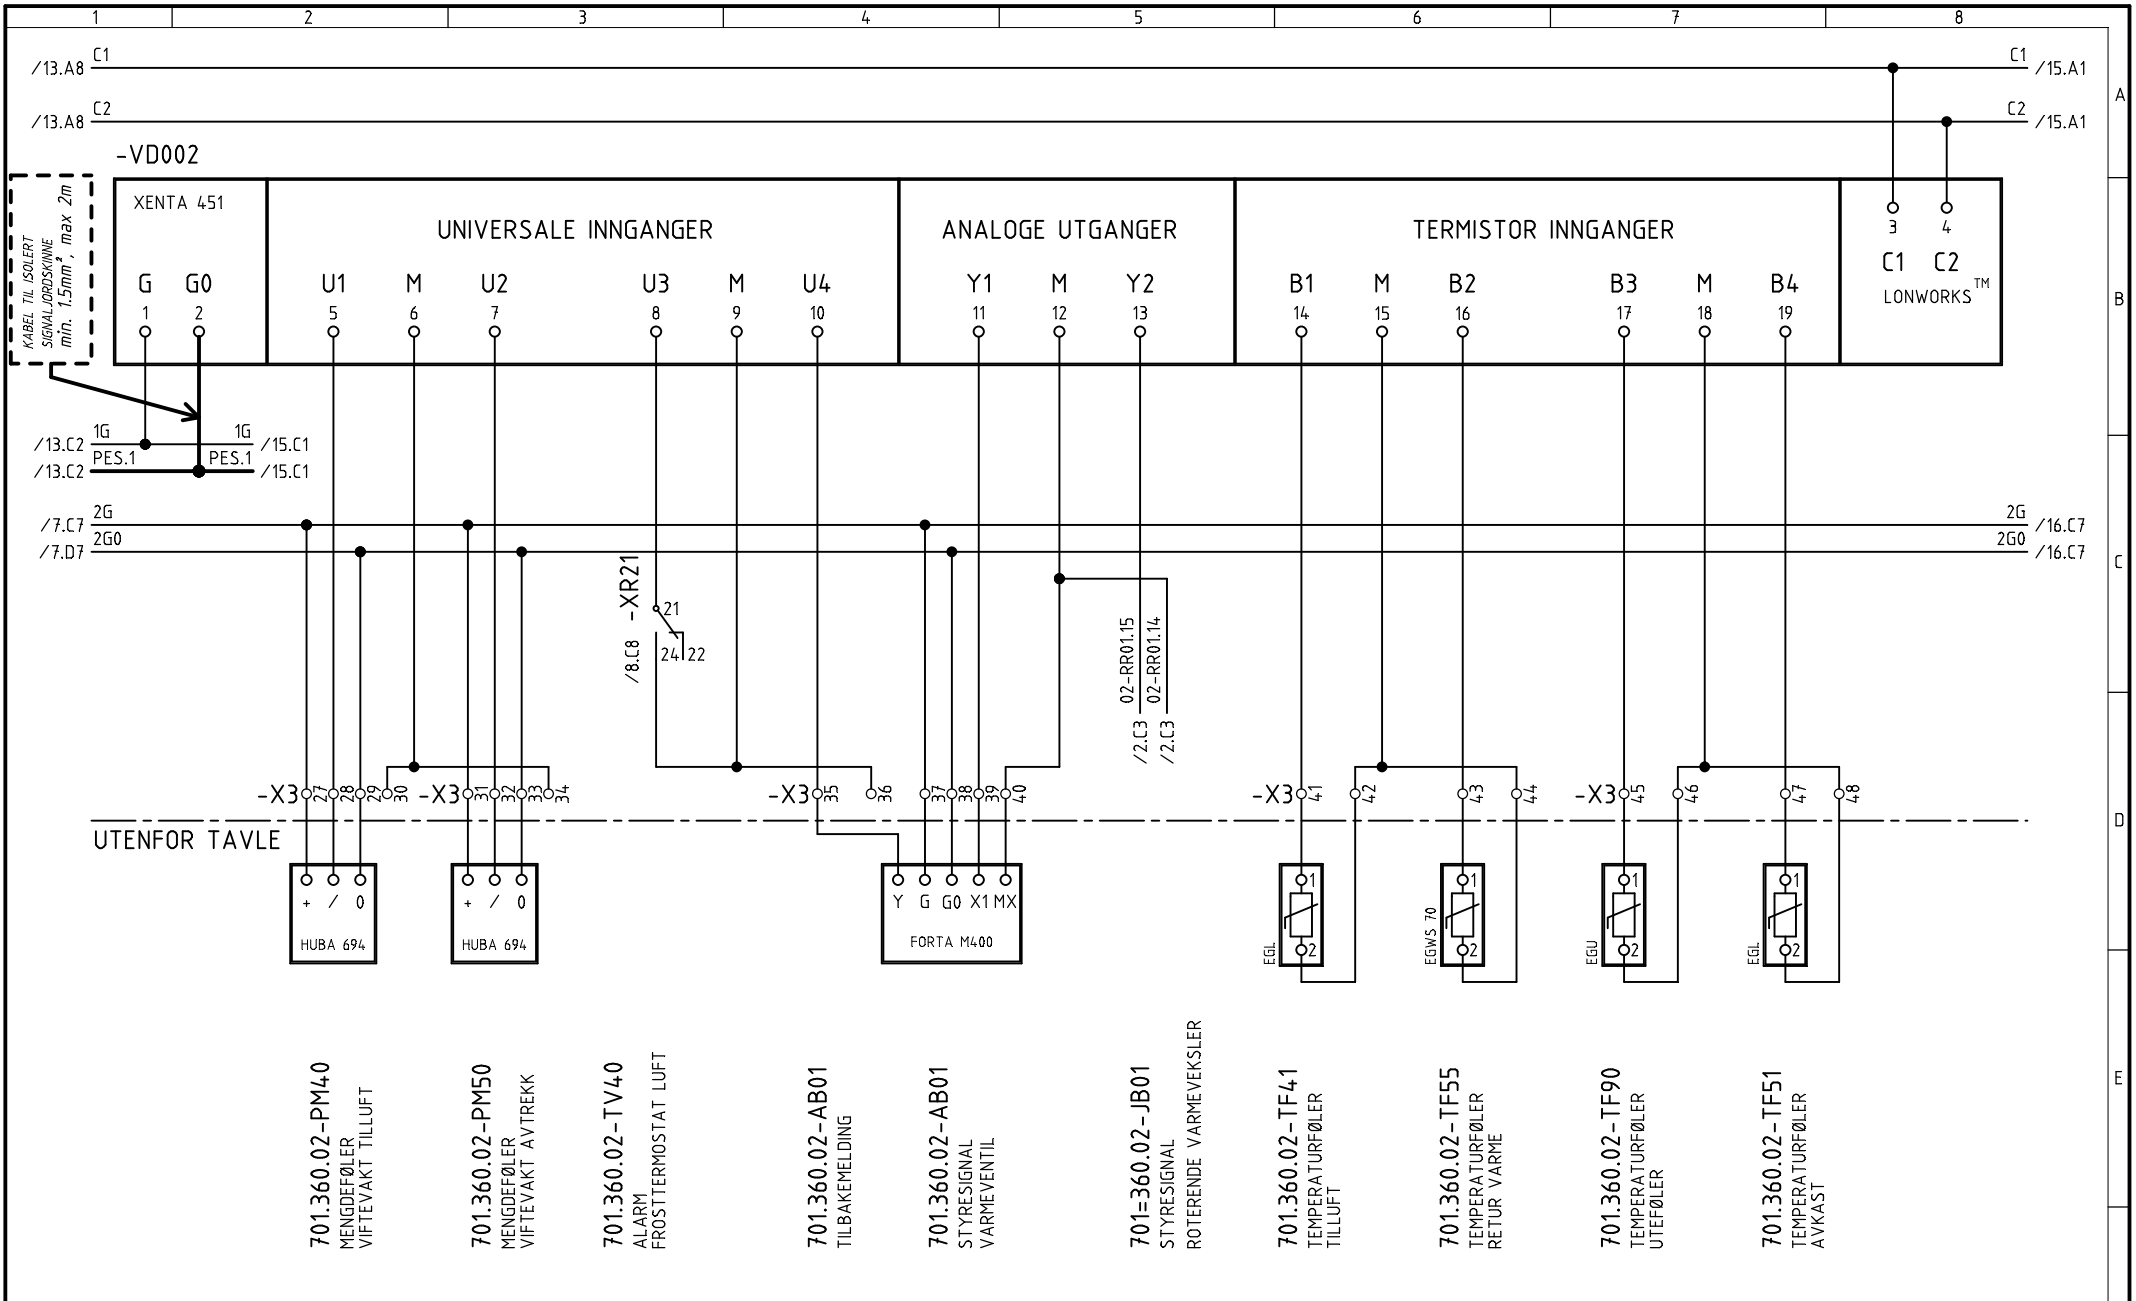

- 701.360.02-PM40
MENGEFØLER
VIFTEVAKT TILLUFT
- 701.360.02-PM50
MENGEFØLER
VIFTEVAKT AVTREKK
- 701.360.02-TV40
ALARM
FROSTTERMOSTAT LUFT
- 701.360.02-AB01
TILBAKEMELDING
- 701.360.02-AB01
STYRESIGNAL
VARIEVENTIL
- 701=360.02-IB01
STYRESIGNAL
ROTTERENDE VARMEVEKSLER
- 701.360.02-TF41
TEMPERATURFØLER
TILLUFT
- 701.360.02-TF55
TEMPERATURFØLER
RETUR VARME
- 701.360.02-TF90
TEMPERATURFØLER
UTEFØLER
- 701.360.02-TF51
TEMPERATURFØLER
AVKAST


COPYRIGHT TAC CONTROL SYSTEMS AS

SYMBOLBIBLIOTEK		fac_sym	knsym51			REV. DATO	20.09.2004	PLOTTEDATO	20.09.2004	TYPE TEGNINGSMG.	SOM BYGGET	KONSTR.	TEGN.	KONTR.	ANL.-FUNKSJONSBET.	
											HULDA GARBORGS HUS		ANLEGGSSNUMMER		NESTE BLAD	
											FORDELING P1B		TEGN.NR		BLAD NR	
											KRETSSKJEMA		23740012-1-1-5		14	
REV.	DATO	REV OMFATTER		REV.	DATO	REV OMFATTER										




HULDA GARBORGS HUS
FORDELING P1B
KRETSSKJEMA

ANLEGGSSNUMMER
NESTE BLAD
BLAD NR

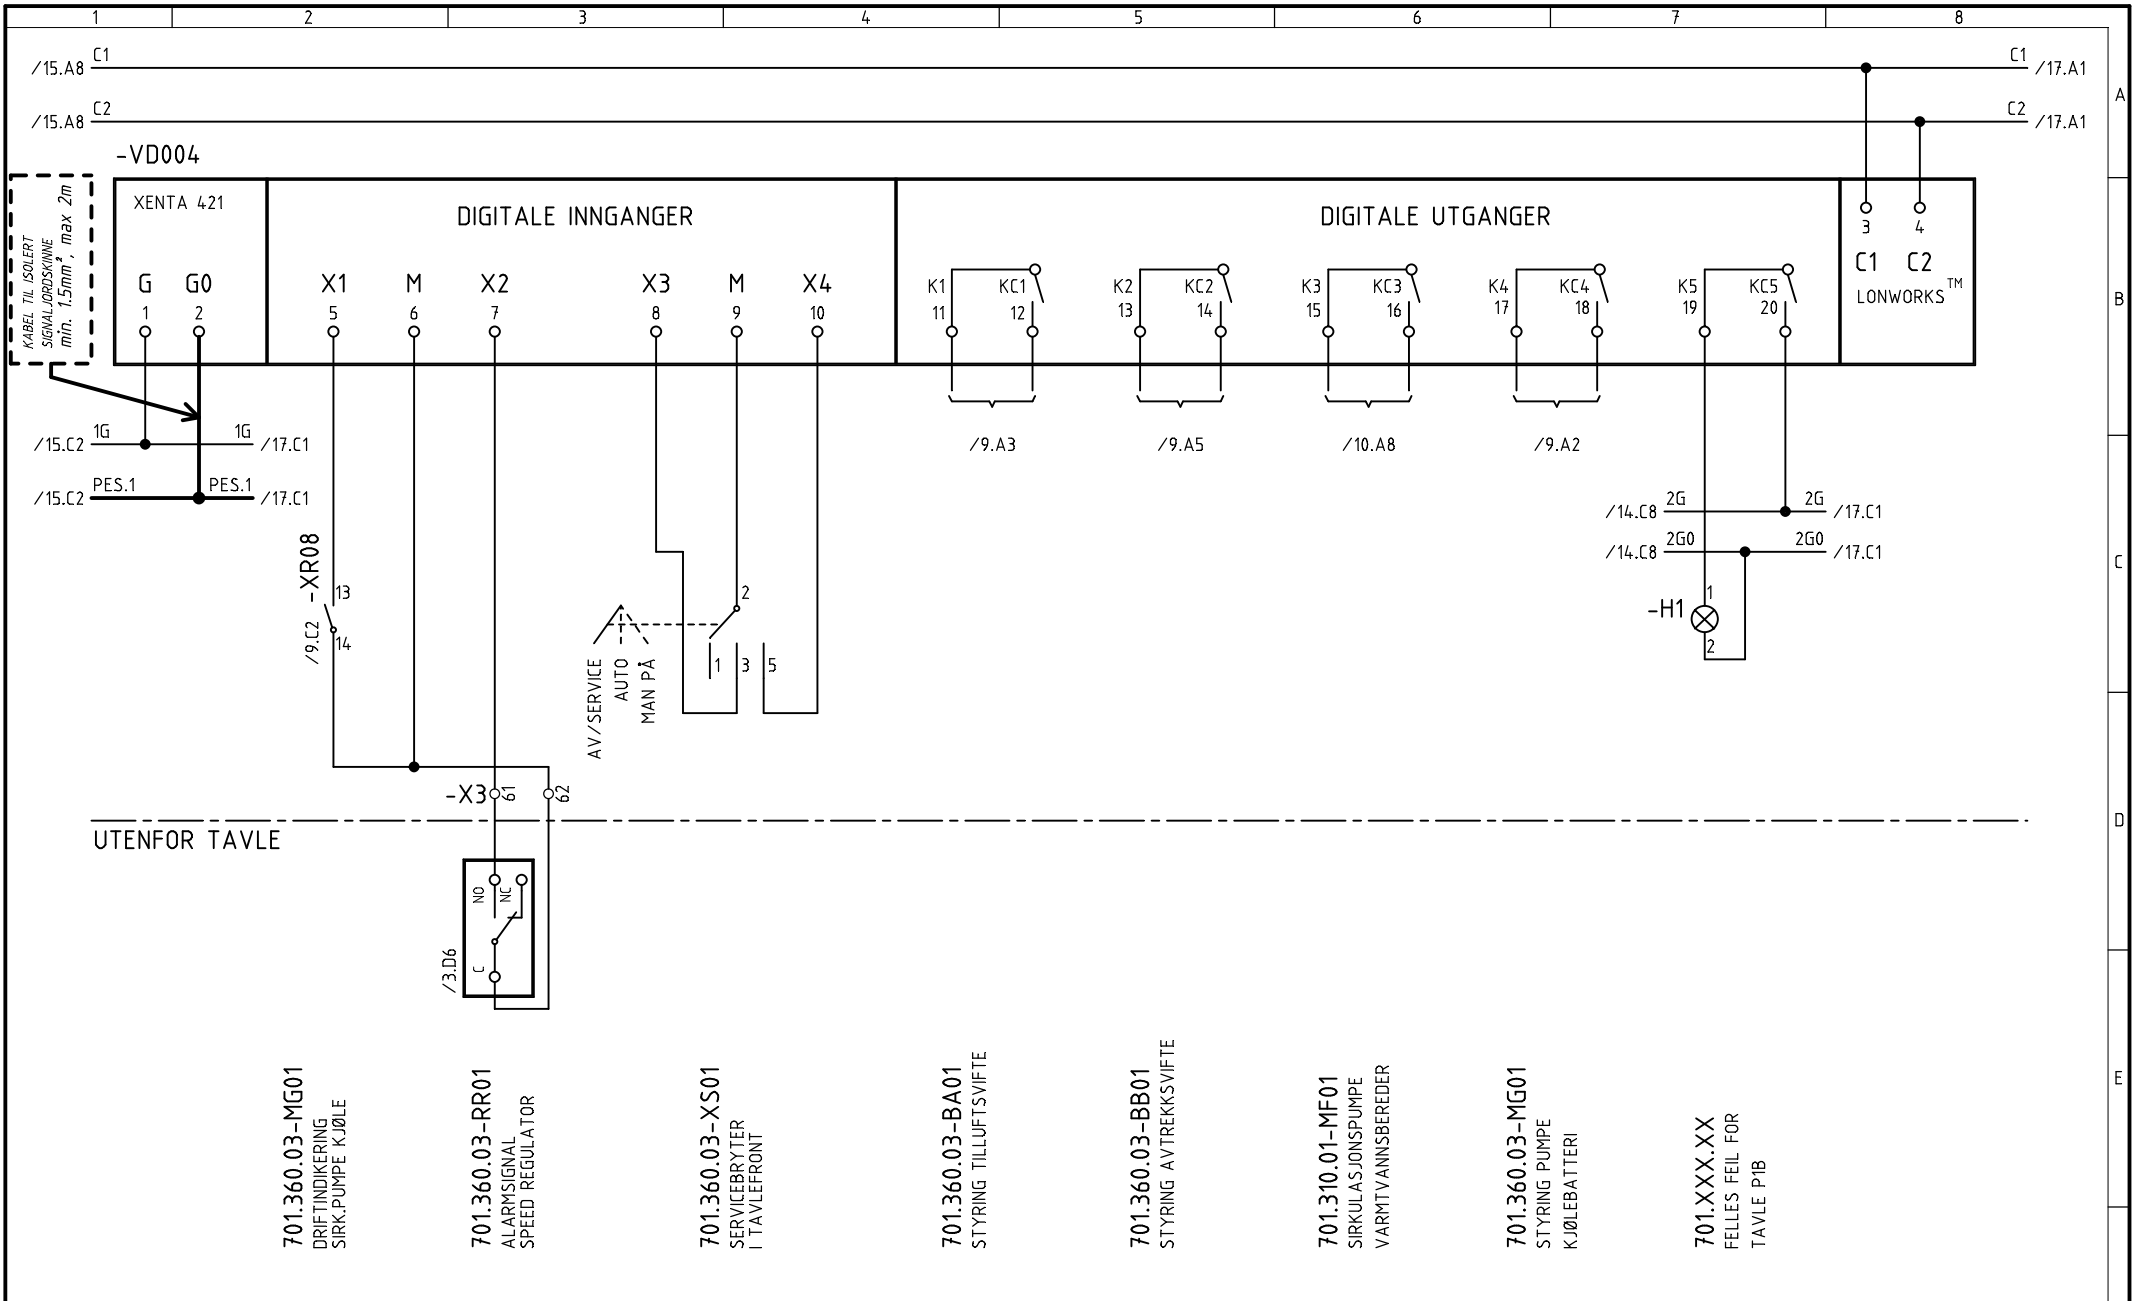


SYMBOLBIBLIOTEK	fac_sym	knsym51				REV. DATO	20.09.2004	PLOTTEDATO	20.09.2004	TYPE TEGNINGSMG.	SOM BYGGET	KONSTR.	arha	TEGN.	wegj	KONTR.		ANL.-FUNKSJONS BET.	
REV	DATO	REV	OMFATTER	REV	DATO	REV	DATO	REV	OMFATTER	HULDA GARBORGS HUS FORDELING P1B KRETSSKJEMA								ANLEGGSSNUMMER	NESTE BLAD
																		TEGN.NR	BLAD NR
																		23740012-1-1-5	17
																			16

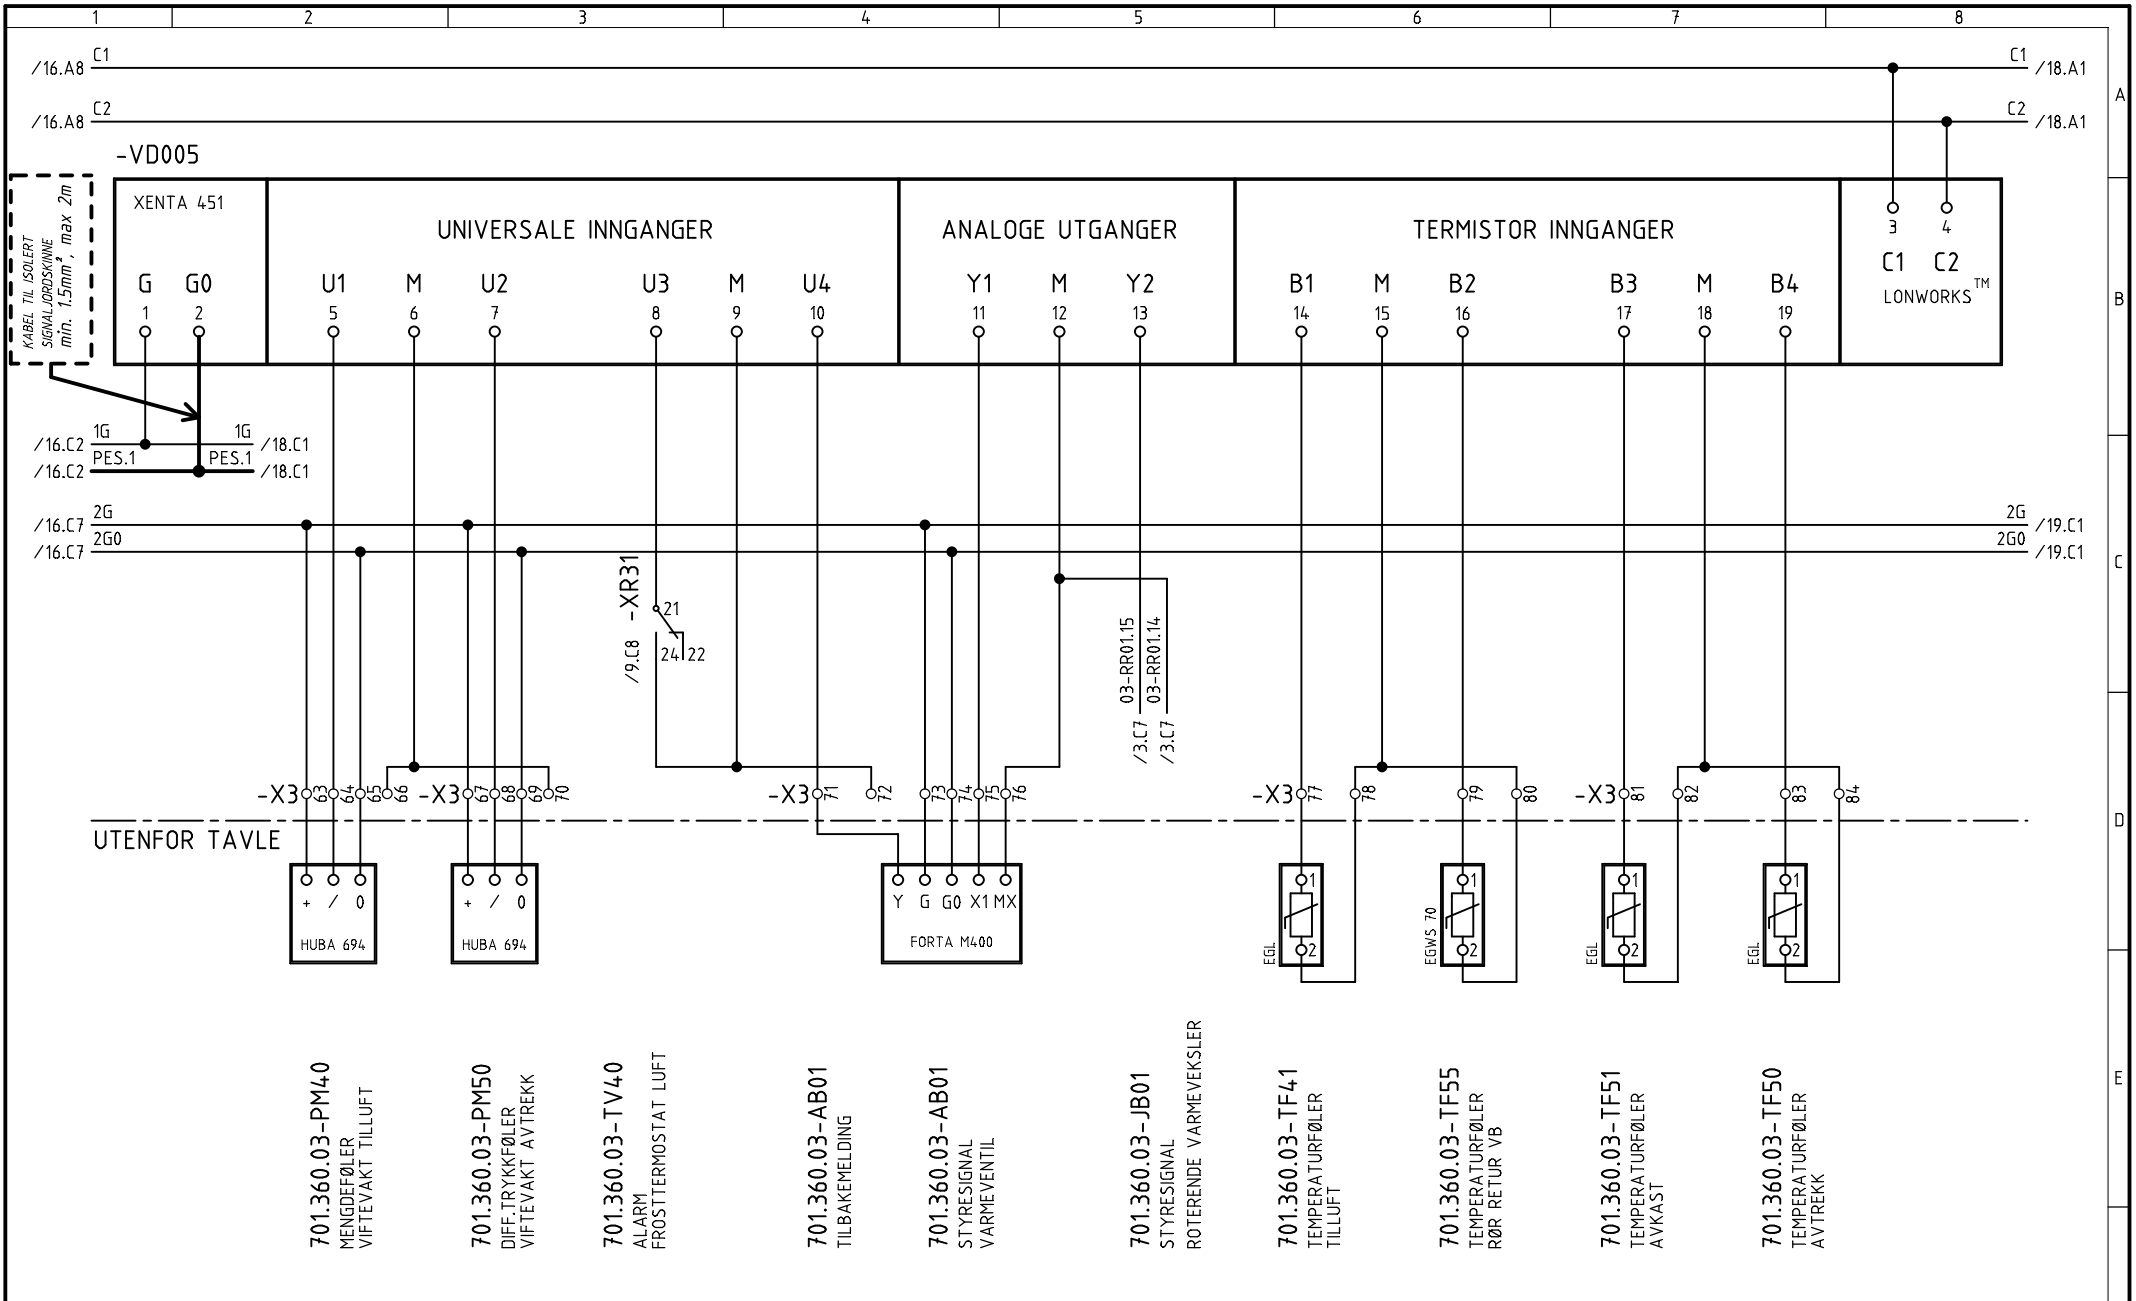

- 701.360.03-PM40 MENGEFØLER VIFTEVAKT TILLUFT
- 701.360.03-PM50 DIFF.TRYKKFØLER VIFTEVAKT AVTREKK
- 701.360.03-TV40 ALARM FROSTTERMOSTAT LUFT
- 701.360.03-AB01 TILBAKEMELDING
- 701.360.03-AB01 STYRESIGNAL VARIEVENTIL
- 701.360.03-JB01 STYRESIGNAL ROTERENDE VARMEVEKSLER
- 701.360.03-TF41 TEMPERATURFØLER TILLUFT
- 701.360.03-TF55 TEMPERATURFØLER RØR RETUR V/B
- 701.360.03-TF51 TEMPERATURFØLER AVKAST
- 701.360.03-TF50 TEMPERATURFØLER AVTREKK

SYMBOLBIBLIOTEK		fac_sym	knsym51			REV. DATO	20.09.2004	PLOTTEDATO	20.09.2004	TYPE TEGNINGSMG.	SOM BYGGET	KONSTR.	TEGN.	KONTR.	ANL.-FUNKSJONS BET.	
											HULDA GARBORGS HUS FORDELING P1B KRETSSKJEMA		ANLEGGSSNUMMER	NESTE BLAD		
											TEGN.NR		23740012-1-1-5		BLAD NR	17
REV	DATO	REV OMFATTER		REV	DATO	REV OMFATTER										


COPYRIGHT TAC CONTROL SYSTEMS AS

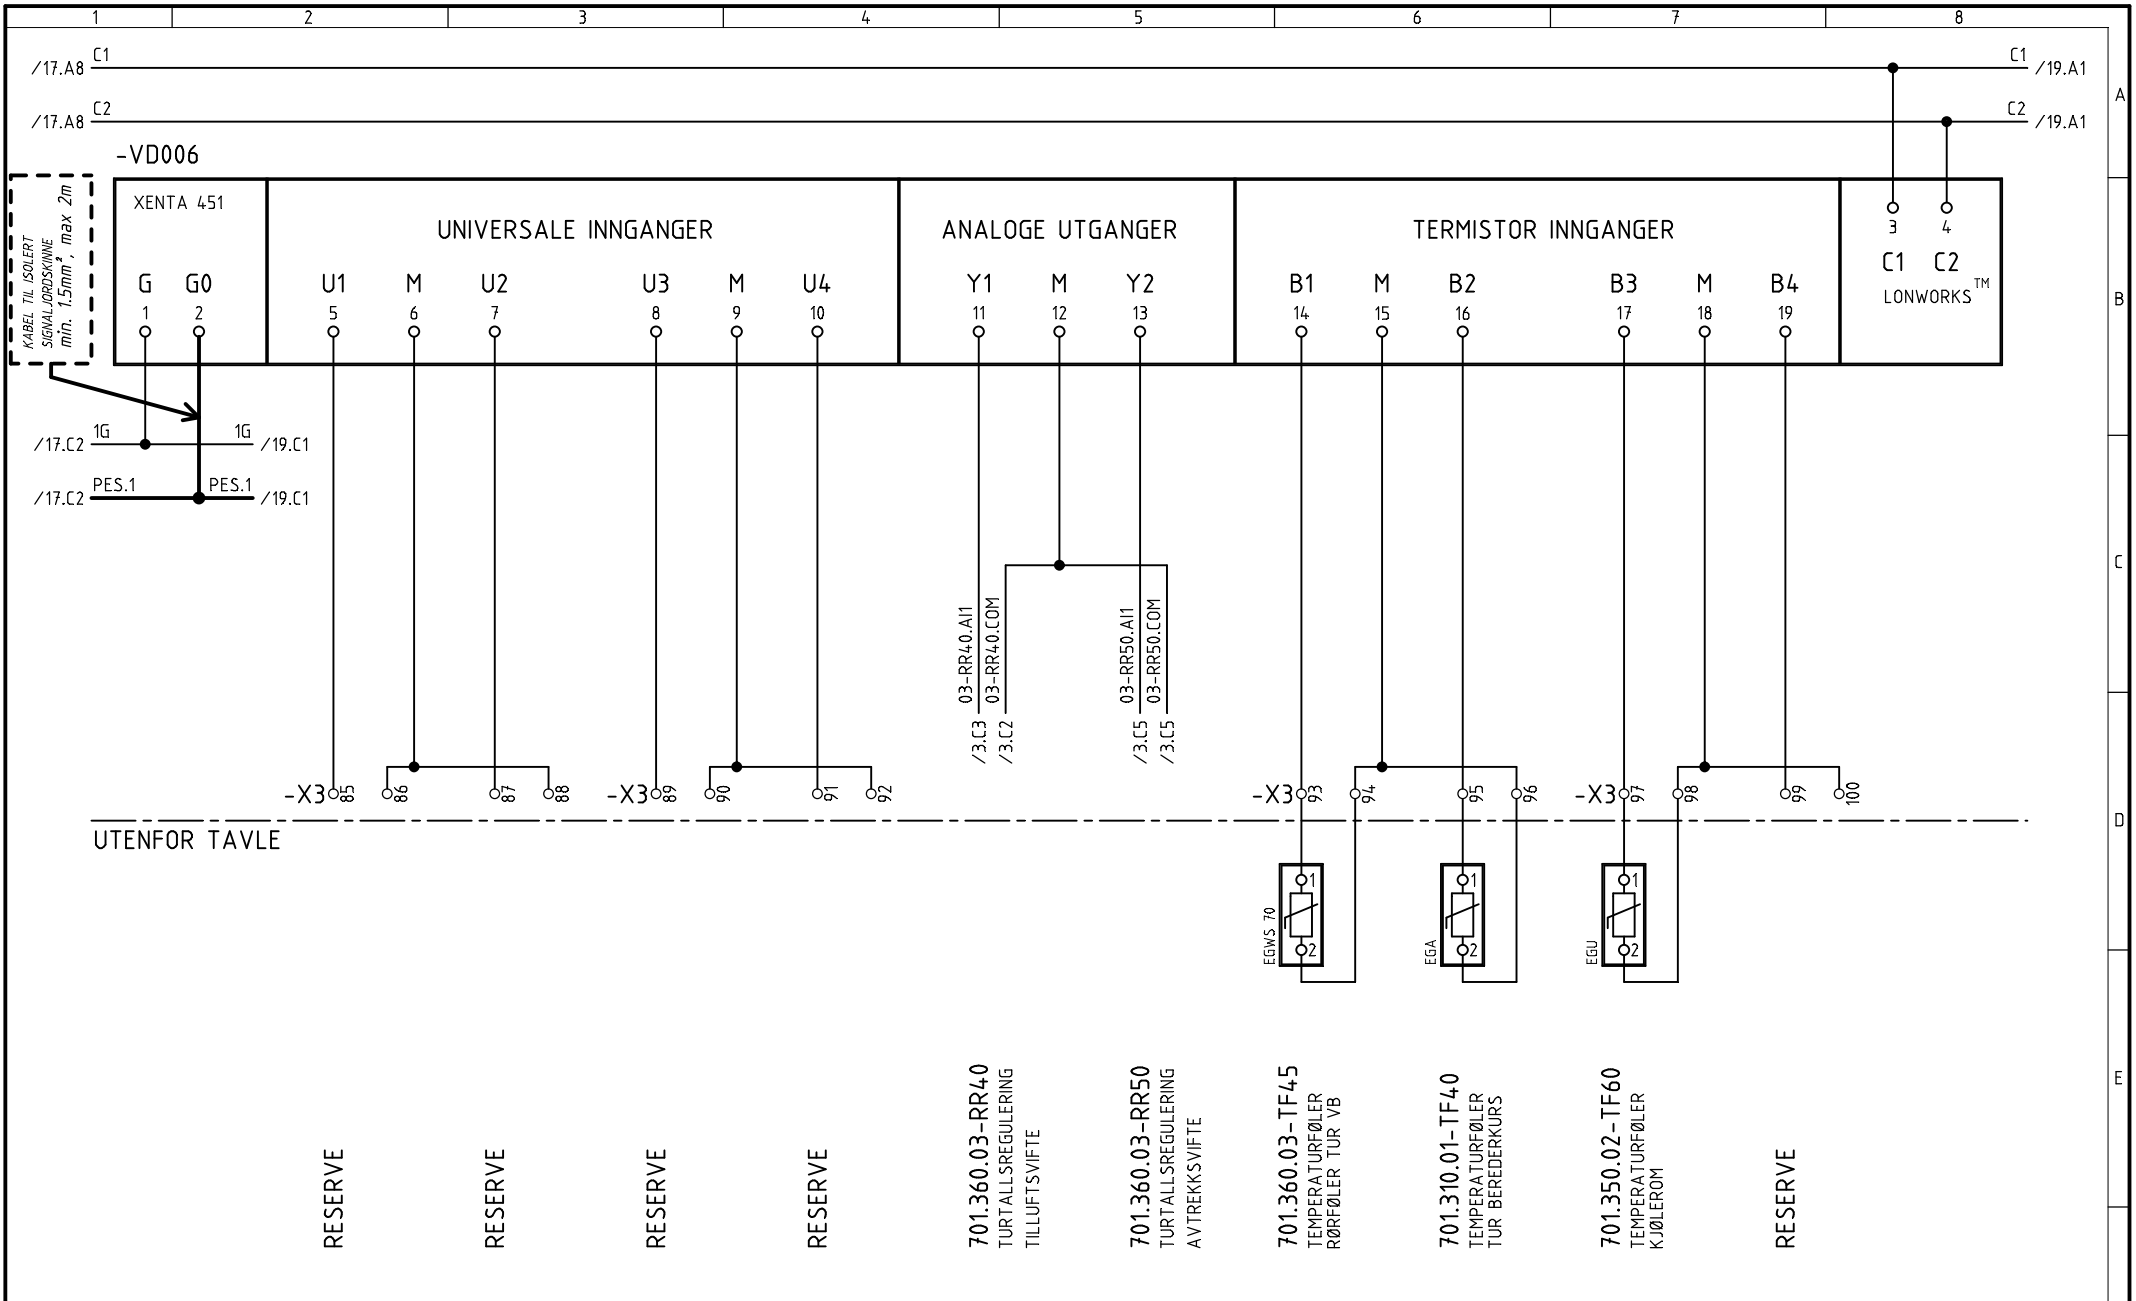

UTENFOR TAVLE

SYMBOLBIBLIOTEK		fac_sym		knsym51		REV. DATO		20.09.2004		PLOTTE DATO		20.09.2004		TYPE TEGNINGSMG.		SOM BYGGET		KONSTR.		TEGN.		KONTR.		ANL.-FUNKSJONS BET.	
REV		DATO		REV OMFATTER		REV		DATO		REV OMFATTER		HULDA GARBORGS HUS		FORDELING P1B		KRETSSKJEMA		ANLEGGSSNUMMER		NESTE BLAD		19			
REV		DATO		REV OMFATTER		REV		DATO		REV OMFATTER		TEGN.NR		23740012-1-1-5		BLAD NR						18			




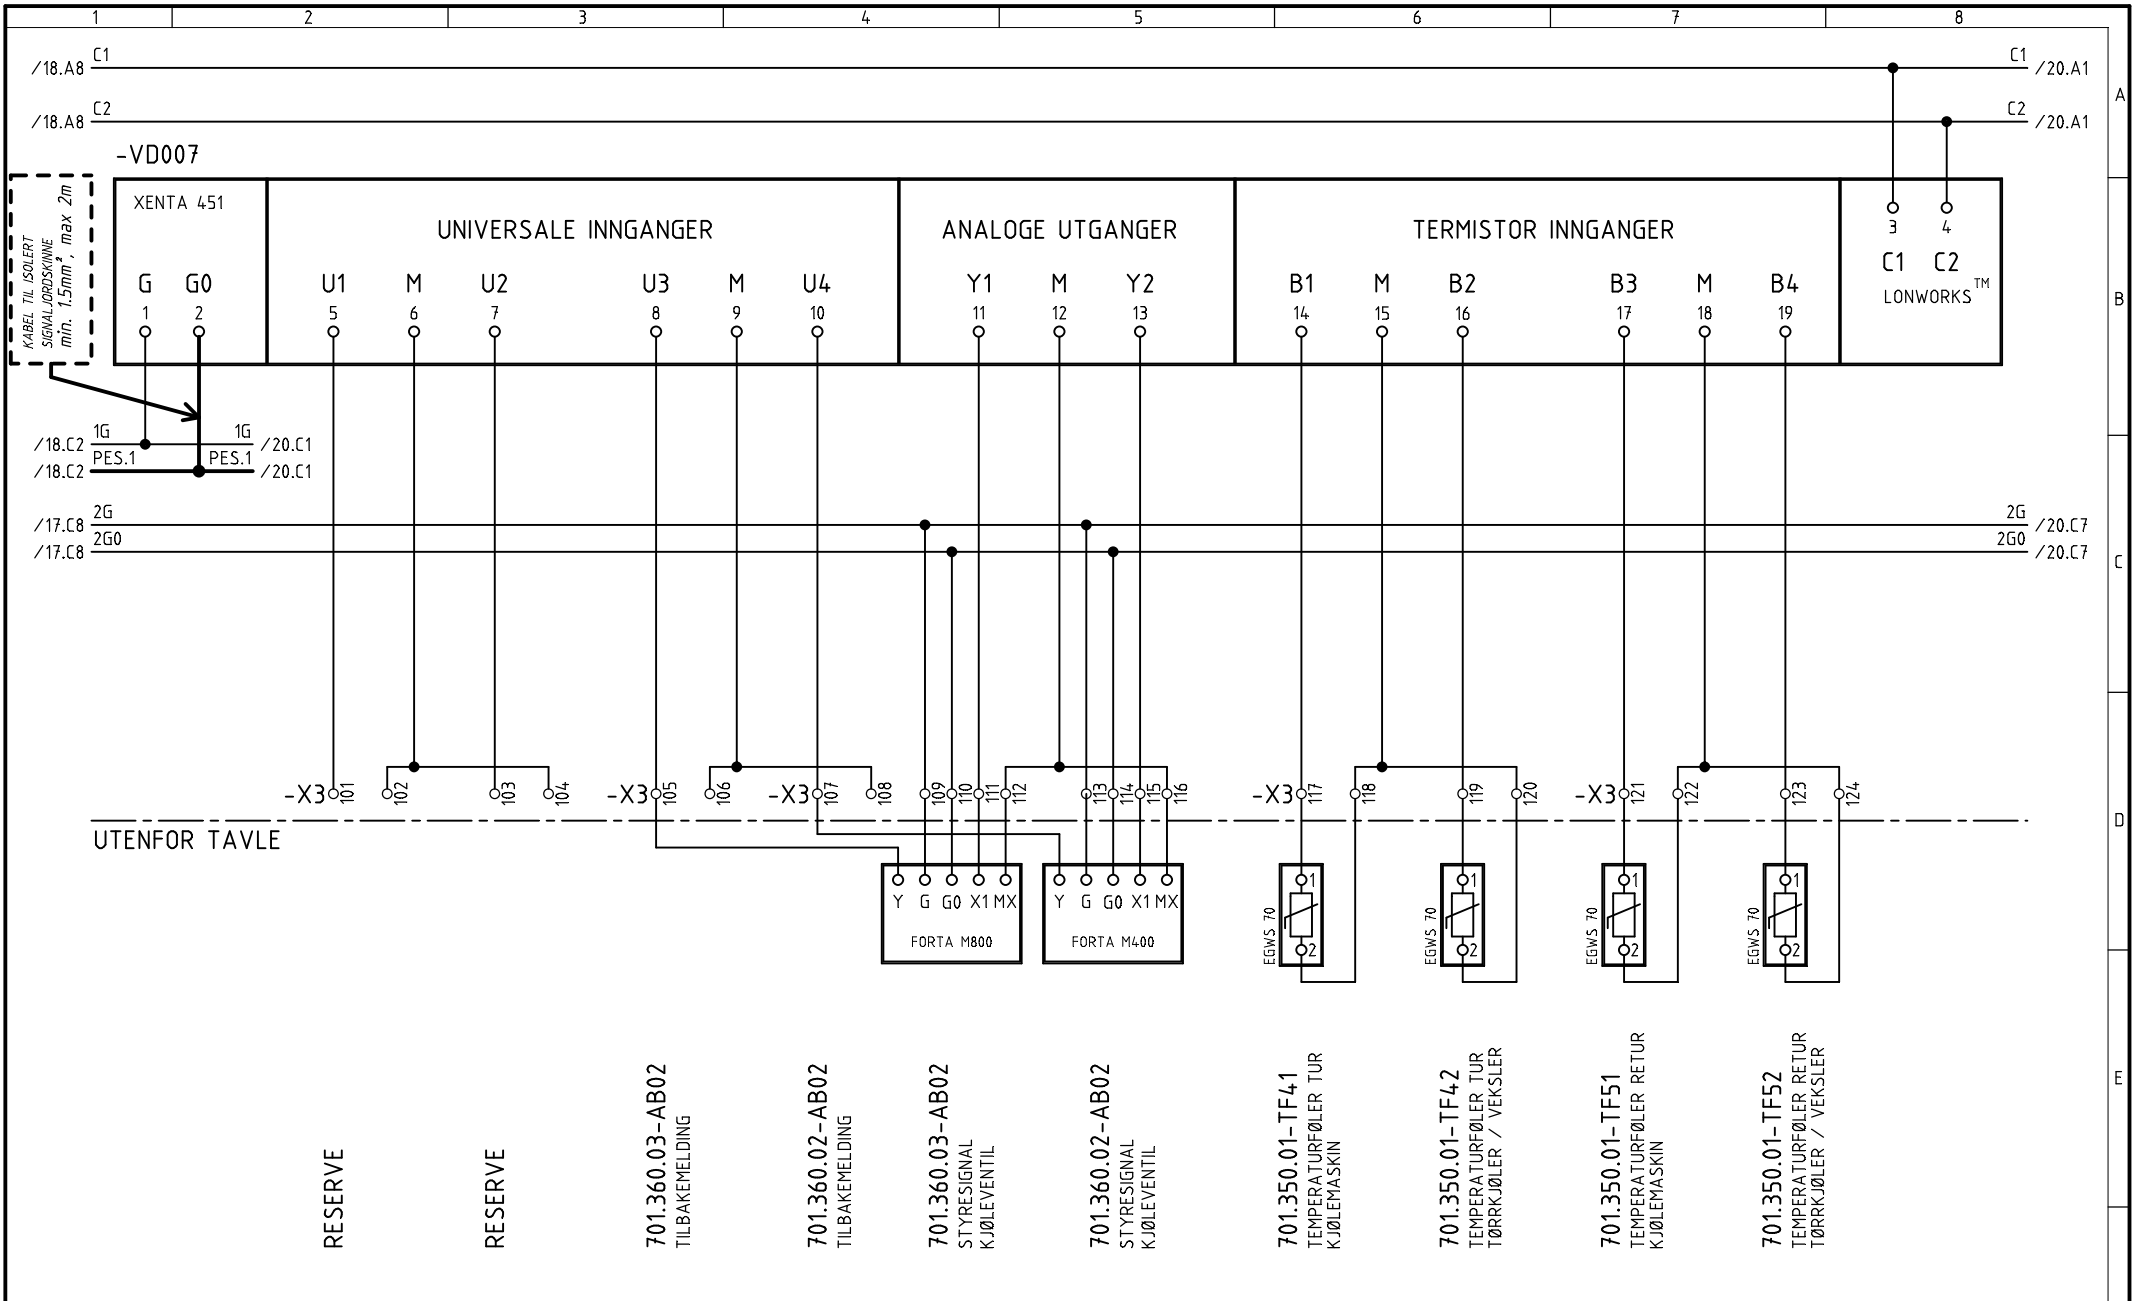

SYMBOLBIBLIOTEK		fac_sym	knsym51	REV. DATO		20.09.2004	PLOTTE DATO		20.09.2004	TYPE TEGNINGSMG.		SOM BYGGET	KONSTR.	TEGN.	KONTR.	ANL.-FUNKSJONS BET.	
REV.		DATO		REV.		DATO		REV.		OMFATTER		HULDA GARBORGS HUS		FORDELING P1B		KRETSSKJEMA	
ANLEGGSSNUMMER		23740012-1-1-5		NESTE BLAD		20		BLAD NR		19							

COPYRIGHT TAC CONTROL SYSTEMS AS




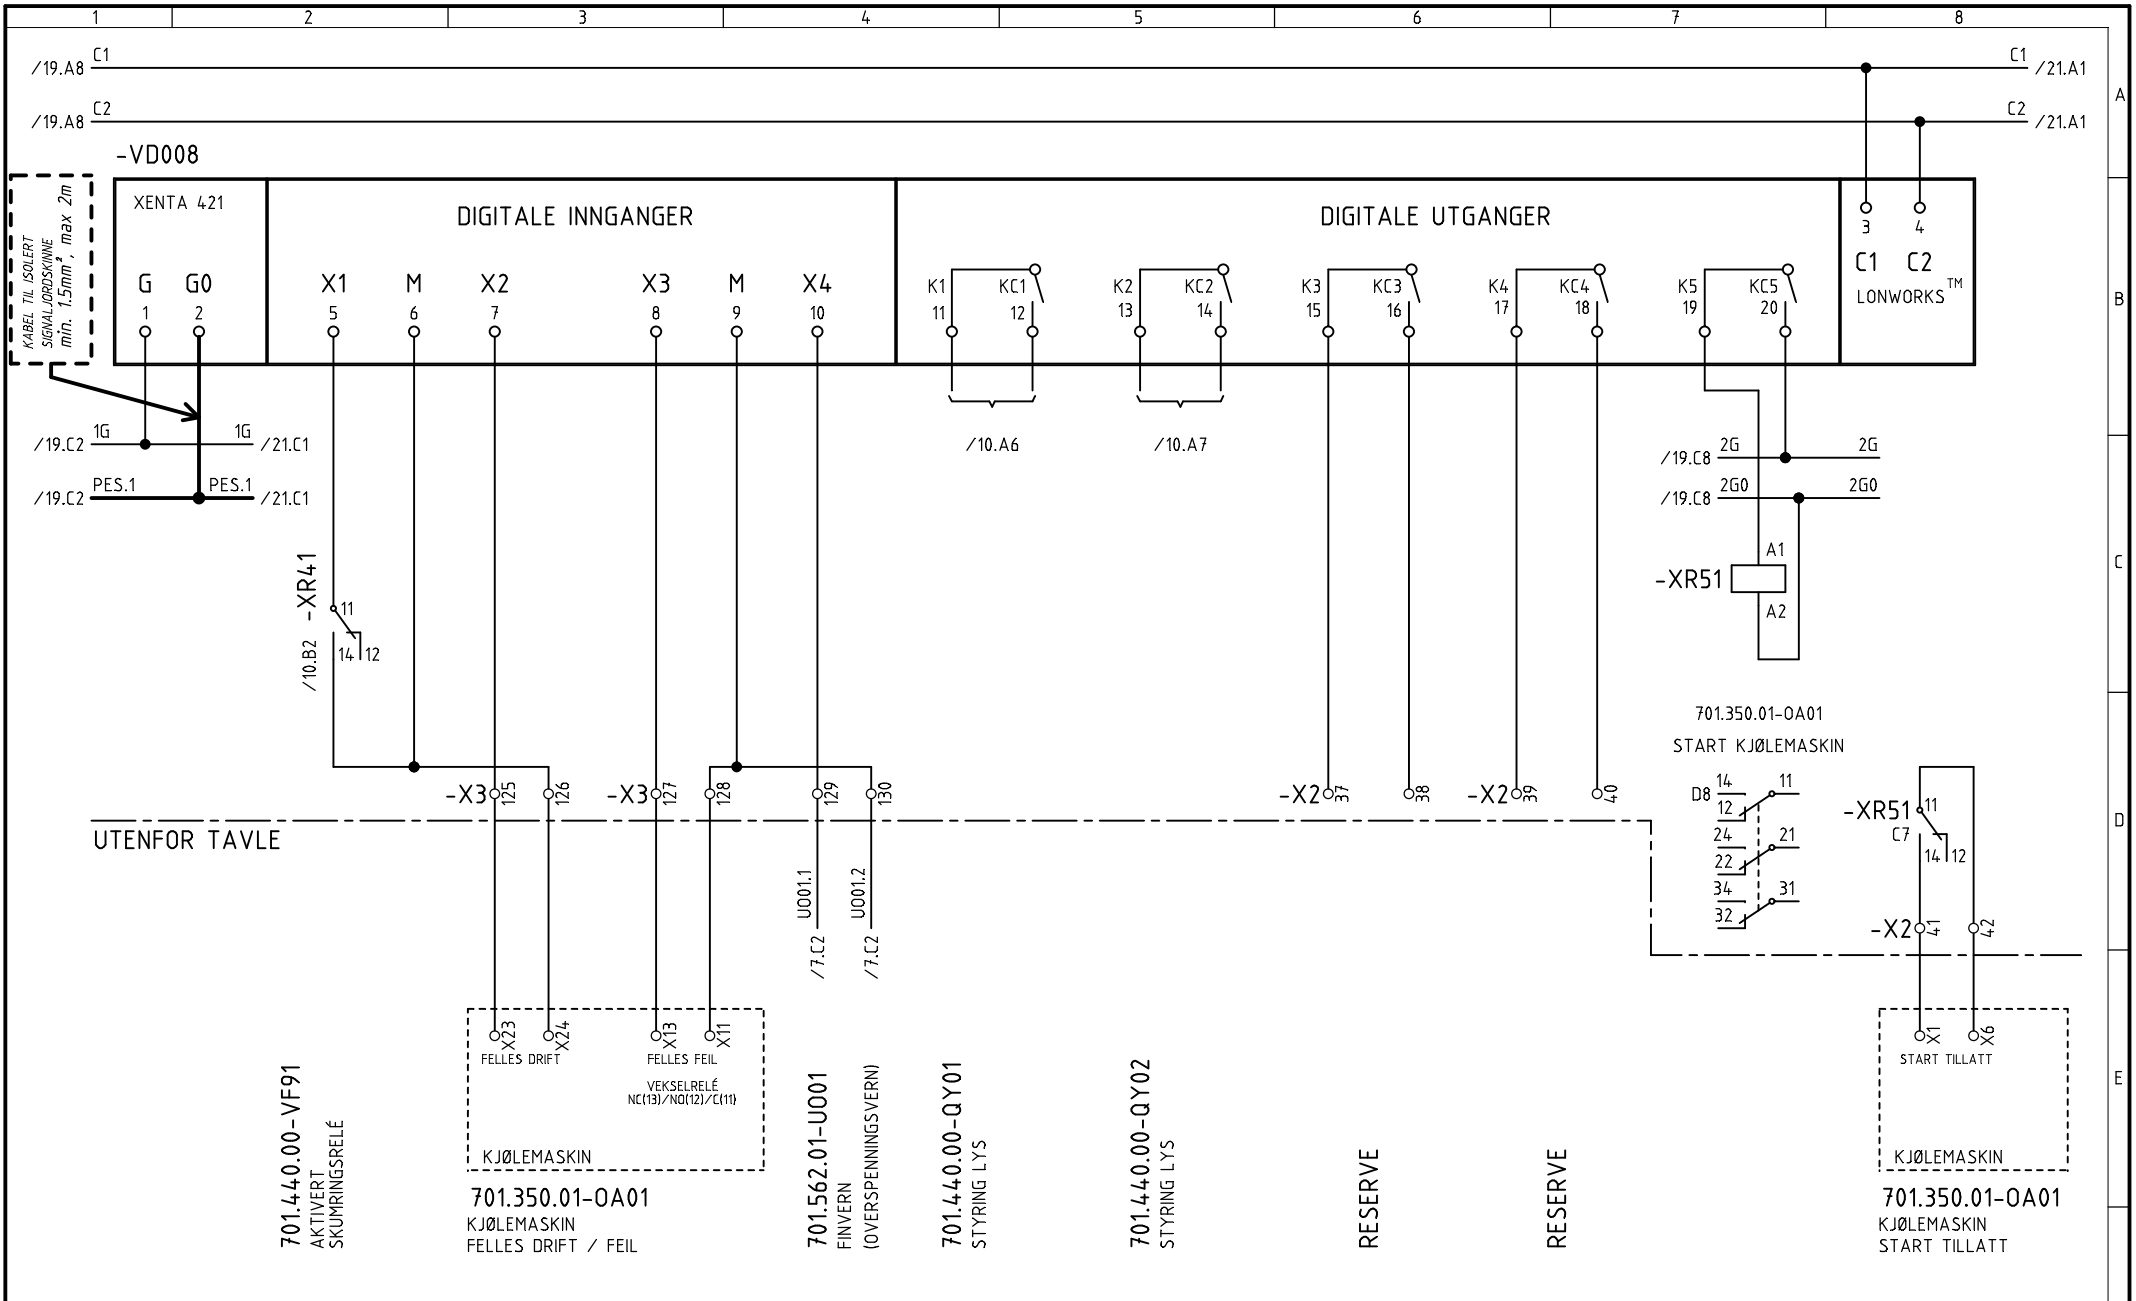

SYMBOLBIBLIOTEK		fac_sym	knsym51			REV. DATO	20.09.2004	PLOTTEDATO	20.09.2004	TYPE TEGNINGSMG.	SOM BYGGET	KONSTR.	TEGN.	KONTR.	ANL.-FUNKSJONS BET.
												arha	wegj		
										HULDA GARBORGS HUS			ANLEGGSSNUMMER		NESTE BLAD
										FORDELING P1B			TEGN.NR		BLAD NR
										KRETSSKJEMA			23740012-1-1-5		20
REV	DATO	REV OMFATTER		REV	DATO	REV OMFATTER									

COPYRIGHT TAC CONTROL SYSTEMS AS



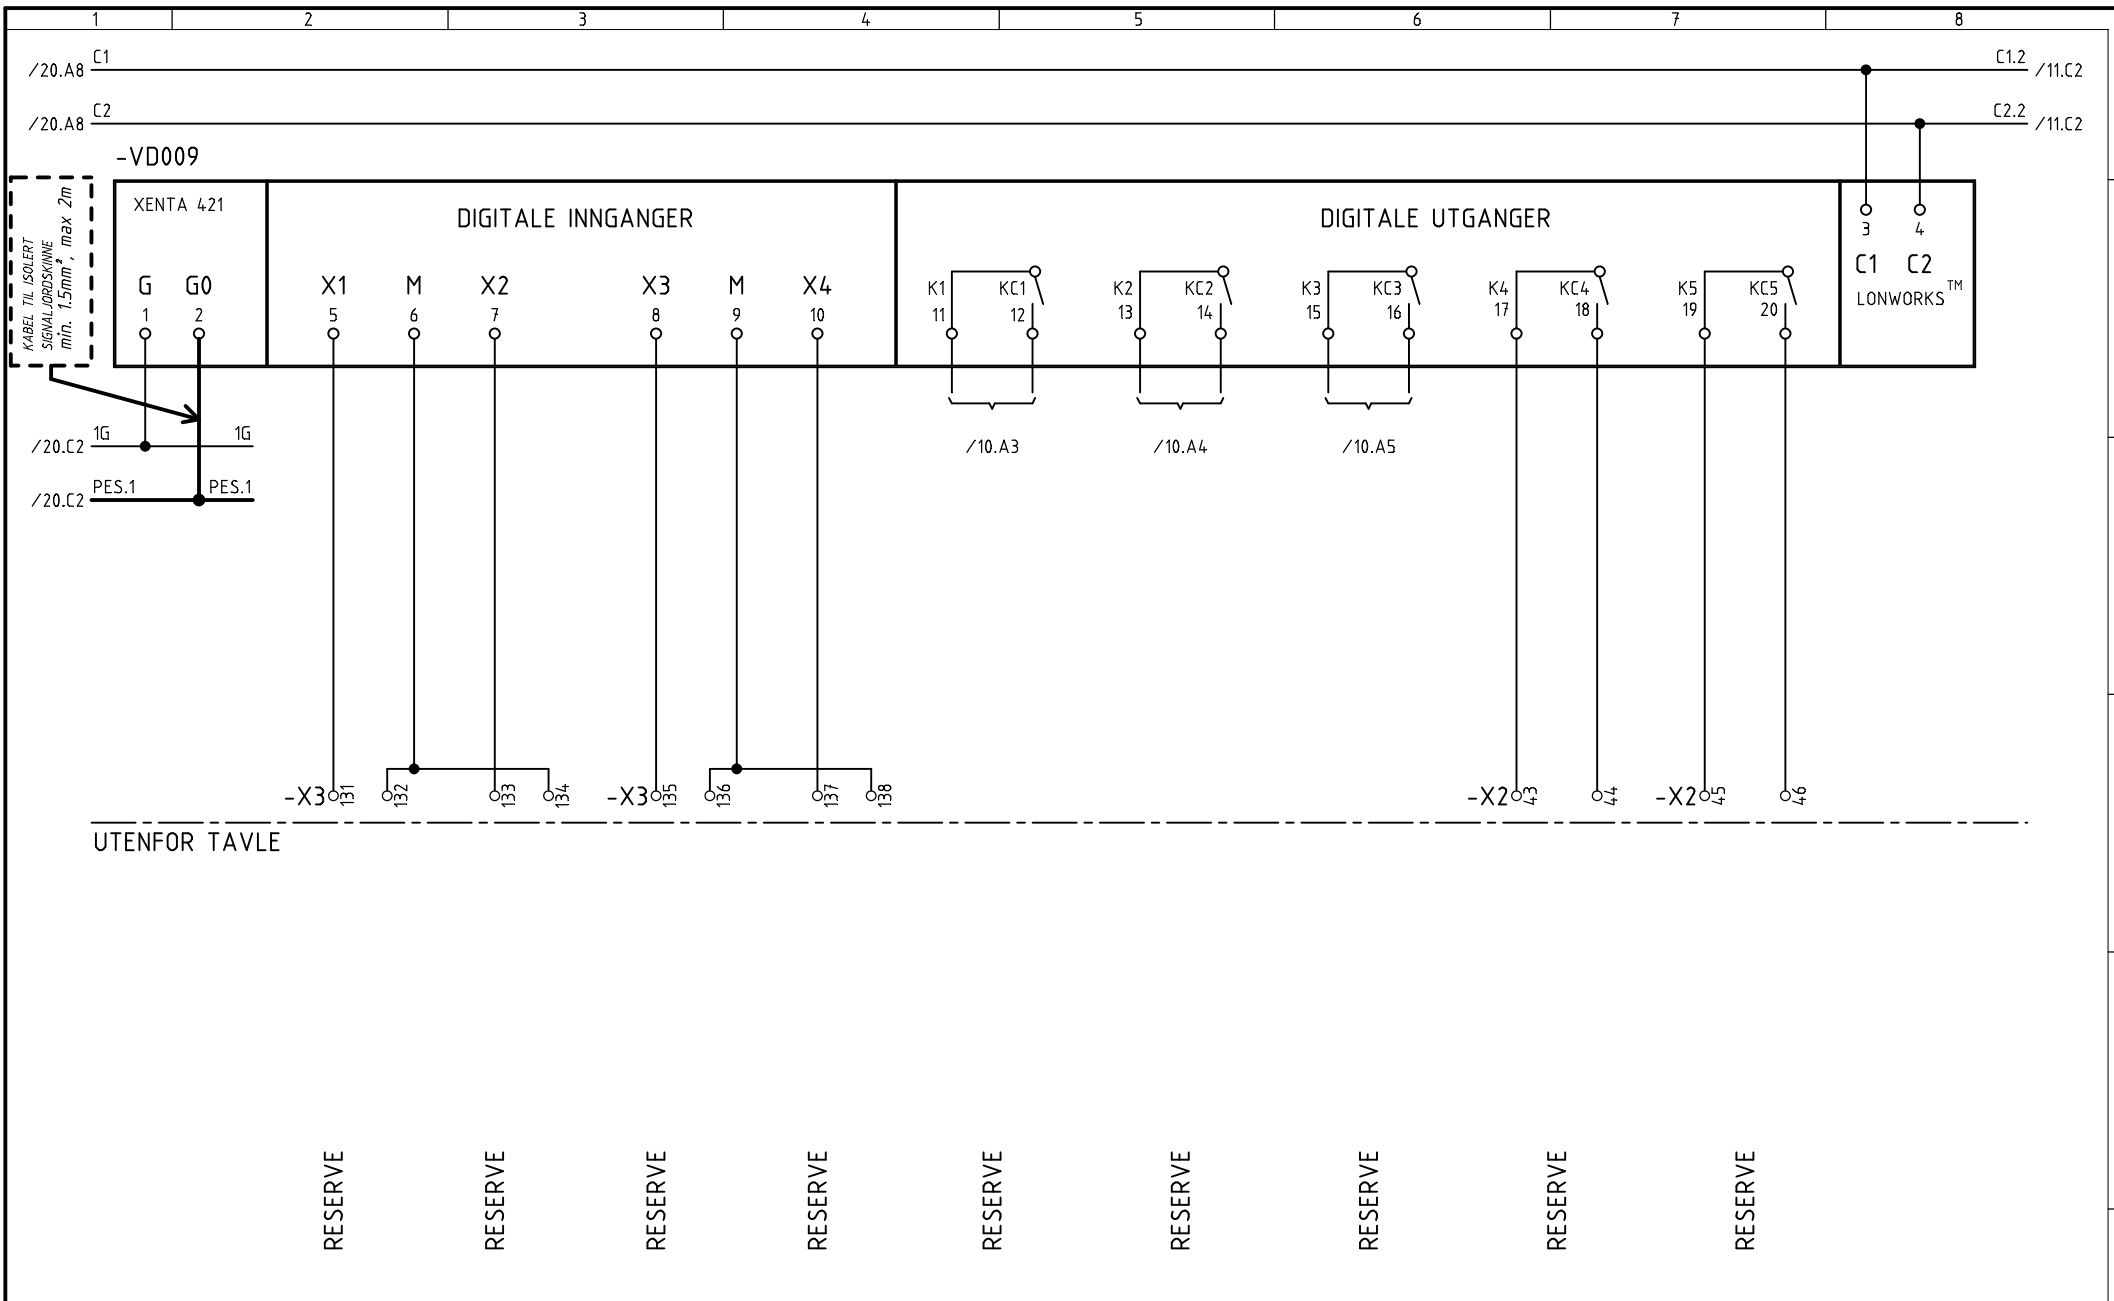

SYMBOLBIBLIOTEK		fac_sym		knsym51		REV. DATO		20.09.2004		PLOTTE DATO		20.09.2004		TYPE TEGNINGSMG.		SOM BYGGET		KONSTR.		TEGN.		KONTR.		ANL.-FUNKSJONS BET.	
REV		DATO		REV OMFATTER		REV		DATO		REV OMFATTER		ANLEGGSSNUMMER		NESTE BLAD		TEGN.NR		23740012-1-1-5		BLAD NR		21			

COPYRIGHT TAC CONTROL SYSTEMS AS



HULDA GARBORGS HUS
 FORDELING P1B
 KRETSSKJEMA