


1100
KORRIDOR

1101
VENTEROM

1303
PRØVETAKING

1304
KJØL.

1151
ANALYSEROM
15.7m²

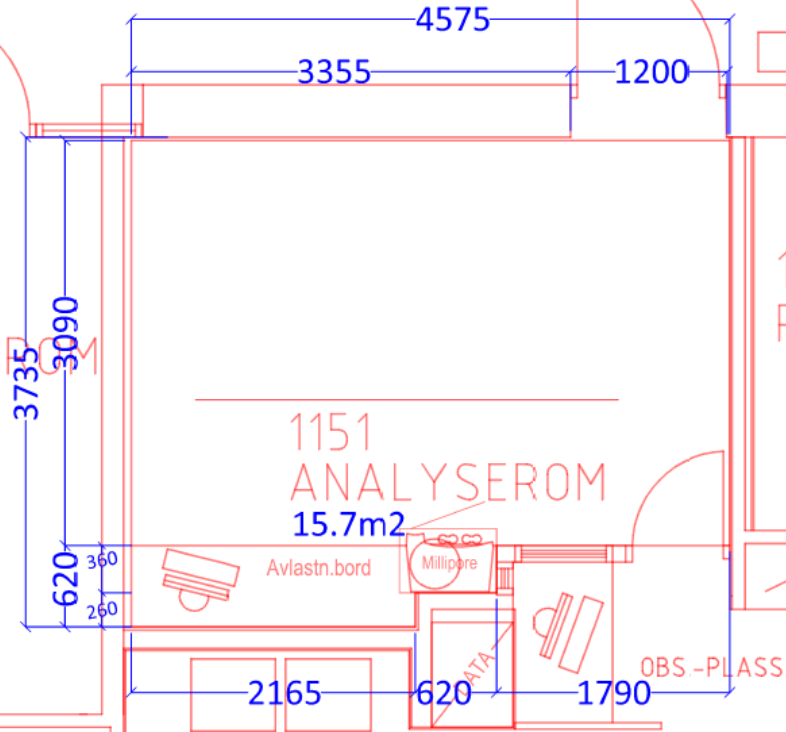

A4



Prosjekt: Oppmåling 1151 Abbott rom	
Inst: NSH	Scale: 1:50
Avc: Labratoriet	Fløy: A Plan: 1
Print Dato: 06.03.2017	Fag: Bygg