Vedlegg 6.

Asfaltering.

Logg inn administrasjon | Logg inn registrert bruker

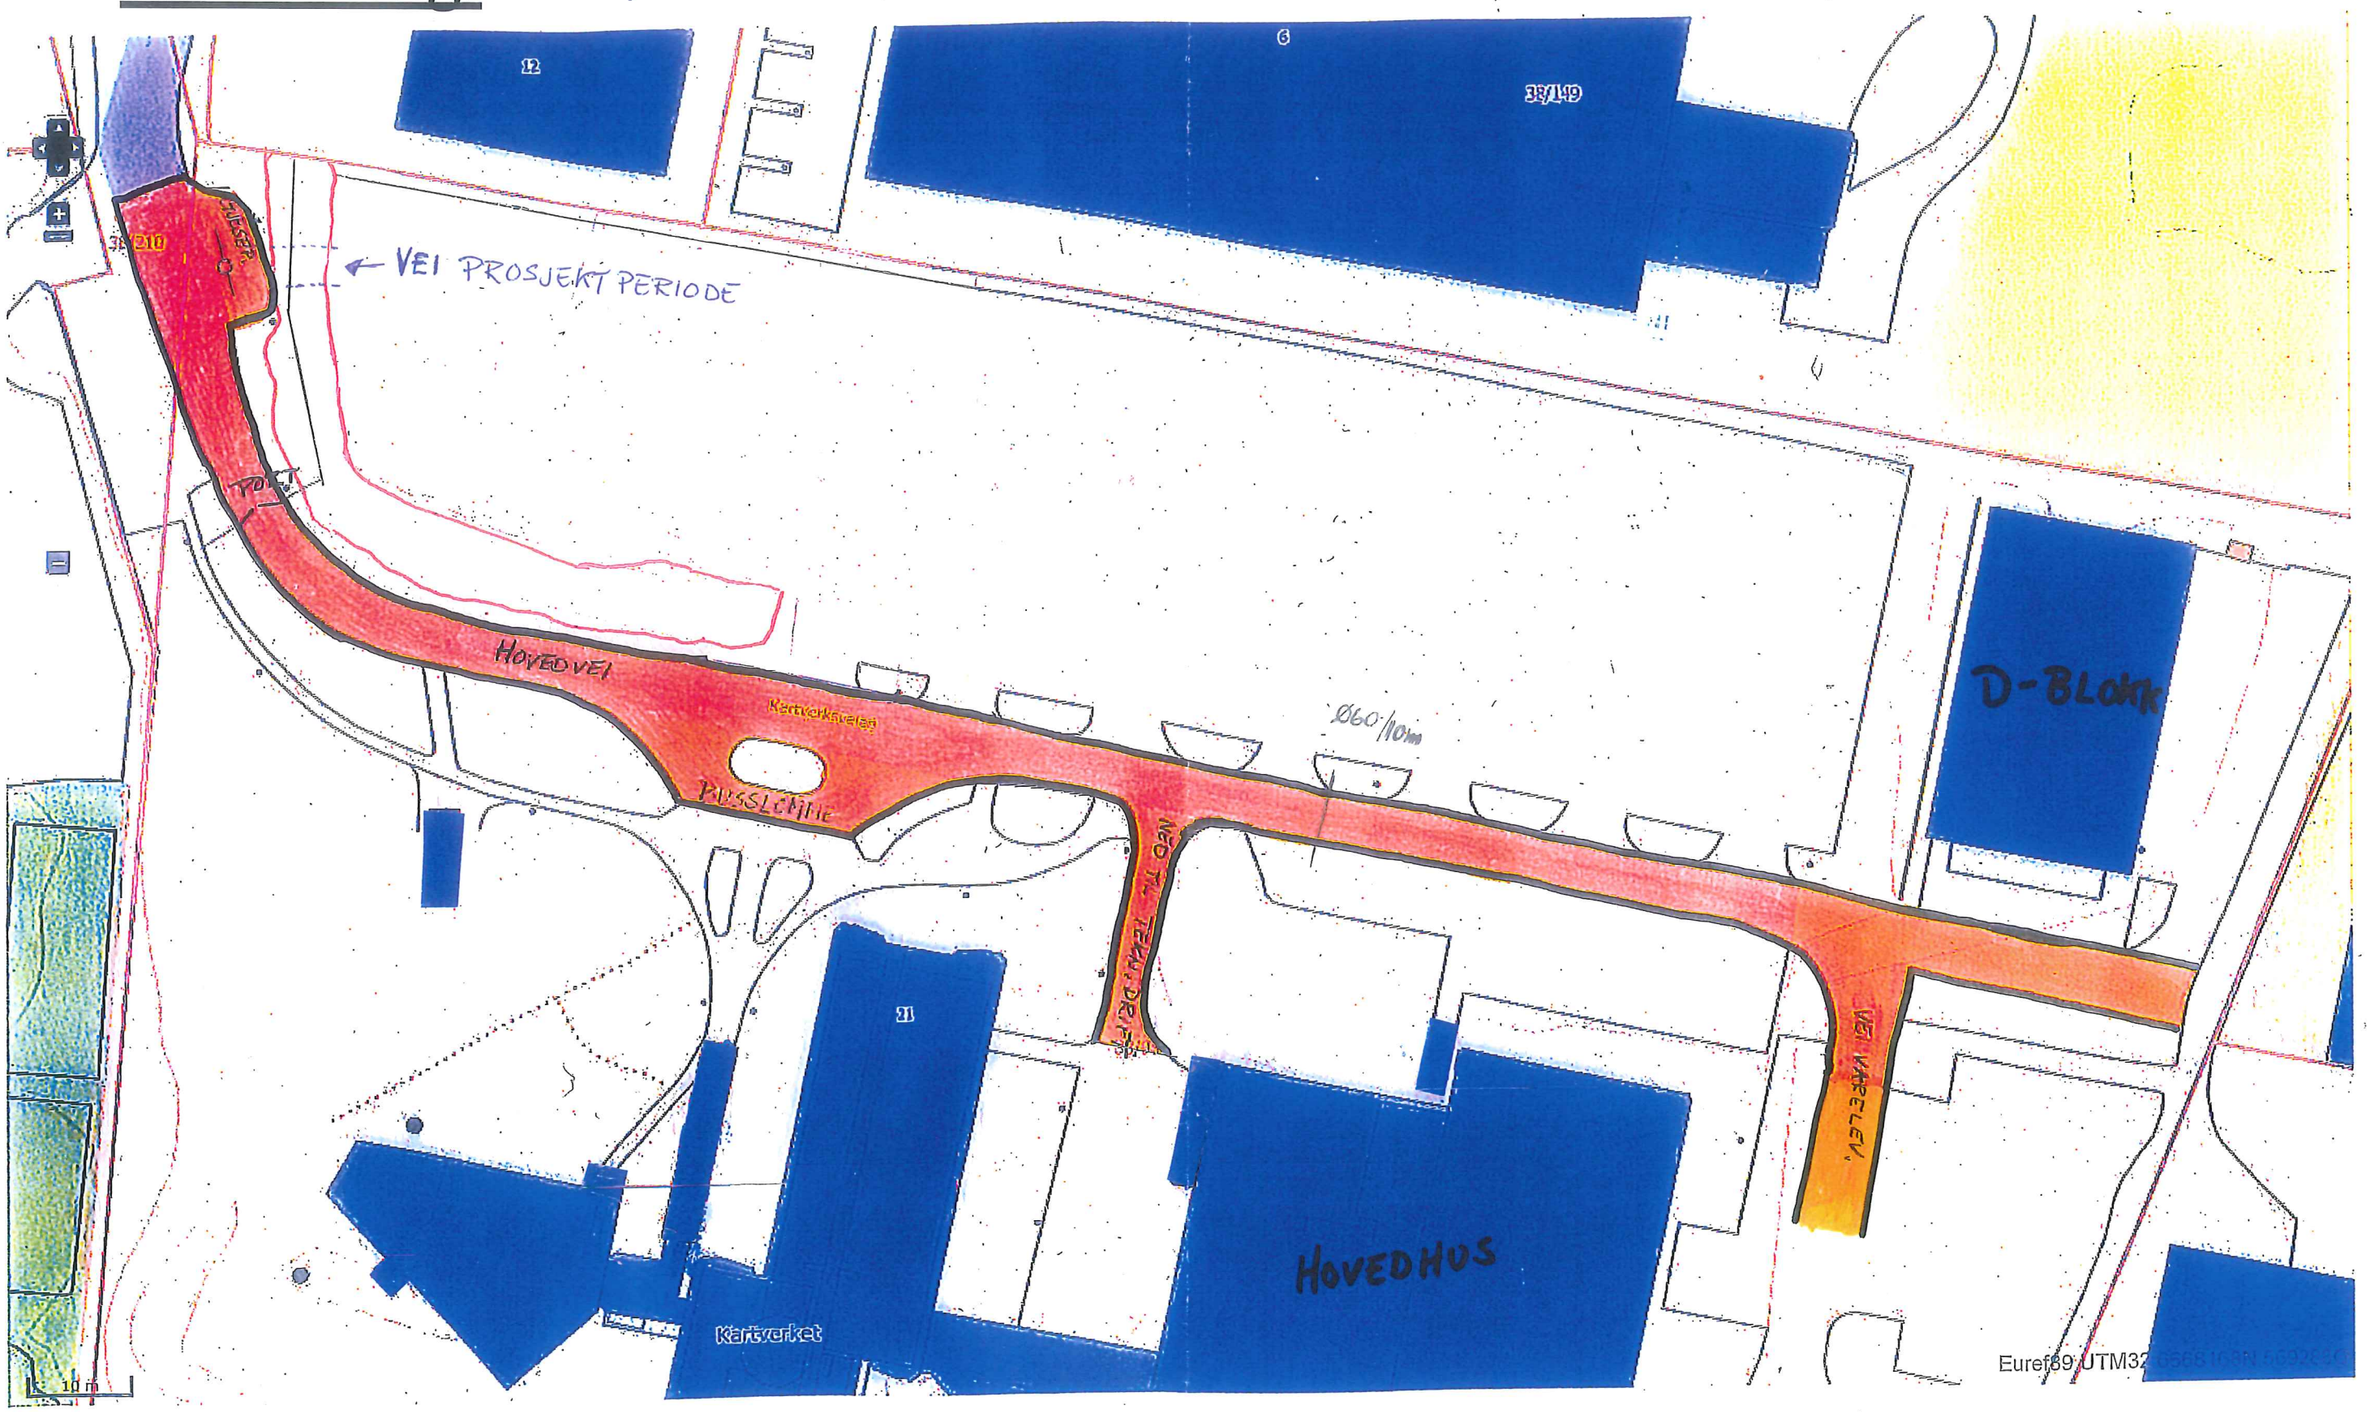

http://kart.ringerike.kommune.no/geoinnsyn/

01.02.2018