8/3-18
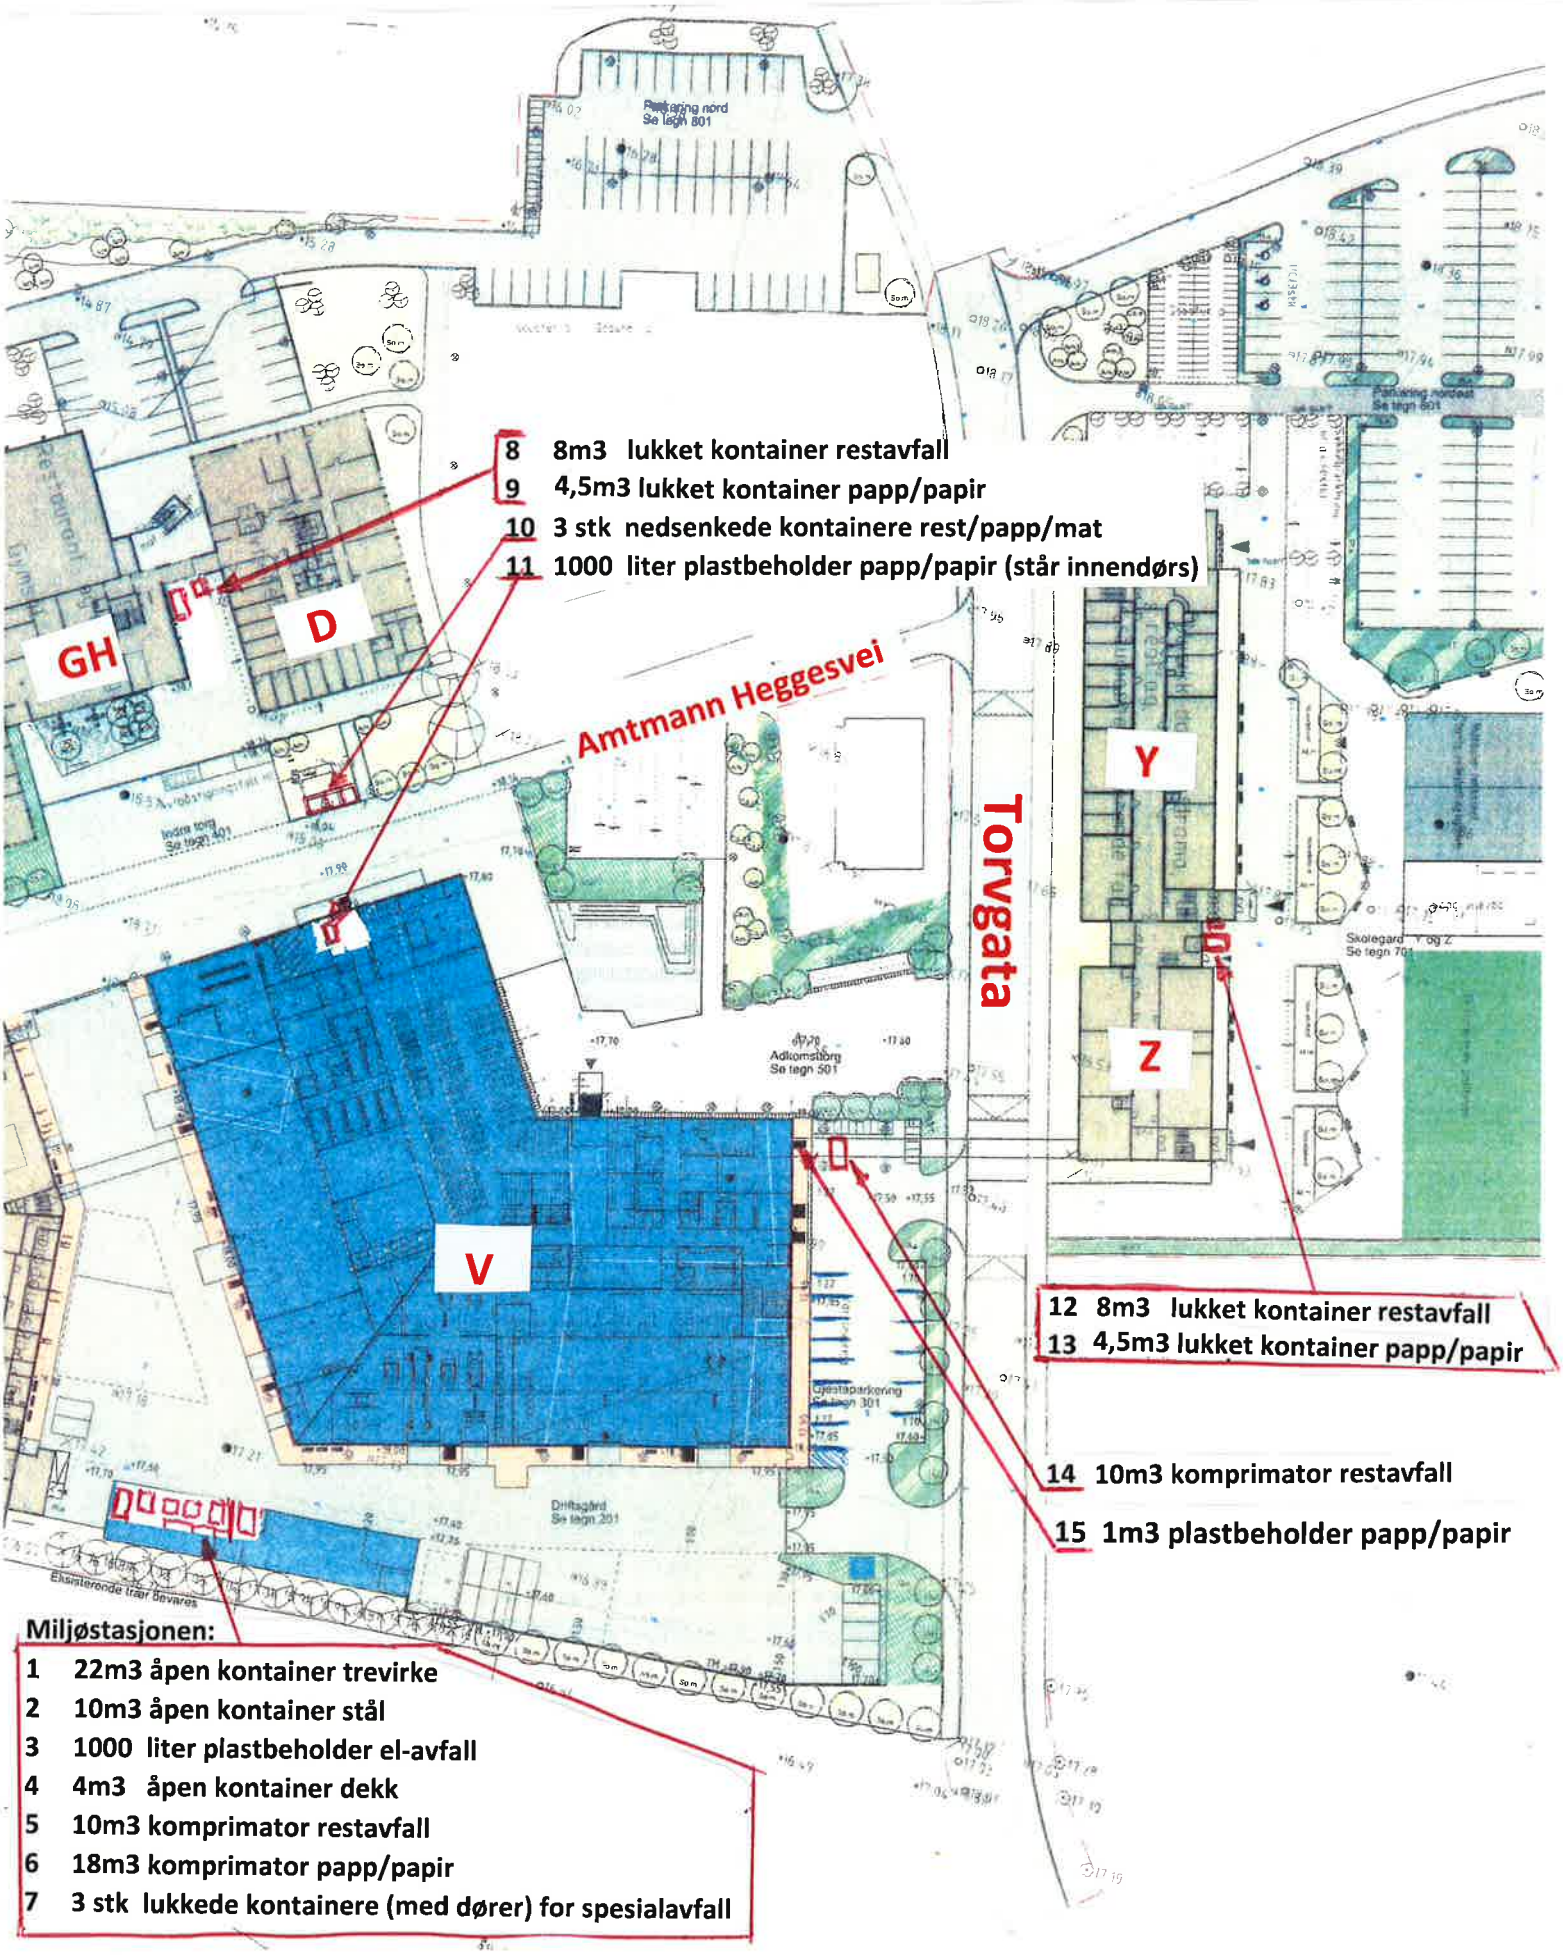
Oversikt over plassering av kontainere og plastbeholdere ved Bodø vgs.