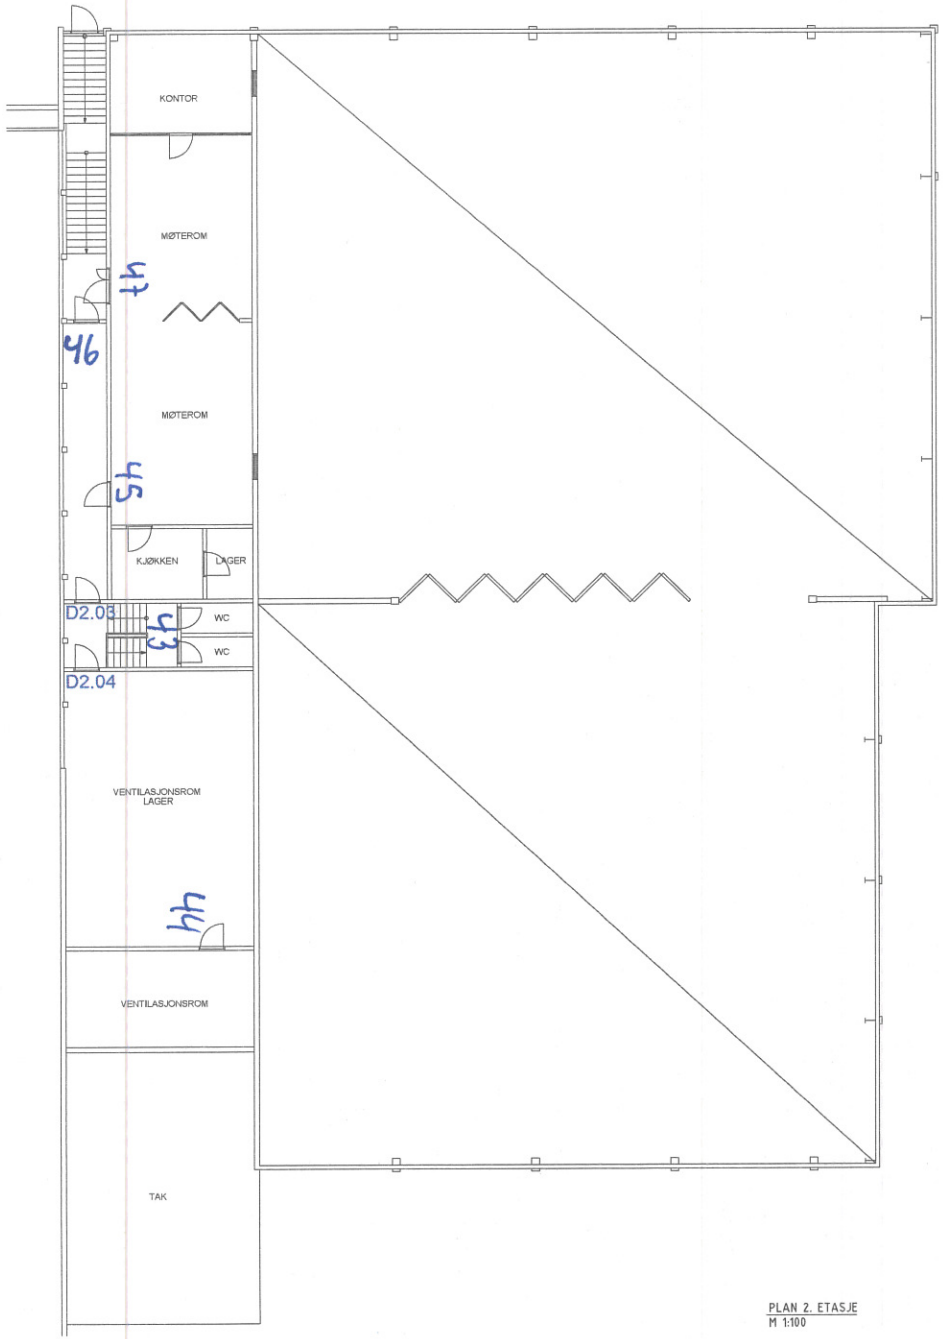

PLAN 2. ETASJE
M 1:100

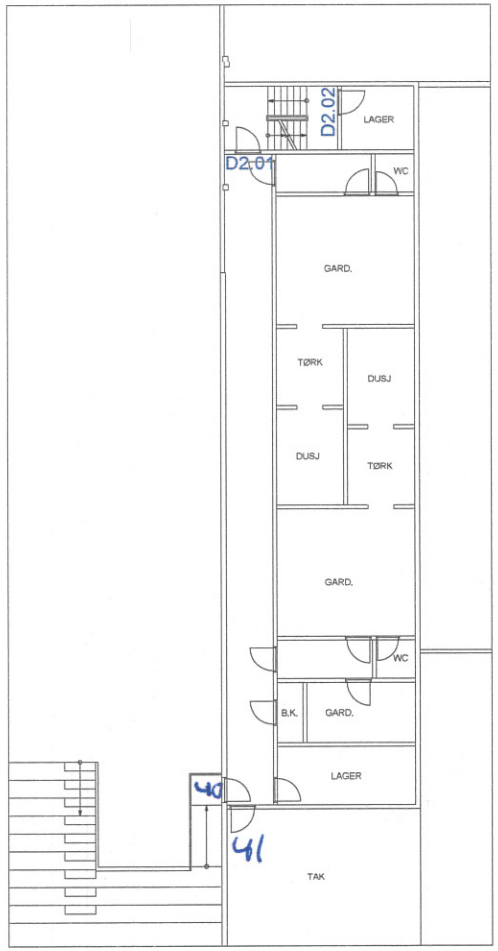

PLAN MELLOM ETASJE
M 1:100

TEGN.NR	BR20-102	–			
O.NR	15008				
PROSJEKT	IDRETTSETATEN GIMLEHALLEN KRISTIANSAND KOMMUNE JEGERSBERGVEIEN 3 GNR: 40 BNR: 292				
FASE	PROSJEKT				
TYPE	OVERSIKT DØRER				
DATO	28.10.2016	MÅL	1:100 (A1)		
FIL	15008 – GIMLEHALLEN – OVERSIKT DØRER.DWG	SIGN	BEH	KTRL	JRJ

AREAL: 531M²
RISIKOKLASSE: 2/5
BRANNKLASSE: 2
BÆRING: R15/R30/R60

TEGN.NR	BR20-102	–
TEGN	PLAN 2. OG MELLOM ETG.	

Dagfin Skaar AS
Rådgivende ing. MRIF
TLF 38 14 45 25-FAX 38 14 45 29
www.dagfinskaar.no

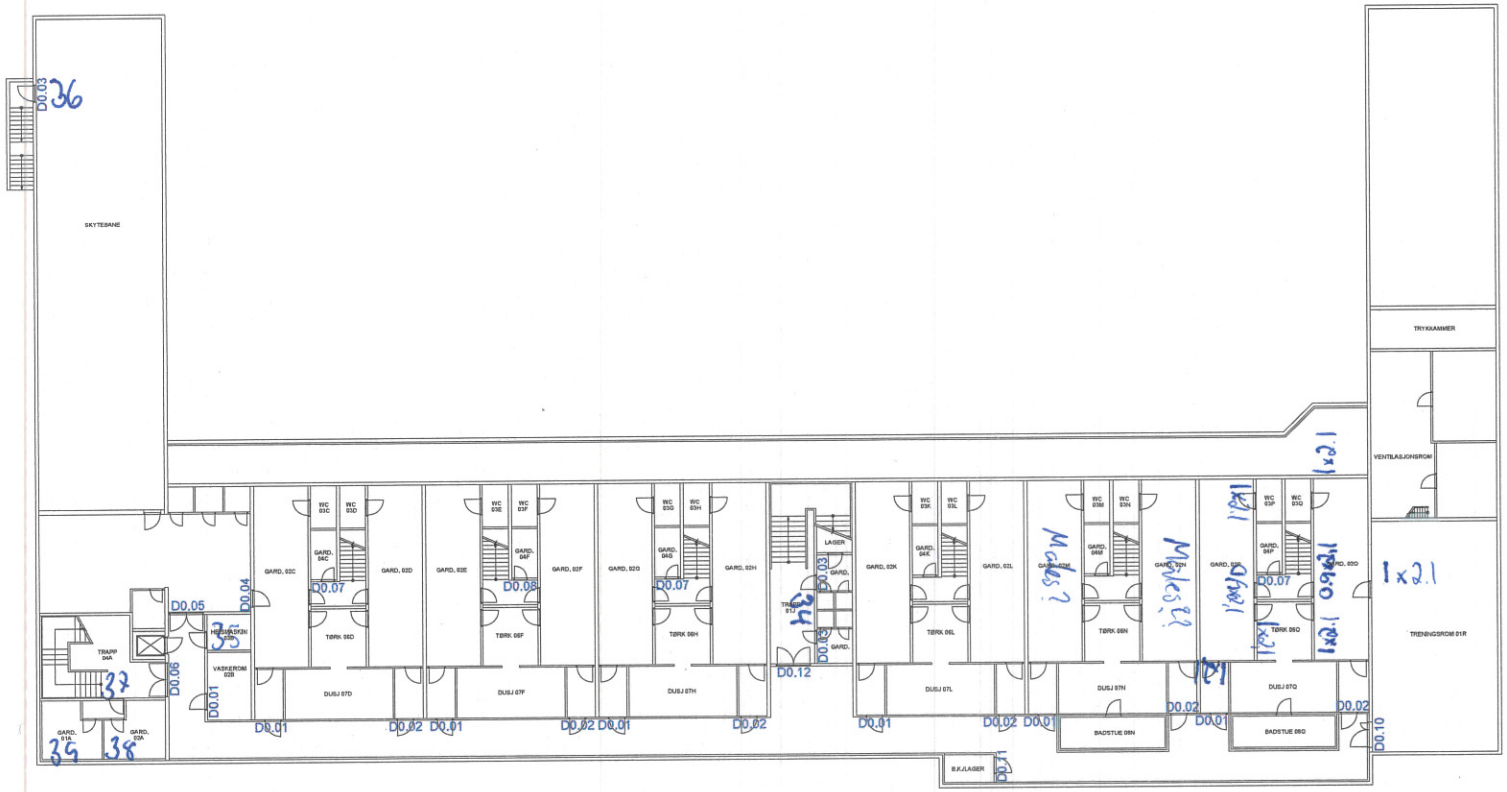
SKYTESBANE
TRYKKAMMER
VENTILASJONSROM
TRENINGSROM 01R
LAGER
GARD. 02C
GARD. 02D
GARD. 02E
GARD. 02F
GARD. 02G
GARD. 02H
GARD. 02K
GARD. 02L
GARD. 02N
GARD. 02O
GARD. 03A
GARD. 03B
TRAPP 04A
HEISSKAFT 03B
VASKEROM 03B
TØRK 06D
TØRK 06F
TØRK 06H
TØRK 06L
TØRK 06N
TØRK 06O
DUSJ 07D
DUSJ 07F
DUSJ 07H
DUSJ 07L
DUSJ 07N
DUSJ 07O
BADSTUE 08N
BADSTUE 08O
BJ/LAGER
D0.01
D0.02
D0.03
D0.04
D0.05
D0.06
D0.07
D0.08
D0.10
D0.12
1 x 2.1
1 x 2.1
1 x 2.1

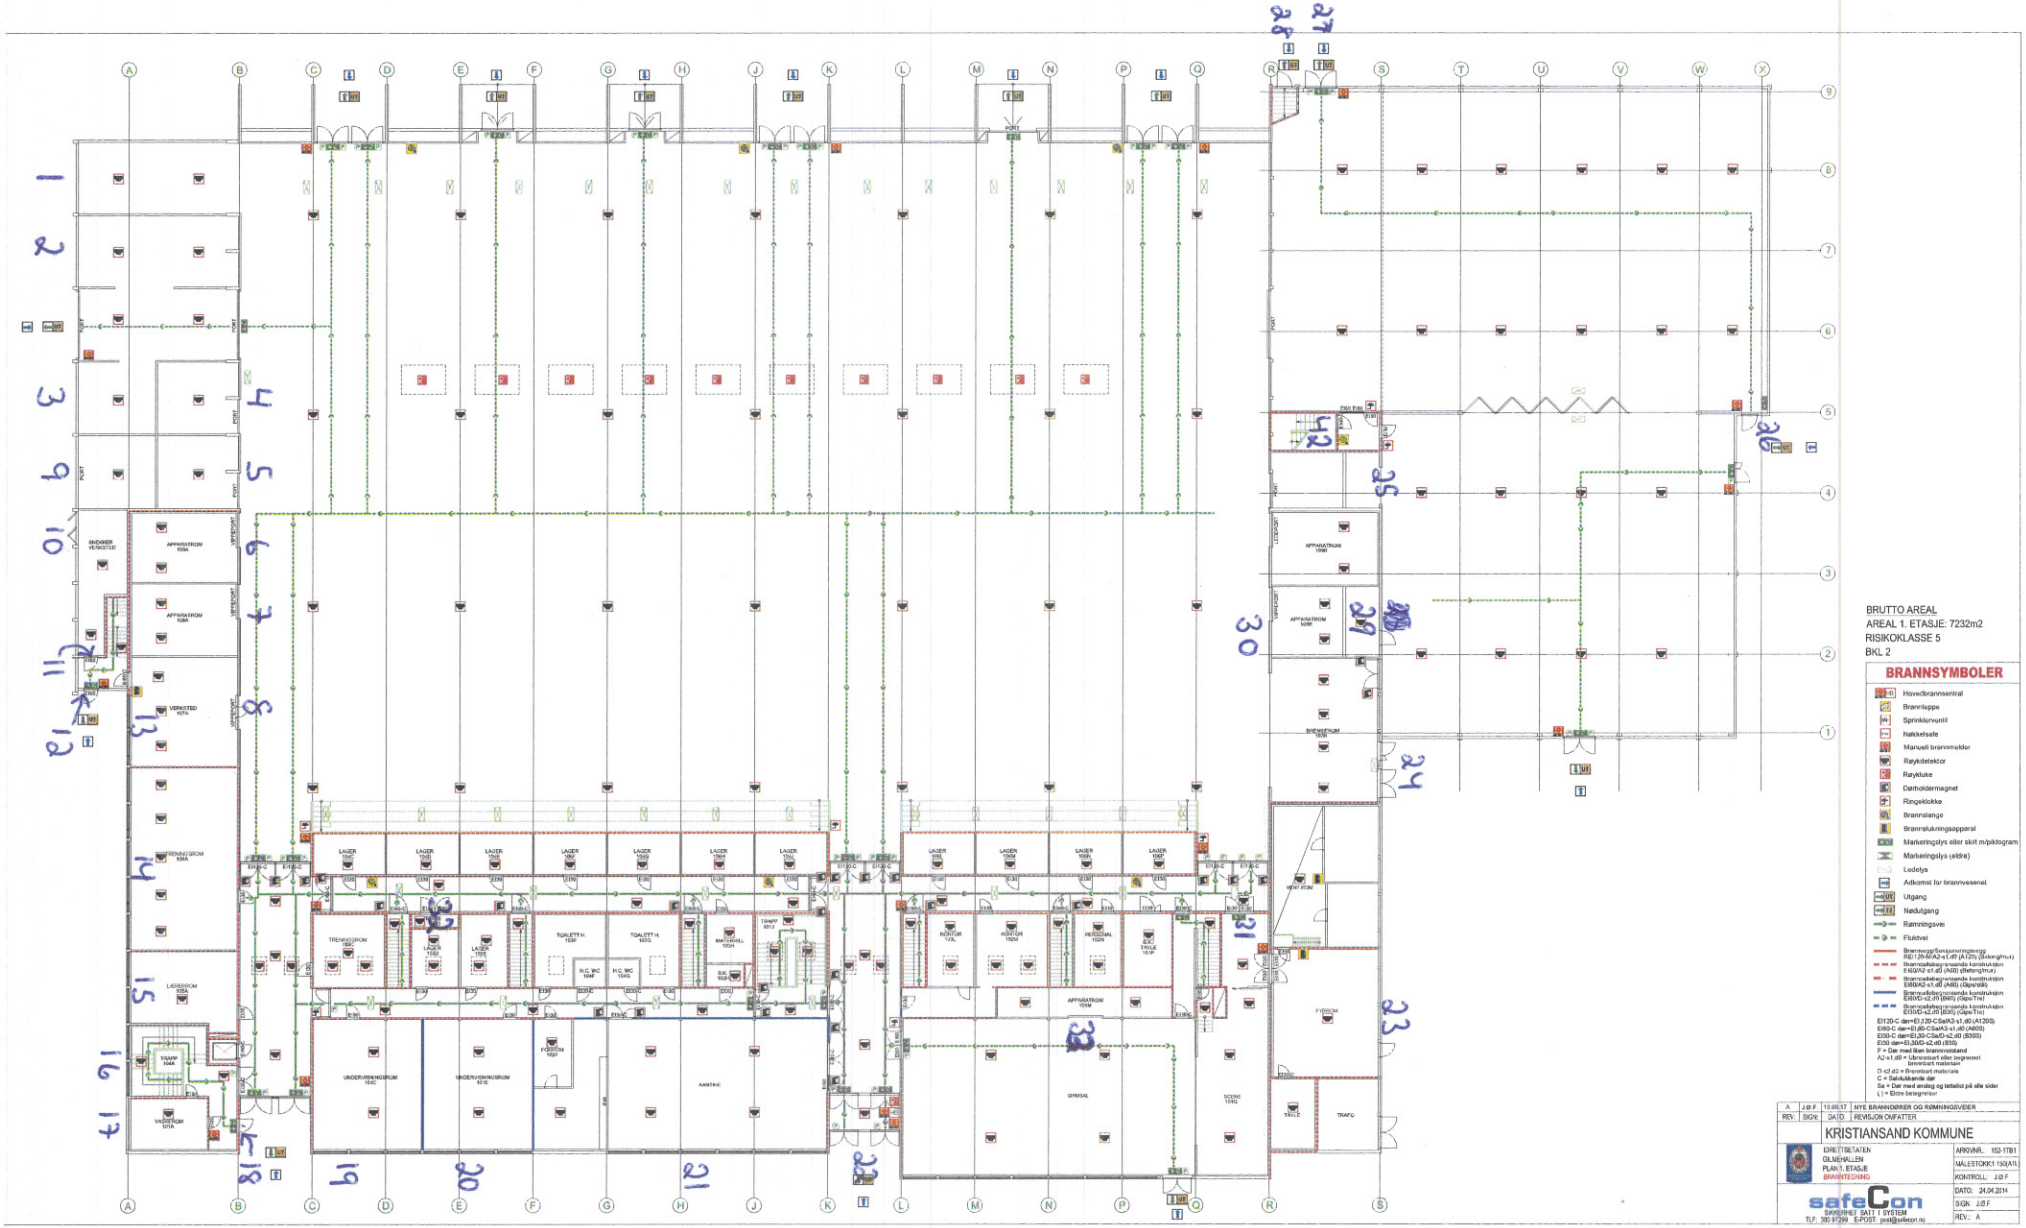

BRUTTO AREAL
AREAL 1. ETASJE: 7232m2
RISIKOKLASSE 5
BKL 2

BRANNSYMBOLER

- Hovedbrannsentral
- Brannleppe
- Sprinklerventil
- Nøkkelsafe
- Manuell brannmelder
- Røykdetektor
- Røykluke
- Dørholdermagnet
- Ringeklokke
- Brannslange
- Brannslukningsapparat
- Markeringslys eller skilt m/piktogram
- Markeringslys (eldre)
- Ledelys
- Adkomst for brannvesenet
- Utgang
- Nødutgang
- Rømningsvei
- Fluktvei

EI120-C dør=EI,I120-C-Sa/A3-s1,d0 (A120S)
EI60-C dør=EI,I60-C-Sa/A3-s1,d0 (A60S)
EI30-C dør=EI,I30-C-Sa/D-s2,d0 (B30S)
EI30 dør=EI,30/D-s2,d0 (B30)
F = Dør med liten brannmotstand
A2-s1,d0 = Ubrennbart eller begrenset brennbart materiale
D-s2,d0 = Brennbart materiale
C = Selvlukkende dør
Sa = Dør med smånig og tettelist på alle sider
( ) = Eldre betegnelser

REV.	SIGN.	DATO	REVISJON OMFATTER
A	JØF	10.05.17	NYE BRANNDØRER OG RØMNINGSVEIER

KRISTIANSAND KOMMUNE

GLIMEHALLEN
PLAN 1. ETASJE
BRANNTEGNING

ARKIVNR.	152-1TB1
MÅLESTOKK	1:50/A1L
KONTROLL	JØF
DATO	24.04.2014
SIGN	JØF
REV.	A

safeCon
TLF. 380 97 299 E-POST: post@safecon.no