



STIPLETE BYGNINGSDELER ANGIR RIVNING

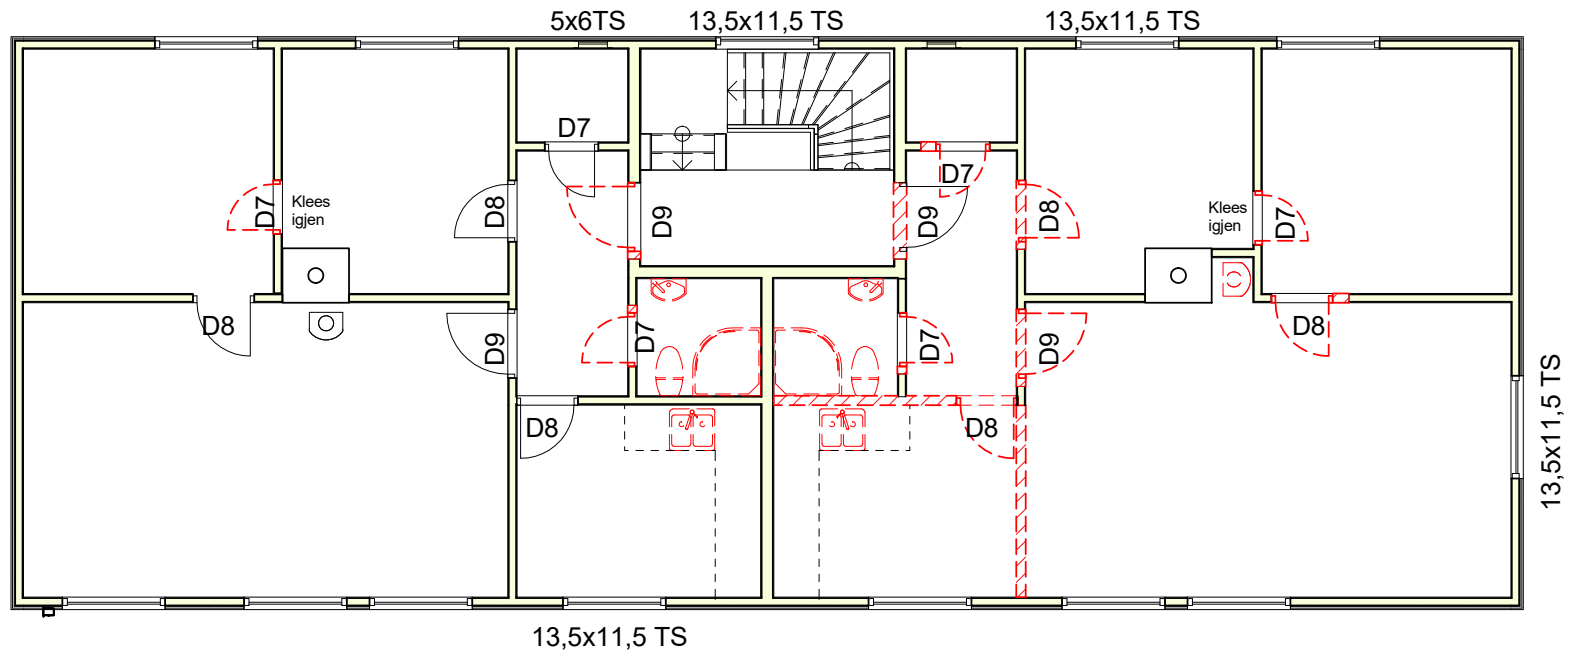

Rev.	Revisjonen gjelder	Utført	Kontr.	Dato
Statsbygg Grensen 32		Målestokk	Dato	10.04.2018
		1 : 100	Tegnet	RH
			Kontr.	-
Plan 2 Rivning Tilbudstegning		Prosjekt nr.	1804	
		Tegning nr.	A012	
			Rev.	
		www.bygggradgivning.net Tlf. 40727342		