
 <p><b>SITUASJONSPLAN</b> FOR RINGERIKE KOMMUNE</p>	Eier	
	Gnr/bnr/fnr	317 - 146
	Adresse	
	Areal, beregnet	
	Formål	
	Utnyttelse	
	Regplan nr.	
	Plannavn	
	Godkjent	
	Kommuneplanformål	
Riddergården, nytt servicebygg		
Dato 19/4-2018	Målestokk 1:1000	

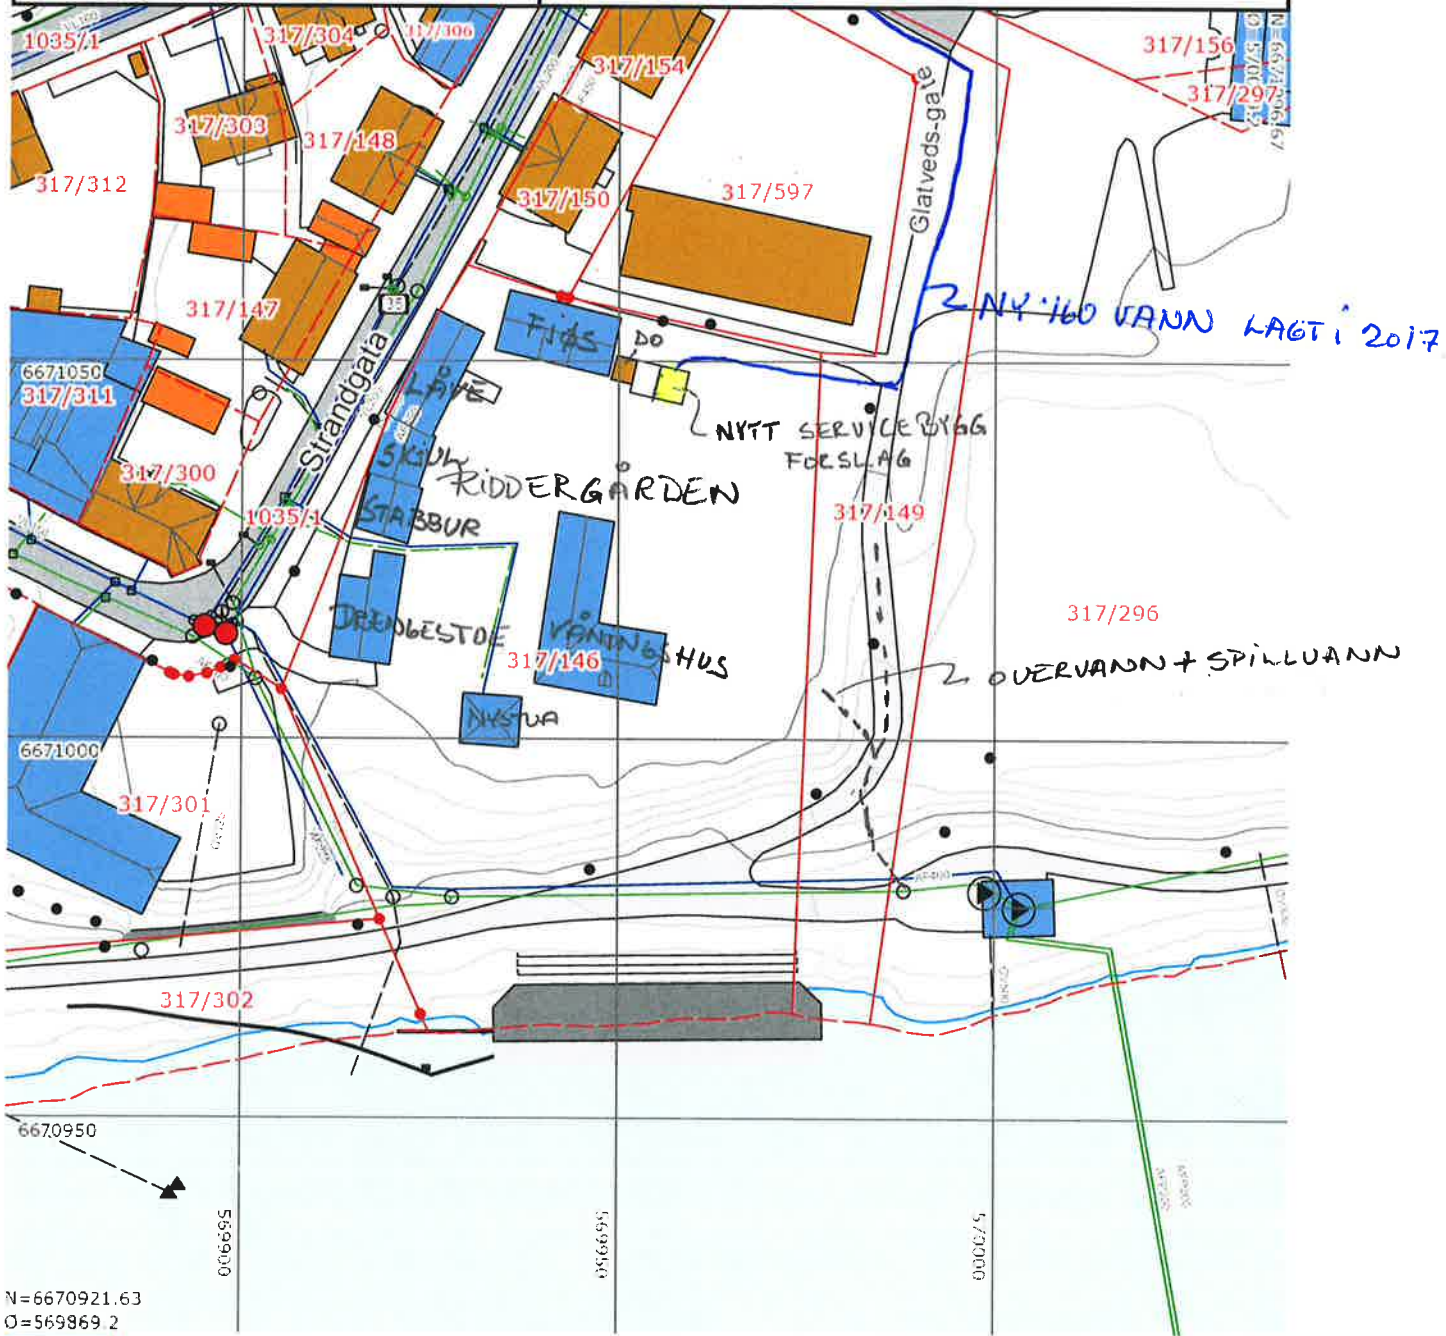

N=6670921.63  
O=569869.2

- Bygninger
- Andre bygg
- Trafikkareal
- Nøyaktig eiendomsgrense
- Usikker eiendomsgrense
- Vannledning
- Overvannsledning
- Spillvannsledning
- Felles avløpsledning

Situasjonsplanen kan ikke være eldre enn 1 år.

Tiltakshaver signatur

Dato 18/4 2018	Sign 
Revideringsdato	Sign
Revideringsdato	Sign