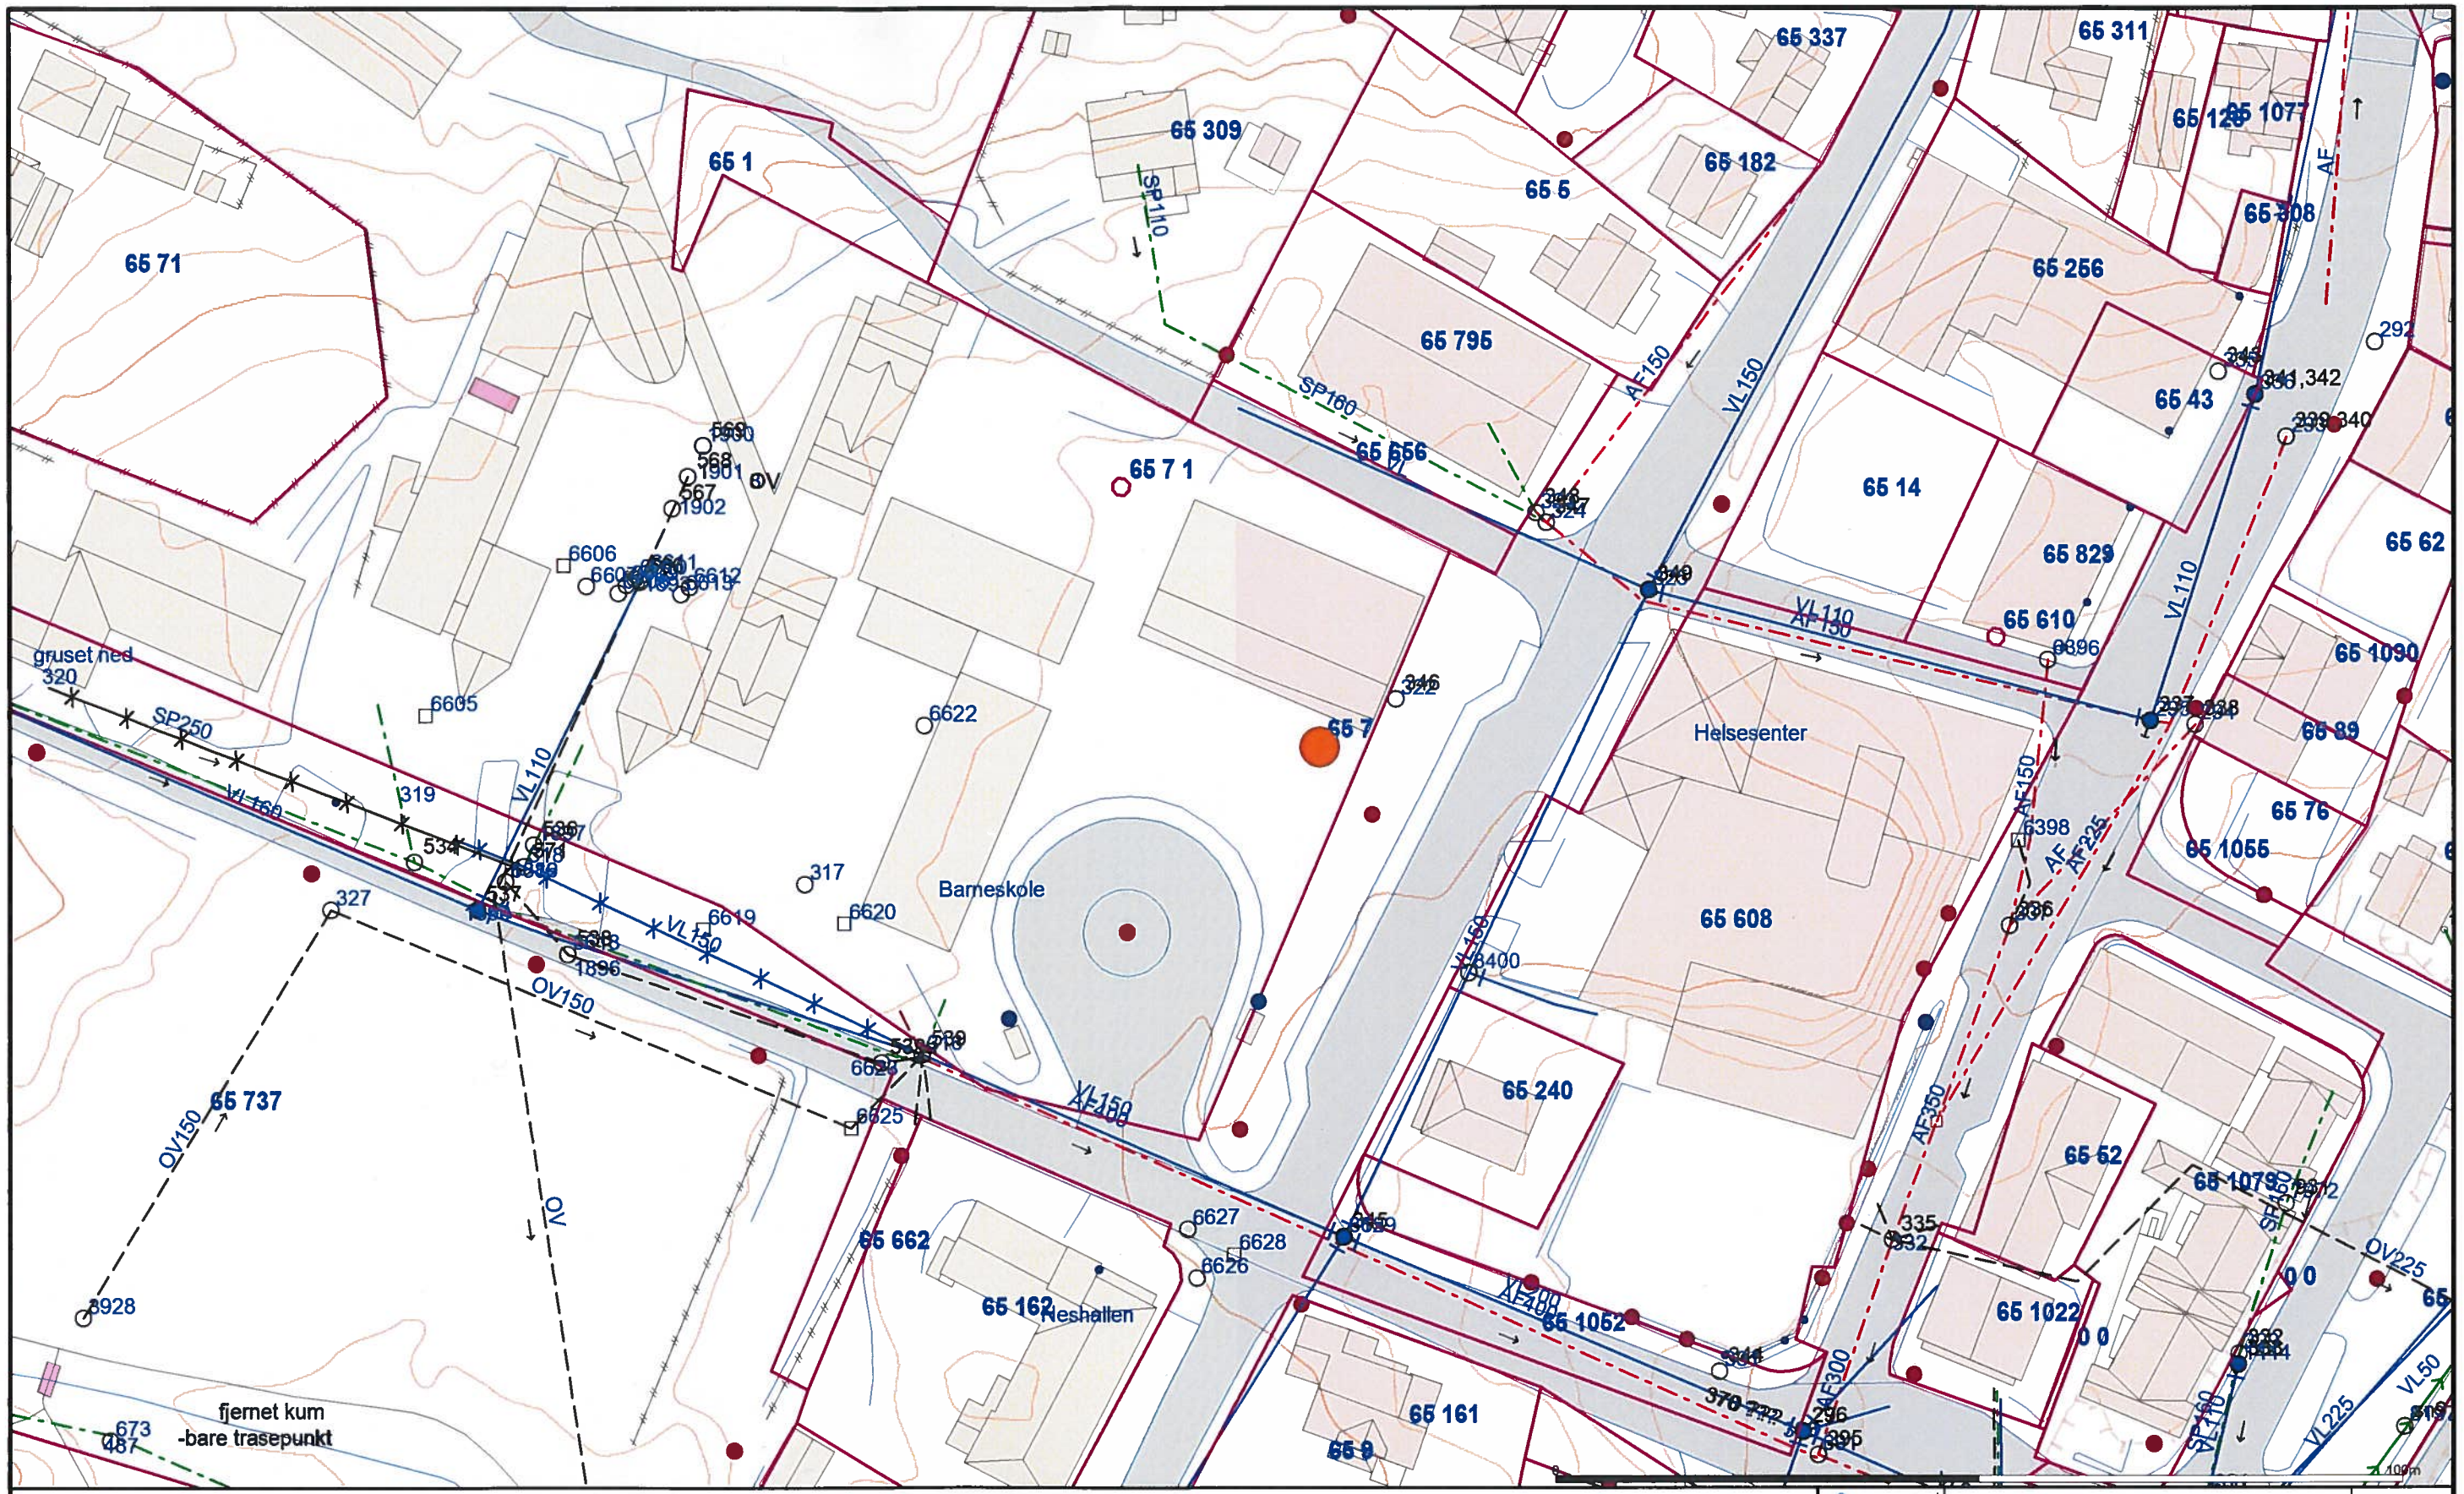
65 71
65 1
65 309
65 5
65 182
65 337
65 311
65 1077
65 308
65 256
65 795
65 43
65 14
65 829
65 610
65 62
65 1090
65 89
65 76
65 1055
65 608
65 240
65 52
65 1022
65 737
65 662
65 162
65 161
65 9
65 1052
65 7 1
65 7
SP110
SP160
SP250
VL110
VL150
VL160
VL225
VL50
AF150
AF225
AF300
AF350
AF400
OV150
OV225
OV
Barneskole
Helsesenter
Hallen
gruset ned
fjernet kum
-bare trasepunkt
Powel Gemini AS
Fag-avdeling
Dato: 2018.05.02
Sign: marj
Målestokk
1:750
N