


AREALOVERSIKT:	
Inng./Kasseareal	83.1 m ²
Butikkareal	383.2 m ²
Lagerareal	104.7 m ²
Vinkjeller	39.3 m ²
Gang	4.0 m ²
Kontor	23.9 m ²
Spiserom	30.5 m ²
D.gard.	5.6 m ²
H.gard.	4.0 m ²
Dusj	1.9 m ²
Wc	2.1 m ²
Wc	2.0 m ²
B.k.	1.7 m ²
NETTOAREAL:	685,5 m ²
BRUTTOAREAL:	778,1 m ²

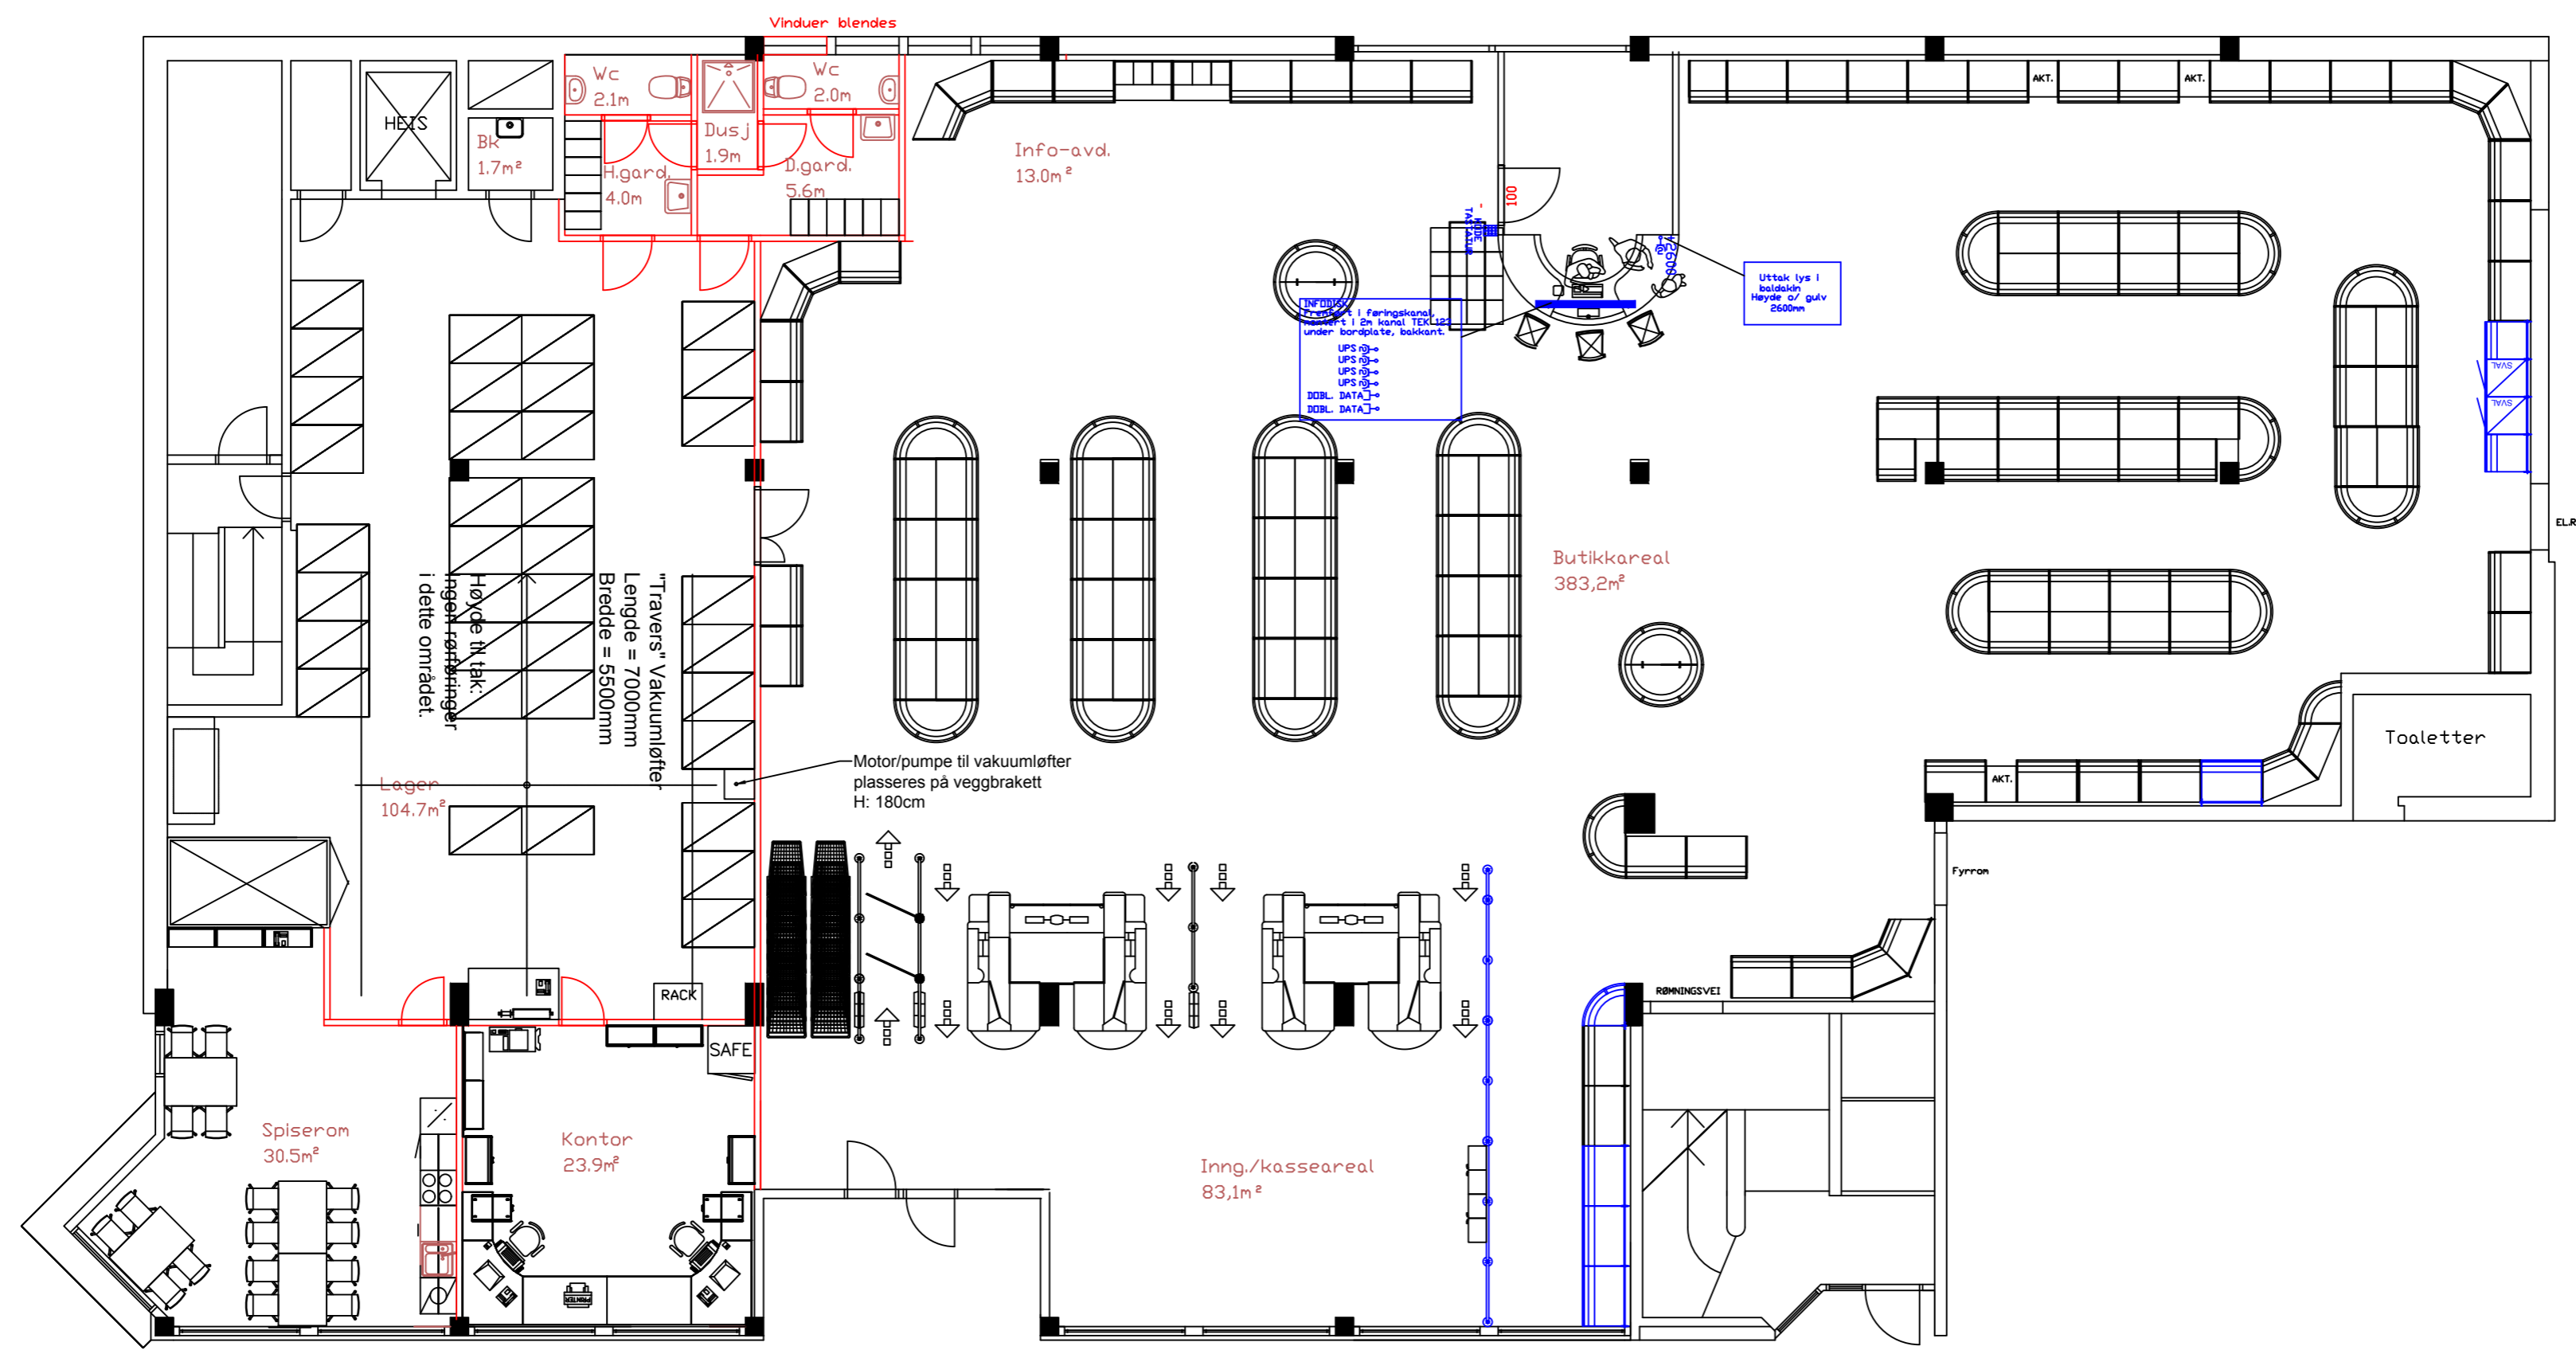

- Ny vegg
 - Ny innredning

REV. INDEX	ANT	ENDRINGEN GJELDER	SIGN	DATO
I		Rev. planløsning, inventar	KUH	05.11.13
H		NYE BIB reoler, Justert innredning	KUH	11.10.13
G		Inntegnet travers	GATR	27.02.13
F		Kontor/garderober flyttet	GSRR	12.09.01
E		Belysningsplan	GSRR	05.09.01
D		Ny planløsning, selvbetjening	GSRR	04.09.01
C		Ny planløsning	GSRR	27.05.01
B		Div.endringer planløsning+vinkjeller.	GSRR	14.03.01
A		Forslag til planløsning	GSRR	12.02.01

Tegnr: **LILLEHAMMER 738 - I**
 Konstr./Tegnet: KUH Godkjent av: ATB
 Tegnet dato: 11.09.13 Godkjent dato: 05.11.13
Lillehammer
 Storgata 62, 2609 LILLEHAMMER
 KATEGORI 6
 INTERIÖRPLAN

VINMONOPOLET
 AKERSGATA 51
 Pb. 6953 St. Olavsplass, 0130 Oslo
 Erstattet for: Lillehammer 738-I Erstattet av:
 Målestokk: Ark størrelse: 1:100 A2