


AREALOVERSIKT:	
Vindfang	8,7m ²
Inn-/utgangsareal	36,9m ²
Salgsareal	406,5m ²
Svalrom	15,6m ²
Lagerareal	112,1m ²
Kontor	18,1m ²
Spiserom	26,5m ²
D.gard.	7,4m ²
H.gard.	7,2m ²
Wc	1,5m ²
Wc	1,5m ²
Dusj	1,9m ²
BK	1,3m ²
NETTOAREAL:	645,4m ²
BRUTTOAREAL:	731,1m ²

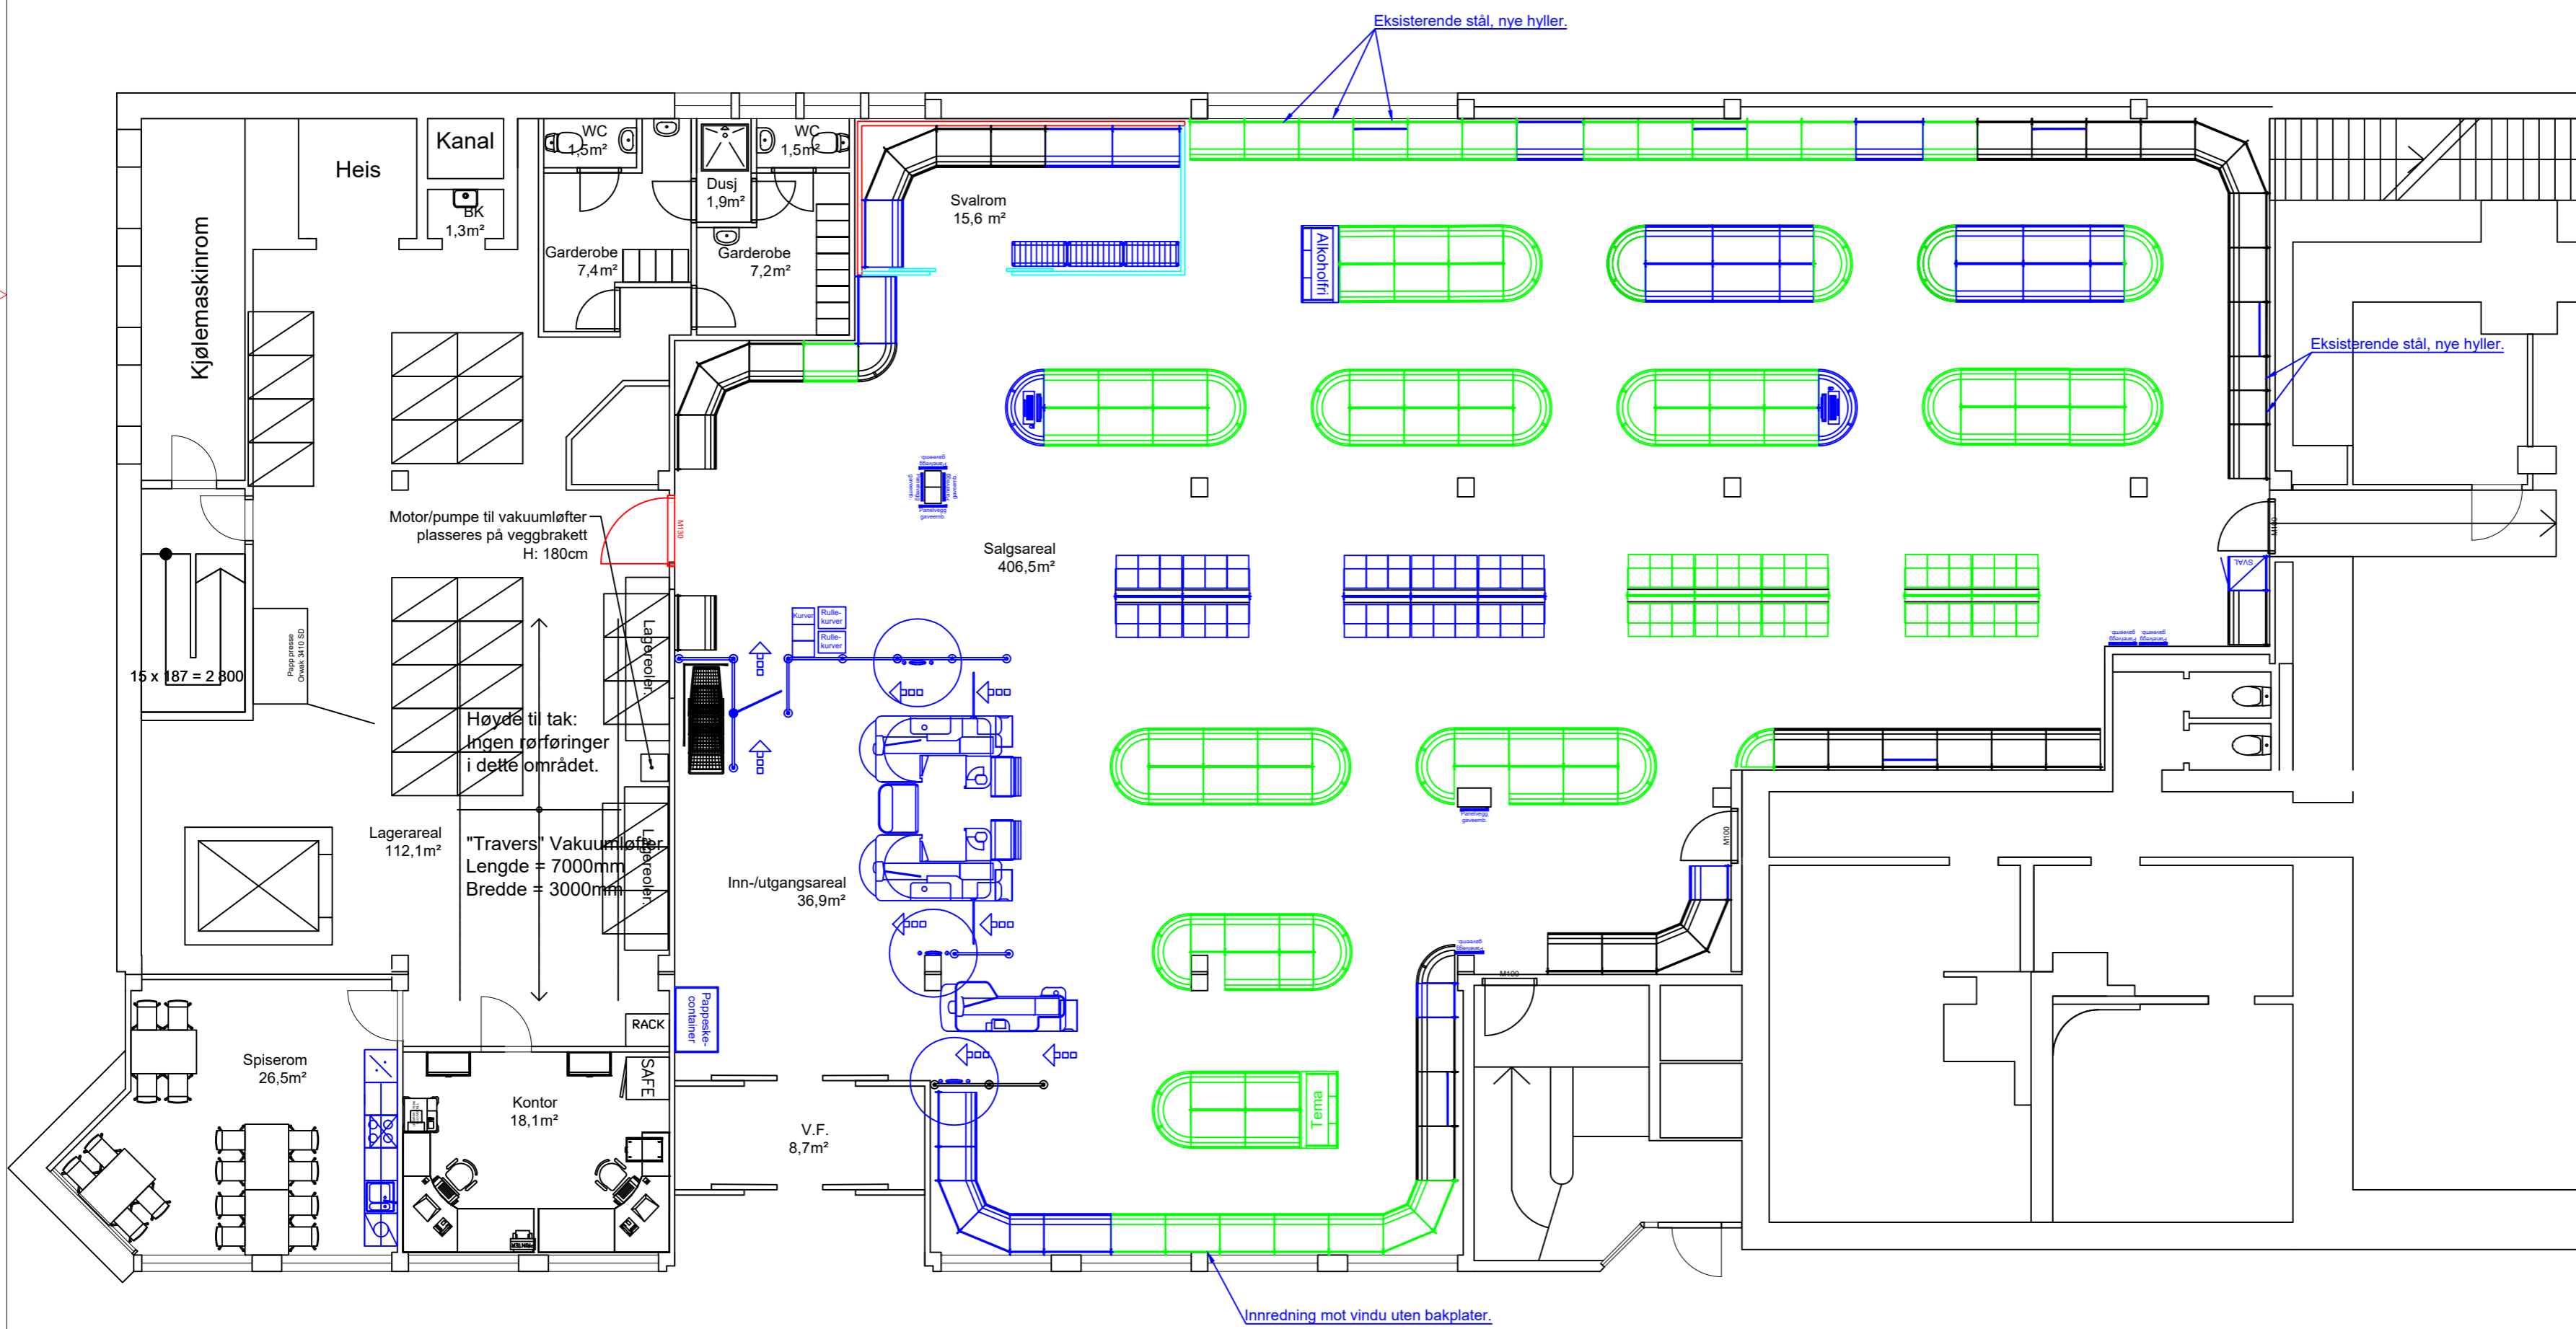

- Ny vegg
- Glass
- Ny innredning
- Innredning flyttet

L	Endring av søyler og innredning	GATR 27.04.18
K	Ombygging, omprofilering, eksist. sos rom	GATR 16.04.18
J	Ny planløsning, svalrom, wc, garderober.	GATR 12.03.17
I	Rev. planløsning, inventar	KUH 05.11.13
H	NYE BIB reoler, Justert innredning	KUH 11.10.13
G	Inntegnet travers	GATR 27.02.13
F	Kontor/garderober flyttet	GSRR 12.09.01
E	Belysningsplan	GSRR 05.09.01
D	Ny planløsning, selvbetjening	GSRR 04.09.01
C	Ny planløsning.	GSRR 27.05.01
B	Div. endringer planløsning+vinkjeller.	GSRR 14.03.01
A	Forslag til planløsning.	GSRR 12.02.01
REV. INDEX	ANT.	ENDRINGEN GJELDER
		SIGN
		DATO

Lillehammer-738-L		
Konst./Tegnet GATR	Godkjent av ATB	VINMONOPOLET AKERSGATA 51 Pb. 6953 St. Olavsplass, 0130 Oslo
Tegnet dato 27.04.18	Godkjent dato 27.04.18	Erstatning for: Lillehammer-738-K
LILLEHAMMER		Erstatet av: Lillehammer-738-L
KATEGORI 6	Målestokk 1:100	Ark.størrelse A2
Plan beskrivelse INTERIØRPLAN		