


AGGR. 1.
PRINSIPPSKJEMA FOR
VARMEGJENVINNER
AUTOMATISKE SKJEMA
RØRSKJEMA


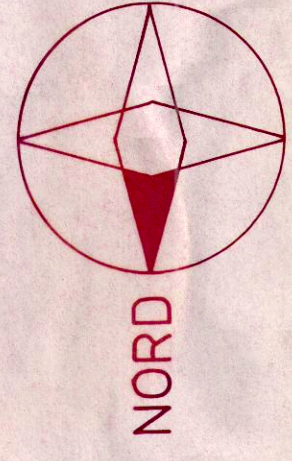


OBS!
ALLE KANALER UTENFOR VENTILASJONSROM PÅ LOFT,
UNNTATT AVKASTKANAL TIL SYDFASADE
SKAL ISOLERES MED 2,5cm LAMELLVÅTER.


A AKUSTISK PLENDISKAMMER FOR TAKVENTILER TYPE FAREX FFD 160
B PLENDISKAMMER FOR TAKVENTILER TYPE FAREX FFD 315
C PLENDISKAMMER FOR TAKVENTILER TYPE FAREX FFD 315

ARBEIDSTEKNING

A	NY TRÅDE FOR VANNLEININGER TIL HELSESTASJON	17.9.85
	LUFTELEDN FOR FETTUFSKILLER UTGÅR	DATE
	AVTREKKSKANAL FRA 111 PERSONALROM FLYTTET	1:50
	RIVISON	DATE
	ELDREBOLIGER OG SERVICESENTER	1:50
	OPPEGÅRD	DATE
	SERVICESENTER, PLAN LOFT, SNITT	1:3.1985
	VVS-ANLEGGENE	DATE
	TEKNOLOGI	DATE
	PER THORSTEINSEN	326-20
	REGNING NR.	A
	ADGANGSPERSONEL	
	TELEFON (02) 37 33 90	

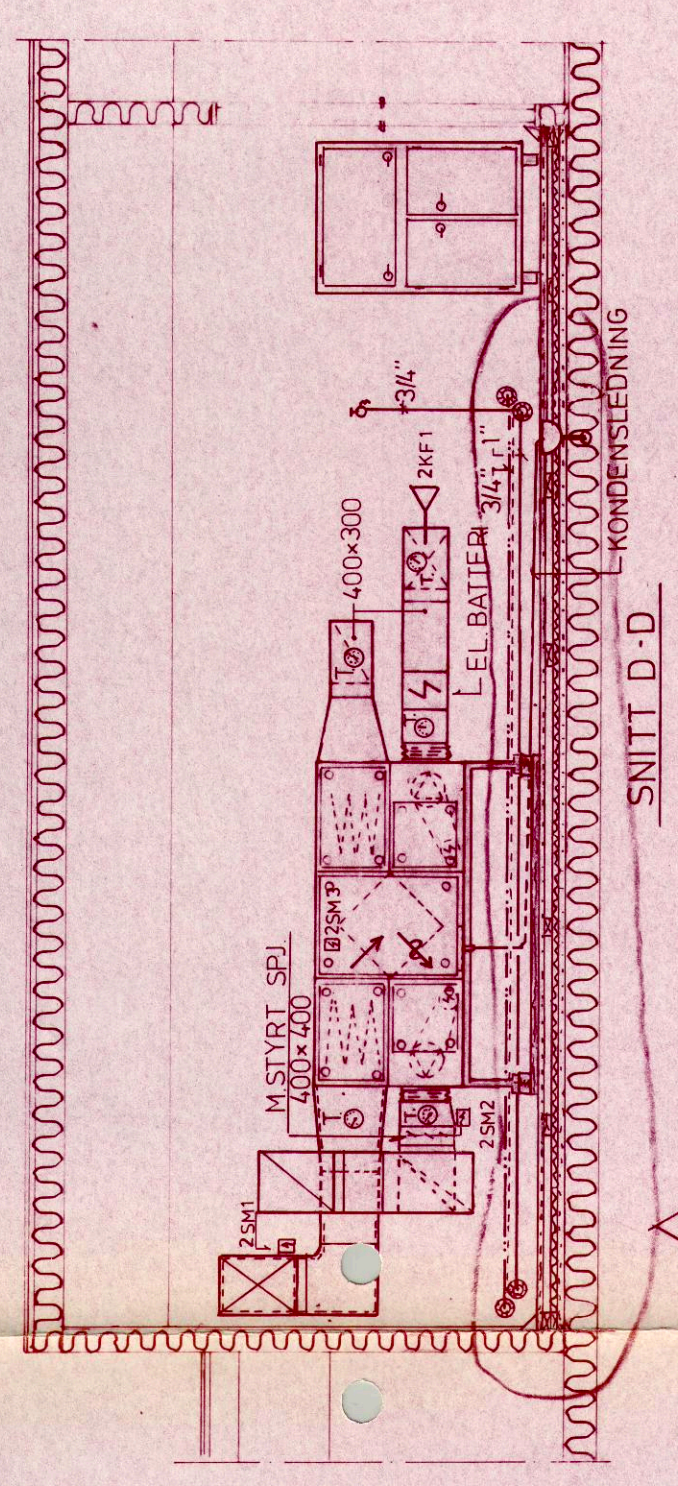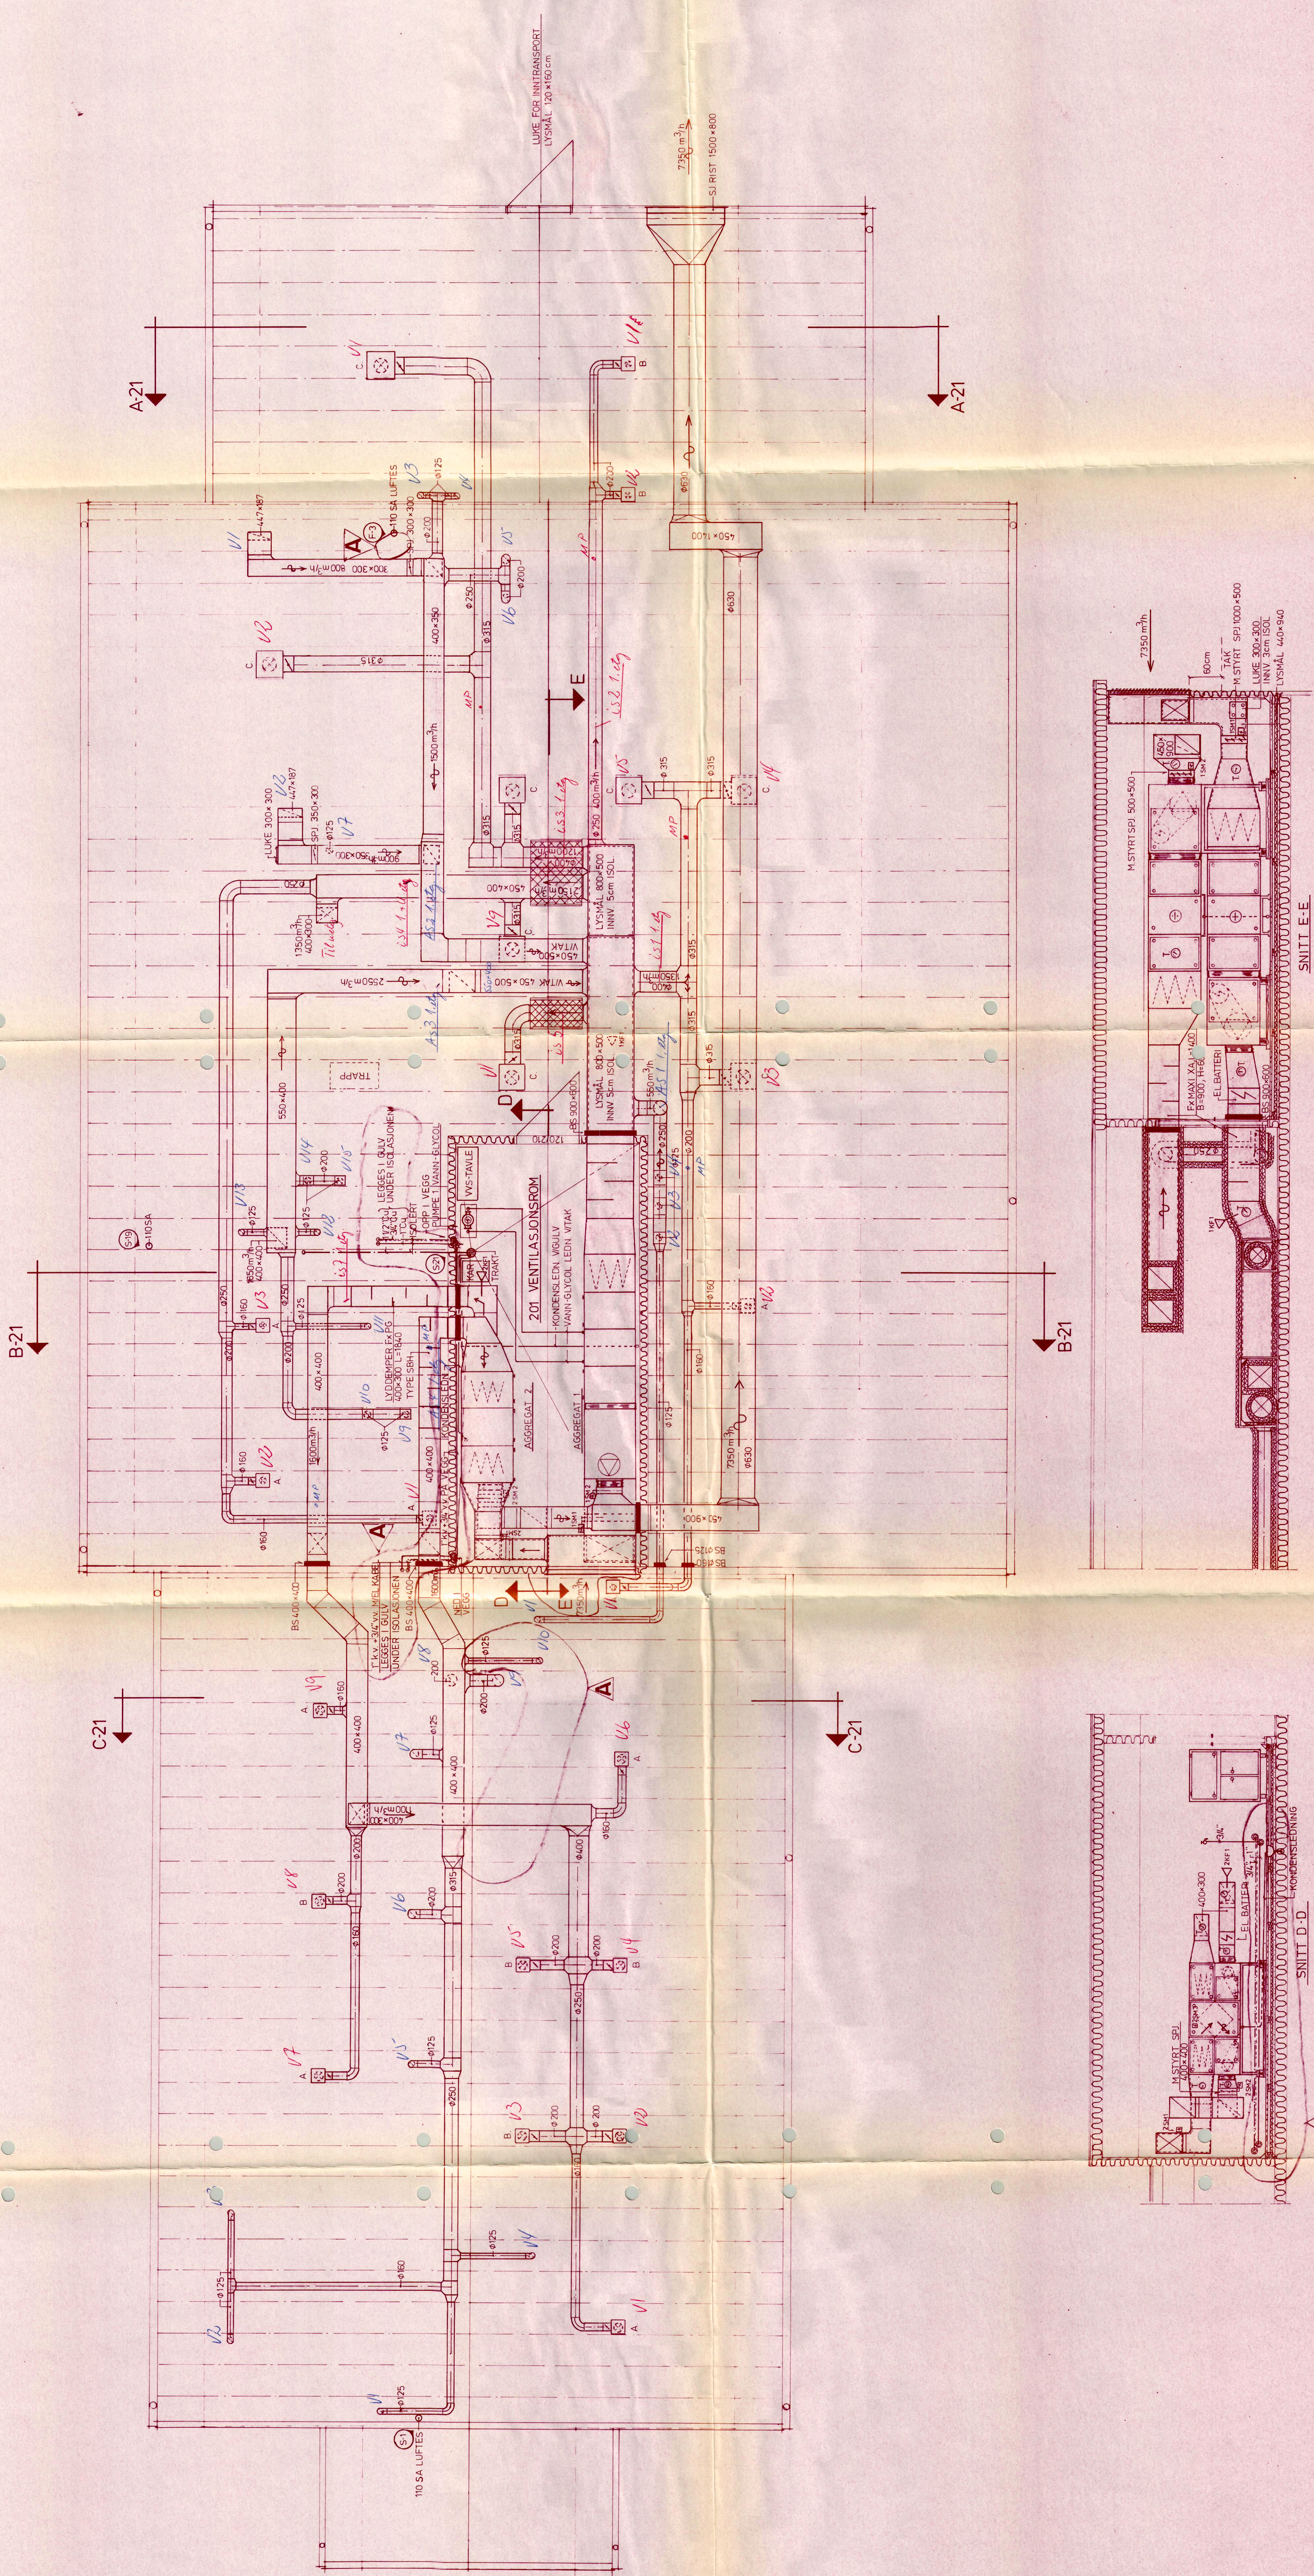

AGGREGAT 2. HELSESTASJON
TILLUFTSVIFTE 1600 m³/h 45 mmV/S
AVTREKKSIVIFTE 1500 m³/h 40 mmV/S
EL BATTERI 15kW

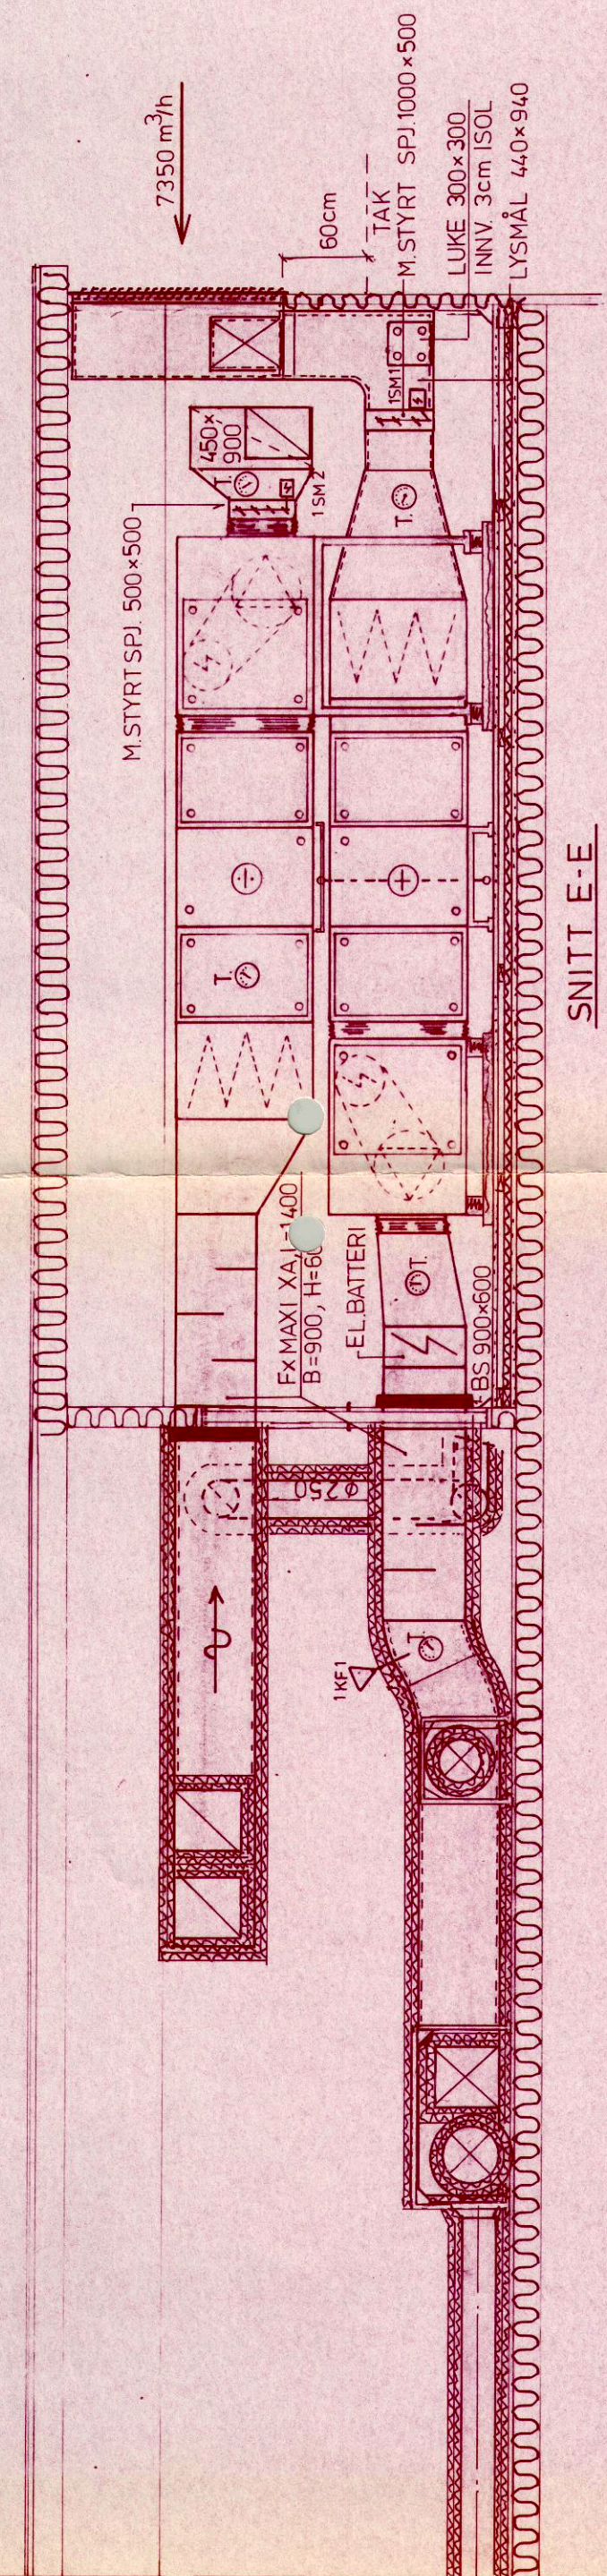

AGGREGAT 1. ELDERSENTER
TILLUFTSVIFTE 5500 m³/h 80 mmV/S
AVTREKKSIVIFTE 5500 m³/h 80 mmV/S
EL BATTERI 50kW