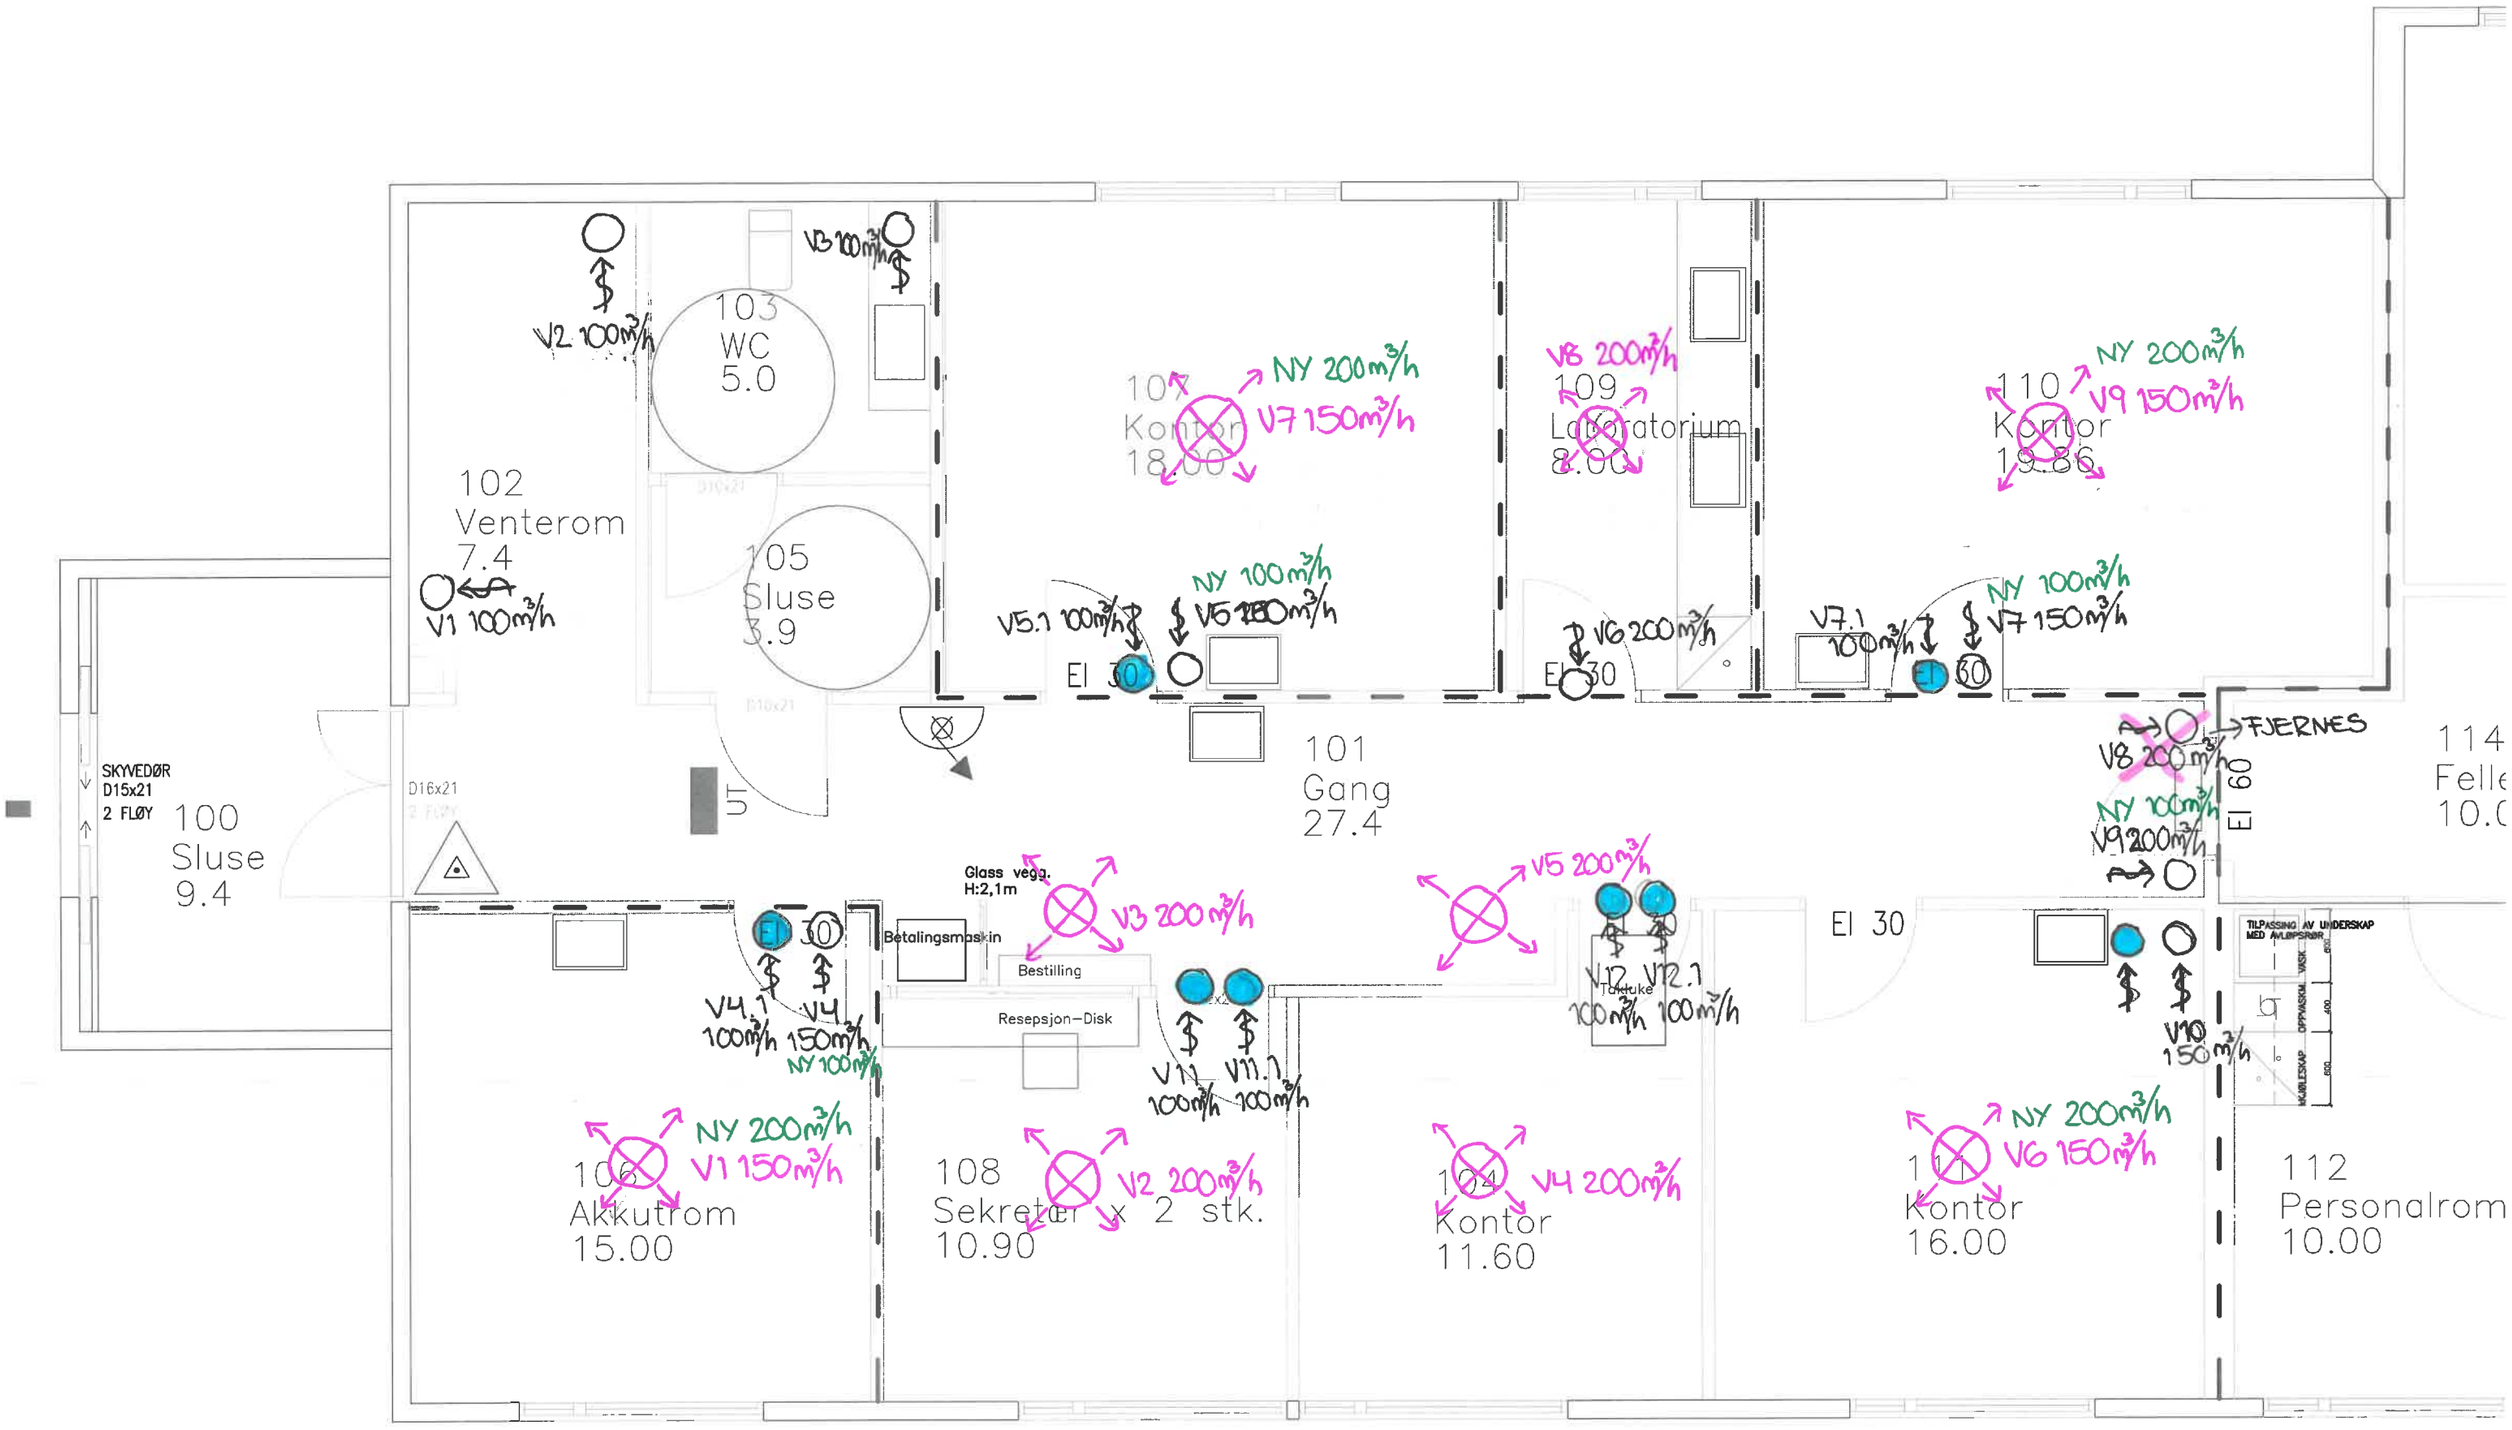
103
WC
5.0
V3 100m³/h
V2 100m³/h
102
Venterom
7.4
V1 100m³/h
105
Sluse
3.9
107
Kontor
18.00
NY 200m³/h
V7 150m³/h
V8 200m³/h
109
Laboratorium
8.00
110
Kontor
19.86
NY 200m³/h
V9 150m³/h
V5.1 100m³/h
NY 100m³/h
V6 150m³/h
EI 30
V6 200m³/h
V7.1
100m³/h
NY 100m³/h
V7 150m³/h
101
Gang
27.4
FJERNES
V8 200m³/h
NY 100m³/h
V9 200m³/h
EI 60
114
Felle
10.0
SKYVEDØR
D15x21
2 FLØY
100
Sluse
9.4
D16x21
2 FLØY
UT
Glass vegg.
H:2,1m
V3 200m³/h
Betalingsmaskin
Bestilling
Resepsjon–Disk
V4.1
100m³/h
V4
150m³/h
NY 100m³/h
V11
100m³/h
V11.1
100m³/h
V5 200m³/h
V12
100m³/h
V12.1
100m³/h
EI 30
V10
150m³/h
TILPASSING AV UNDERSKAP MED AVLØPSRØR
VASK
OPPVASKM.
KJØLESKAP
NY 200m³/h
V1 150m³/h
106
Akkutrom
15.00
108
Sekretær x 2 stk.
10.90
V2 200m³/h
104
Kontor
11.60
V4 200m³/h
NY 200m³/h
V6 150m³/h
111
Kontor
16.00
112
Personalrom
10.00

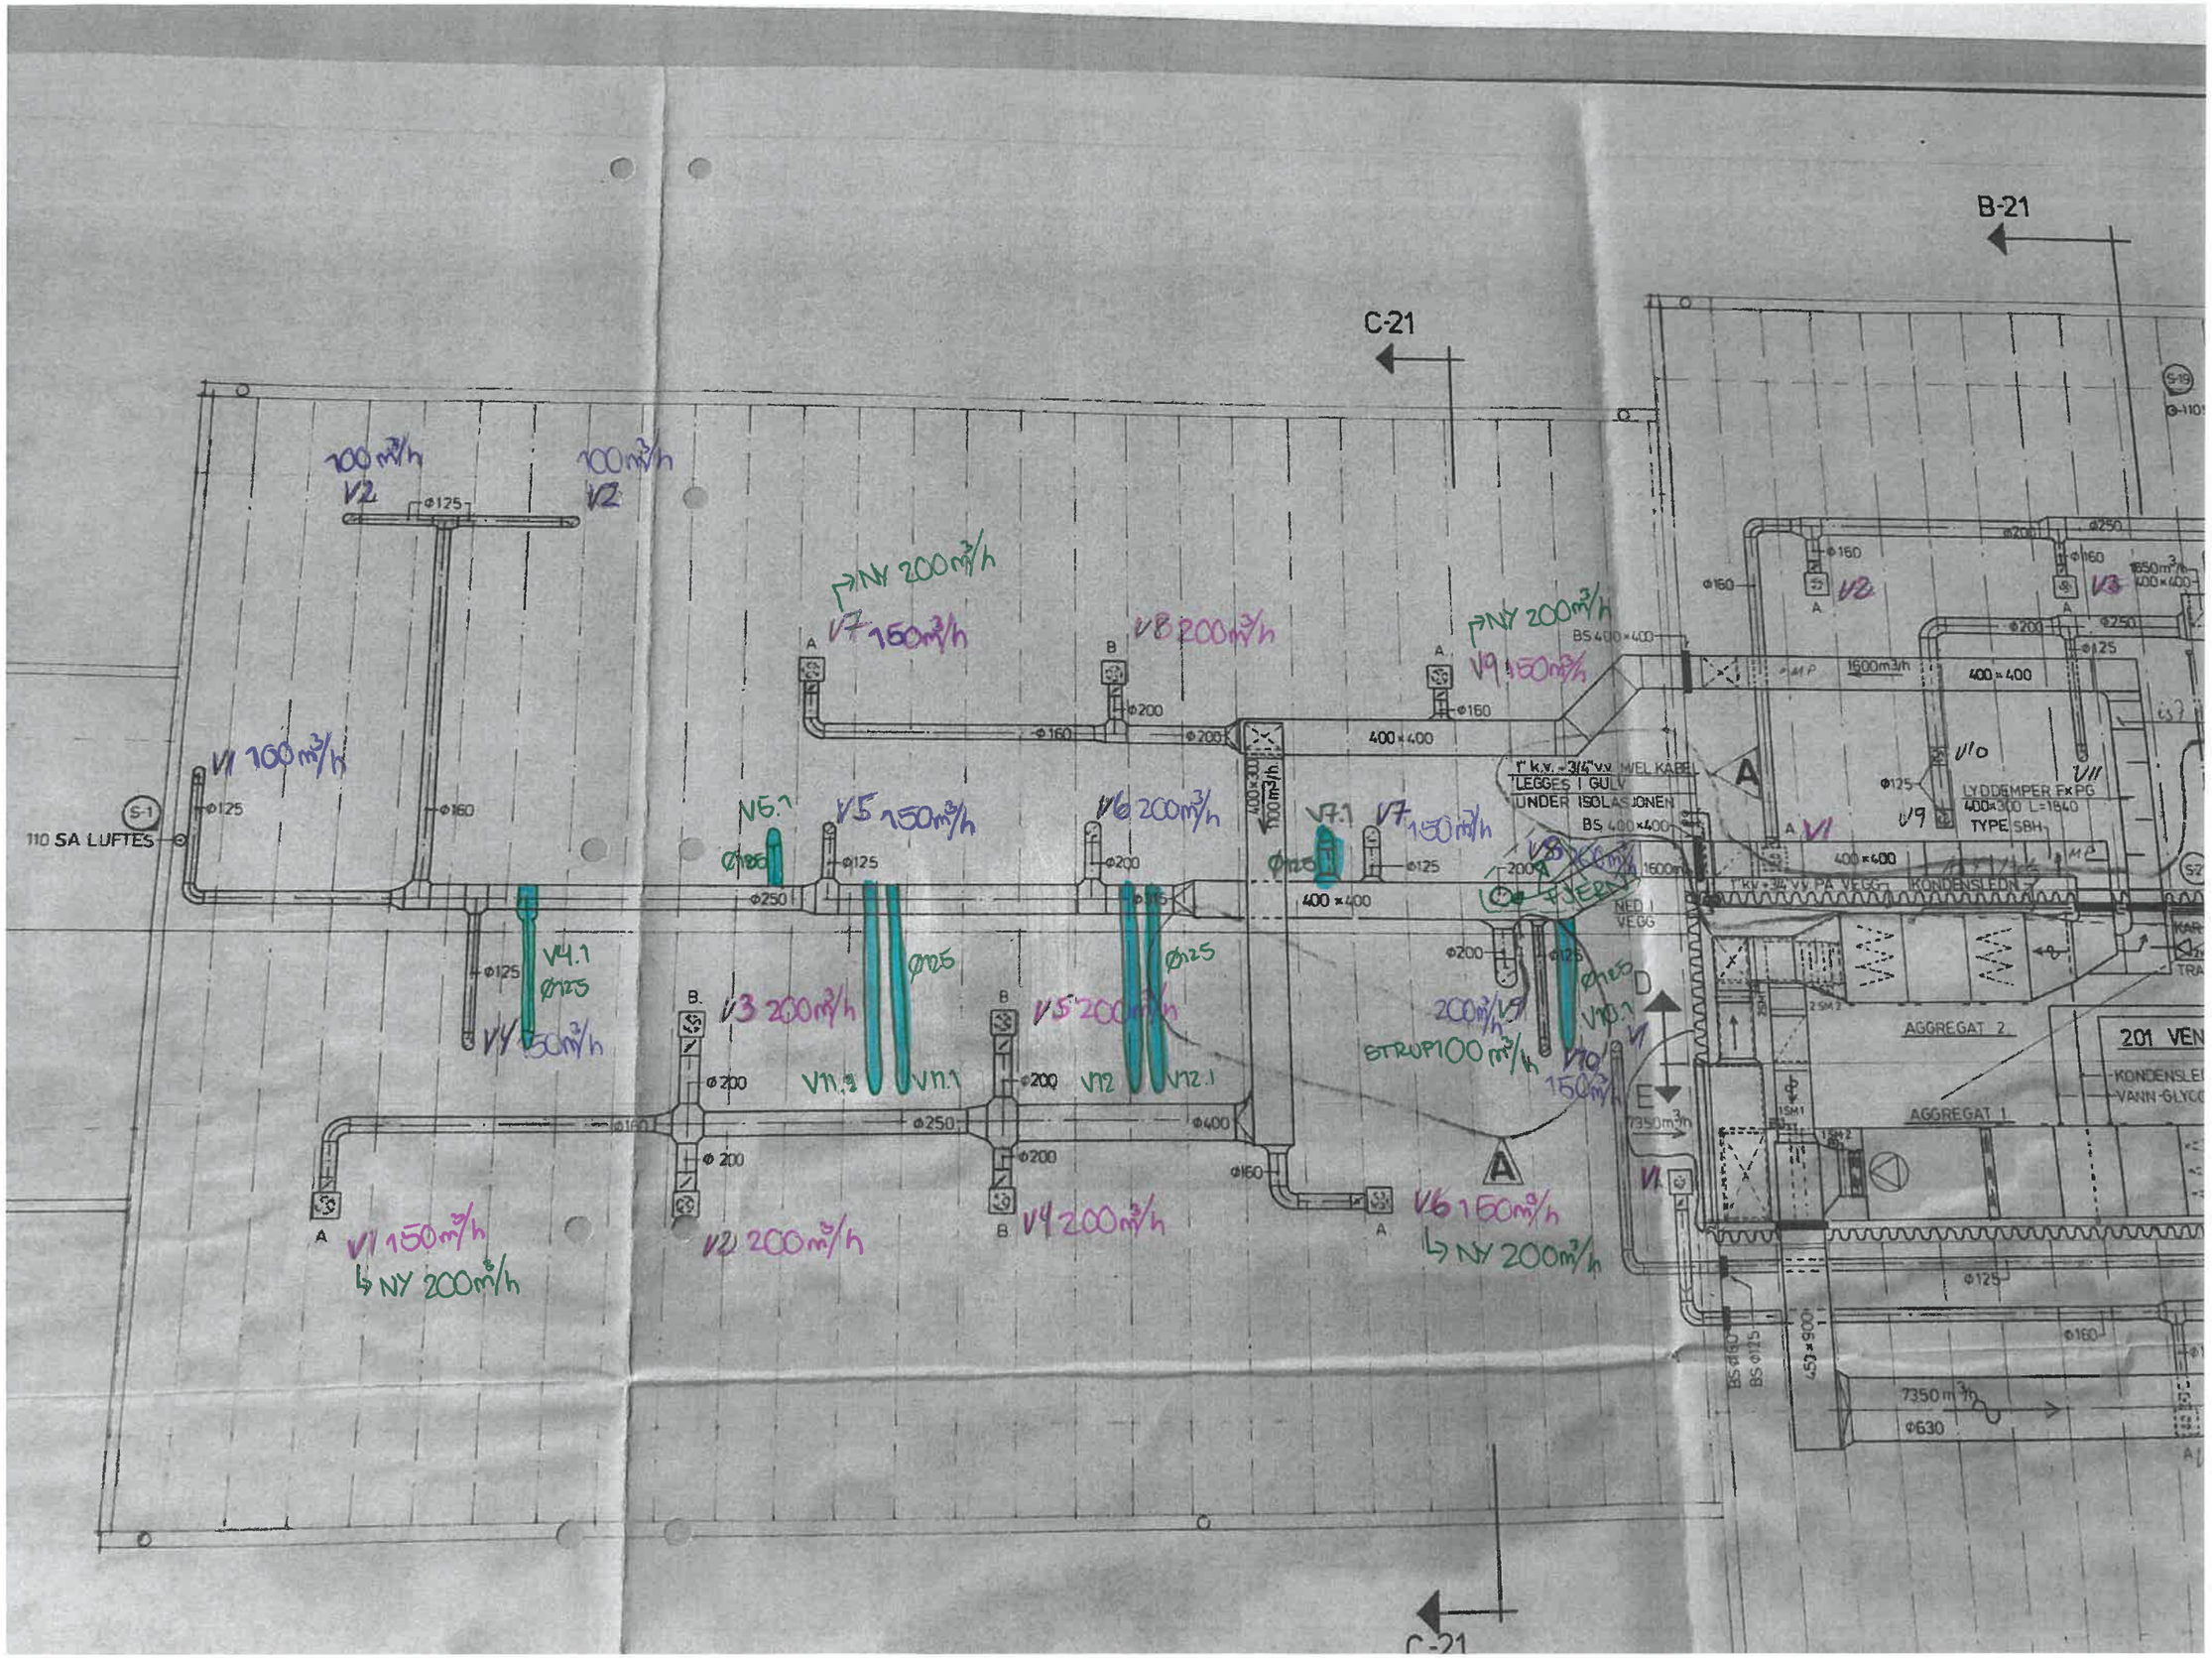
B-21
C-21
C-21
110 SA LUFTES
100 m³/h
V2
100 m³/h
V2
V1 100 m³/h
NY 200 m³/h
V7 150 m³/h
V8 200 m³/h
NY 200 m³/h
V9 150 m³/h
V5.1
V5 150 m³/h
V6 200 m³/h
V7.1
V7 150 m³/h
V4.1
Ø125
V4 150 m³/h
V3 200 m³/h
V11.2
V11.1
V5 200 m³/h
V12
V12.1
200 m³/h V9
STRUP 100 m³/h
V10.1
V10 150 m³/h
V1 150 m³/h
NY 200 m³/h
V2 200 m³/h
V4 200 m³/h
V6 150 m³/h
NY 200 m³/h
1" k.v. - 3/4" v.v. MEL KABEL
LEGGES I GULV
UNDER ISOLASJONEN
BS 400×400
NED I VEGG
400×400
400×600
1600 m³/h
1" KV - 3/4" VV PÅ VEGG - KONDENSLEDN.
LYDDEMPER FXPG
400×300 L=1840
TYPE SBH
AGGREGAT 2
AGGREGAT 1
201 VEN
KONDENSLE
VANN-GLYCO
7350 m³/h
Ø630
459×900
BS Ø160
BS Ø125