

Notat

DATO

22.05.2018

SAKSNUMMER

XXXXXXXXXX-X

SAKSBEHANDLER

Lars-Henrik Milert

GODKJENT AV

Beskrivelse Vinduer

Som en del av brannsikringen på anlegget, må i alt 9 vinduer byttes for å ivareta personrømning gjennom disse.

- Karstuggu: 3 stk.
 - o 1050x1500
 - o 1150x1150
 - o 1200x1150
- Fantstuggu: 2 stk.
 - o 1050x900 (2 stk.)
- Perstuggu: 1 stk.
 - o 1050x1150
- Trollheim: 3 stk.
 - o 1050x1400 med buet overkarm (3 stk.)
- I alt: 9 stk. vinduer


Nye vinduer skal ha løs midtstolpe og for øvrig utføres i håndverksmessig god kvalitet. Alle glass skal festes i kitt og vinduene skal males med linoljemaling inn- og utvendig. Alle vinduer skal måles på plassen.

Felles beskrivelse for alle vinduer:

- Koblet 1+2
- Laminert furu, kvistfri
- Utadslående med rømningspost
- 2 lags energiglass med Argon gass i indre ramme
- 4 mm energiglass i ytre ramme

Utforming skal godkjennes av Riksantikvaren. Det forventes at det finns serieproduserte vinduer som vil kunne passe på beskrivelse og krav.

Plassering av vinduer:

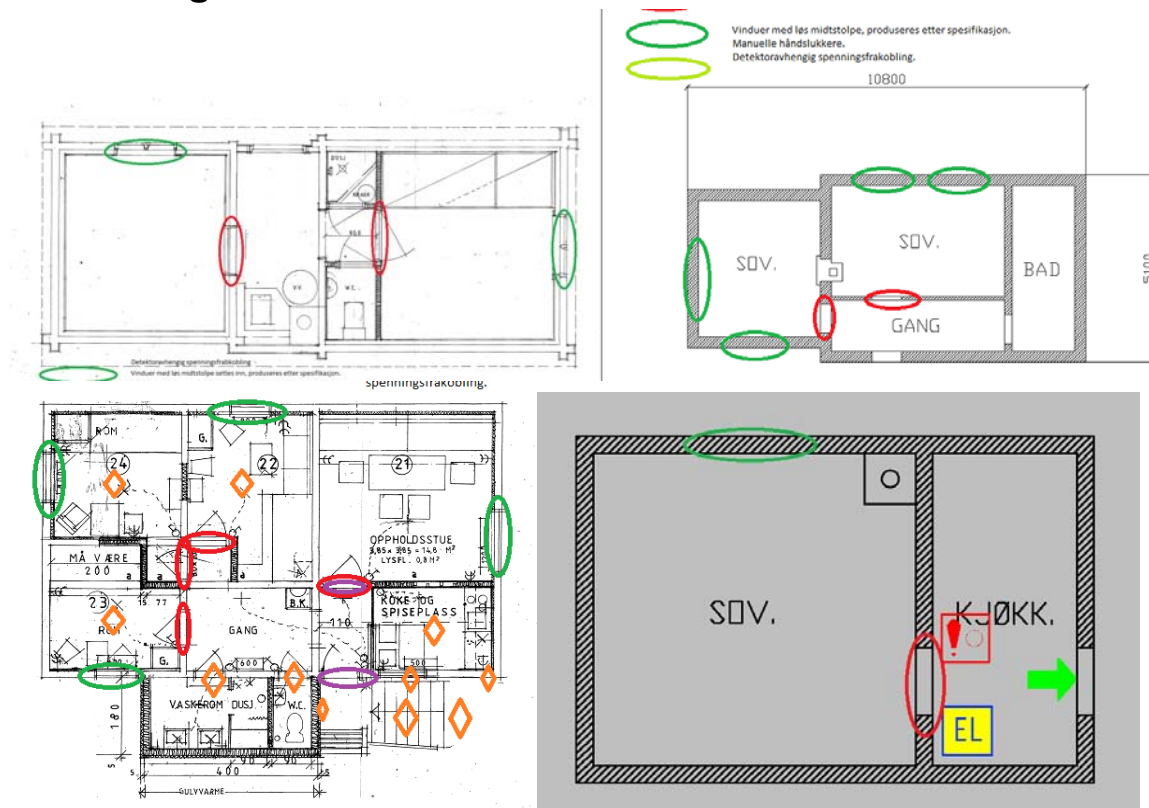

Eksempler som vil bli godkjent:

