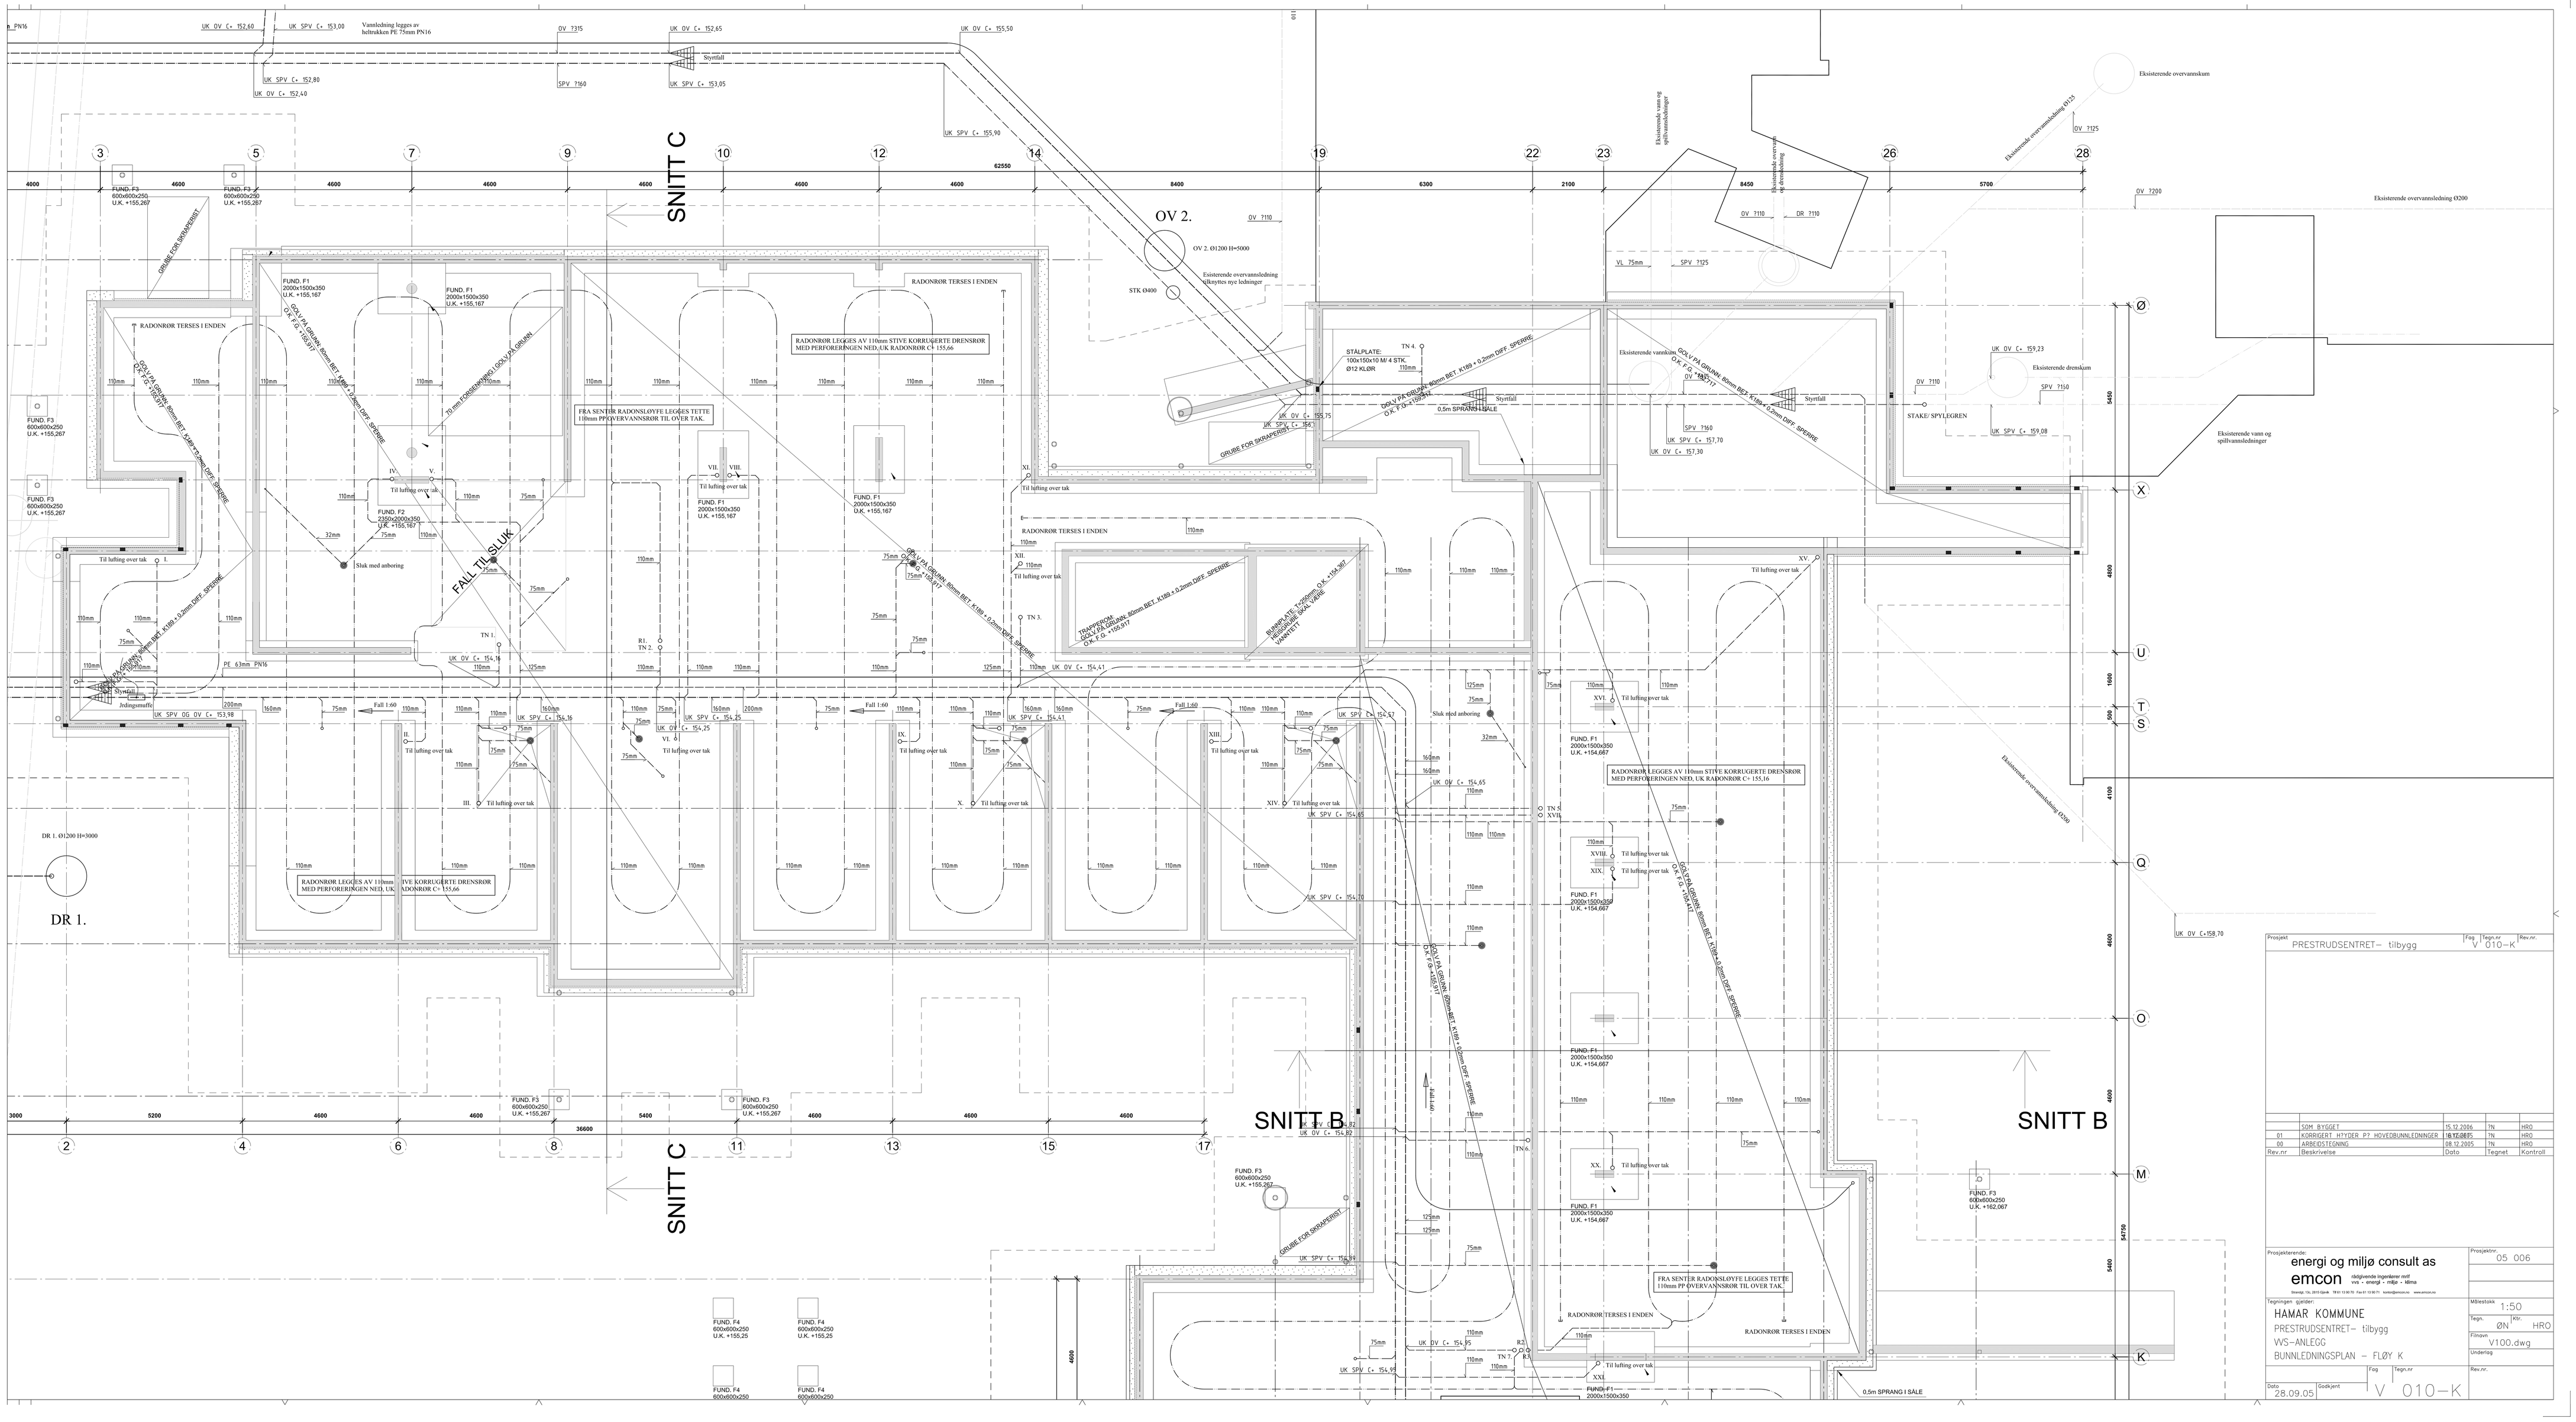
SNITT C
SNITT B
SNITT B
SNITT C
OV 2.
DR 1.
FALL TIL SLUK
RADONRØR TERSES I ENDEN
RADONRØR LEGGES AV 110mm STIVE KORRUGERTE DRENSRØR MED PERFORERINGEN NED, UK RADONRØR C= 155.66
FRA SENTER RADONSLØYFE LEGGES TETTE 110mm PP OVERVANNSRØR TIL OVER TAK.
GRUBE FOR SKRAPERIST
Til lufting over tak
Sluk med anboring
Styrtfall
0.5m SPRANG I SÅLE
Eksisterende overvannsledning
Eksisterende vann og spillvannsledninger
Eksisterende drensskum
Eksisterende overvannskum
STAKE/ SPYLEGREN
STÅLPLATE: 100x150x10 M/ 4 STK. Ø12 KLØR
FUND. F1 2000x1500x350 U.K. +155.167
FUND. F2 2300x2000x350 U.K. +155.167
FUND. F3 600x600x250 U.K. +155.267
FUND. F4 600x600x250 U.K. +155.25
FUND. F1 2000x1500x350 U.K. +154.667
FUND. F3 600x600x250 U.K. +162.087
Fall 1:60
Fall 1:40
PE 63mm PN16
Vannledning legges av heltrukken PE 75mm PN16
Avløpsmuffe
DR 1. Ø1200 H=3000
OV 2. Ø1200 H=5000
STK Ø400
Prosjekt: PRESTRUDSENTRET– tilbygg
Fag: V Tegn.nr: 010–K Rev.nr:
SDH BYGGET 15.12.2006 TN HRO
01 KORRIGERT HØYDER P7 HOVEDBUNNLEDNINGER 16.12.2005 TN HRO
00 ARBEIDSTEGNING 08.12.2005 TN HRO
Rev.nr Beskrivelse Dato Tegnet Kontroll
Prosjekterende: energi og miljø consult as emcon rådgivende ingeniører avd vvs - energi - miljø - klima
Prosjektnr. 05 006
Tegningen gjelder: HAMAR KOMMUNE PRESTRUDSENTRET– tilbygg VVS-ANLEGG BUNNLEDNINGSPLAN – FLØY K
Målestokk 1:50
Tegn. ØN Ktr. HRO
Filnavn V100.dwg
Undertegn
Dato 28.09.05 Godkjent
Fag Tegn.nr V 010–K
Rev.nr.