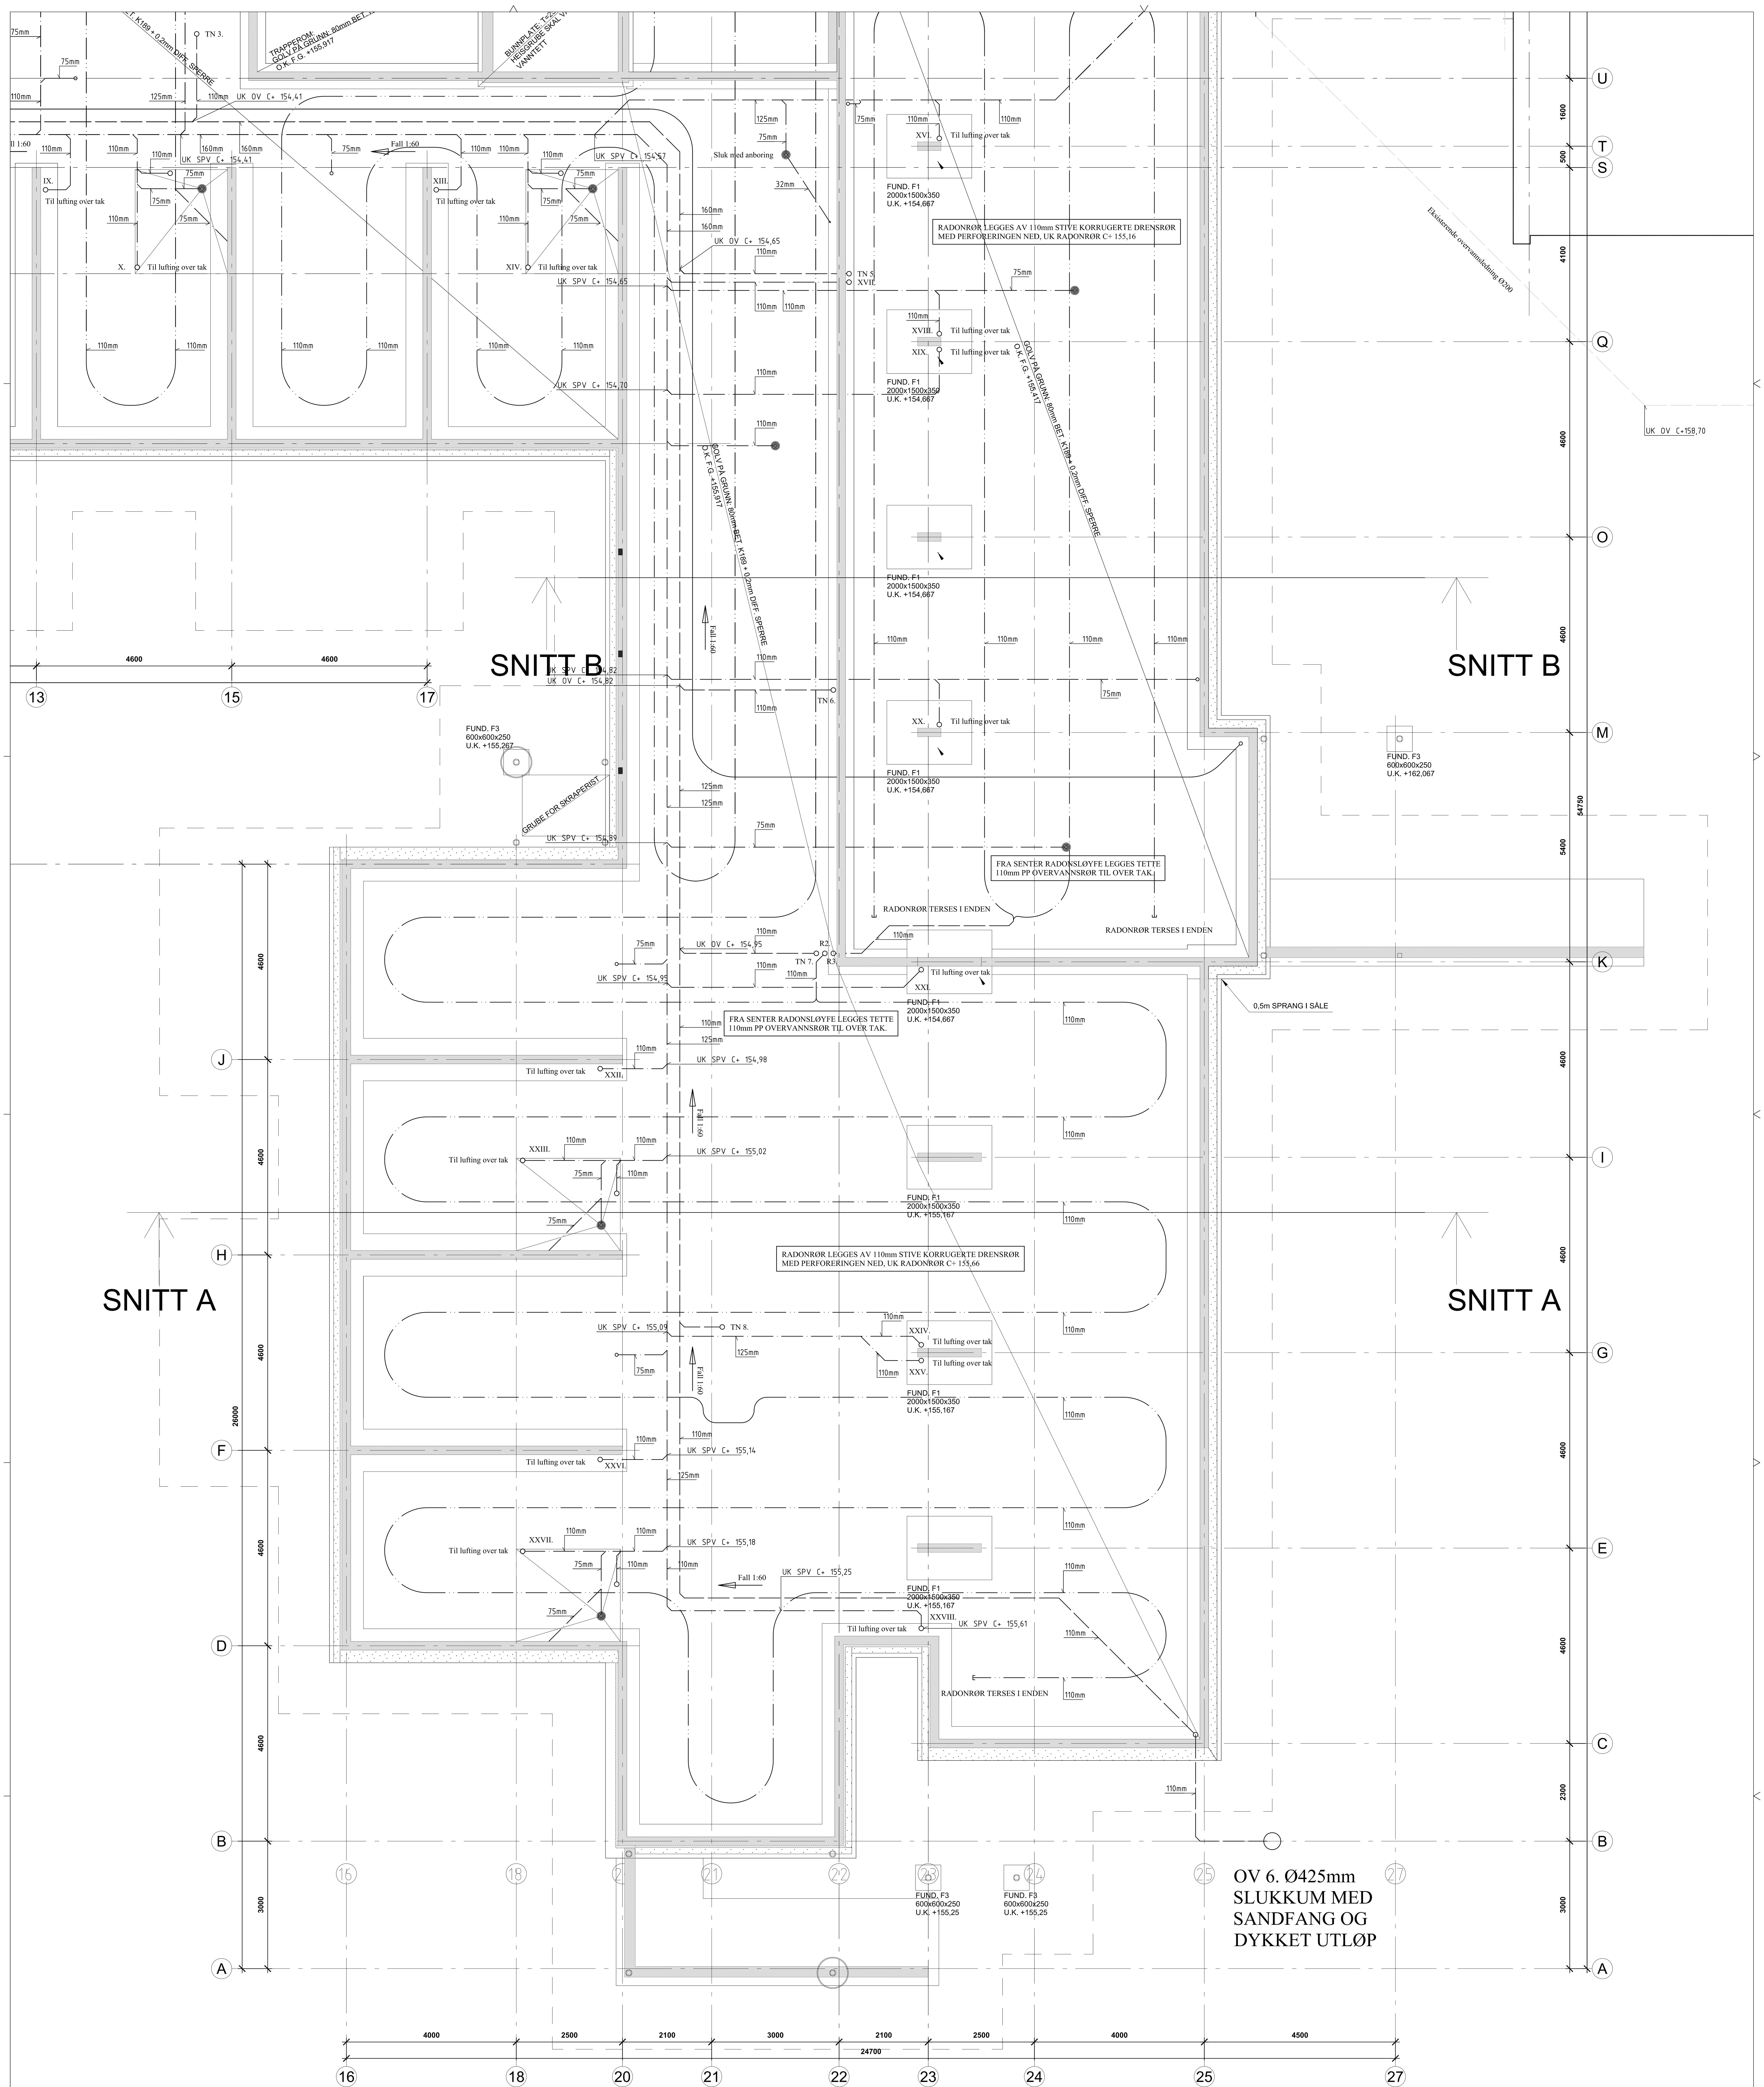

Prosjekt: PRESTRUDSENTRET- tilbygg | Fag: V | Tegn.nr: 010-L | Rev.nr:

Rev.nr	Beskrivelse	Dato	Tegnet	Kontroll
	SOM BYGGET	15.12.2006	?N	HRO
01	KORRIGERT AVVANNING IHHT L?SNING FRA LANDSKAPSARK.	16.12.2005	?N	HRO
01	KORRIGERT H?YDER P? HOVEDBUNNLEDNINGER	16.12.2005	?N	HRO
00	ARBEIDSTEGNING	08.12.2005	?N	HRO

Prosjekterende:
energi og miljø consult as
emcon rådgivende ingeniører mrif
vvs - energi - miljø - klima
Strandgt. 13c, 2815 Gjøvik Tlf.61 13 90 70 Fax 61 13 90 71 kontor@emcon.no www.emcon.no

Prosjektnr.: 05 006

Tegningen gjelder:
HAMAR KOMMUNE
PRESTRUDSENTRET- tilbygg
VVS-ANLEGG
BUNNLEDNINGSPLAN - FLØY L

Målestokk: 1:50
Tegn.: ØN Ktr.: HRO
Filnavn: V100.dwg
Underlag:

Dato: 28.09.05 Godkjent: | Fag: V | Tegn.nr: 010-L | Rev.nr: