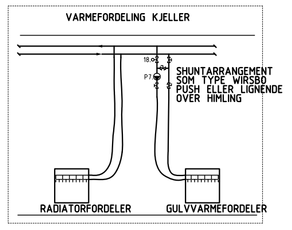

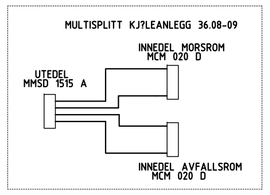

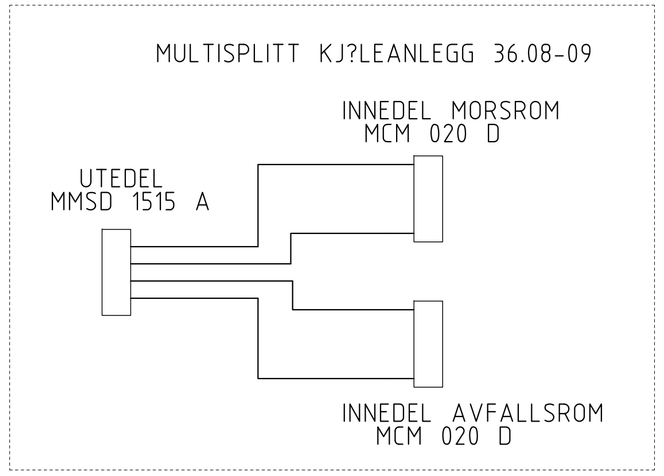

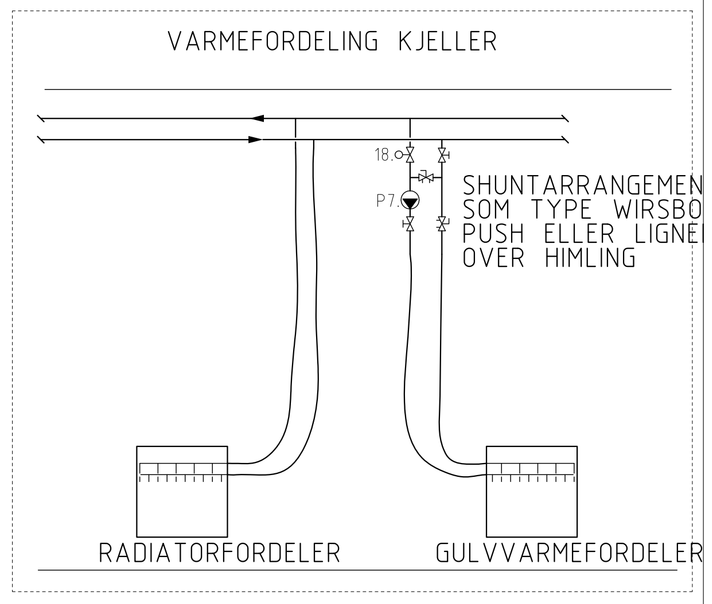

KOMPONENTOVERSIKT SYSTEM 31.01

NR.	KOMPONENT	TYPE
P4.	SIRKULASJONSPUMPE	FREKV.REG. MOTOR 0,5 kW
--	TAPPEVANNSVEKSLER	LEVERES AV HAMAR FJERNVARME
--	REGULERINGSVENTIL	PTDRAG AV TAPPEVANNSVEKSLER
--	TEMPERATURFØLER	VANN
--	--	--
--	--	--
--	--	--
--	--	--
--	--	--
--	--	--
--	--	--

KOMPONENTOVERSIKT SYSTEM 32.01

NR.	KOMPONENT	TYPE
P1.	SIRKULASJONSPUMPE	HOVEDKURS FREKV.REG. MOTOR 13 kW
P2.	SIRKULASJONSPUMPE	SNTRALISJONSKURS FREKV.REG. MOTOR 0,5 kW
P3.	SIRKULASJONSPUMPE	SNTRALTIXURS. FREKV.REG. MOTOR 0,5 kW
P4.	SIRKULASJONSPUMPE	EKS. VENTILASJONSKURS V3 FREKV.REG. MOTOR 0,5 kW
P5.	SIRKULASJONSPUMPE	EKS. VENTILASJONSKURS V4 FREKV.REG. MOTOR 0,5 kW
--	REGULERINGSVENTIL	PTDRAG AV VARMEVEKSLER
--	TEMPERATURFØLER	VANN
16.	REGULERINGSVENTIL	SHUNT FOR VARMEBATTERI
17.	VARMEVEKSLER	VANN/ GLYCOL TIL SNTSMELTEKURS
18.	REGULERINGSVENTIL	2 VEIS GULVVARMEKURS
--	--	--
--	VARMEVEKSLER	LEVERES AV HAMAR FJERNVARME

KOMPONENTOVERSIKT SYSTEM 36.01

NR.	KOMPONENT	TYPE
1.	TILLUFTSVIFTE	FREKVENSREGULERT 11 kW
2.	AVTREKKSVIFTE	FREKVENSREGULERT 11 kW
3.	SPJELDMOTOR	F/IN TILBAKETREKK
4.	FILTERVAKT	--
5.	VIFTEVAKT	--
6.	--	--
7.	TRYKKVAKT	--
8.	MOTOR	VARMEGJENVINNER 0,5 kW
9.	VARMEGJENVINNER	ROTERENDE
10.	TEMPERATURFØLER	LUFT
11.	KONDENSATBATTERI	--
12.	VARMEBATTERI	VANN
14.	TEMPERATURFØLER	VANN 125 kW
15.	PUMPE	VANN
16.	REGULERINGSVENTIL	0,5 kW
V3	VARMEBATTERI	MOTORSTYRT
V4.	VARMEBATTERI	VANN 35 kW
		VANN 53 kW

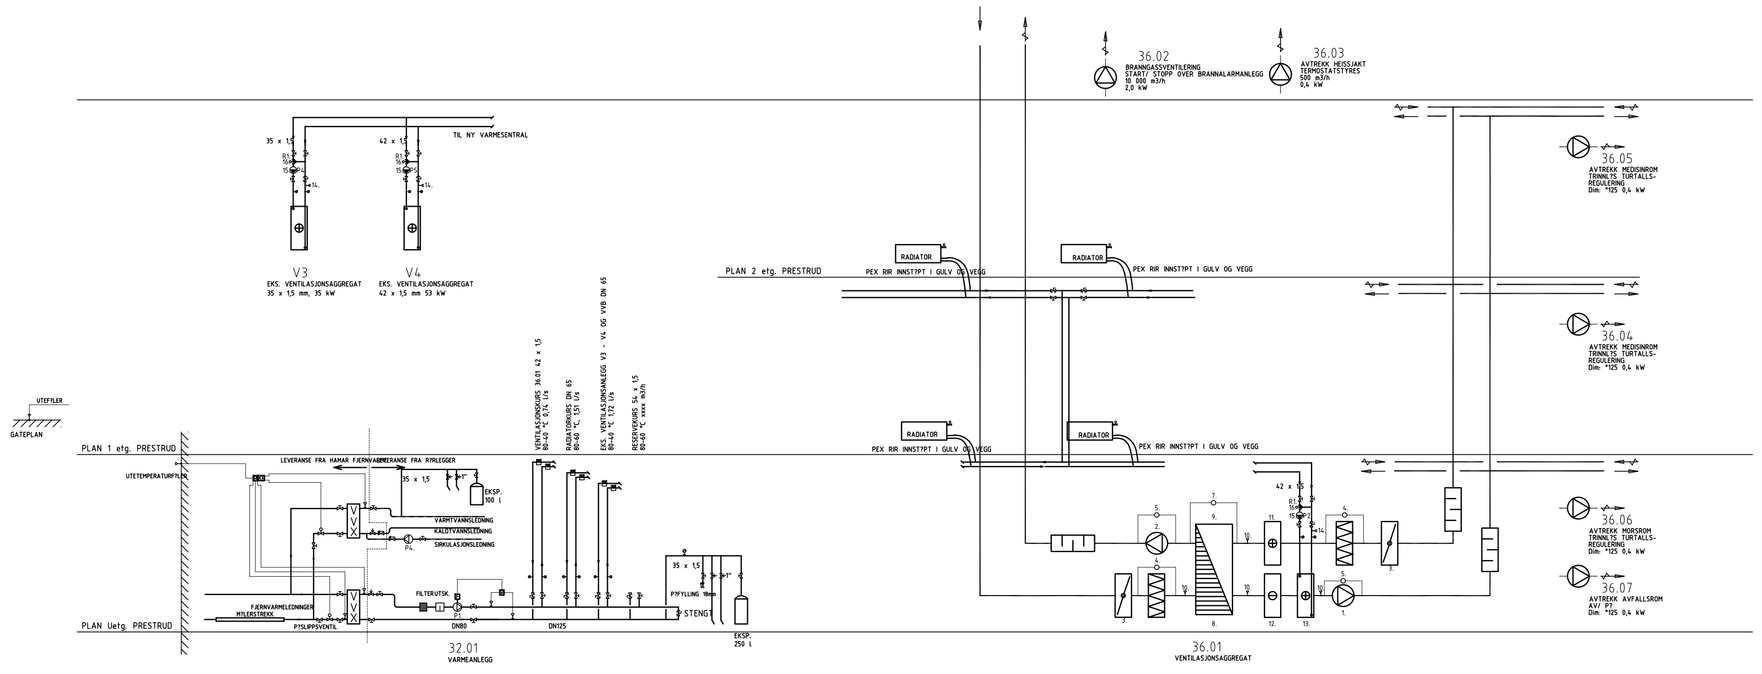

Prosjekt		Fag	Tegn.nr	Rev.nr.
PRESTRUDSENTRET– tilbygg		V	900	

Rev.nr	Beskrivelse	Dato	Tegnet	Kontroll
	SOM BYGGET	15.12.2006	ØR	?N
G00	ARBEIDSTEGNING	16.01.2006	ØR	?N

Prosjekterende:
energi og miljø consult as
emcon rådgivende ingeniører mtif
vvs - energi - miljø - måma
Strandgt. 13c, 2815 Gjøvik TlF:61 13 90 70 Fax:61 13 90 71 konto@emcon.no www.emcon.no

Prosjektnr. 05 006

Tegningen gjelder:
HAMAR KOMMUNE
PRESTRUDSENTRET– tilbygg
VVS–ANLEGG
SYSTEMSKJEMA

Målestokk – – –

Tegn. ØR Ktr. ØN

Filnavn V900

Underlag

Dato	Godkjent	Fag	Tegn.nr	Rev.nr.
28.09.05		V	900	