


1135202 Tromsø fengsel, lokale helsevesen

Rive vegger i dør og vindutsaant ny dørpning

INNERVEGGSTYPER
lukket avdeling

NYE VEGGER

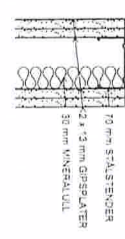

EKISTERENDE VEGGER

EKS BETONG

NY BETONG

Bygghetning	Bygghetning
01-06-14	01-06-14
01-06-14	01-06-14

PROSJEKTERENDE


PROSJEKTERENDE
STATSBYGG
TROMSØ FENGSEL
ARBEIDSTEGNING

STATSBYGG
TROMSØ FENGSEL
ARBEIDSTEGNING

Plan 1. etasje - riveplan
Lukket avd del L2.

Statshuset	1:50	A.L2.10
Statshuset	1:50	A.L2.10


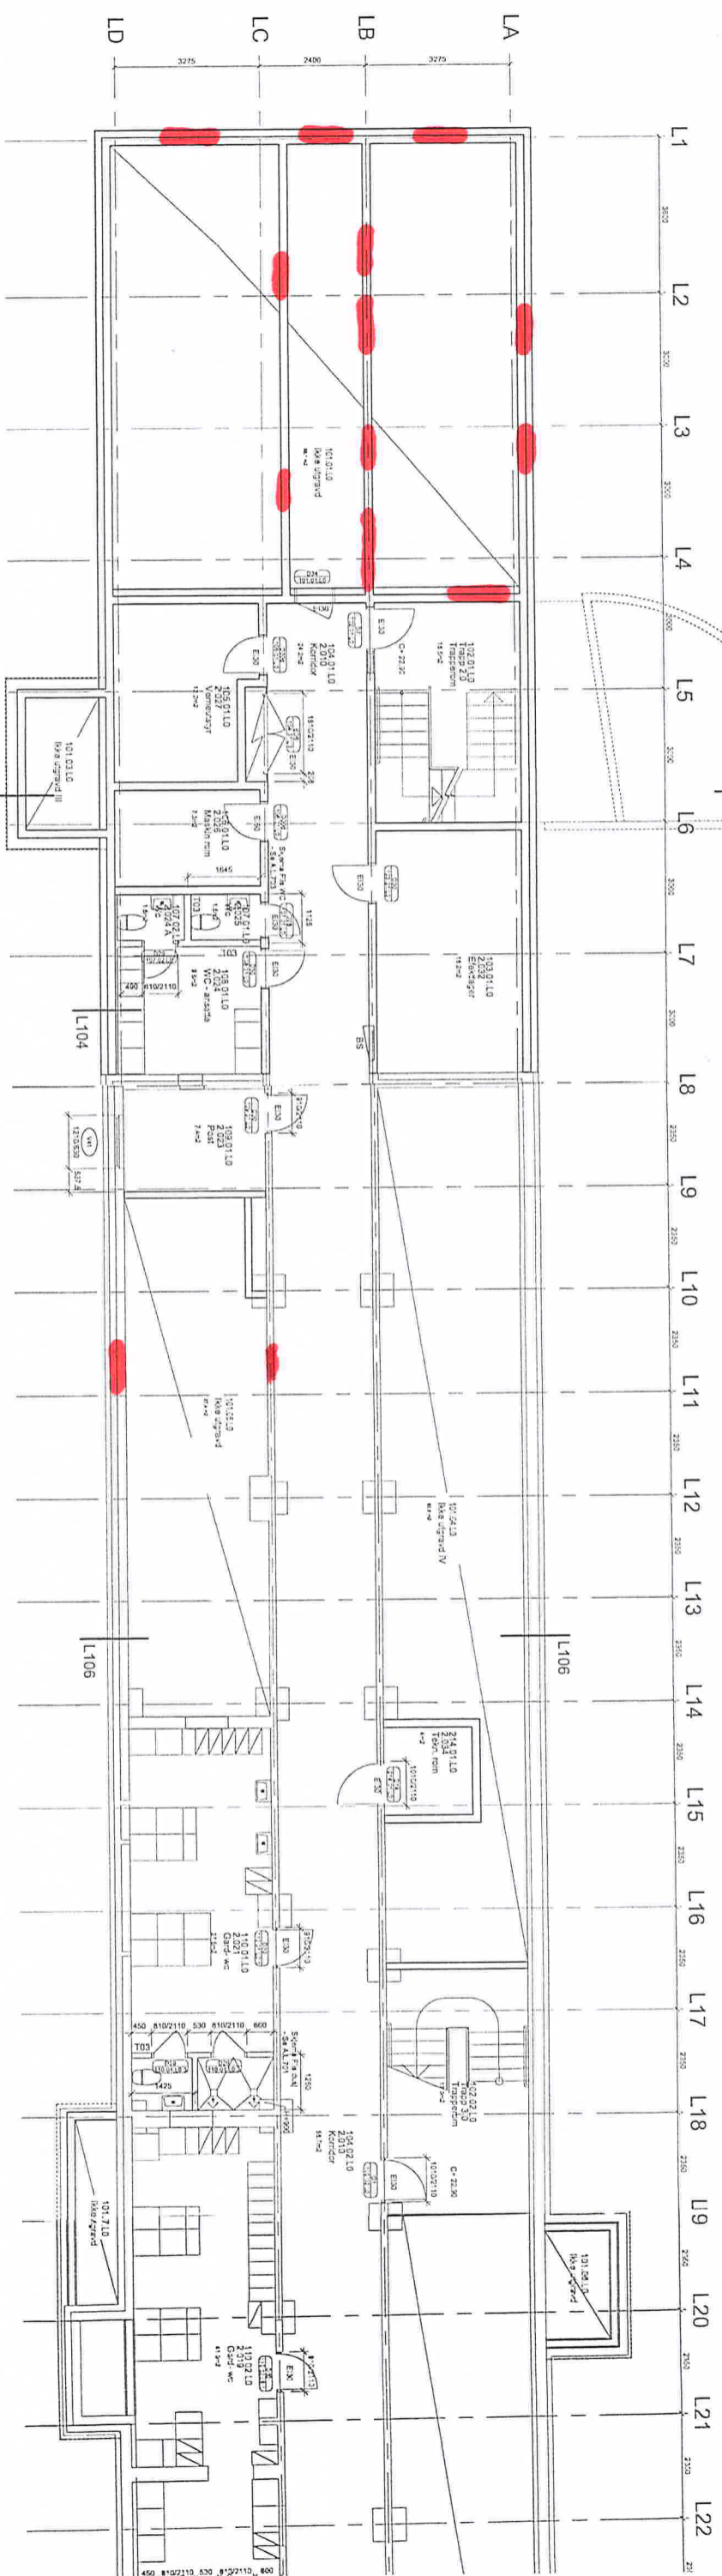

Utsparninge/fjerne betong
for vindu og dører

Riveplan for plan v. etg