


Kommunehuset i Eidsvåg
Bygg B - MO-senter
Underetasje

Rambøll Norge AS
v/TOER
April 2018

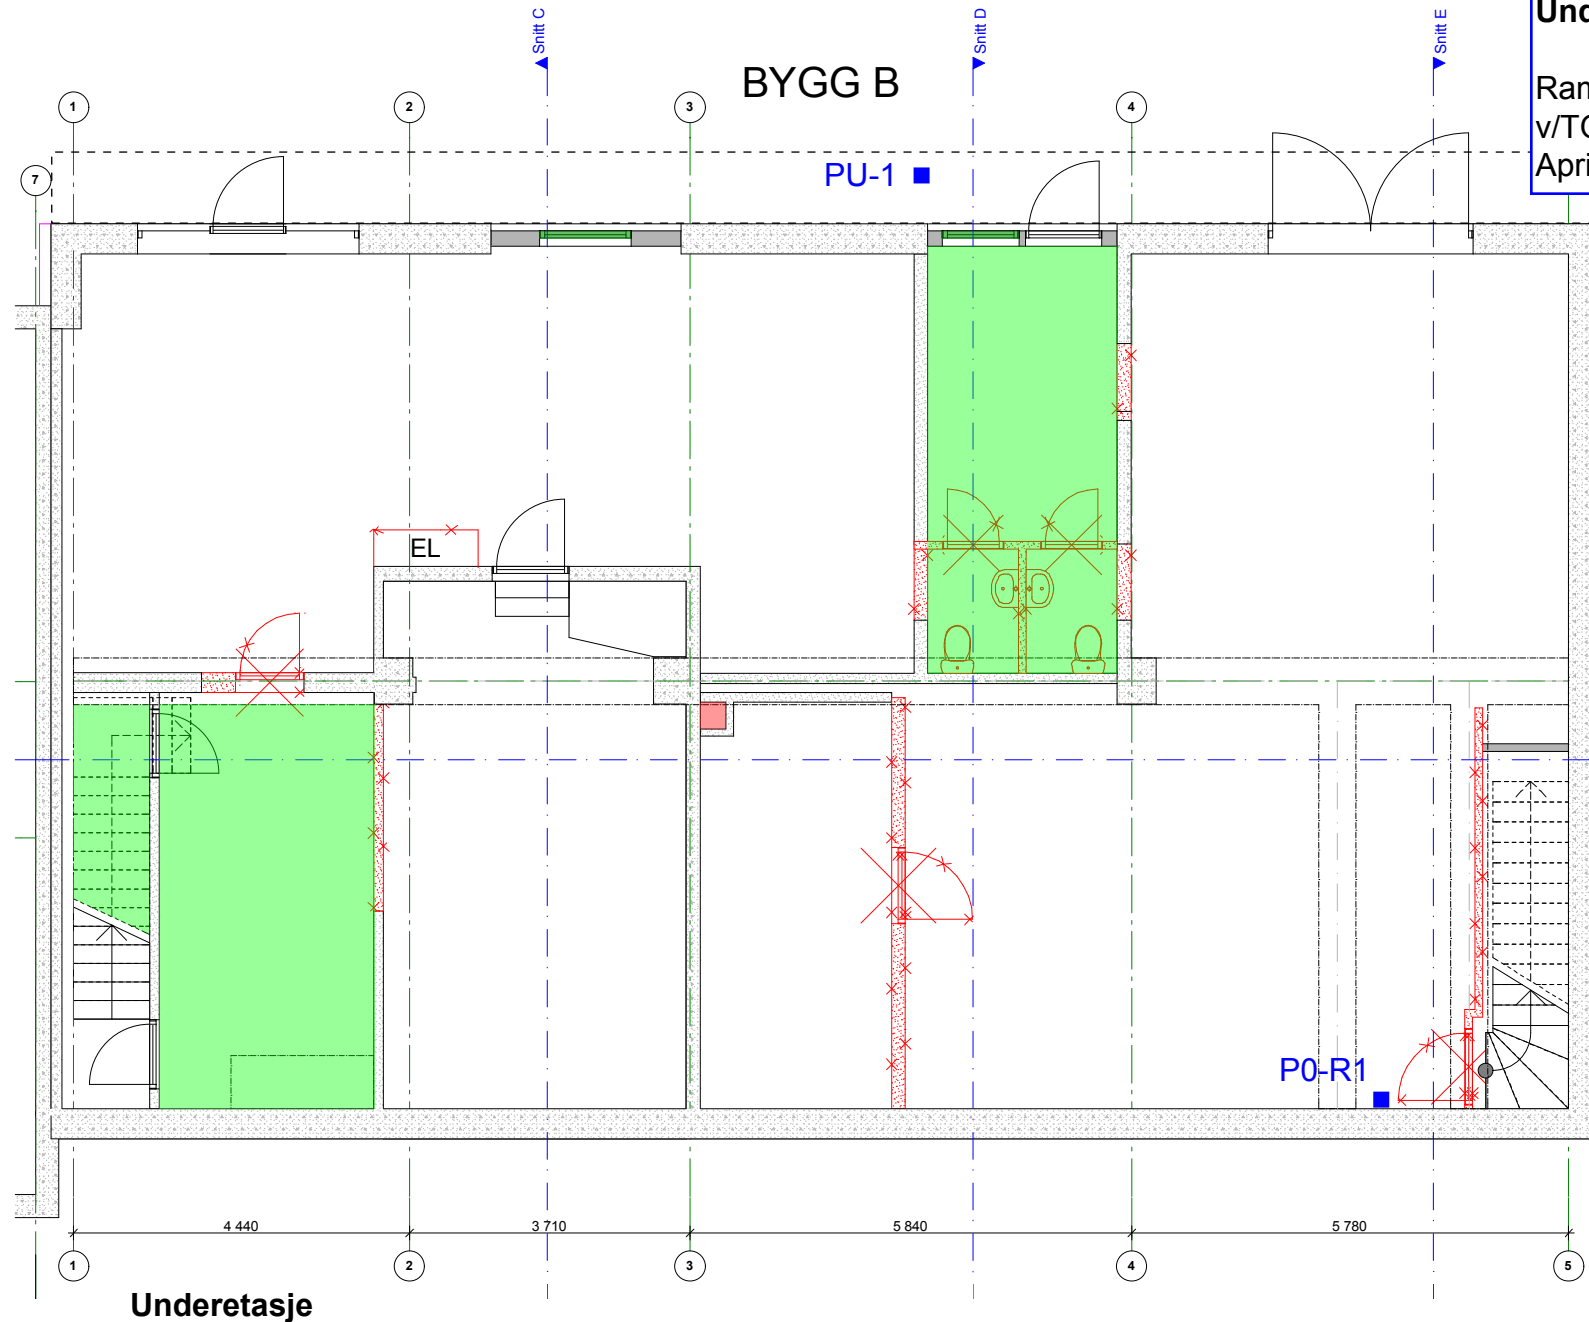

Prøvetaking 20.03.2018

P0-R1 - Rørisolasjon ende

PU-1 - Maling under baldakin

PU-2 - Maling fasade sokkel

■ PU-2

■ Tungmetaller

■ Ftalater

■ PAH

■ Klorparafiner

MERKNADER


Innvendig veggmaling på murverk er farlig avfall med sinkoksid, og bør fjernes før riving.

Fasademaling fra 1. etasje og oppover er farlig avfall med sinkoksid.

Maling på vegger og fasader er ikke markert på tegning.

Kommunehuset i Eidsvåg
Bygg B - MO-senter
1. etasje

Rambøll Norge AS
v/TOER
April 2018

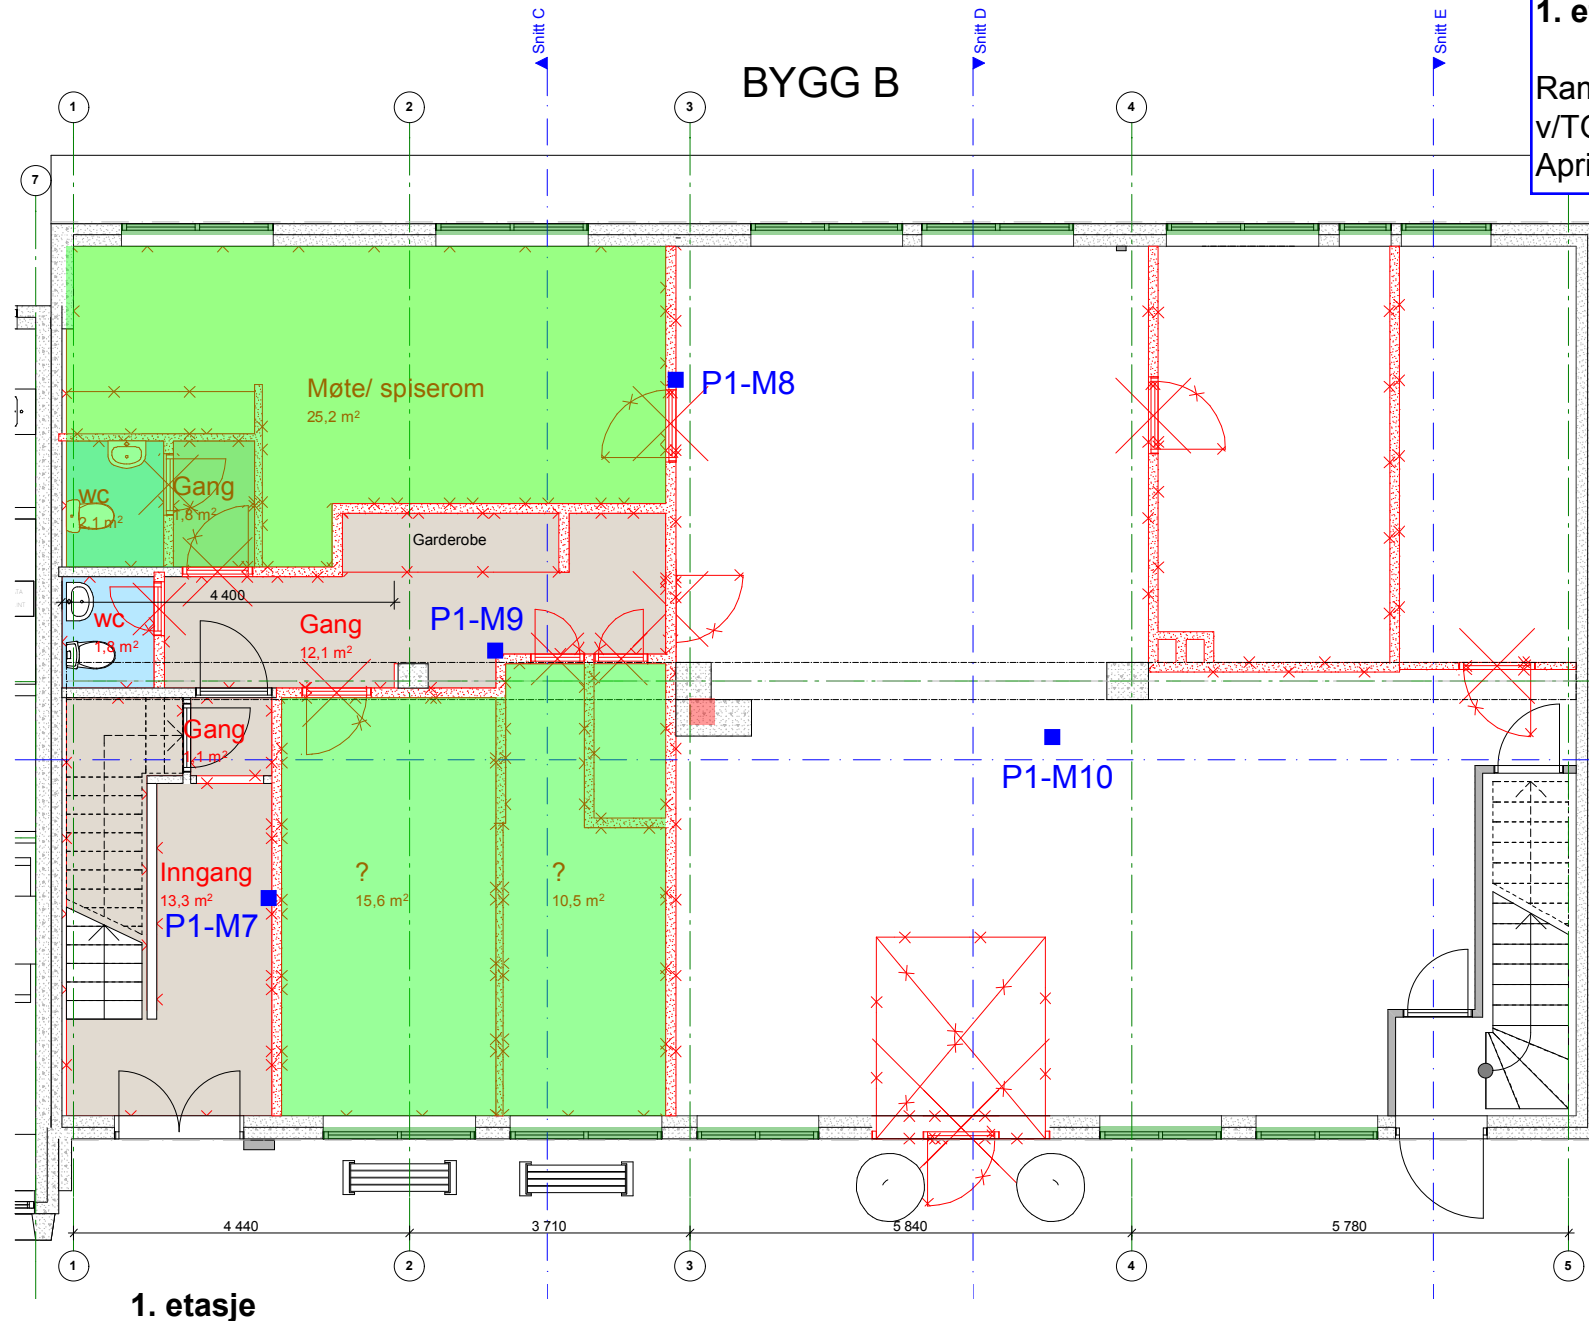

Prøvetaking 20.03.2018

P1-M7 - Veggpuss m/maling
P1-M8 - Veggpuss m/maling
P1-M9 - Veggpuss m/maling
P1-M10 - Maling gulv
PU-3 - Maling fasade

- Tungmetaller
- Ftalater
- PAH
- Klorparafiner


MERKNADER
Innvendig veggmalning på murverk er farlig avfall med sinkoksid, og bør fjernes før riving.

Fasademaling fra 1. etasje og oppover er farlig avfall med sinkoksid.

Maling på vegger og fasader er ikke markert på tegning.

Kommunehuset i Eidsvåg
Bygg B - MO-senter
2. etasje

Rambøll Norge AS
v/TOER
April 2018

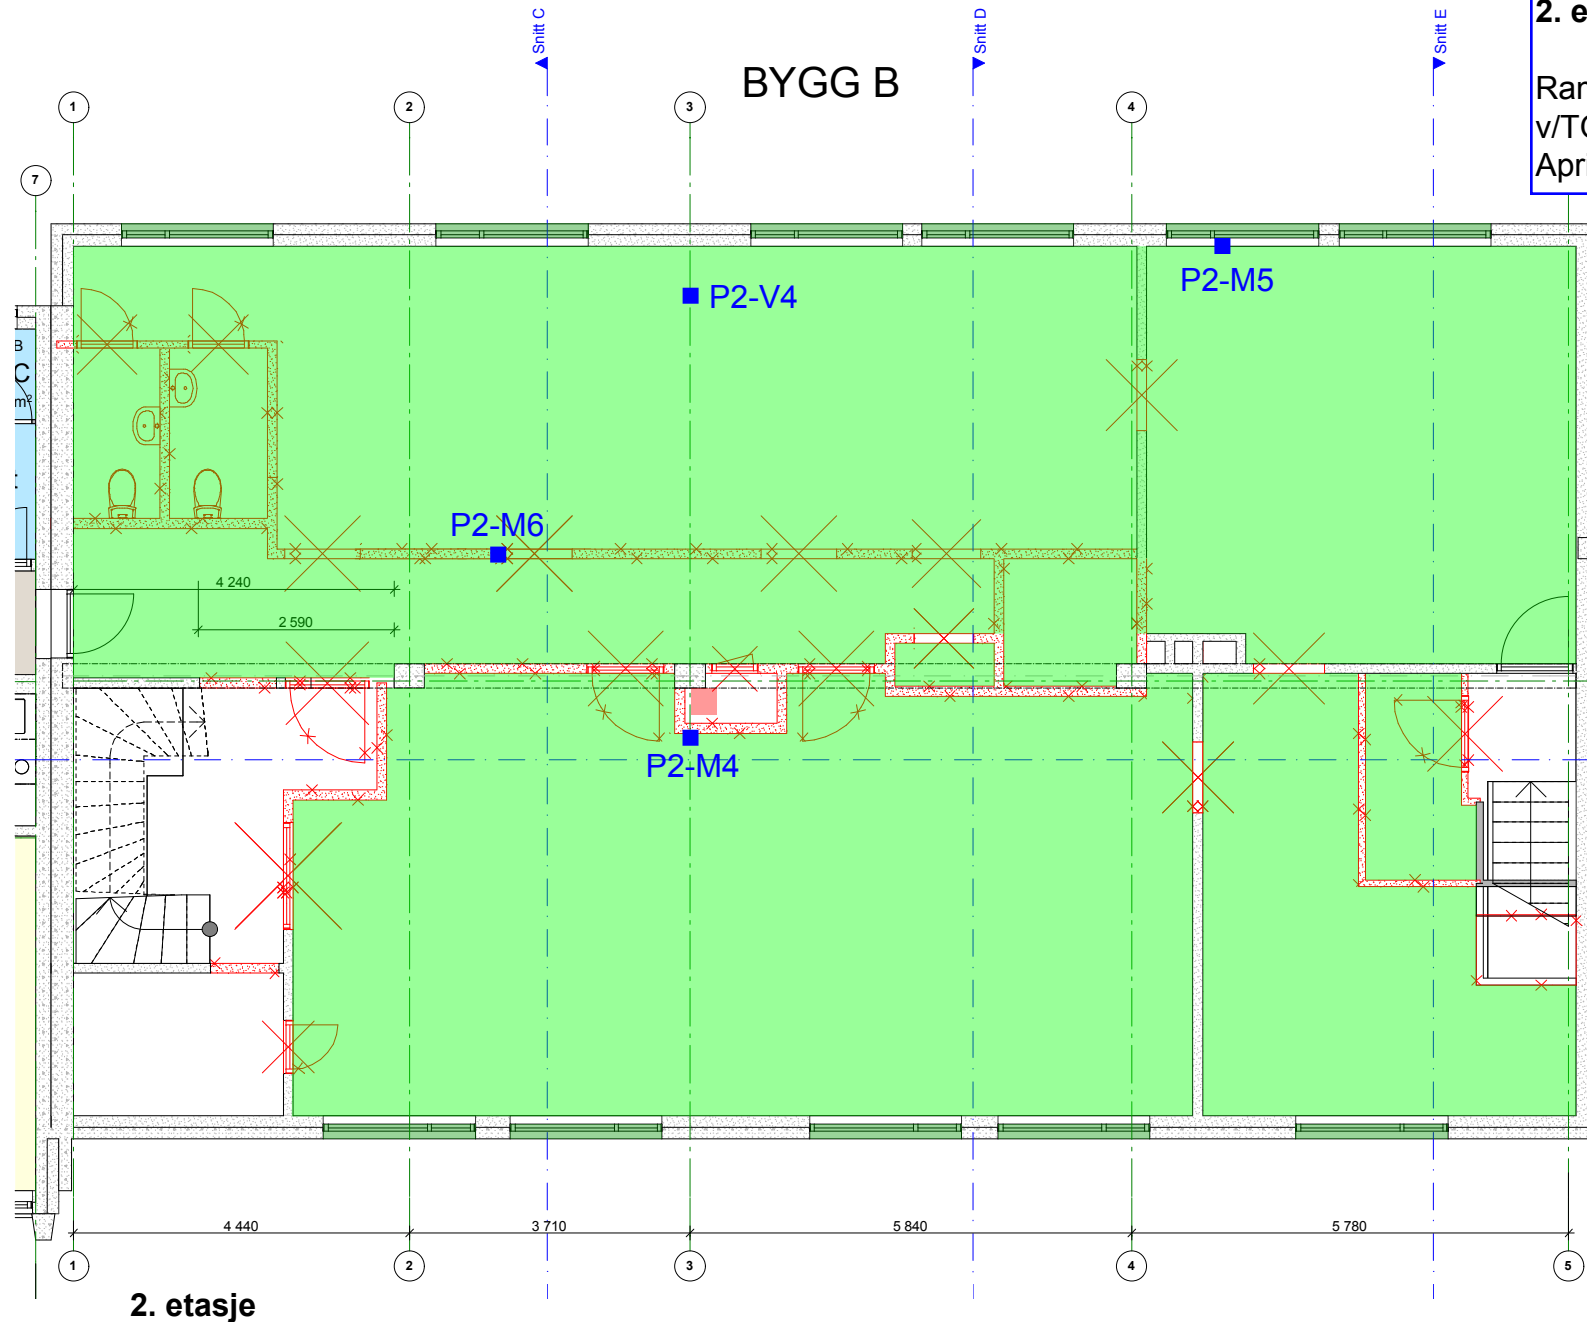

Prøvetaking 20.03.2018

P2-M4 - Maling vegg
P2-M5 - Veggpuss m/maling
P2-M6 - Veggpuss i dørsmyg
P2-V4 - Vinyl grå
P2-V4-2 - Avrettingsmasse

- Tungmetaller
- Ftalater
- PAH
- Klorparafiner

MERKNADER


Innvendig veggmaling på murverk er farlig avfall med sinkoksid, og bør fjernes før riving.

Fasademaling fra 1. etasje og oppover er farlig avfall med sinkoksid.

Maling på vegger og fasader er ikke markert på tegning.

Kommunehuset i Eidsvåg
Bygg B - MO-senter
3. etasje

Rambøll Norge AS
v/TOER
April 2018

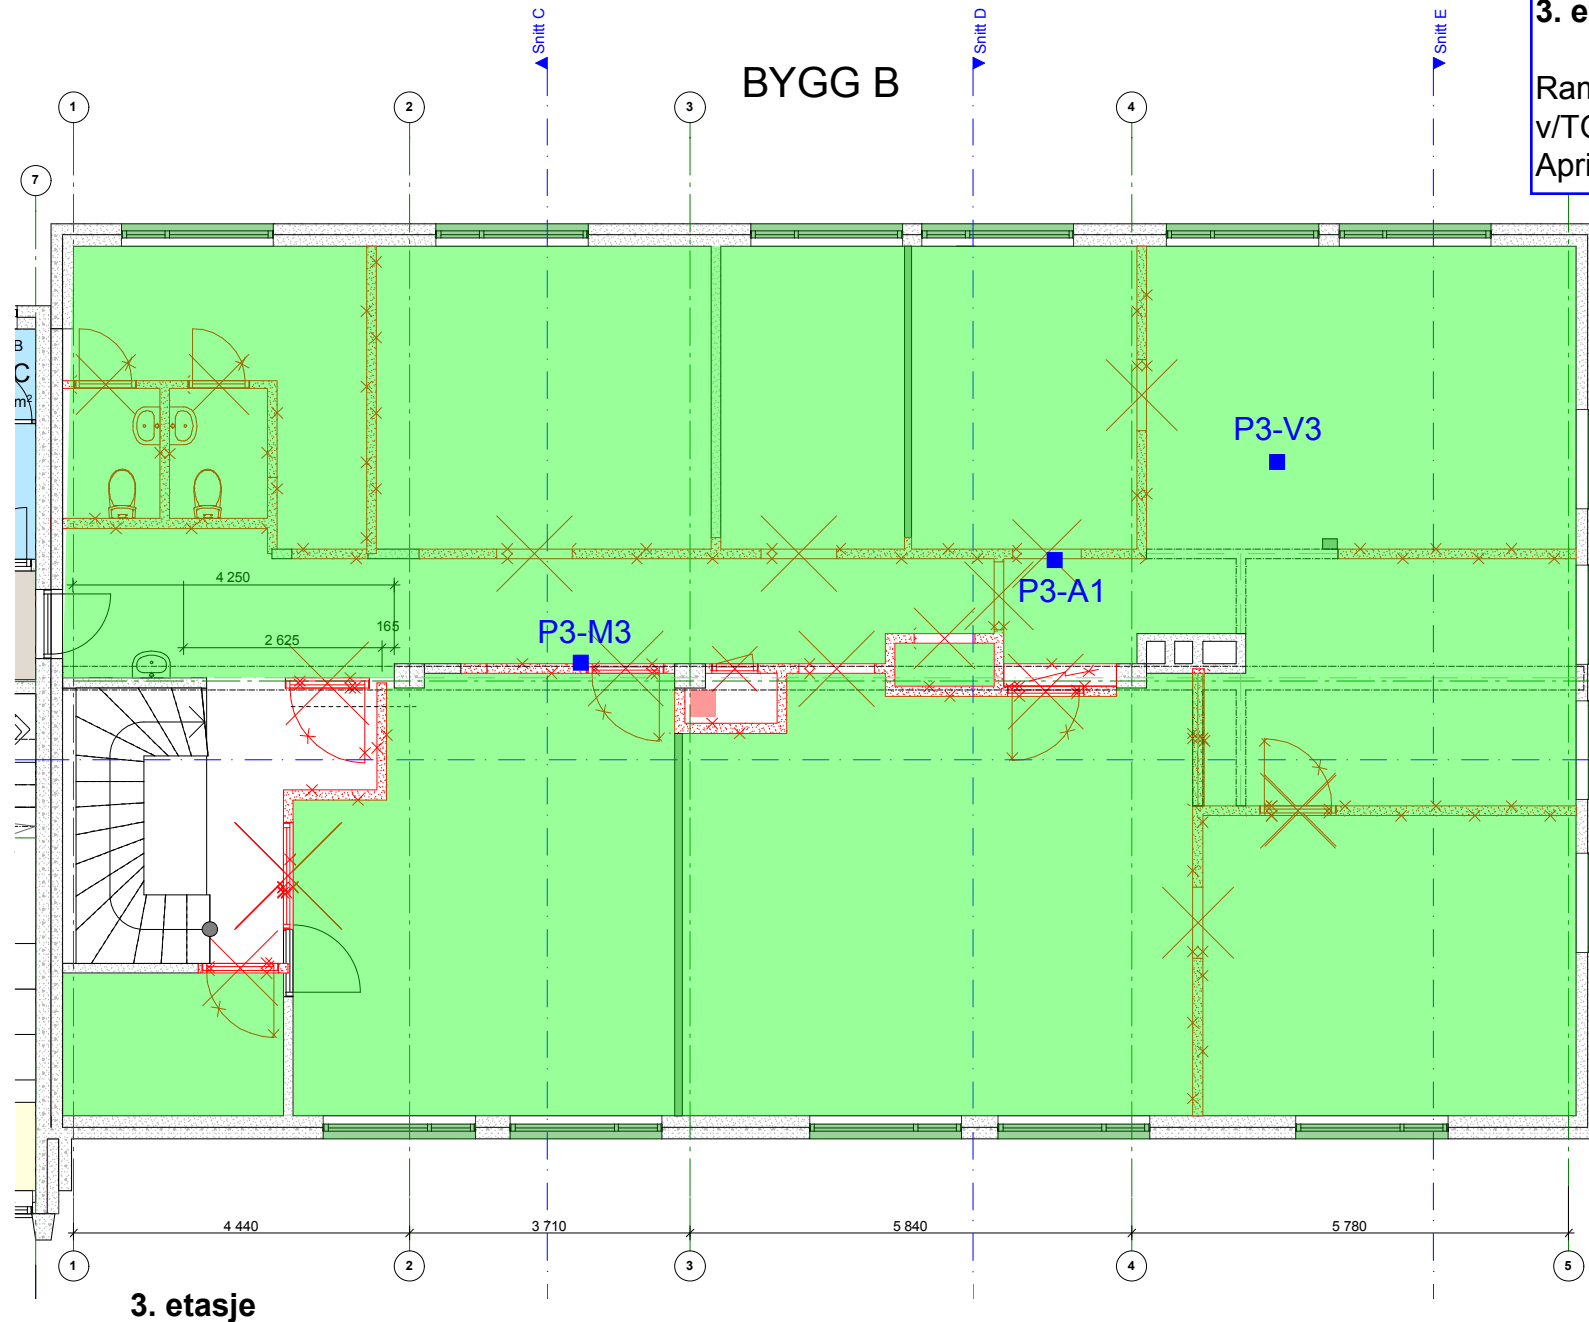

Prøvetaking 20.03.2018

P3-M3 - Slemme/tynnpuss
P3-V3 - Vinyl hvit
P3-V3-2 - Korkbelegg
P3-A1 - Avrettingsmasse

- Tungmetaller
- Ftalater
- PAH
- Klorparafiner

MERKNADER
Innvendig veggmalning på murverk er farlig avfall med sinkoksid, og bør fjernes før riving.


Fasademaling fra 1. etasje og oppover er farlig avfall med sinkoksid.

Maling på vegger og fasader er ikke markert på tegning.

3. etasje

Kommunehuset i Eidsvåg
Bygg B - MO-senter
4. etasje / Loft

Rambøll Norge AS
v/TOER
April 2018

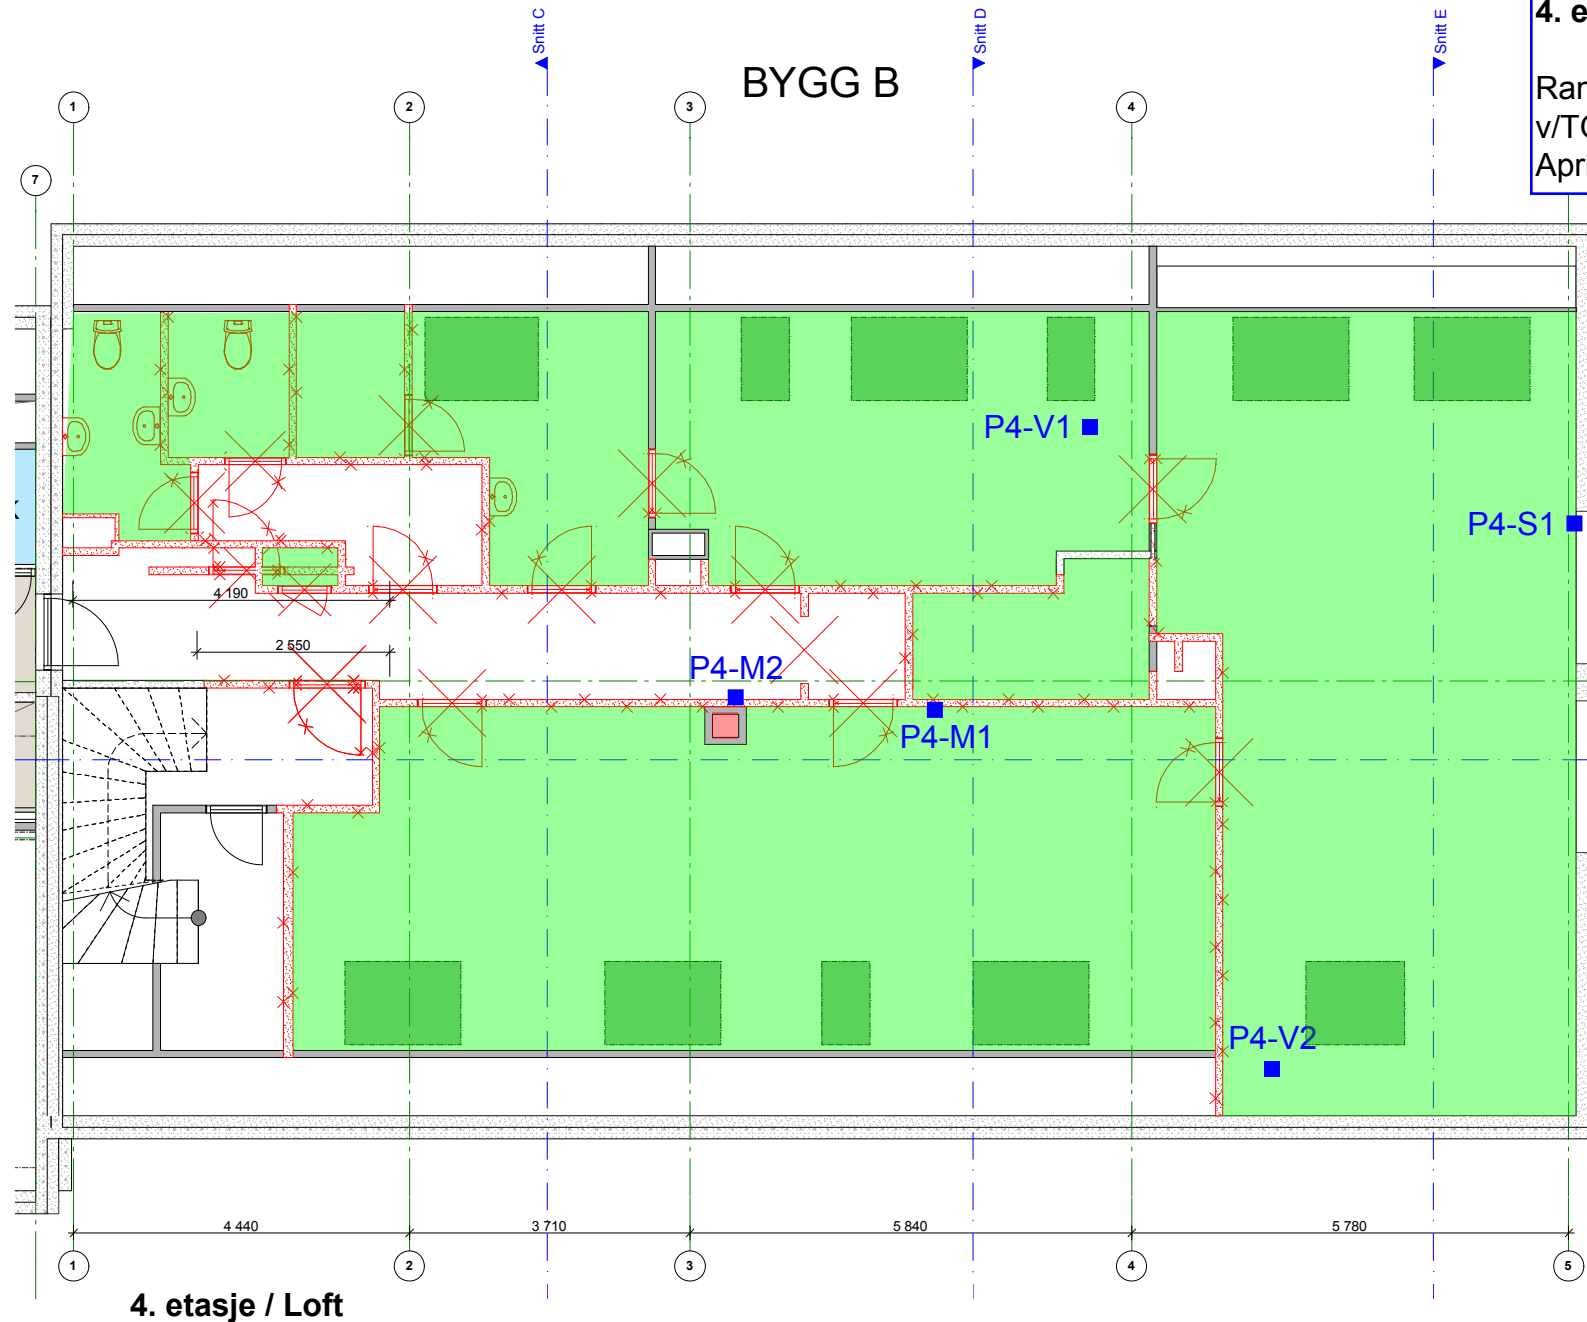

Prøvetaking 20.03.2018

P4-M1 - Maling vegg beige
P4-M2 - Maling vegg hvit/lilla
P4-M2-2 - Veggpuss m/maling
P4-V1 - Vinyl beige melert
P4-V1-2 - Avrettingsmasse
P4-V2 - Vinyl 2-farget grå/rosa
P4-S1 - Vindusbrett

- Tungmetaller
- Ftalater
- PAH
- Klorparafiner

MERKNADER
Innvendig veggmaling på murverk er farlig avfall med sinkoksid, og bør fjernes før riving.

Fasademaling fra 1. etasje og oppover er farlig avfall med sinkoksid.

Maling på vegger og fasader er ikke markert på tegning.