


D	BR. SP. RØR 2107 INTERIØR (A26)	7-1-85	BR.
C	PAFØRT HØYDER SAFT DV. LØST.	16-10-84	BR.
B	Reg. Spjeld innlagt. ANLØG UTGITT	30-10-84	BR.
	KONTRAKT VENT.	15-10-84	BR.
A	KORR. VENT. KANALEM	11-10-84	BR.
	KONTRAKT RØRTEKN.	(15-10-84)	BR.
Index	Revisjonen gjelder:	Dato:	Sign.:
	ANBUDESTEGNING VVS:	16.3.84	R.B.
	ANBUDESTEGNING BYGG:		

ALLE MÅL KONTROLLERES PÅ STEDET!

VÅLER VIDEREK. SKOLE Målestokk: 1:50
 BRASKEREIDFOSS Tegning: 16.3.84
 VVS ANLEGG I 2. ETG., DEL 2 Kontr.: M.K. RV.

SIVILINGENIØR M.N.I.E. - M.B.I.E.
ROLF AALERUD R47212
 RÅDGIVENDE V.V.S. INGENIØRFIRMA
 2300 HAMAR - TLF. 25 005 *

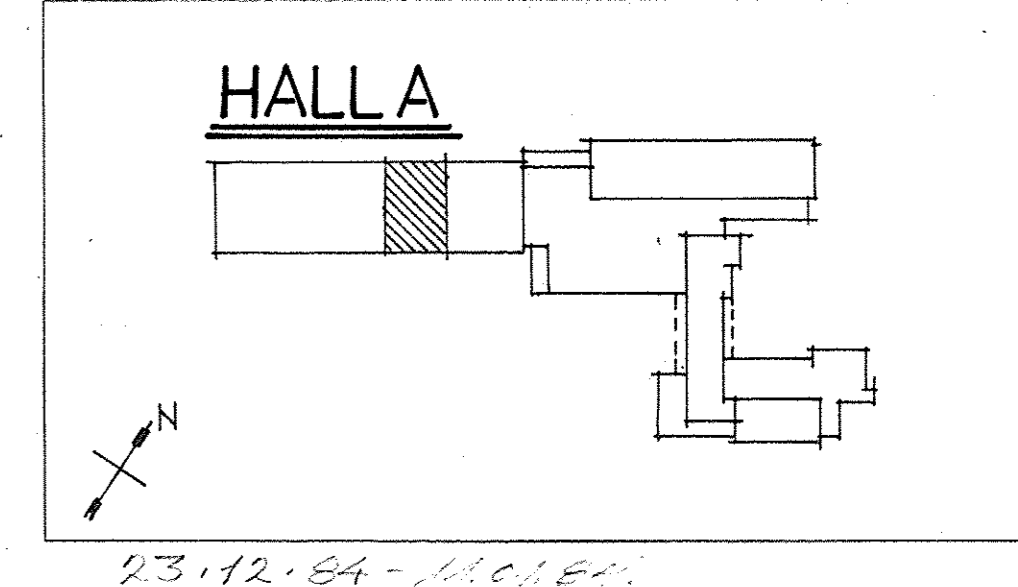

23.12.84 - M.C.H.E.

Index	Revisjonen gjelder:	Dato:	Sign.:
	ALLE MÅL KONTROLLERES PÅ STEDET!		
	VÅLER VIDEREK. SKOLE	Målestokk: 1:50	
	BRASKEREIDFOSS	Tegn. av: P.N.V.	
	PLAN 2. ETASJE DEL 2 (MEZZANINETASJE)	Dato:	
	Arkitekter MNAL GISTI og HØYE	TEGNET NR: 10607	
	Elverum Tlf.: 064-10784, 064-10952	Erstatning for:	