FORTS. TEGN.NR.
R47-272

28 29 34 35

FETTUTSKILLER

KOTE +174,30 KOTE +174,33

KOTE (ETTER STUP) +174,34

KOTE (V/ STUP) +175,63

1008 RENH. BEIJ. 11,2

1002 VESTIB. KANT. DISK. EKSP. 179,1

1010 KANT. KJØK. 12,0

1009 LAGER 5,3

1004 OPPV.ROM 8,5

1003 KANT. EKSP.

1005 KJ.B.K. 3,4

1006 GARD. 5,7

1007 TOAL. D 4,3

1047 VASKEROM 30,3

1046 BOLIG-MILJØ TEKSTIL 86,6

1050 HEISROM 3,6

1051 TRAPPEROM 9,4

1052 HEISM.ROM 2,4

1048 BØTTEK. 3,4

1049 E.L.

1036 OMKLEDNING 31,6

1044 LÆRER-R 5,9

1043 LÆRER-R 5,9

1037 DUSJ-TØRK 10,5

1042 DUSJ-TØRK 10,5

1038 TOAL. 1,9

1040 TOAL. 1,9

1041 OMKLEDNING 31,6

1045 KORRIDOR 21,2

1035 KORRIDOR 21,8

Kote o.k. ferdig gulv: + 176,60

FORTS. TEGN. NR.
R47-290

Index	Revisjonen gjelder:	Dato:	Sign.:
A	ROM 1038 UTGÅTT. "DURGO" FLYTTET	7-1-85	JR.
	MONTRAKT	15-10-84	JR.
ANBUDSTEGNING VVS:		16.03.84.	
ANBUDSTEGNING BYGG:		16.03.84.	

ALLE MÅL KONTROLLERES PÅ STEDET!

VÅLER VIDEREG. SKOLE
VVS ANLEGG
BUNNLEDNINGSPLAN
DEL 9
FLØYDØF

Målestokk: 1:50
Tegn.: 1903.84 J.R.
Kontr.: Mrk.: BR

SIVILINGENIØR M.N.I.F. – M.R.I.F.
ROLF AALERUD A/S
RÅDGIVENDE V.V.S. INGENIØRFIRMA
HAMAR - GJØVIK - LILLEHAMMER - ELVERUM - LEIRA

R47-280

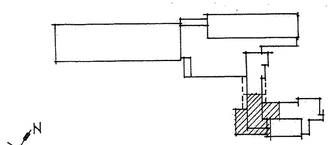

27.12.83
20.12.83

Index	Revisjonen gjelder:	Dato:	Sign.:

ALLE MÅL KONTROLLERES PÅ STEDET!

VÅLER VIDEREGAENDE SKOLE
BRASKEREIDFOSS
PLAN 1. ETASJE DEL 9

Målestokk: 1:50
Tegn. av: J.H.G.
Dato

Arkitekter MNAL
GISTI og HØYE
Elverum Tlf.: 064-10784, 064-10952

TEGN. NR: 10660
Erstatning for: