


NY TAKSTEIN
 NYE LEKTER 48x36 MM
 NYE KLØYFER 48x36 MM
 NY MEMBRAN/PAPP
 TRØ SKIFTES IHT. BEHOV (PÅTE)

NY FUGLETETTING
 NYE BESLAG
 NY TAKRENNER

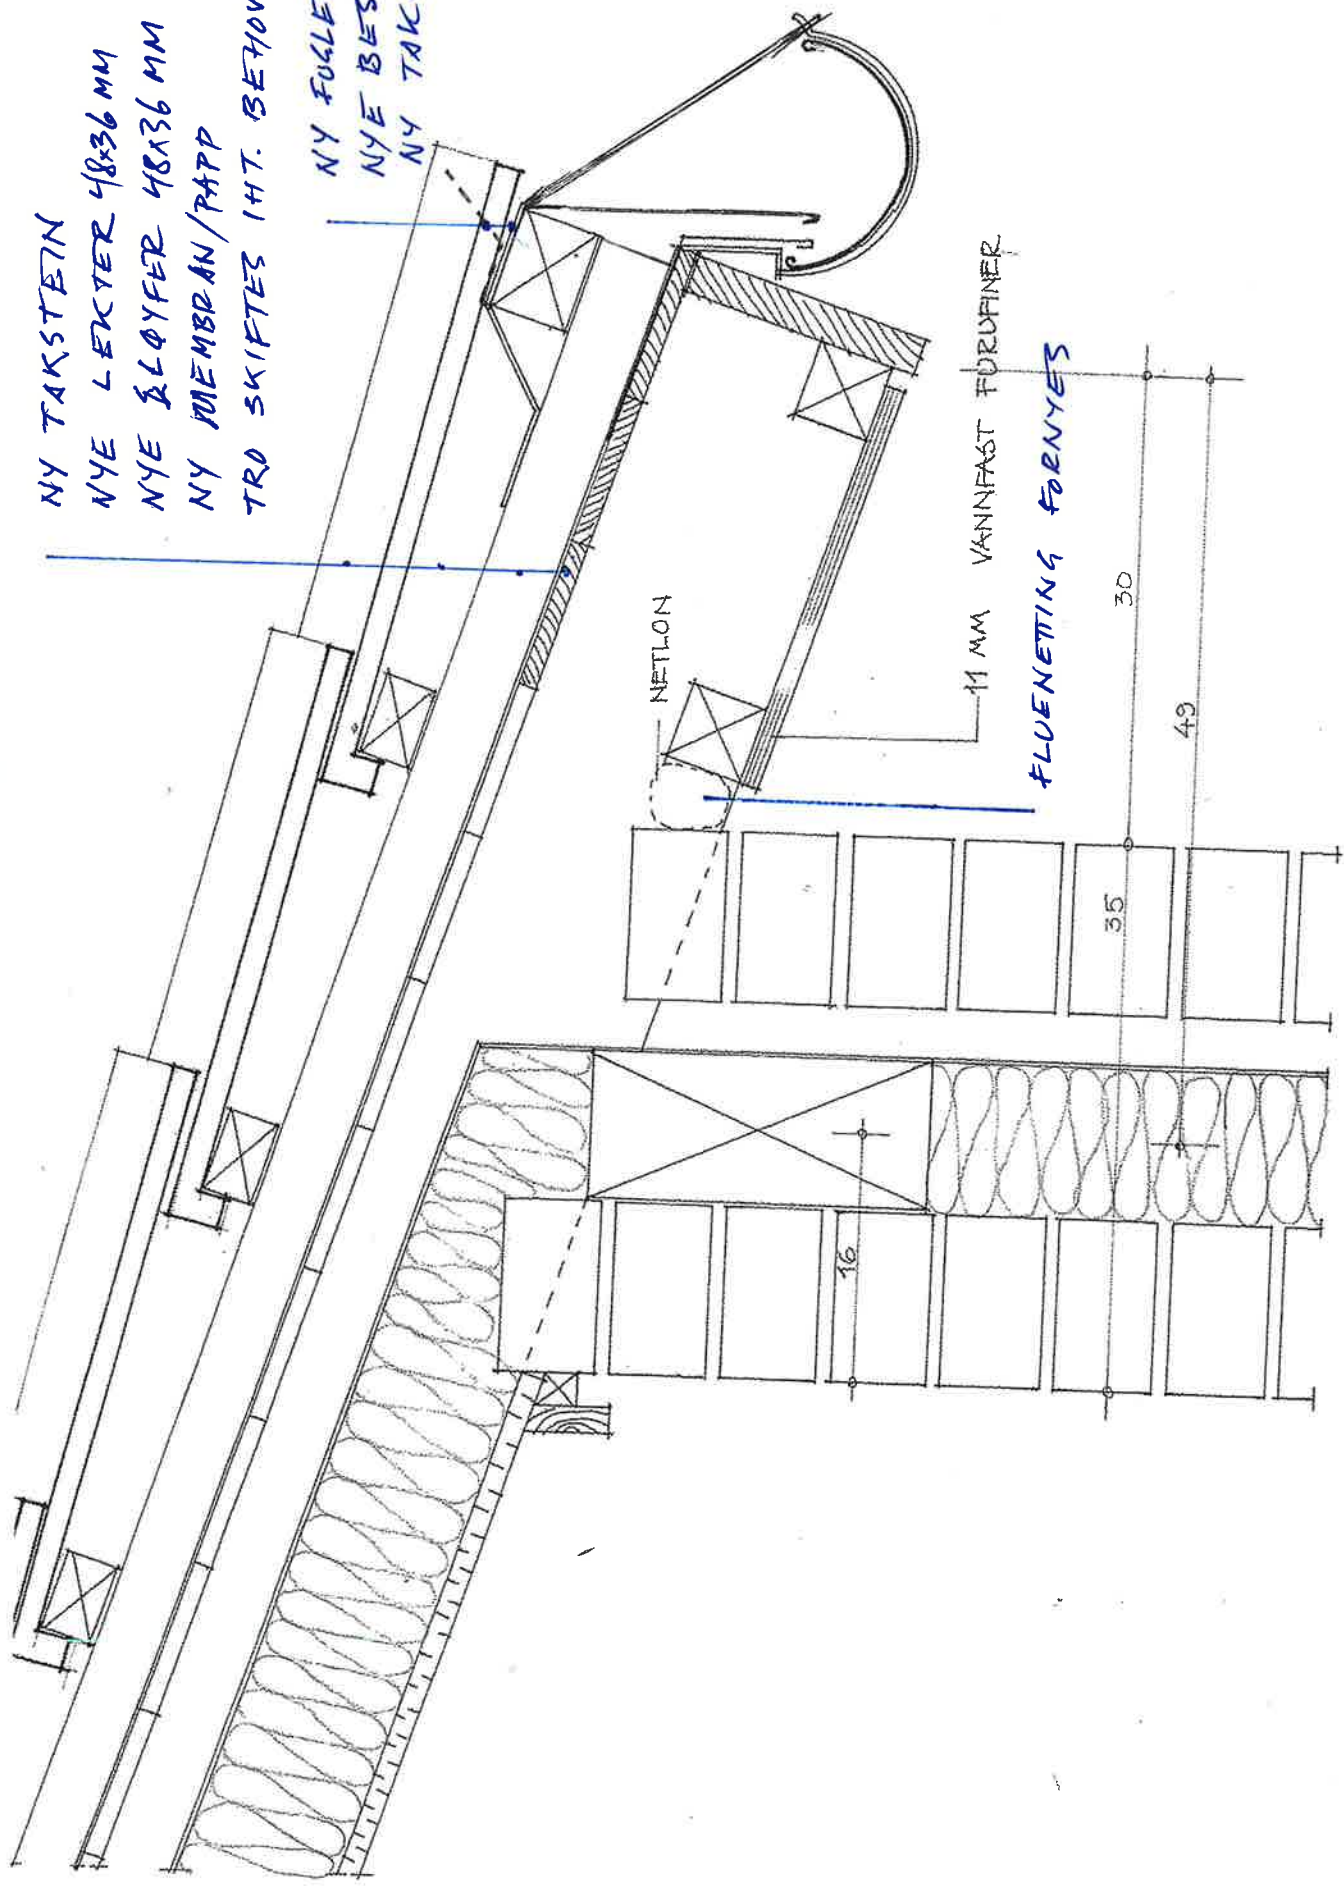

11 MM VANNFAST FURFINER
 FLUENETTING FORNYES

30

49

35

16

V 17

TAK : GENERELL UTBEDRING


MØNEBORD 1 1/2" NYTT. ØKT HØYDE

MØNESTEIN

MØNEBÅND TYPE ZANDA

TILLEGGETTING PAPP


VENTILASJONSSPALTE

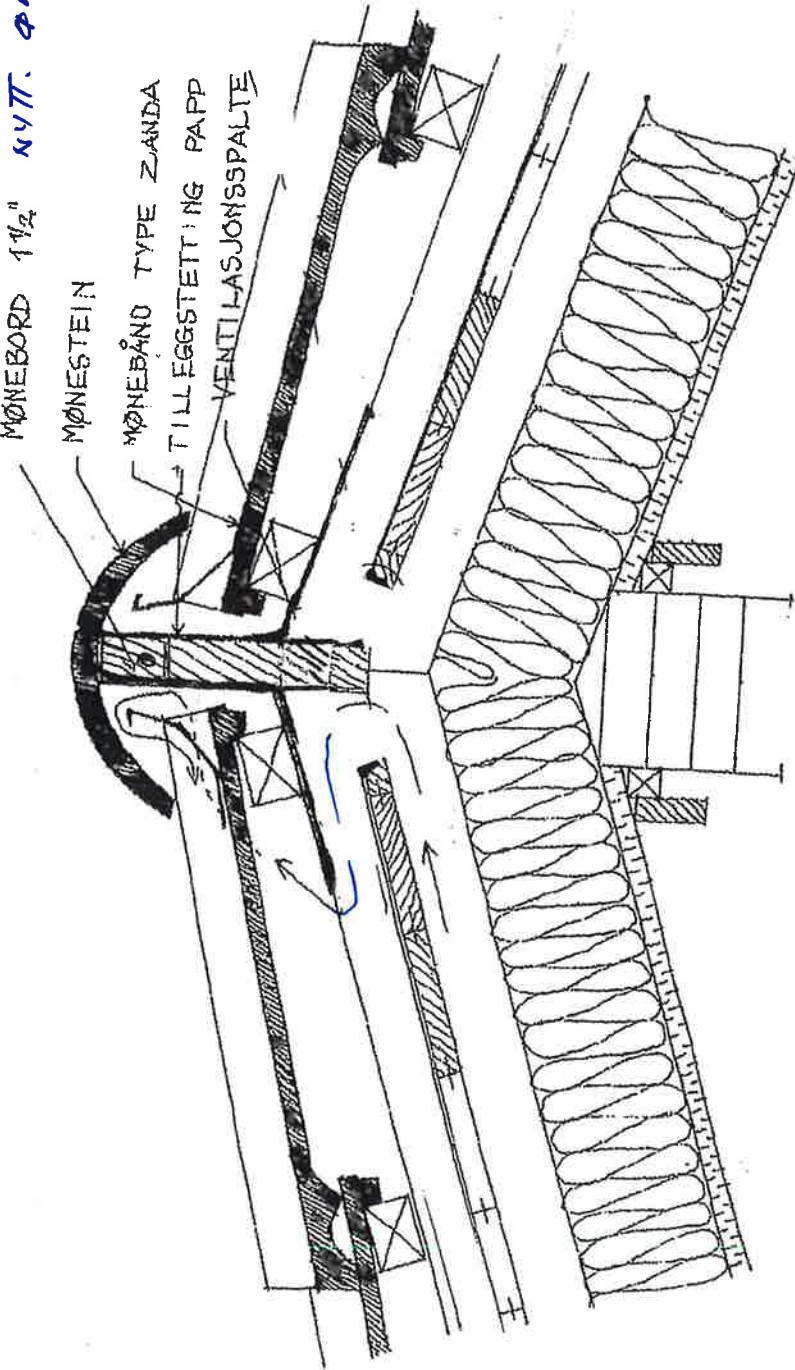

TRO: STØRRE ÅPNING

V 22

TAK: NY DET. " / MØNE

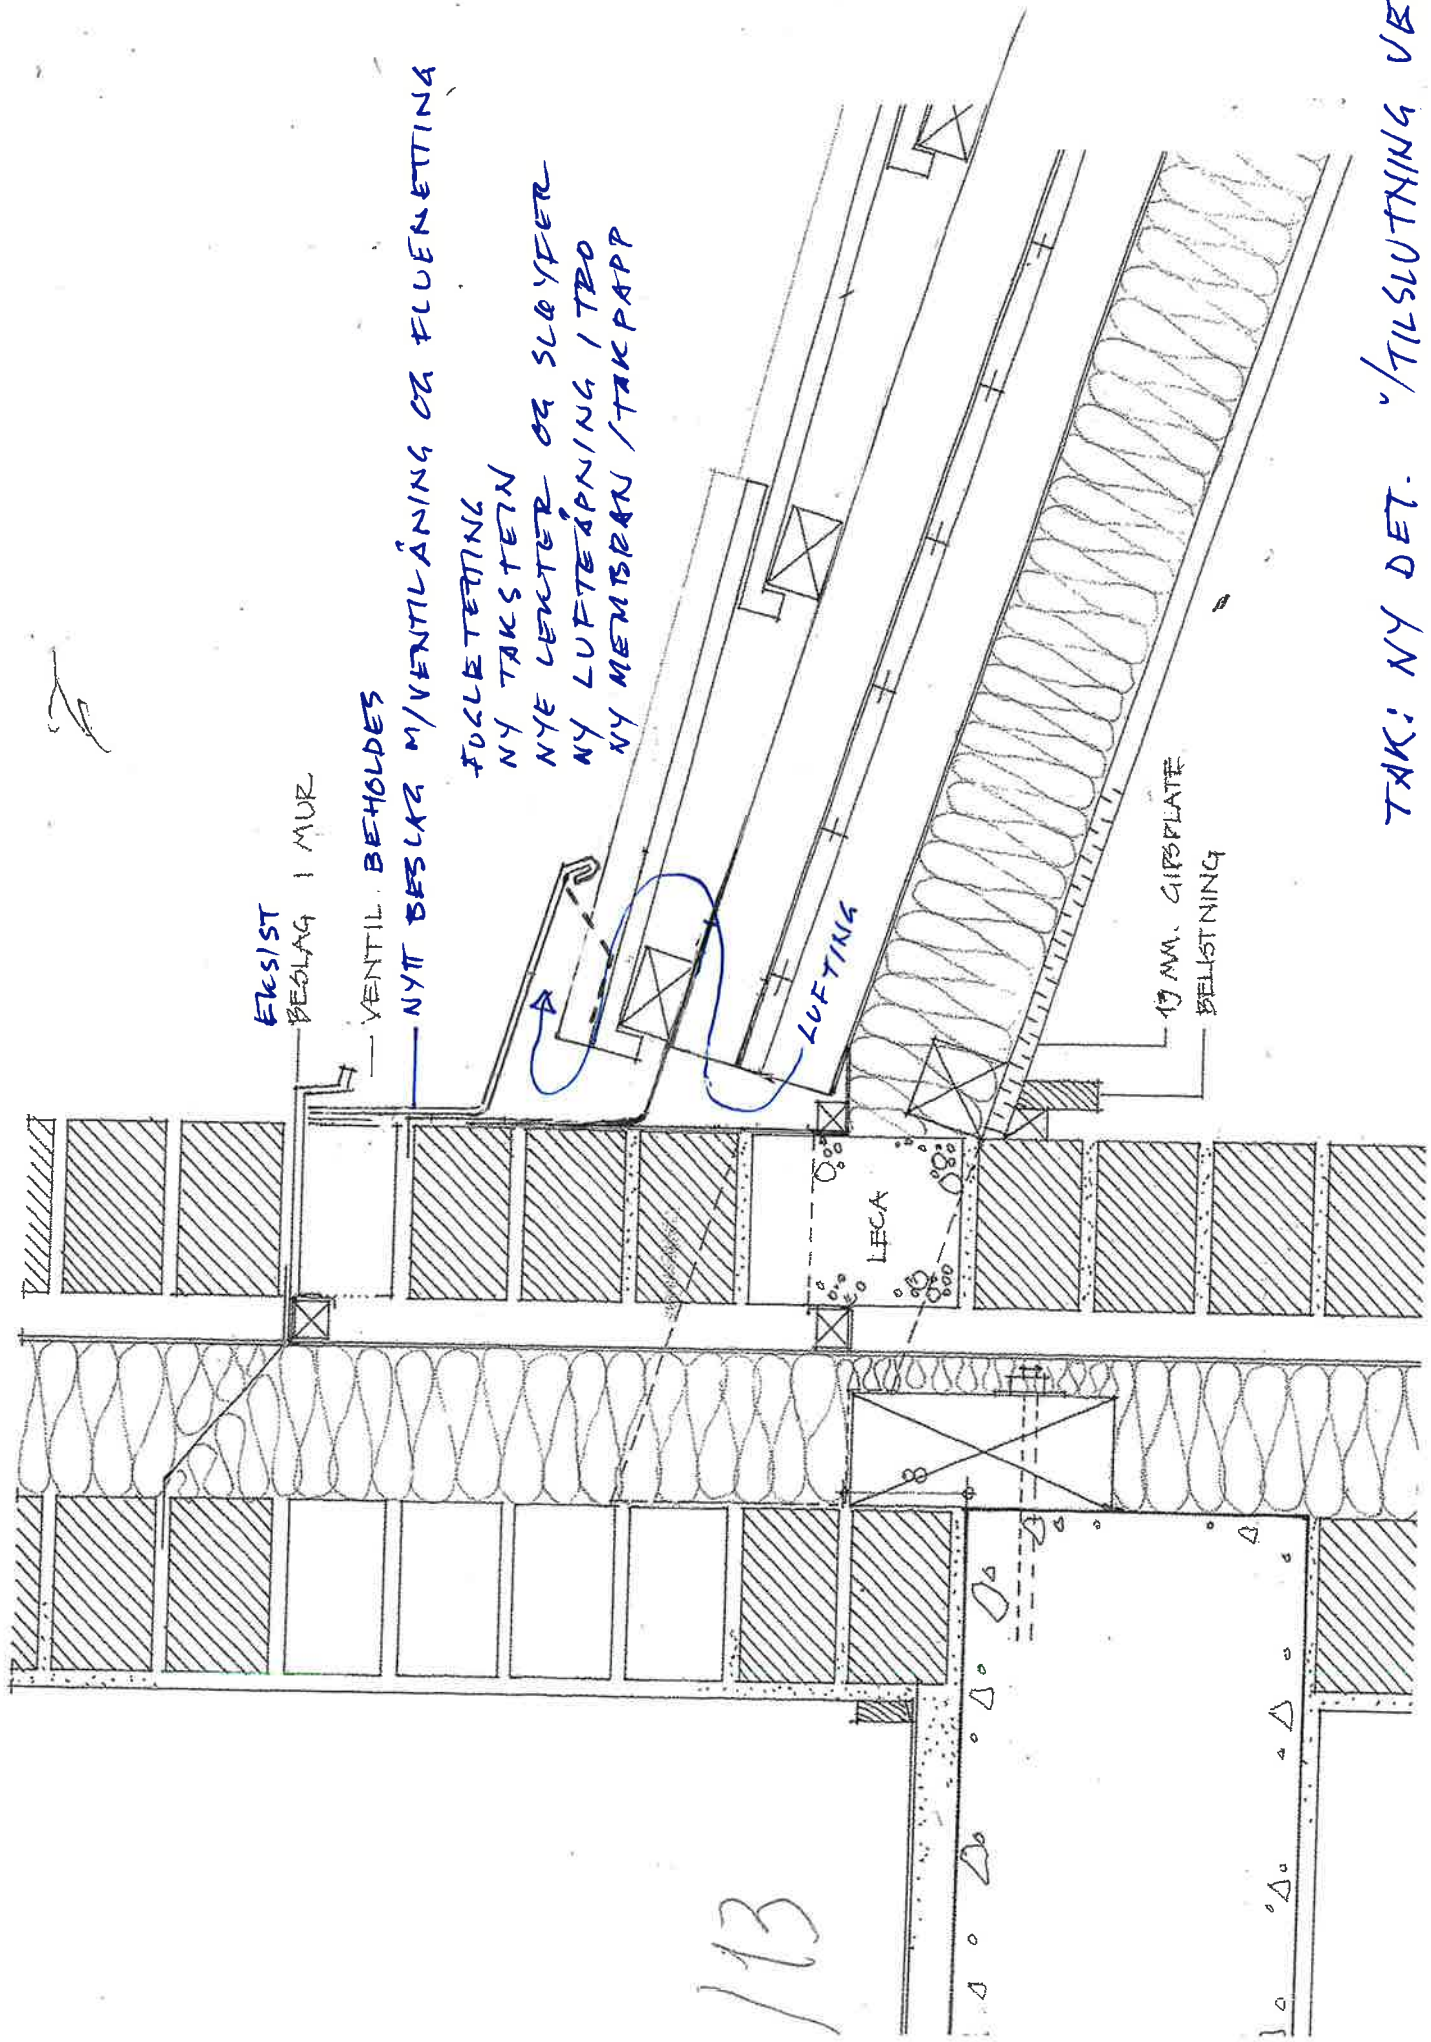

— EKSIST
BEOLAG I MUR

— VENTIL BEHOLDNES

— NYTT BESLAG M/VENTILÅNING OG FLUENETTING

FOLLETERING
 NY TAKSTERN
 NYE LUKTER OG SLØYFER
 NY LUFTEÅPNING I TRØ
 NY MEMBRAN / TAKPAPP

LUFTING


LECA

10 MM. GIPSPLATE
 BELSTNING

1/13

TAK: NY DET. 1/3 TILSLUTNING VEGG


NYE TAKSTEIN
NY GRATERNNE
NY SLØYFE : 36 x 48 MM

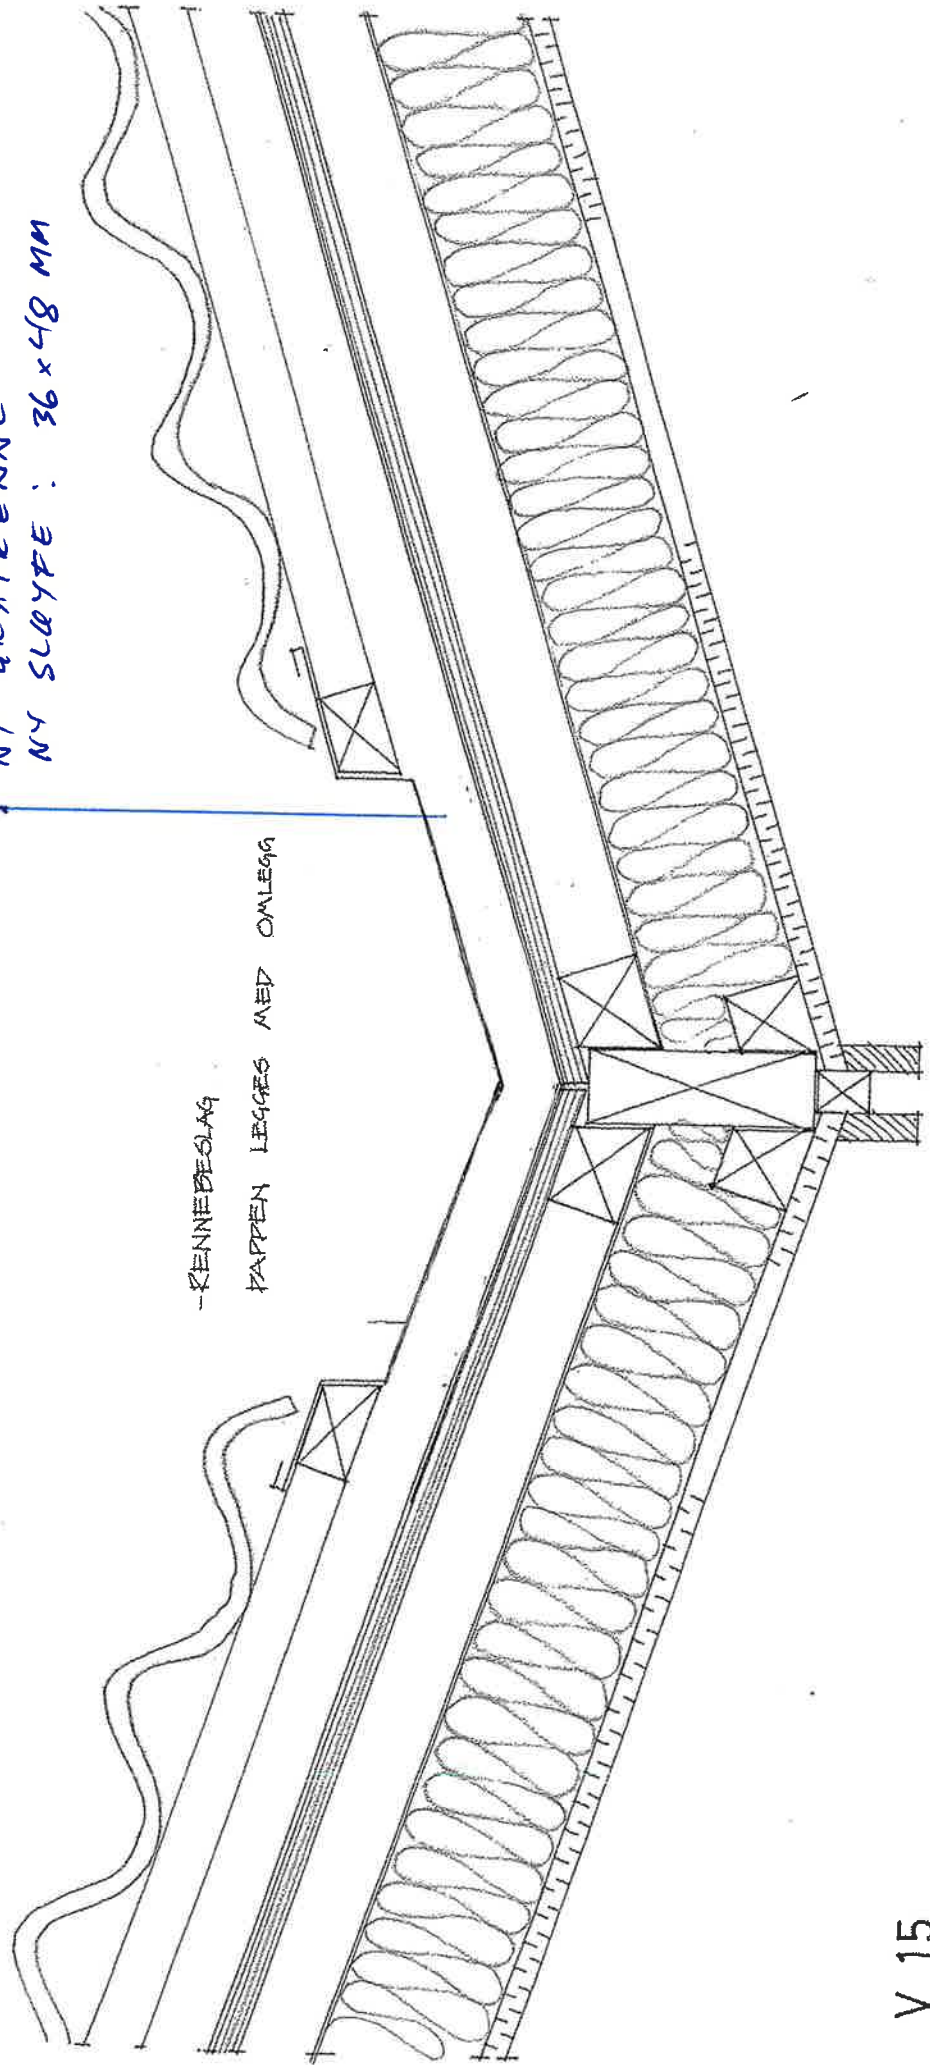

-RENNEBESLAG
PAPPEN LEGGES MED OMLEGG

V 15

TAK: GRATERNNE UTBEDRING.

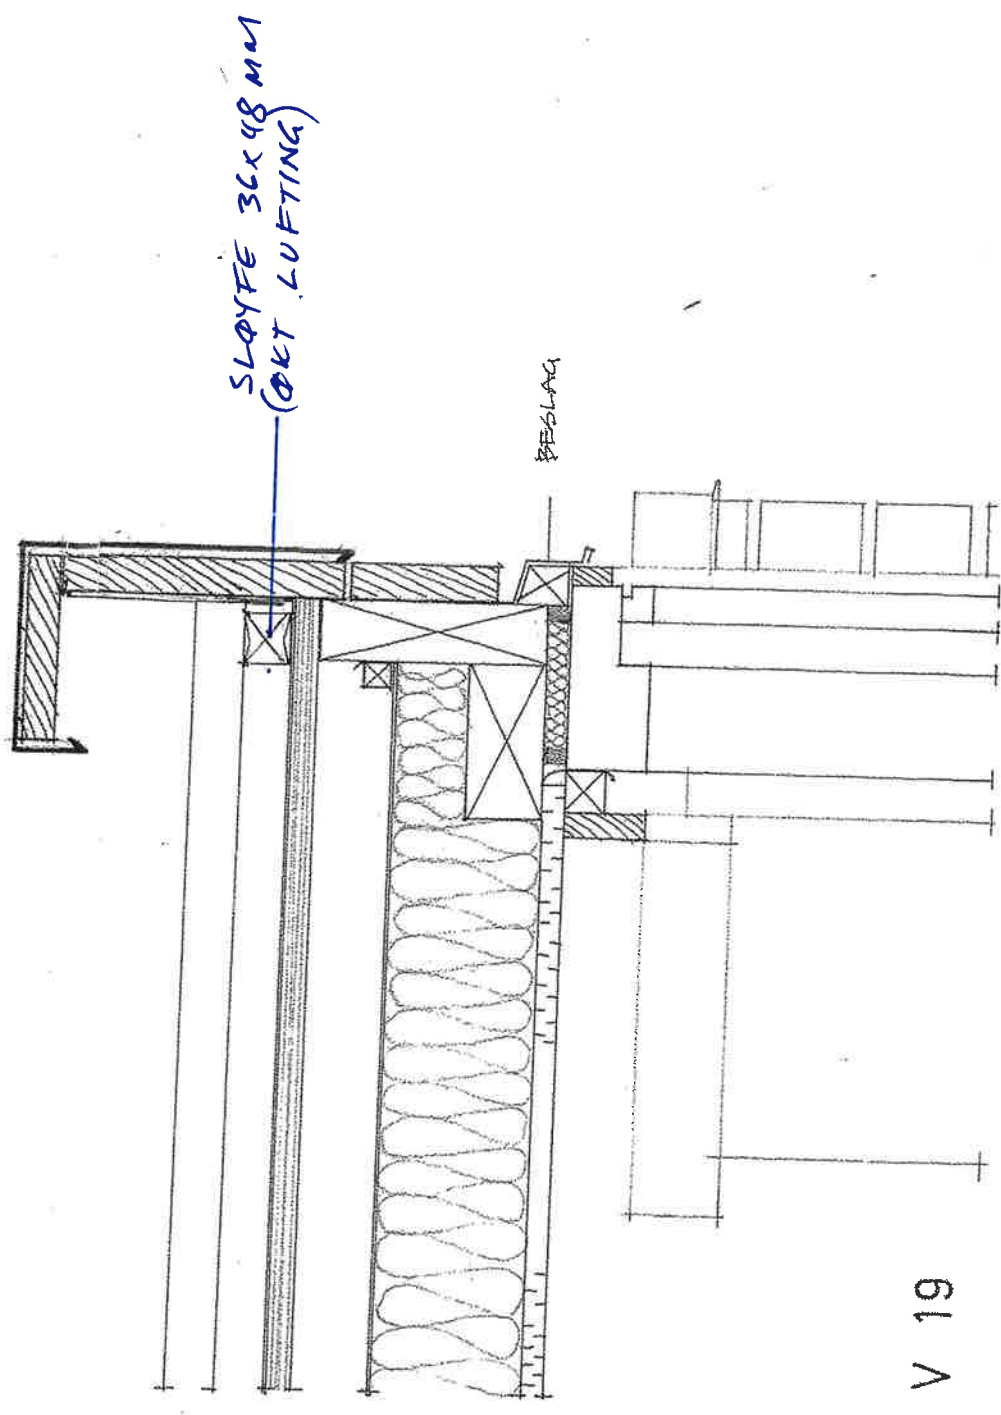


SLØYFE 36x48 MM
(ØKT LUFTING)

BESLAG

V 19

TAK: ØKT LUFTING → NYTT BESLAG / VINDSEK

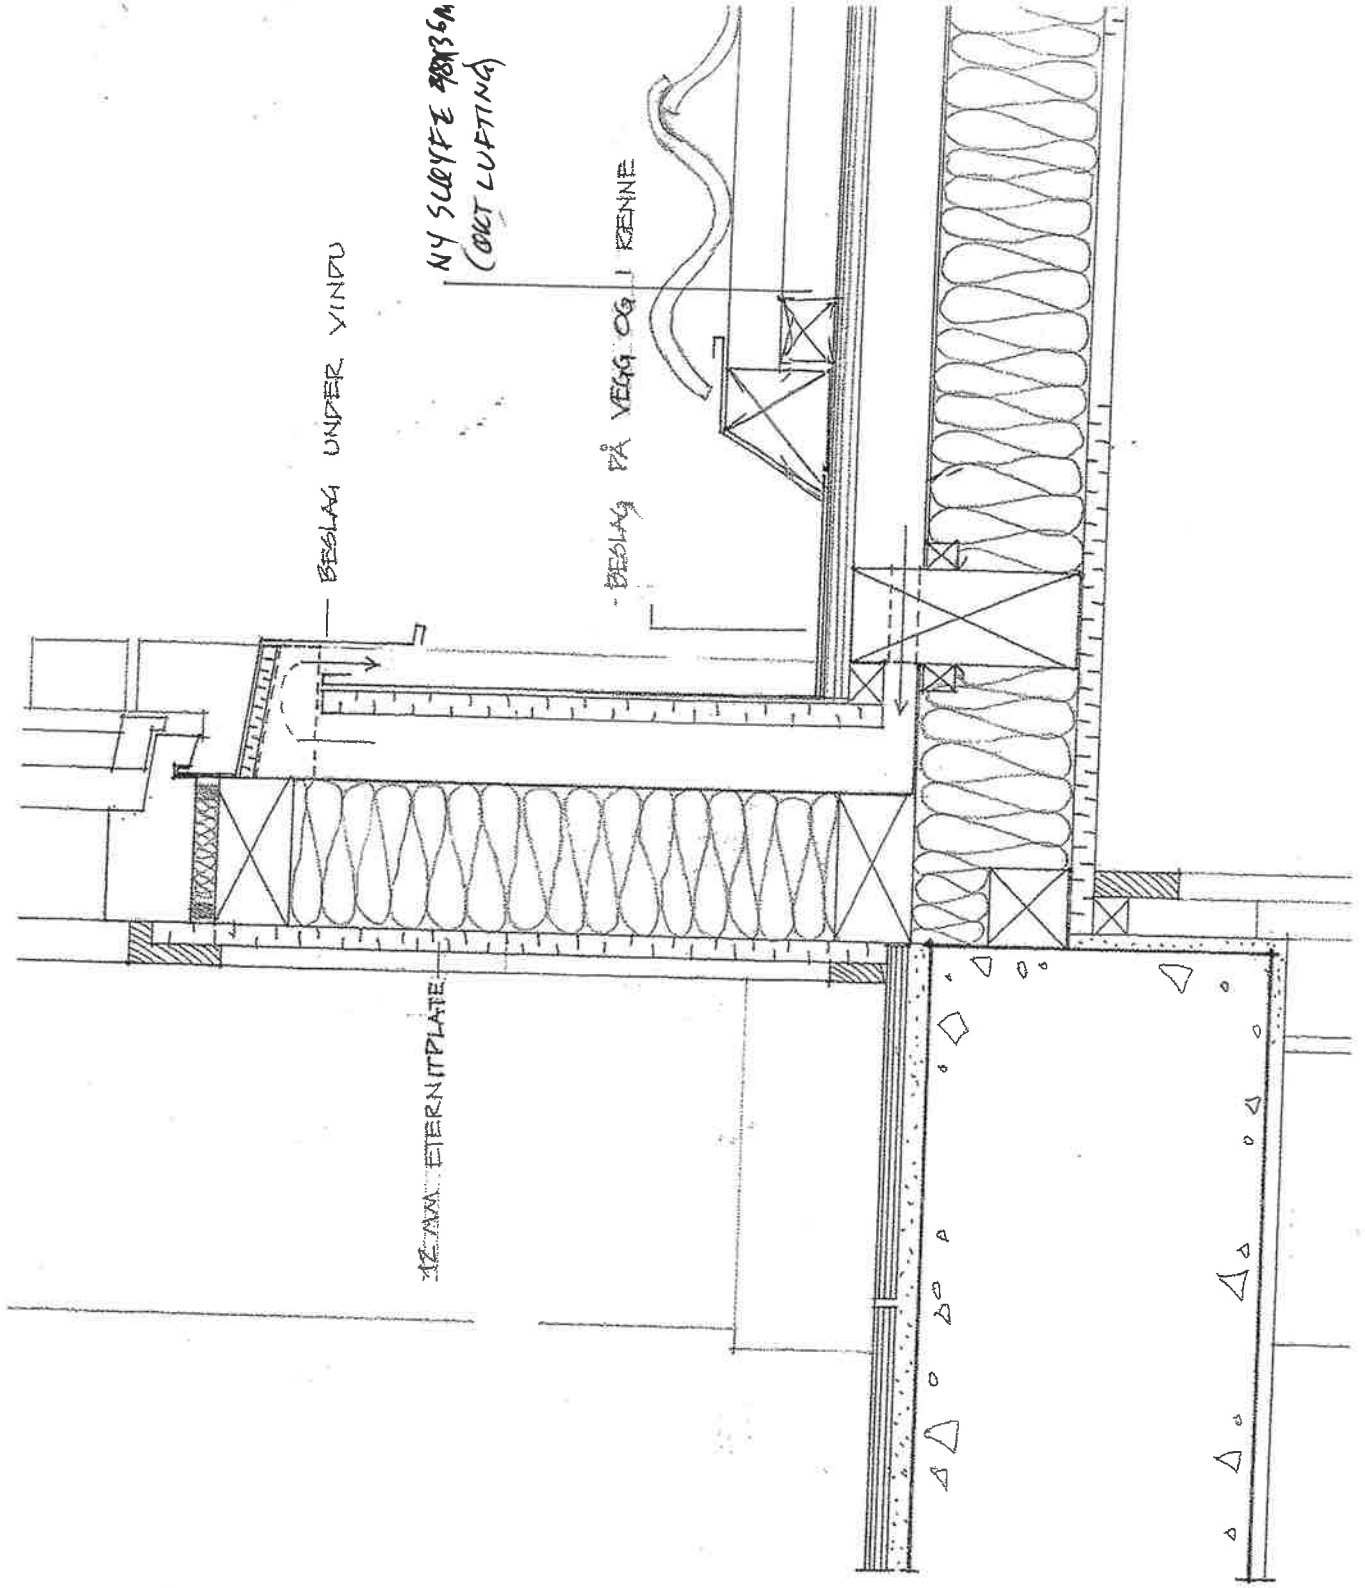



BESLAG UNDER VINDU

ETERNITPLATE


(ØKT LUFTING)

BESLAG PÅ VEGG OG I RENNE

TAK: ØKT LUFTING → NYTT BESLAG

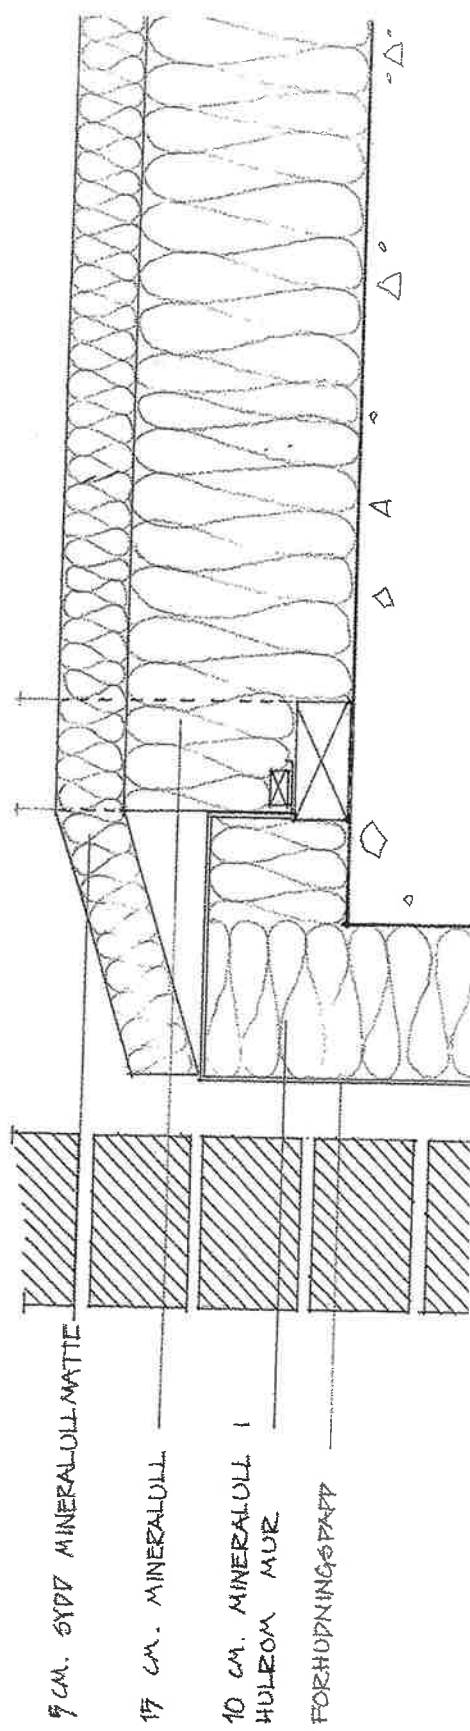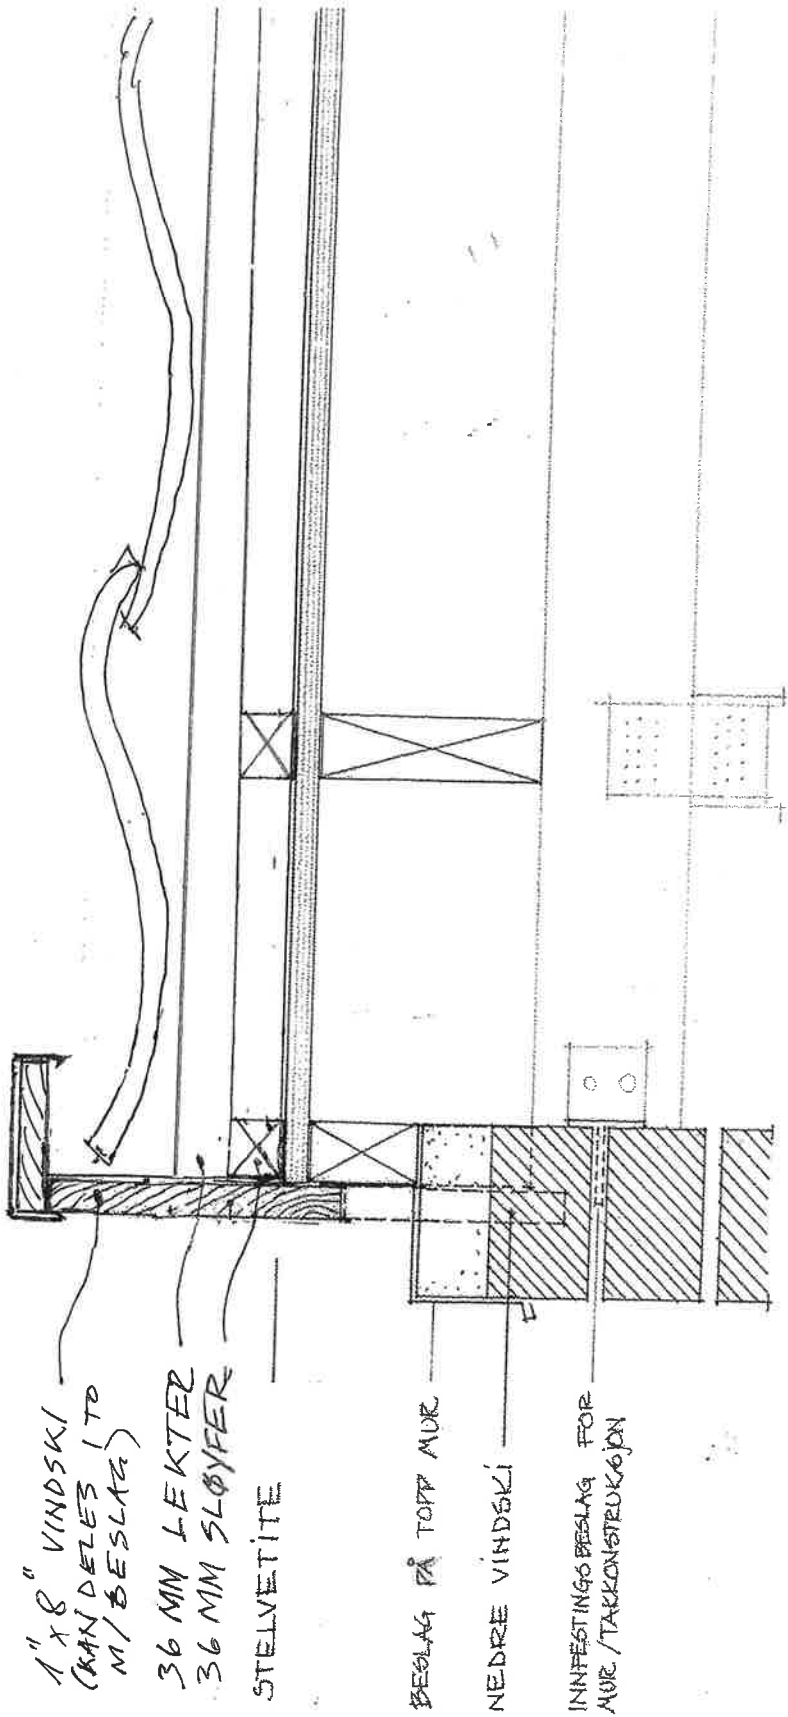

TAK: NY VINDSKI / BESLAG

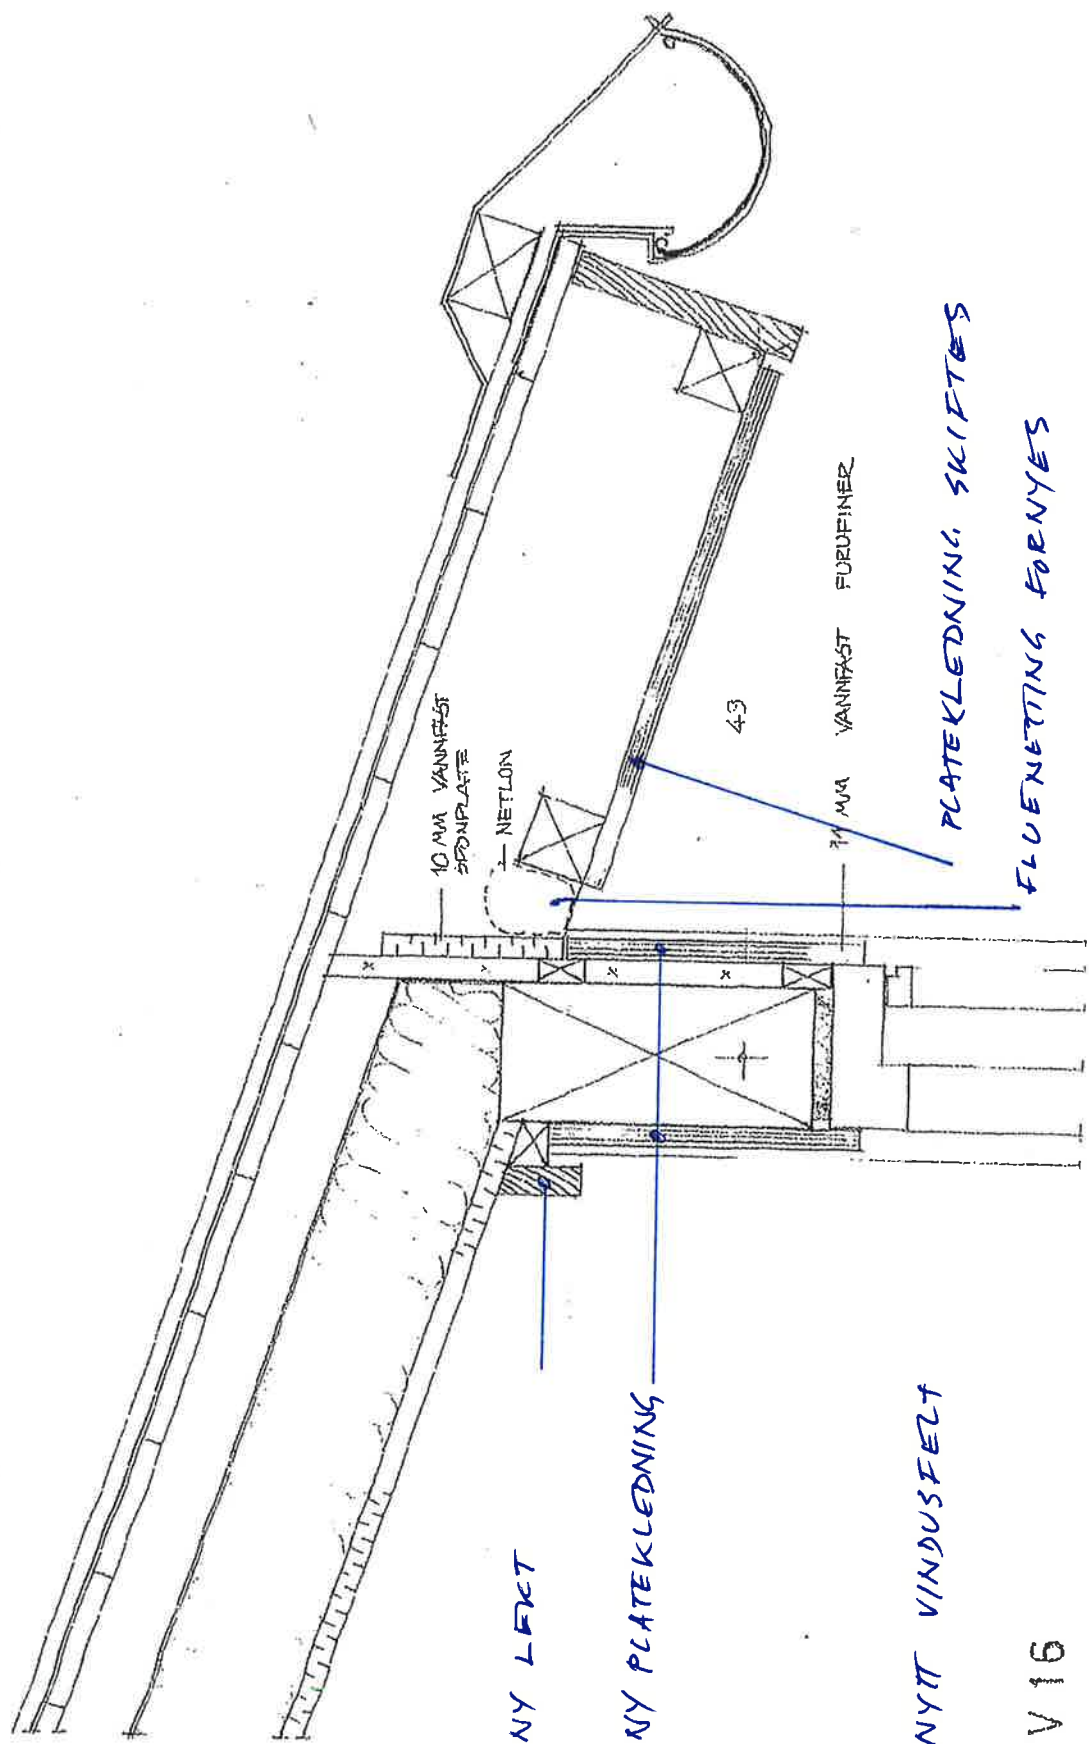

KORRIDOR-FASADE: OMFANG ARB. 1/0.K.