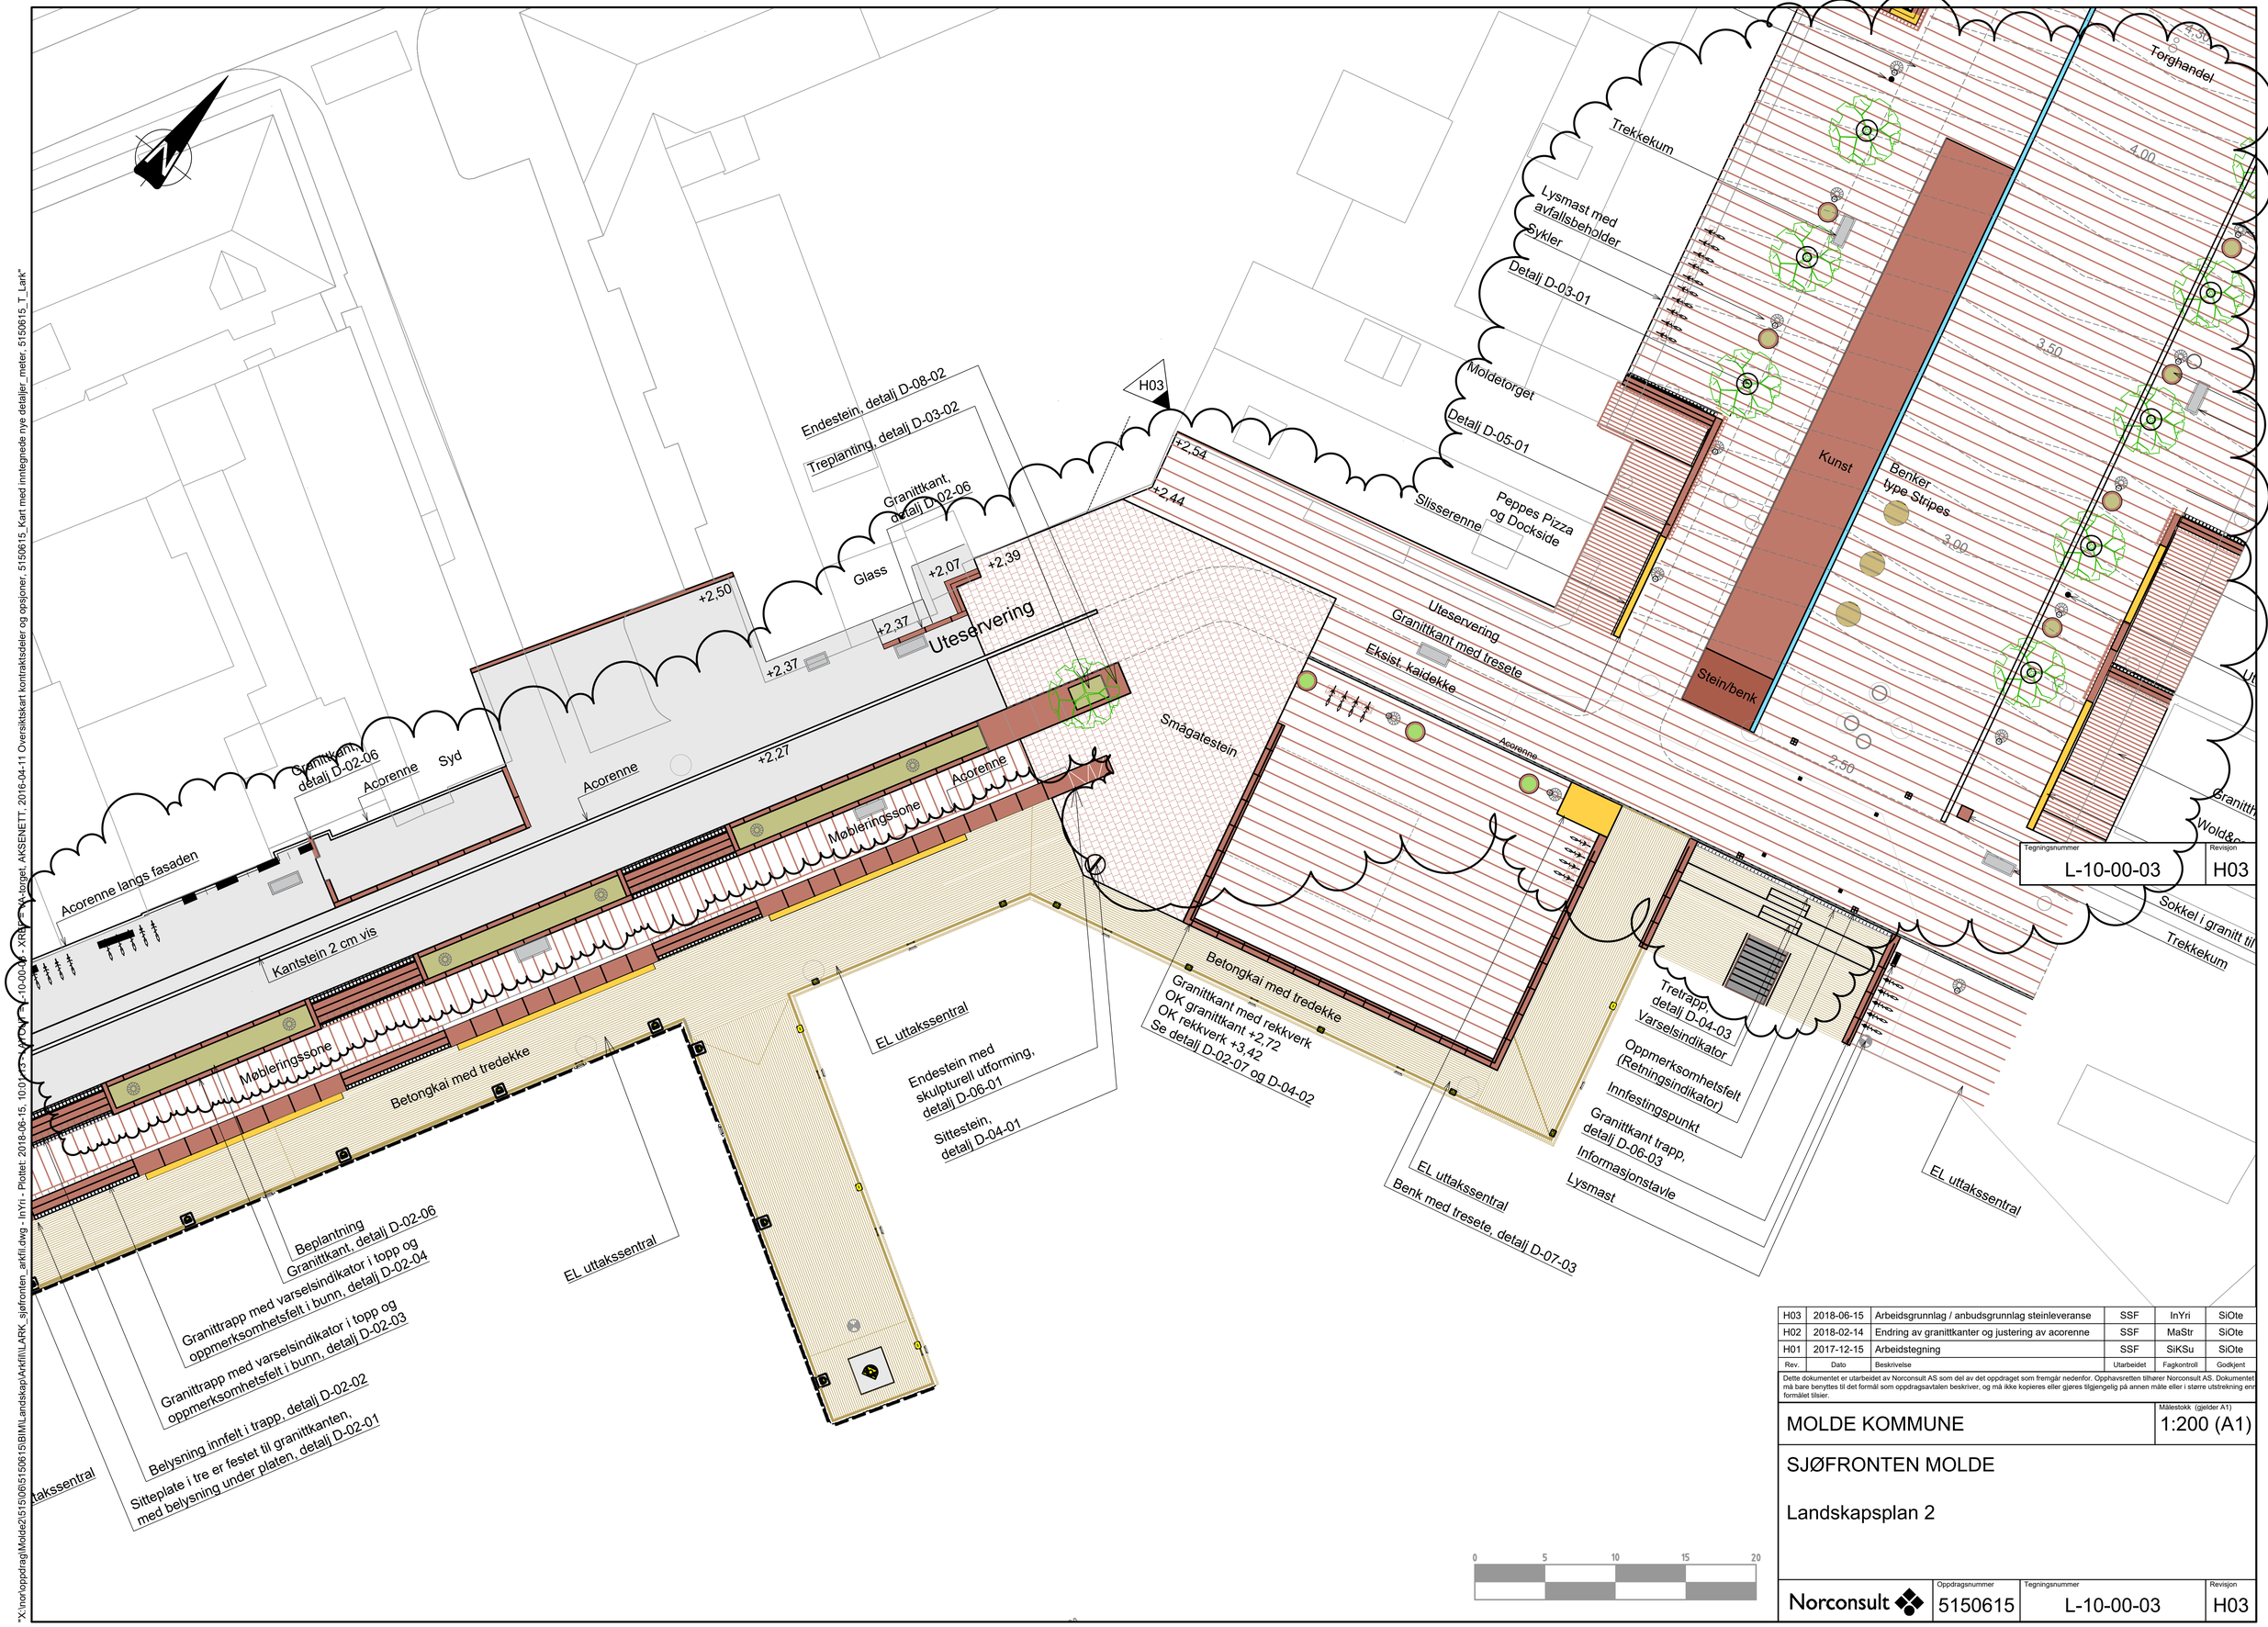


| Rev. | Dato | Beskrivelse | Utarbeidet | Fagkontroll | Godkjent |
|---|---|---|---|---|---|
| H03 | 2018-06-15 | Arbeidsgrunnlag / anbudsgrunnlag steinleveranse | SSF | InYri | SiOte |
| H02 | 2018-02-14 | Endring av granittkanter og justering av acorenne | SSF | MaStr | SiOte |
| H01 | 2017-12-15 | Arbeidstegning | SSF | SiKSu | SiOte |

Dette dokumentet er utarbeidet av Norconsult AS som del av det oppdraget som fremgår nedenfor. Opphavsretten tilhører Norconsult AS. Dokumentet må bare benyttes til det formål som oppdragsavtalen beskriver, og må ikke kopieres eller gjøres tilgjengelig på annen måte eller i større utstrekning enn formålet tilsier.

MOLDE KOMMUNE

Målestokk (gjelder A1): 1:200 (A1)

SJØFRONTEN MOLDE

Landskapsplan 2

Norconsult

| Oppdragsnummer | Tegningsnummer | Revisjon |
|---|---|---|
| 5150615 | L-10-00-03 | H03 |

Tegningsnummer L-10-00-03 Revisjon H03

"X:\nor\oppdrag\Molde2\5150\05150615\BIM\Landskap\Arkfil\LARK_sjøfronten_arkfil.dwg - InYri - Plottet: 2018-06-15, 10:01 - XREF: L-10-00-03 - XREF: C-A-torget, AKSENETT, 2016-04-11 Oversiktskart kontraktsdeler og opsjoner, 5150615_Kart med inntegnede nye detaljer_meter, 5150615_T_Lark"