


TEGNING: Plan inventar 2 (Fløy S1) TEGNINGSNR.: SH-02-A-270-22-11

NB!
 - 104.01.003 Seng (barsel-rom) er tegnet som 1400 x 2100mm, beskrevet som 1200 x 2100mm. Hva er riktig? (seng som tegnet tar stor plass i rom.)

Øvrige kommentarer:
 - 02.02.015 Vaktrom 1 arbeidsstasjon
 Her er tegnet inn et ekstra kjøleskap under benk, for personalets mat. Skal minikjøkken tas ut her, og hvis ja, hvor skal personalet kunne spise på vakt?
 - 02.03.002 Medisin, stort
 Rom er ikke revidert av arkitekt, leveres komplett fra leverandør?
 - Skinne for pasientletter
 Tegnet som tidligere anbefalt av Sykehusbygging, for forflytning fra seng til stol, og ikke som sammenhengende skinne til toalett. Ok?

REVISJON	DATE	AVT	VE	UTG	BESKRIVELSE
C	11.08.2018	SGT	VE	VE	Endringer i barnevakt og barnevakt av 18.08.2018, medføring av stoler og dører i vaktrom
B	09.02.2018	SGT	VE	VE	Skisse ferdig utarbeidet til utarbeidning

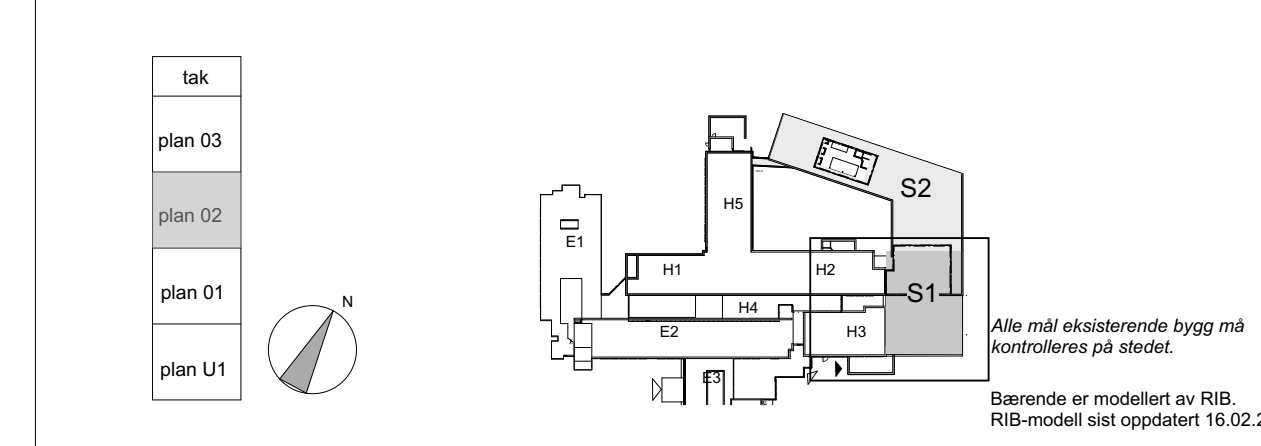

ARK:	Ramboll Arkitekter / PKA	Kobbes gate 2, Pb 9420 Torgarden, 7493 Trondheim, Norge
PROSJEKT:	Arbeidstegning	1300017037 BGT AR VE
TEGNER:	AD	13.03.2018
SKALA:	1:50	
TEGNING:	Plan inventar 2 (Fløy S1)	SH-02-A-270-22-11
REVISJON:	4	C, G