



SnS2-3 Snitt S2_BE 1:50

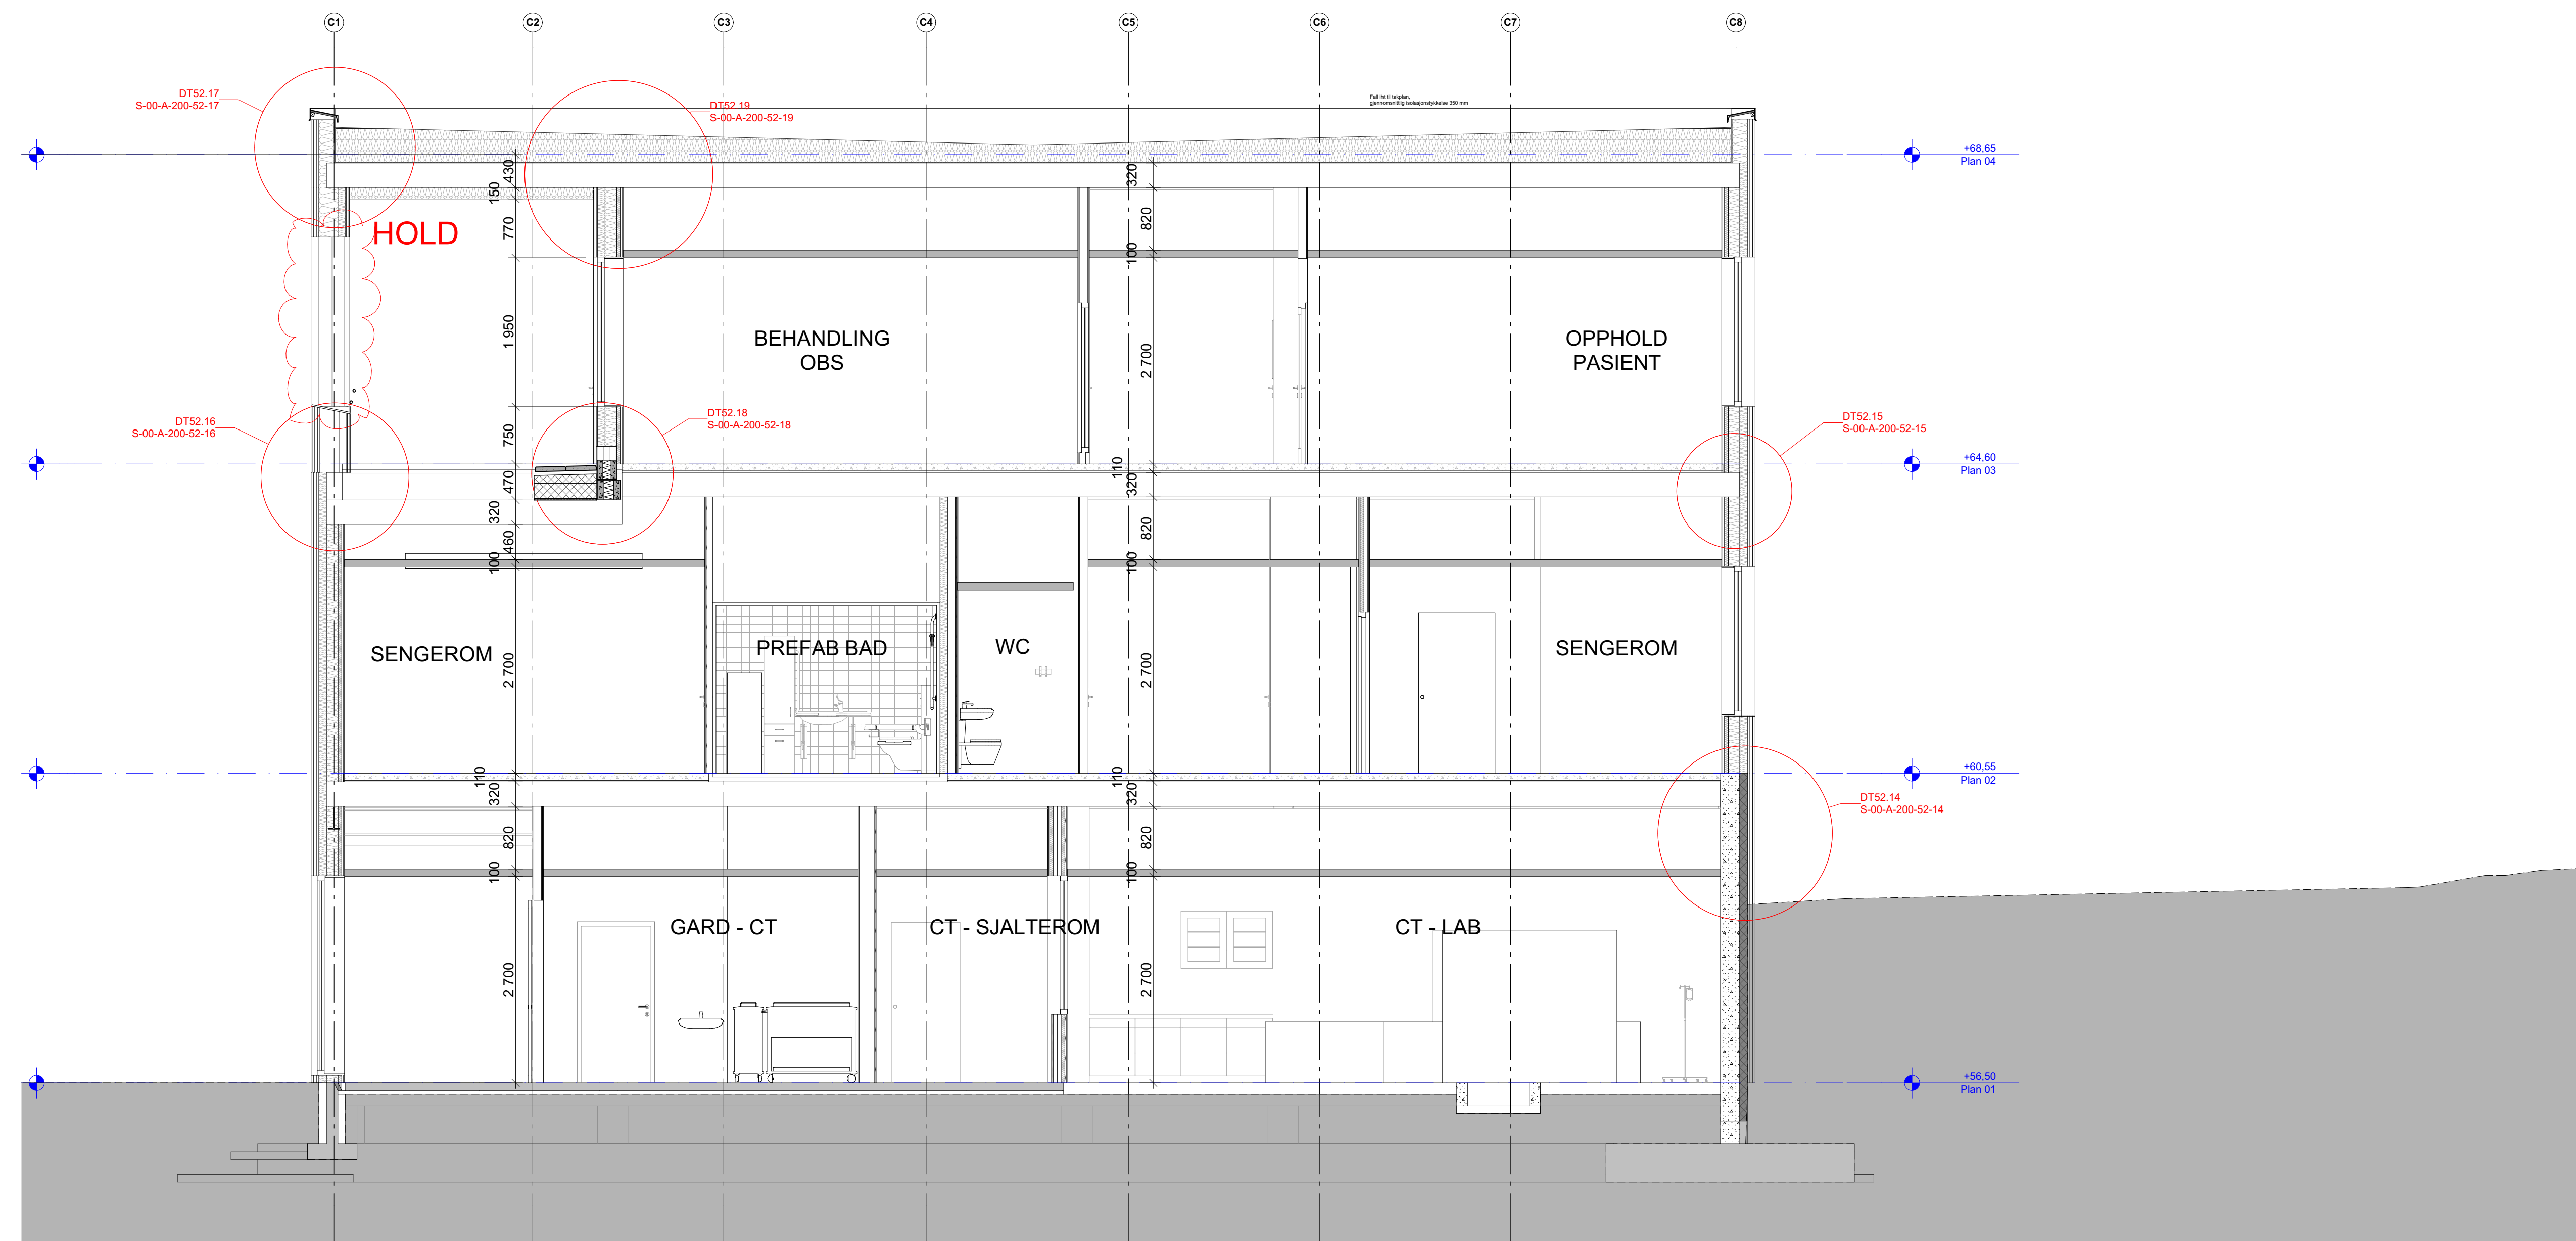

SnS2-7 Snitt S2_CE 1:50

TEGNING: Snitt S2 - BE og CE
 TEGNINGSNR.: SH-00-A-200-40-11

REVISJON	DATE	BETEGNING	AVTAK	UTV. AV

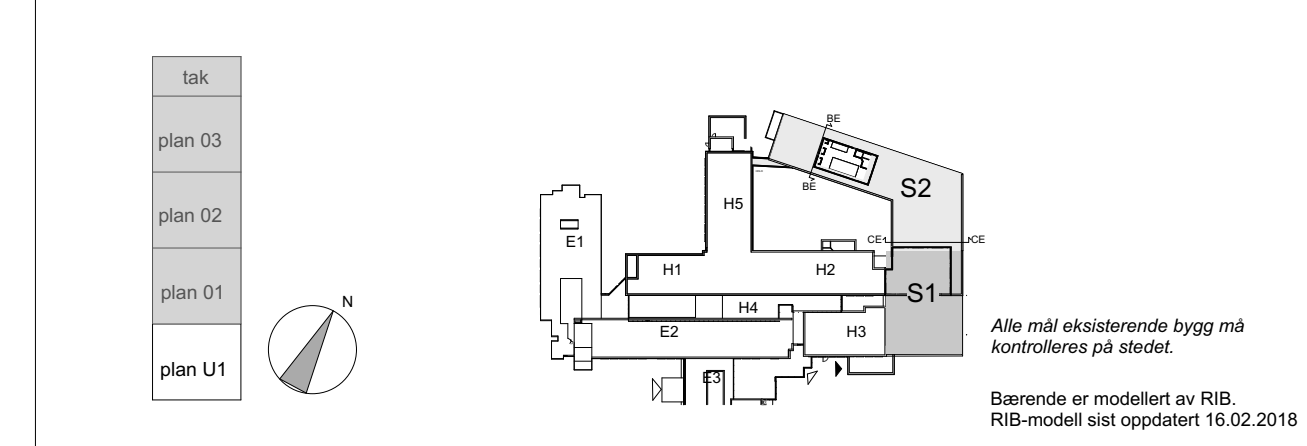


FINNMARKSSYKEHUSET
 FINNMARKKU BUOHCCIVIESSU

ARK: Rambøll Arkitekter / PKA
 Kobbegs gate 2, Pb 9420 Torgarden, 7493 Trondheim, Norge

PROSJEKT: Arbeidstegning
 PROSJEKTSNR.: 1300017037
 PROSJEKTLEDER: BGT
 DRIFTSLEDER: AR
 TEGNER: VE / BGT
 TILTAKSLEDER: BGT
 DATO: 05.04.2018

PROSJEKT: AB
 FASE: 1:50

TEGNING: Snitt S2 - BE og CE
 TEGNINGSNR.: SH-00-A-200-40-11
 REVISJON: 4 A G