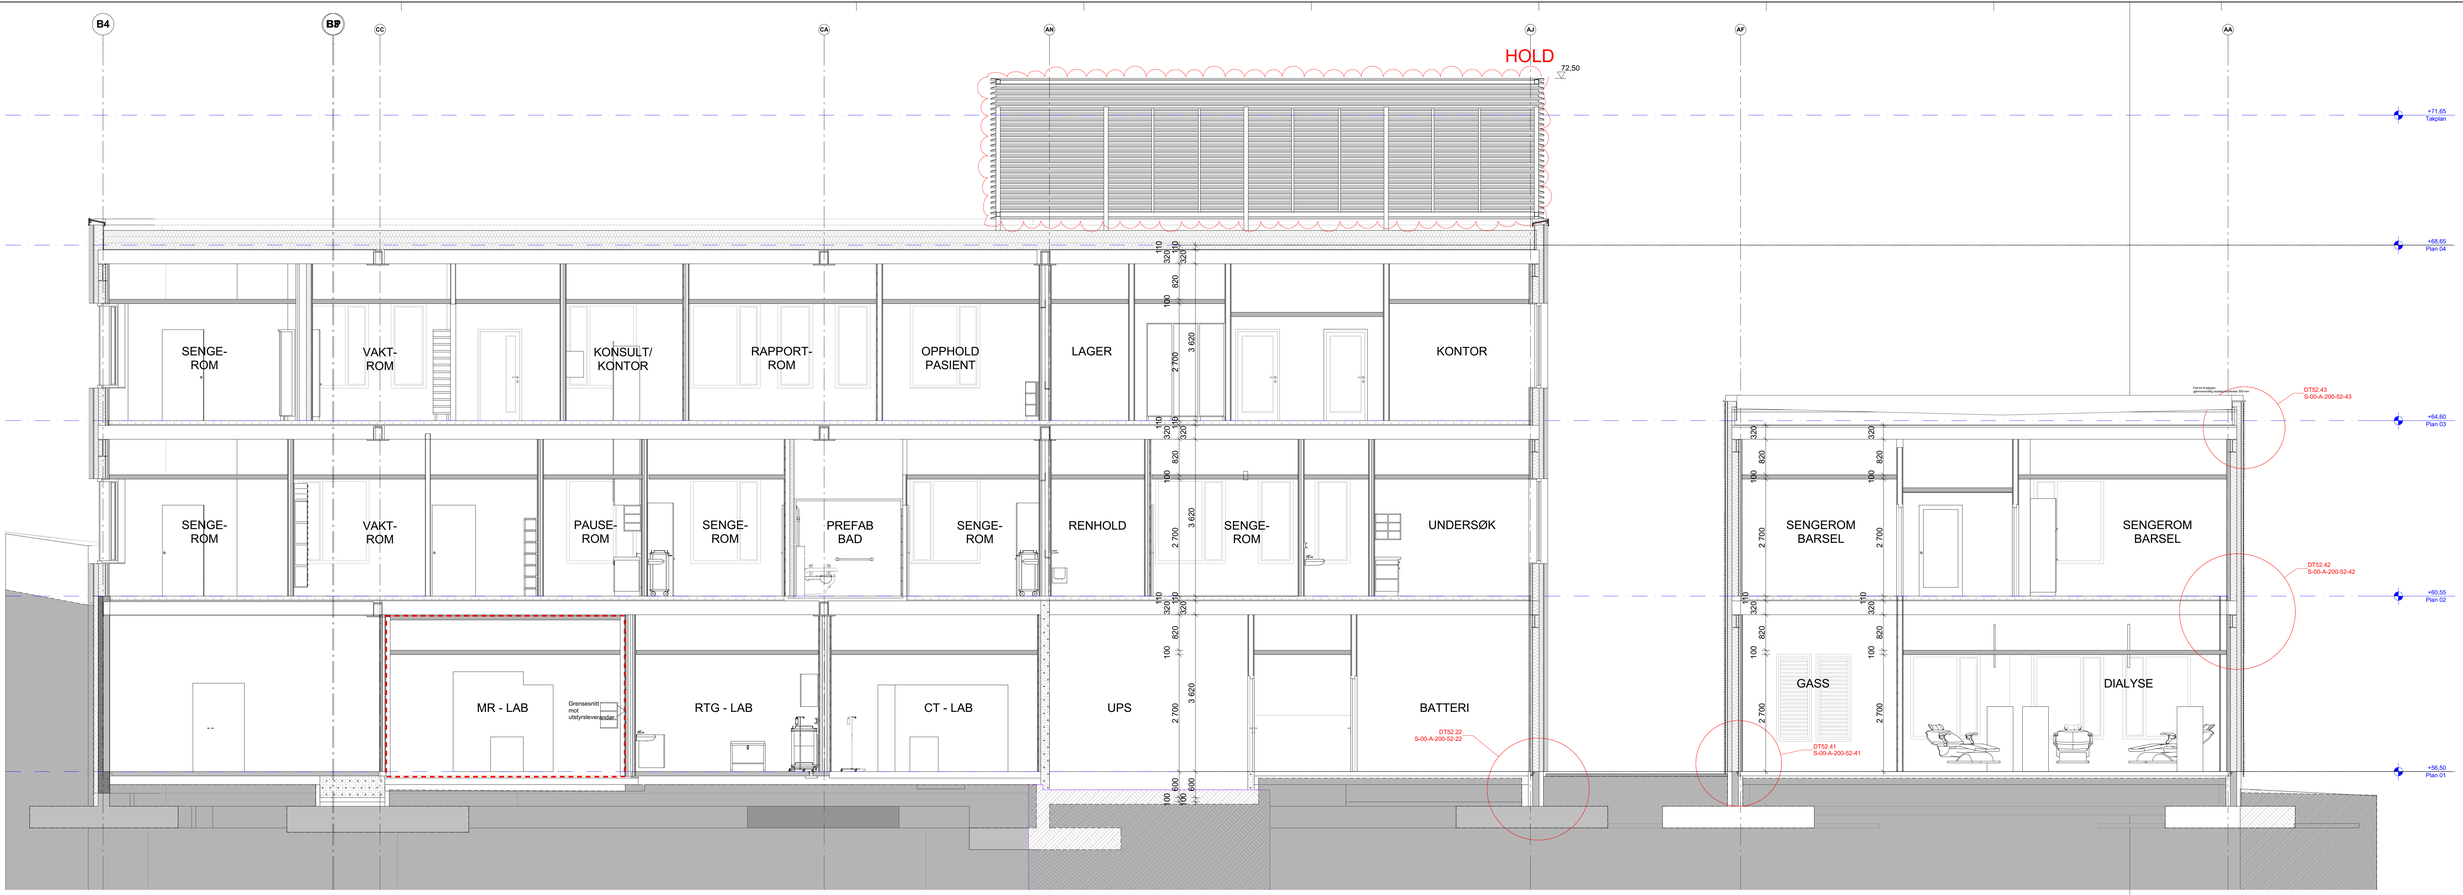

SnS1-3 Snitt S1_S2-C7 1:50

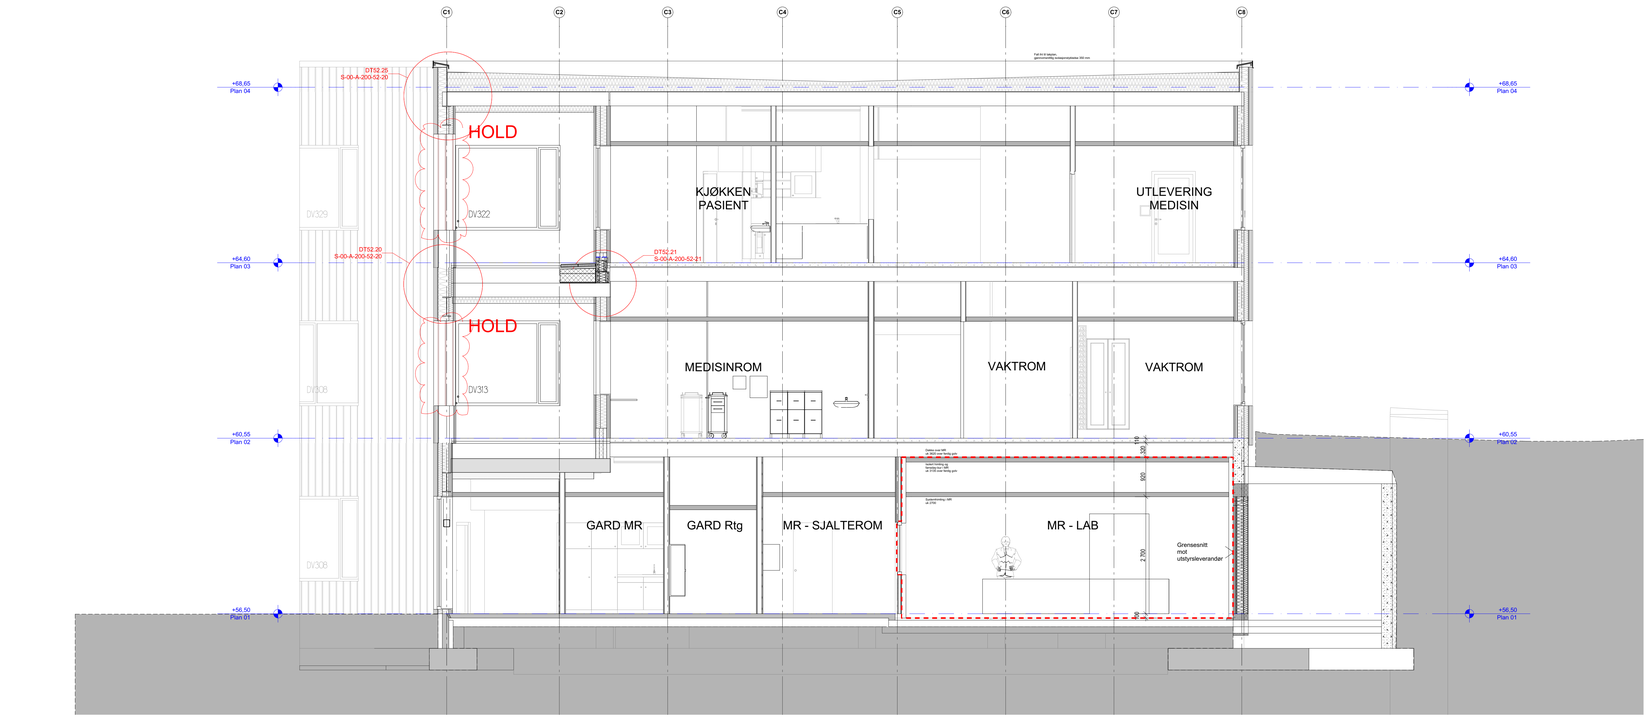

SnS2-5 Snitt S2_CF 1:50

TEGNING: Snitt S1 og S2 - CF og C7

TEGNINGSNR.: SH-00-A-200-40-12

Publisert fra ArchiCAD (05.04.2018)

REVISJON	DATO	TEGNET	SJEKKET	GODKJENT	TEKST
A	05.04.2018	BGT/ATS/KH	VE	VE	Arbeidstegning

tak
plan 03
plan 02
plan 01
plan U1

Alle mål eksisterende bygg må kontrolleres på stedet.

Bærende er modellert av RIB. RIB-modell sist oppdatert 16.02.2018

FINNMARKSSYKEHUSET
FINNMÁRKKU BUOHCCIVIESSU

ARK | Rambøll Arkitekter / PKA | Kobbes gate 2. Pb 9420 Torgarden, 7493 Trondheim, Norge

STATUS: **Arbeidstegning** | PROSJEKTNR.: 1350017037 | PROSJEKTANSV.: BGT | OPPDRAGSANSV.: AR | KONTR.: VE / BGT | TEGNET: BGT | DATO: 05.04.2018

PROSJEKT: **Alta Nærsykehus**

FORMAT: **A0**

M%: **1:50**

TEGNING: Snitt S1 og S2 - CF og C7

FILNAVN: Alta Nærsykehus

TEGNINGSNR.: SH-00-A-200-40-12

REVISJON: 4 | A | G