

TILKN. PKT. C GRAVESOPP  
06 6" FRANKPLIS

05. D  
1000 1/16.000 1/25.00

125.00  
32 mm PEL  
6" KOM. VANNL  
21" KORT. FEZLESLEDY. SPV 06.00  
STAPAKK. NYLEDINGSBANK VAREBERE + KVALIFIS

01  
02  
10" KOM. VANNL  
LEDNING

NY LEDNING 6"

NY FORSR. KUM

6" FELLELEDN. SPV 06.00

TRALE A-C UTGÅR  
A-B NY TRALE

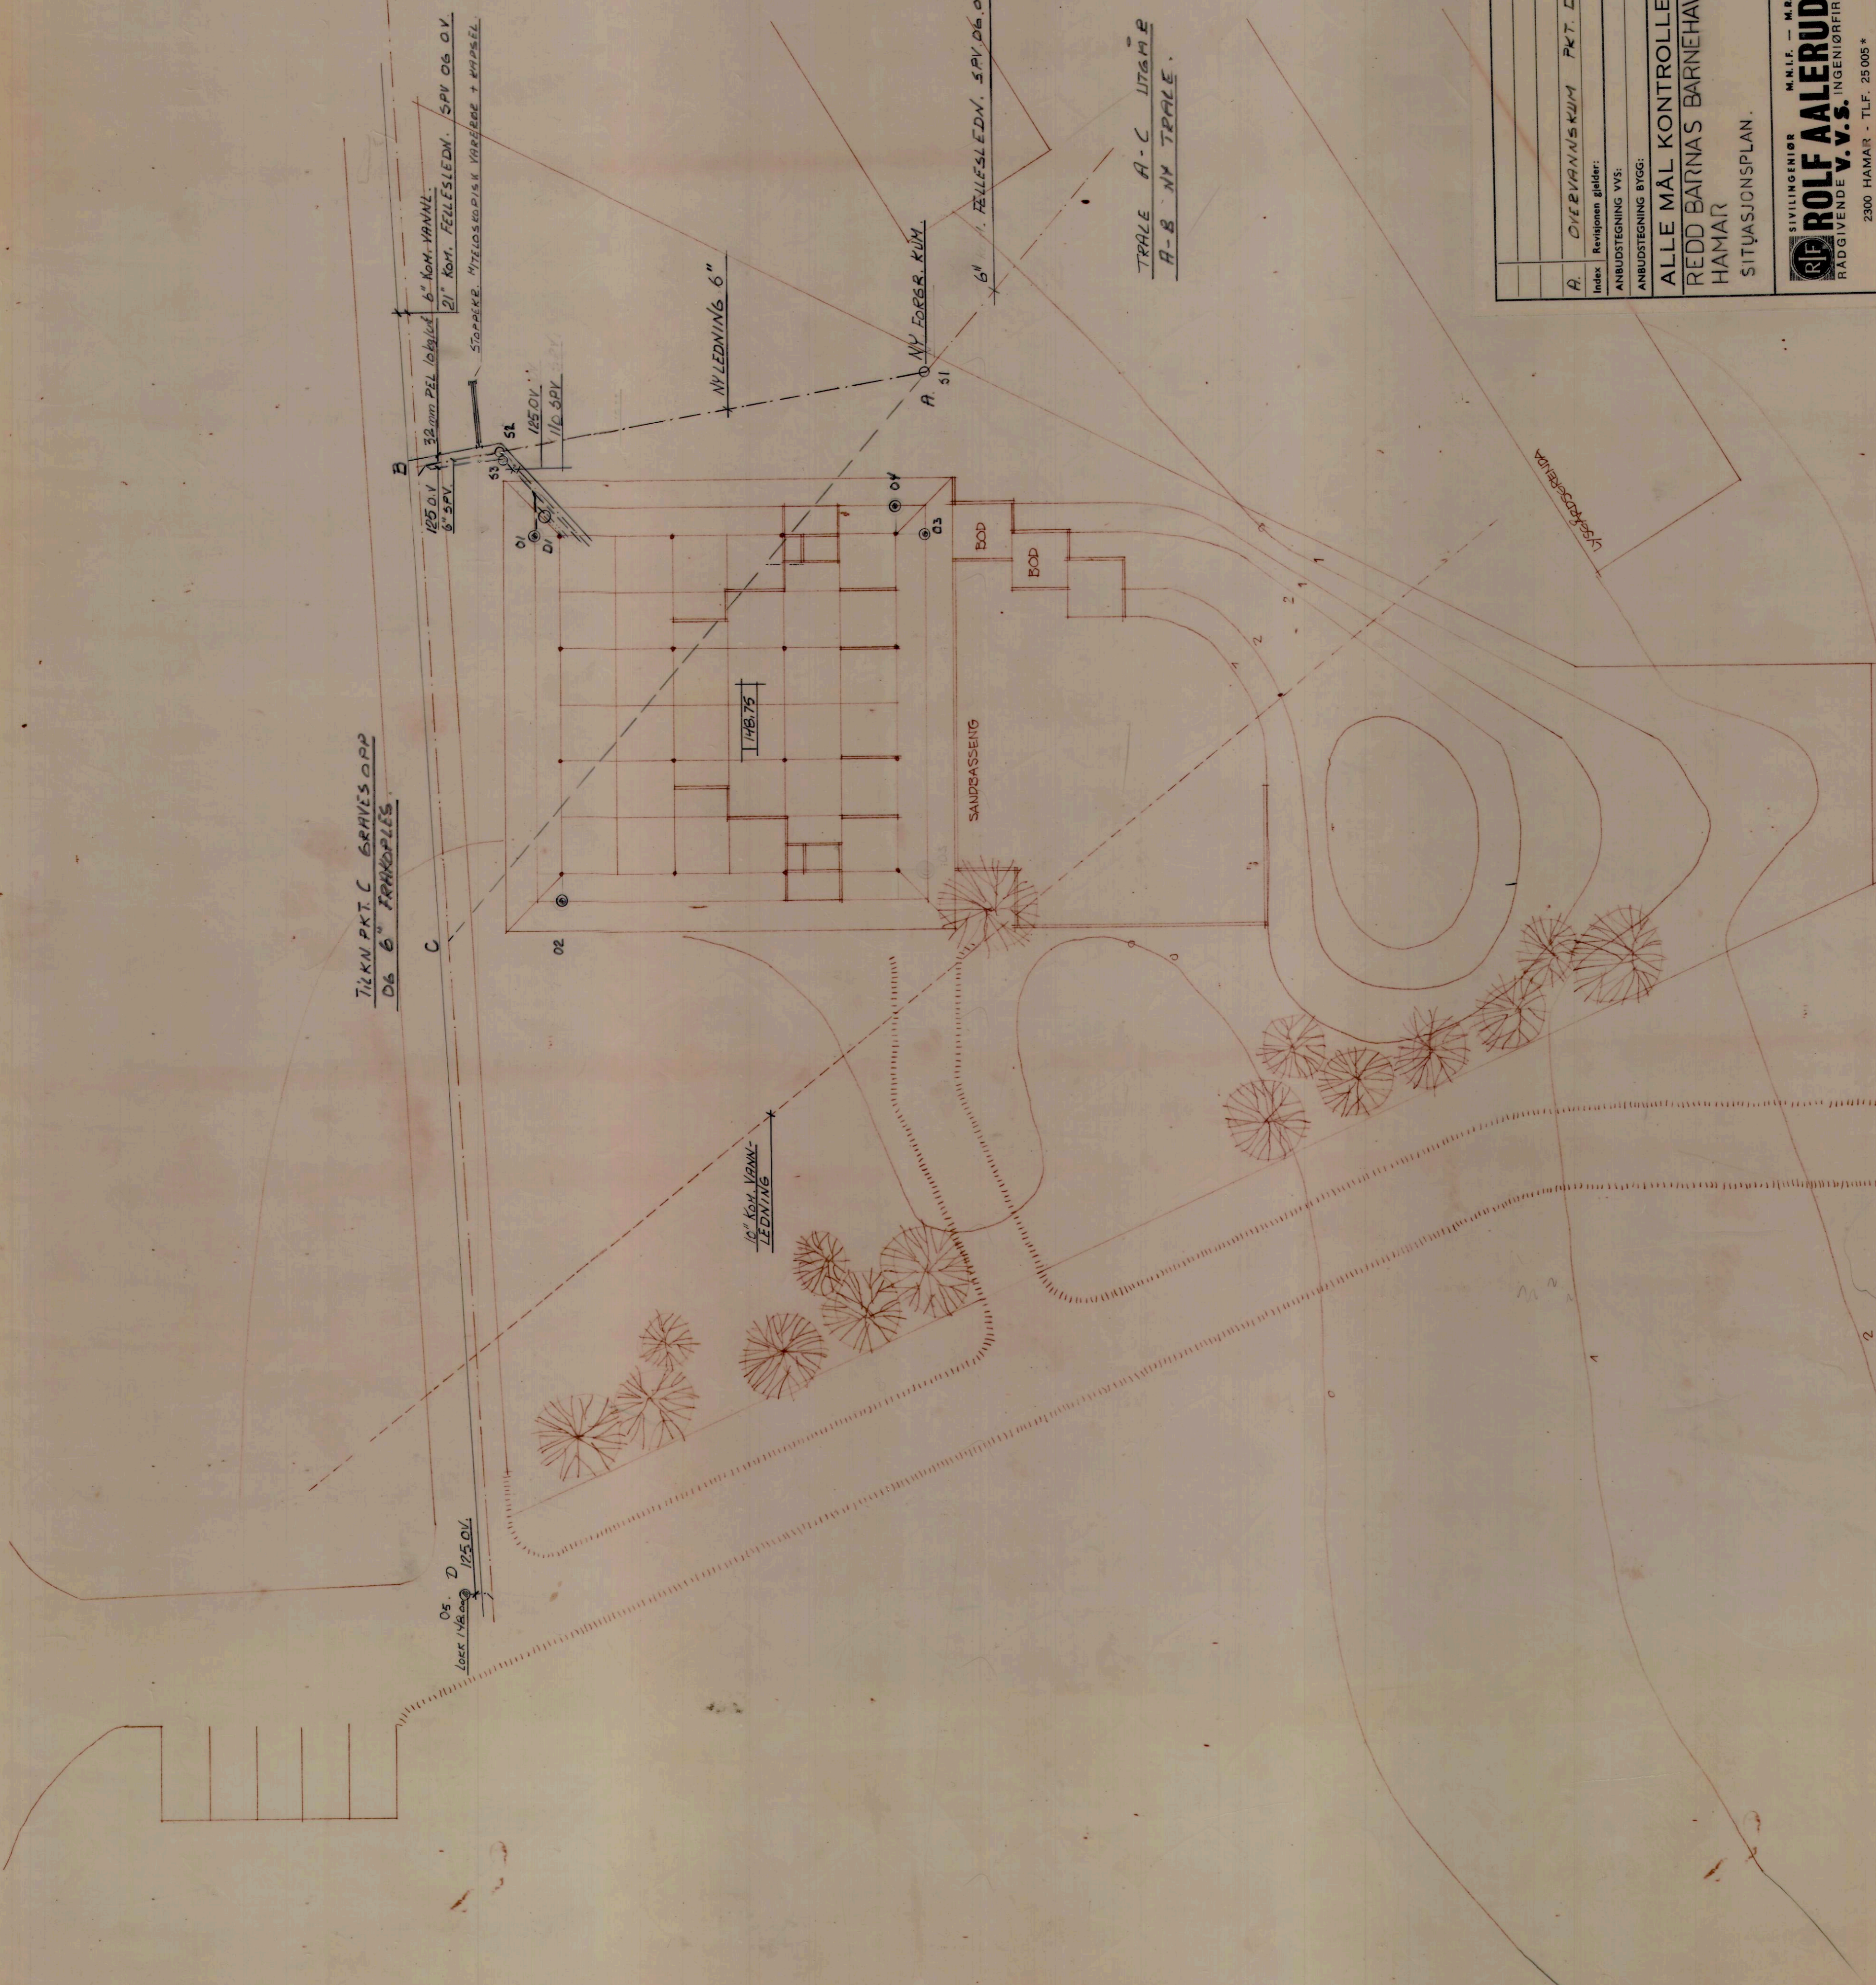

A.	DIVERVANNSKUM PKT. D	9/14-76	EH.
Index:	Revisjonen gjelder:	Dato:	Sign:
	ANBUDESTEGNING VVS:	18 FEB. 1976	EH
	ANBUDESTEGNING BYGG:	28 FEB. 1976	EH
ALLE MÅL KONTROLLERES PÅ STEDET!			
REDD BARNAS BARNEHAVE			
HAMAR			
SITUASJONSPLAN.			
		Målestokk: 1:200	
		Tegn.: 26/2-76	EH
		Kontrollert av:	Mkt-BR
		<b>B 27001</b>	
		SIVILINGENIØR M.N.L.F. - M.B.L.F.	
		<b>ROLF AALERUD</b>	
		RÅDGIVENDE V.V.S. INGENIØRFIRMA	
		2300 HAMAR - TLF. 25 005 *	
		Revisjon	

BARNEHAVE  
REDD BARNAS

SITUASJONSPLAN 1:200  
ARKITIV 01.12.75