


- Fellesføring Eidsiva
- 10 armaturer
- Ca 350m Ex 25m<sup>2</sup> Støttestreke
- 60m Kabelgrøft inkl. tilførsel skap
- Ngt milerstøp 2 utg.

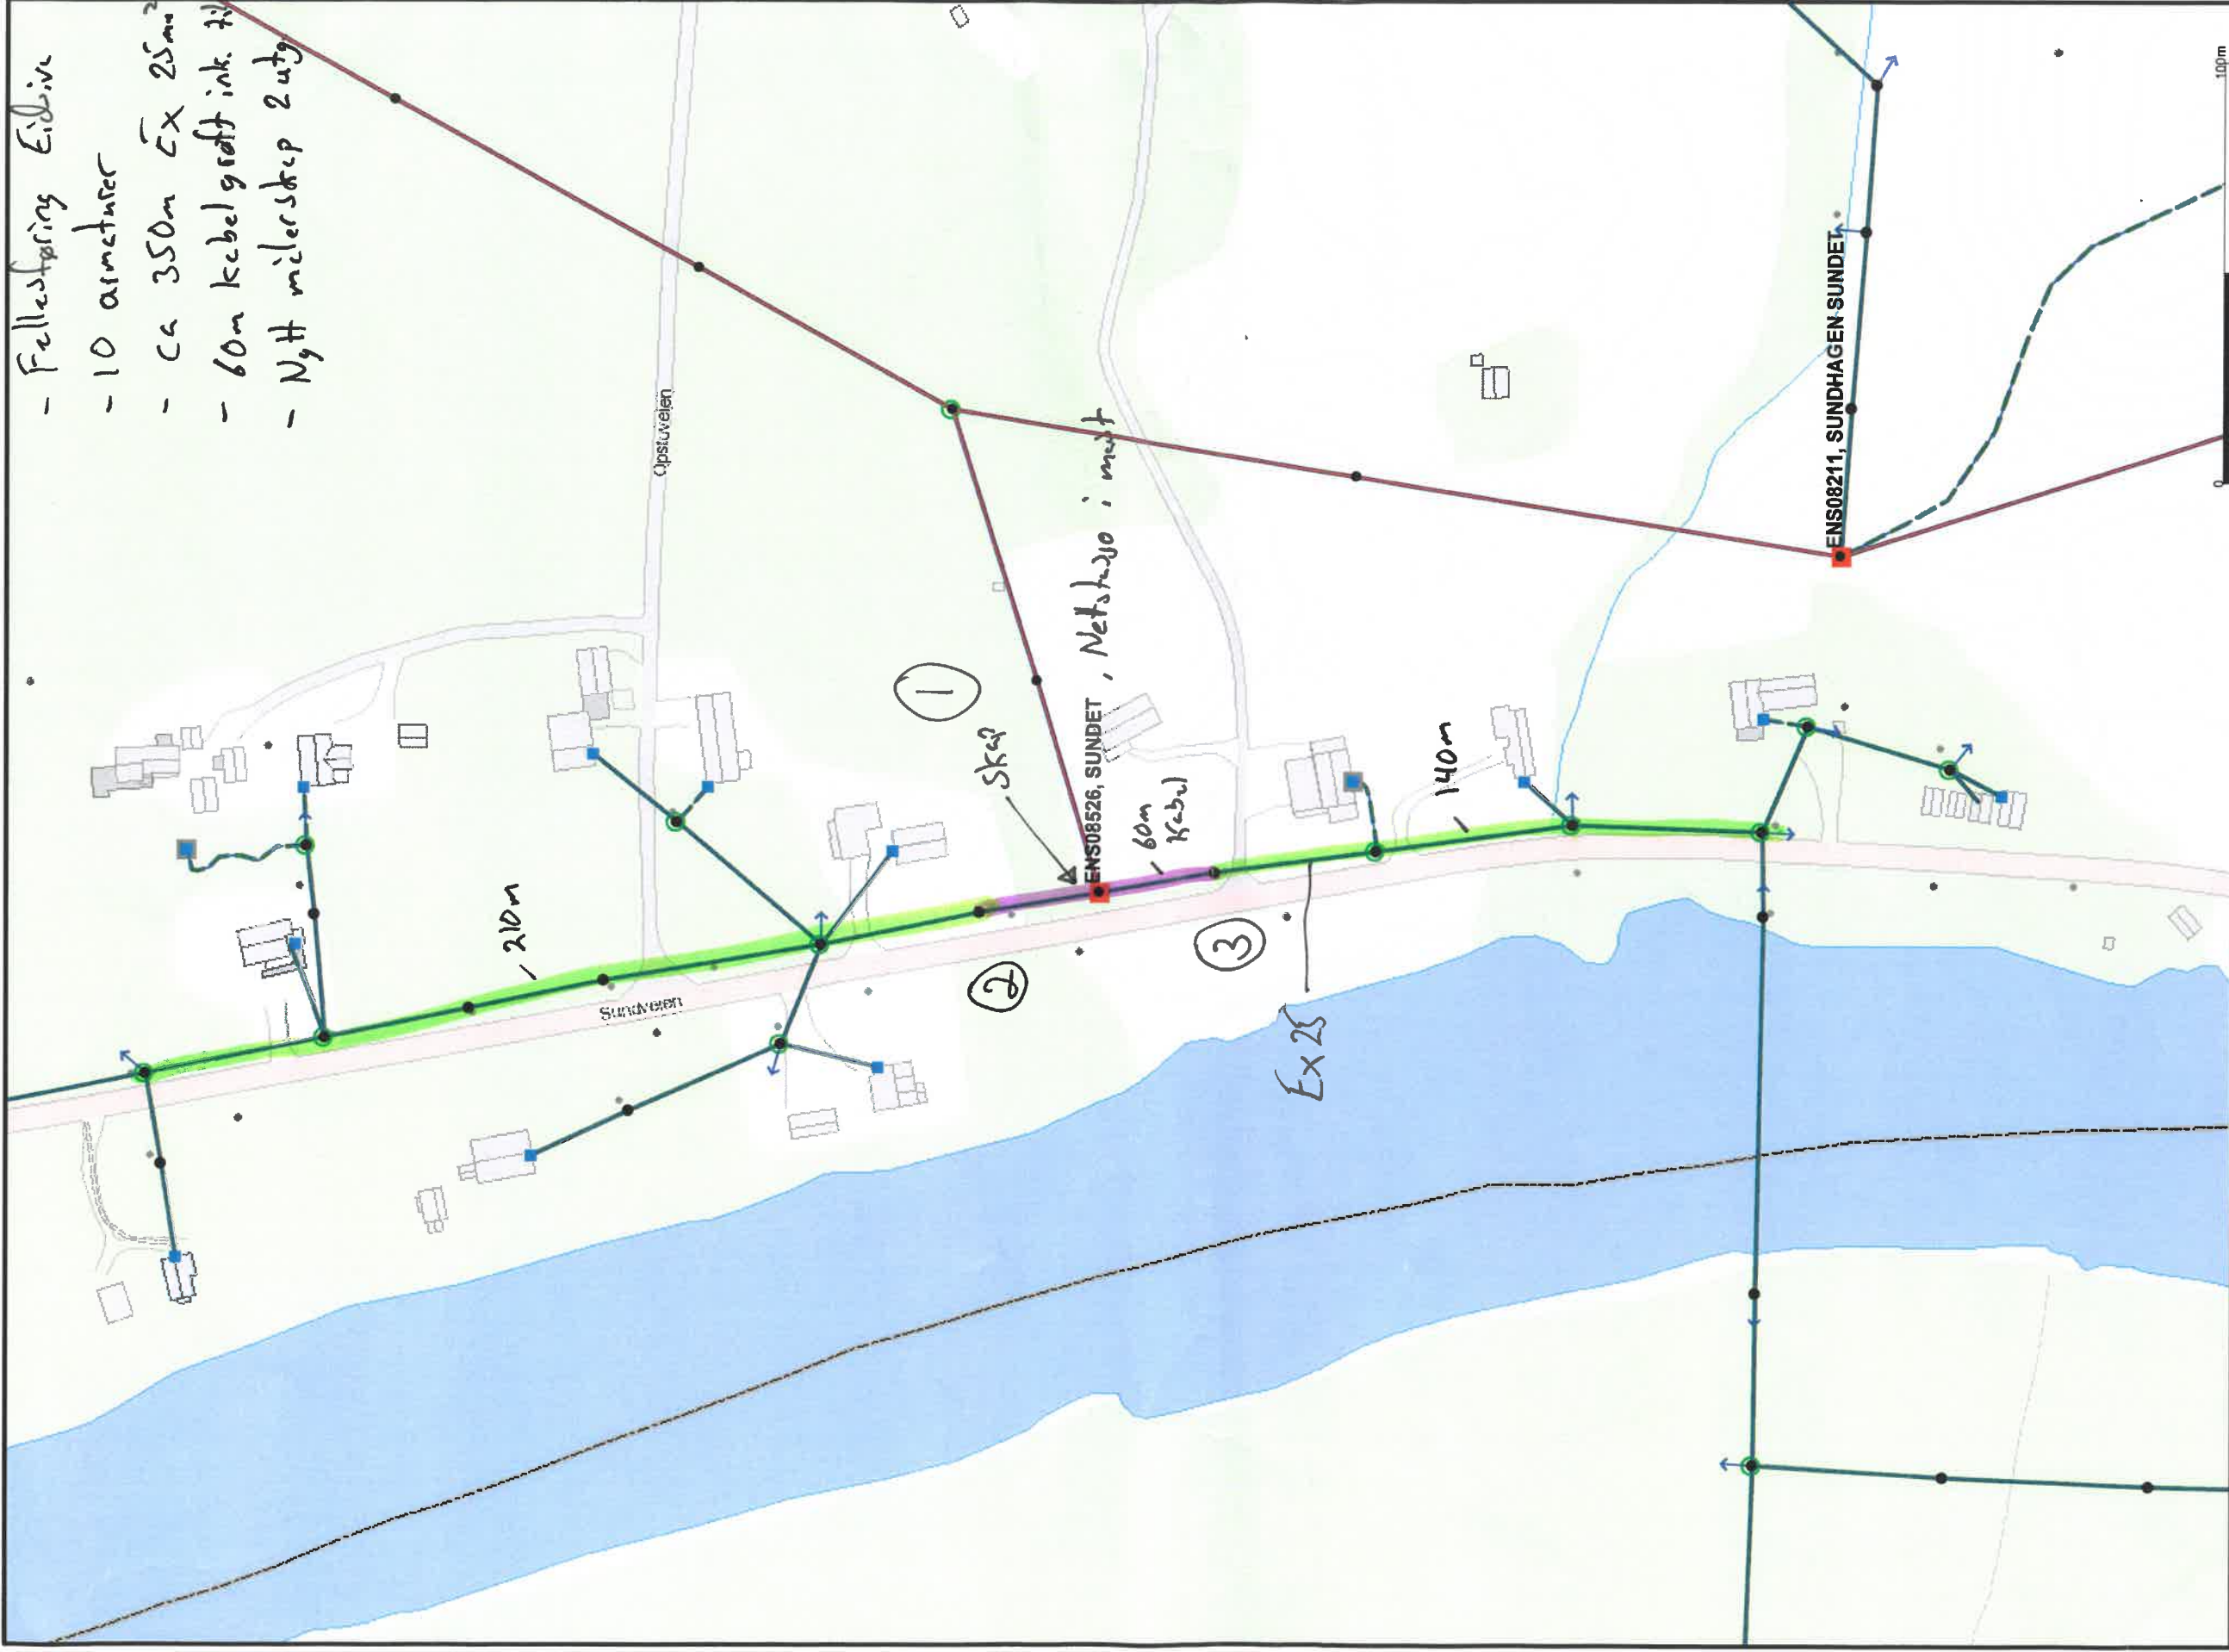

|   |  |  |  |
|---|--|--|--|
| <ul style="list-style-type: none"> <li>66 kV</li> <li>132 kV</li> <li>300 kV</li> <li>47 kV</li> <li>66 kV</li> <li>132 kV</li> </ul> | <ul style="list-style-type: none"> <li>22 kV</li> <li>33 kV</li> <li>47 kV</li> <li>230 V</li> <li>400 V</li> <li>11 kV</li> <li>22 kV</li> <li>11 kV</li> </ul> | <ul style="list-style-type: none"> <li>230 V</li> <li>400 V</li> <li>Rør</li> <li>Kraftstasjon</li> <li>Transformatorstasjon</li> <li>Nettstasjon</li> </ul> | <ul style="list-style-type: none"> <li>Kabelskap</li> <li>Installasjonseier</li> <li>Knutepunkt</li> <li>Mast</li> </ul> |
|   |  |  |  |
| Eidsiva Nett AS<br>4  |  | Eidsiva<br>H   |  |
| Dato: 2018.05.30<br>Sogn: ERAN  |  | Målestokk<br>1:1500  |  |

Beliggenhet og høyder må oppfattes som orienterende.