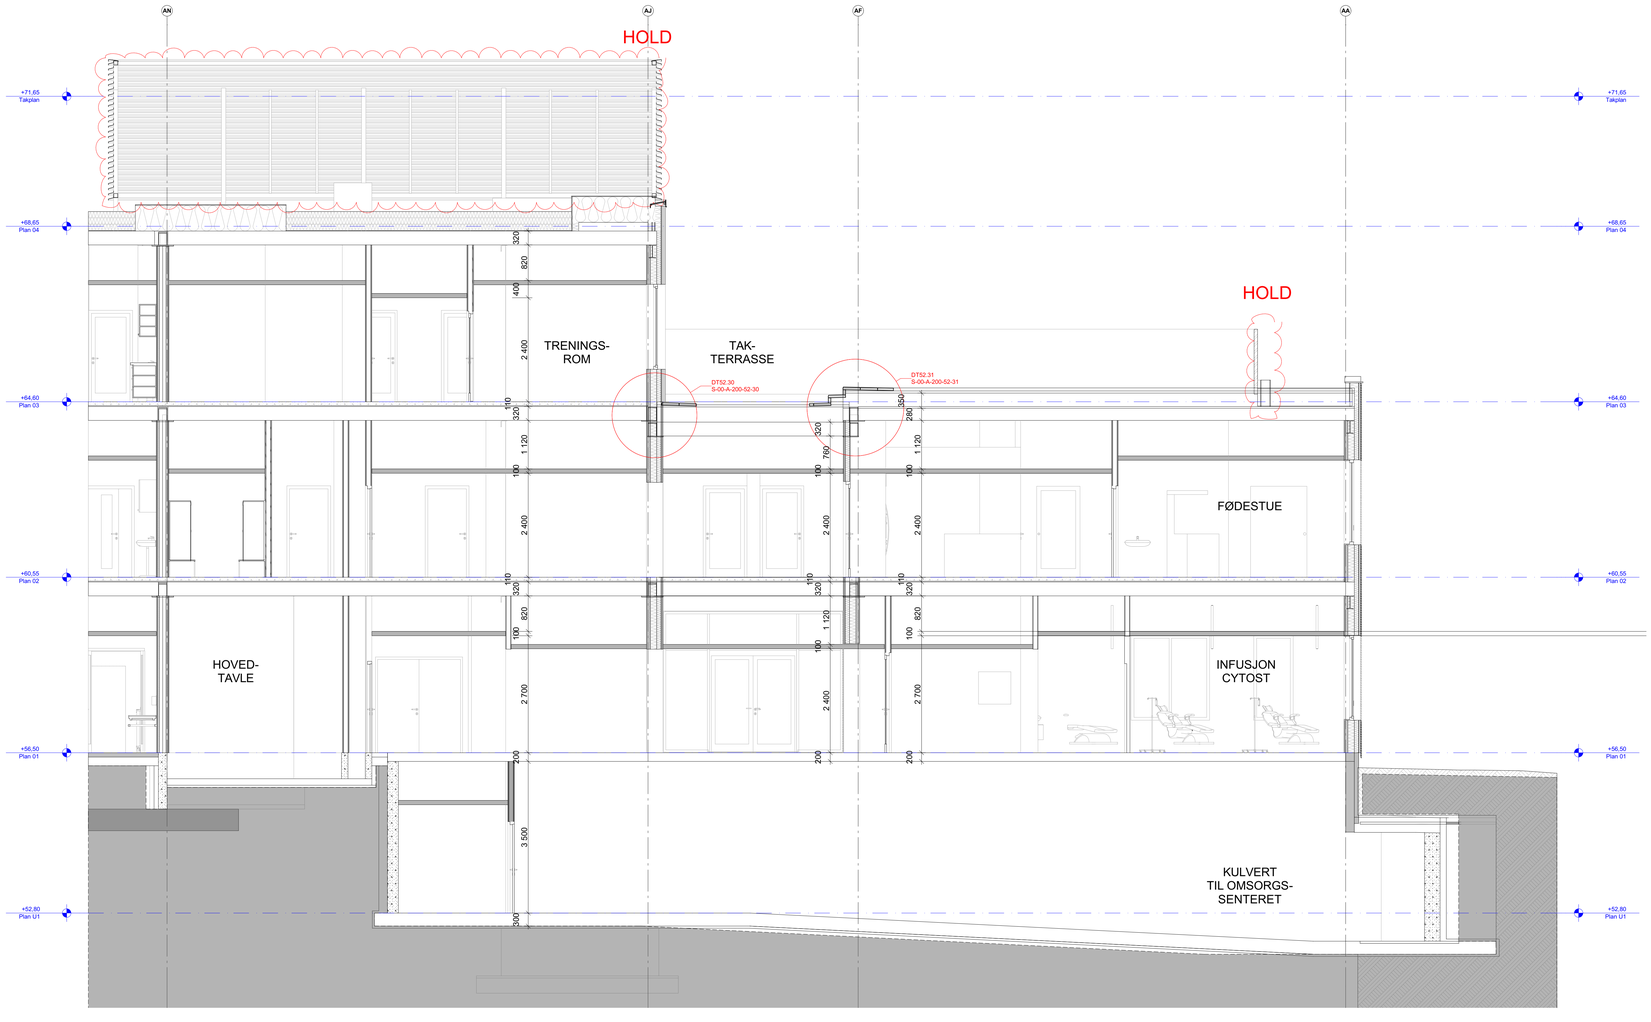

A	05.04.2018	BGT/ATS/KW	VE	VE	Arbeidstegning
REVISJON	DATO	TEGNET	SJEKKET	GODKJENT	TEKST

tak
plan 03
plan 02
plan 01
plan U1

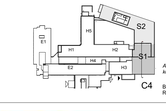

Alle mål eksisterende bygg må kontrolleres på stedet.

Bærende er modellert av RIB.
RIB-modell sist oppdatert 16.02.2018

FINNMARKSSYKEHUSET
FINNMÁRKKU BUOHCCIVIESSU

ARK	Rambøll Arkitekter / PKA	Kobbes gate 2. Pb 9420 Torgarden, 7493 Trondheim, Norge				
FASE: Arbeidstegning	PROSJEKTNR.: 1350017037	PROSJEKTANSV.: BGT	OPPRINNSJAN.: AR	TEGN.: VE / BGT	TRUET.: BGT	DATO: 05.04.2018

PROSJEKT:
Alta Nærsykehus

FORMAT: A0
MÅL: 1:50

TEGNING:
Snitt S1 - C4

FILNAVN: Alta Nærsykehus
TEGNINGSNR.: SH-00-A-200-40-13
REVISJON: 4 | A | G

Publisert fra Archicad: 05.04.2018)