

01341
06.01.005
Pakkerom
92,8m²

PLAN 1:50

Foreløpig tegning

01	JUSTERING INNREDNING	25.05.18	S.H.	M.S.K.
Rev. nr	Beskrivelse	Dato	Sign.	Kontroll

SB Tegningsnummer:

Kompleks-nummer	Bygg-nummer	Etasje	Fag	System-kode	Type tegn.	Løpenr.	Prosj.fase	Rev.	Status
515	14586	01	1	2	21	102	8	01	1

Prosjekteringsgruppen:
PG IARK: CADI + Kaels Studio

CADI+kaels 1003701

Prosjektnr. for prosjekterende/lev.

Mål kan avvike fra tegning. Alle mål må kontrolleres på byggeplass



Fase: Detaljprosjekt

PROSJEKTNR. SB:
STATSBYGG 1003601


Tittel:
Nytt Nasjonalmuseum
PLAN 01 ETG
Møbleringsplan

Pakkerom
06.01.005

Godkjent	
Kontroll prosjekt.	
Sign. ID	Kontroll KKG
Filnavn 515 14586 01 2 21 102	
Dato 07.11.2016	
Målestokk 1:50	i A3
Kontroll utførende	
Sign.	Kontroll
Prosjektnr. for prosjekterende/lev. 1003701	

SB Tegningsnummer:


Kompleks-nummer	Bygg-nummer	Etasje	Fag	System-kode	Type tegn.	Løpenr.	Prosj.fase	Rev.	Status
515	14586	01	1	2	21	102	8	01	1

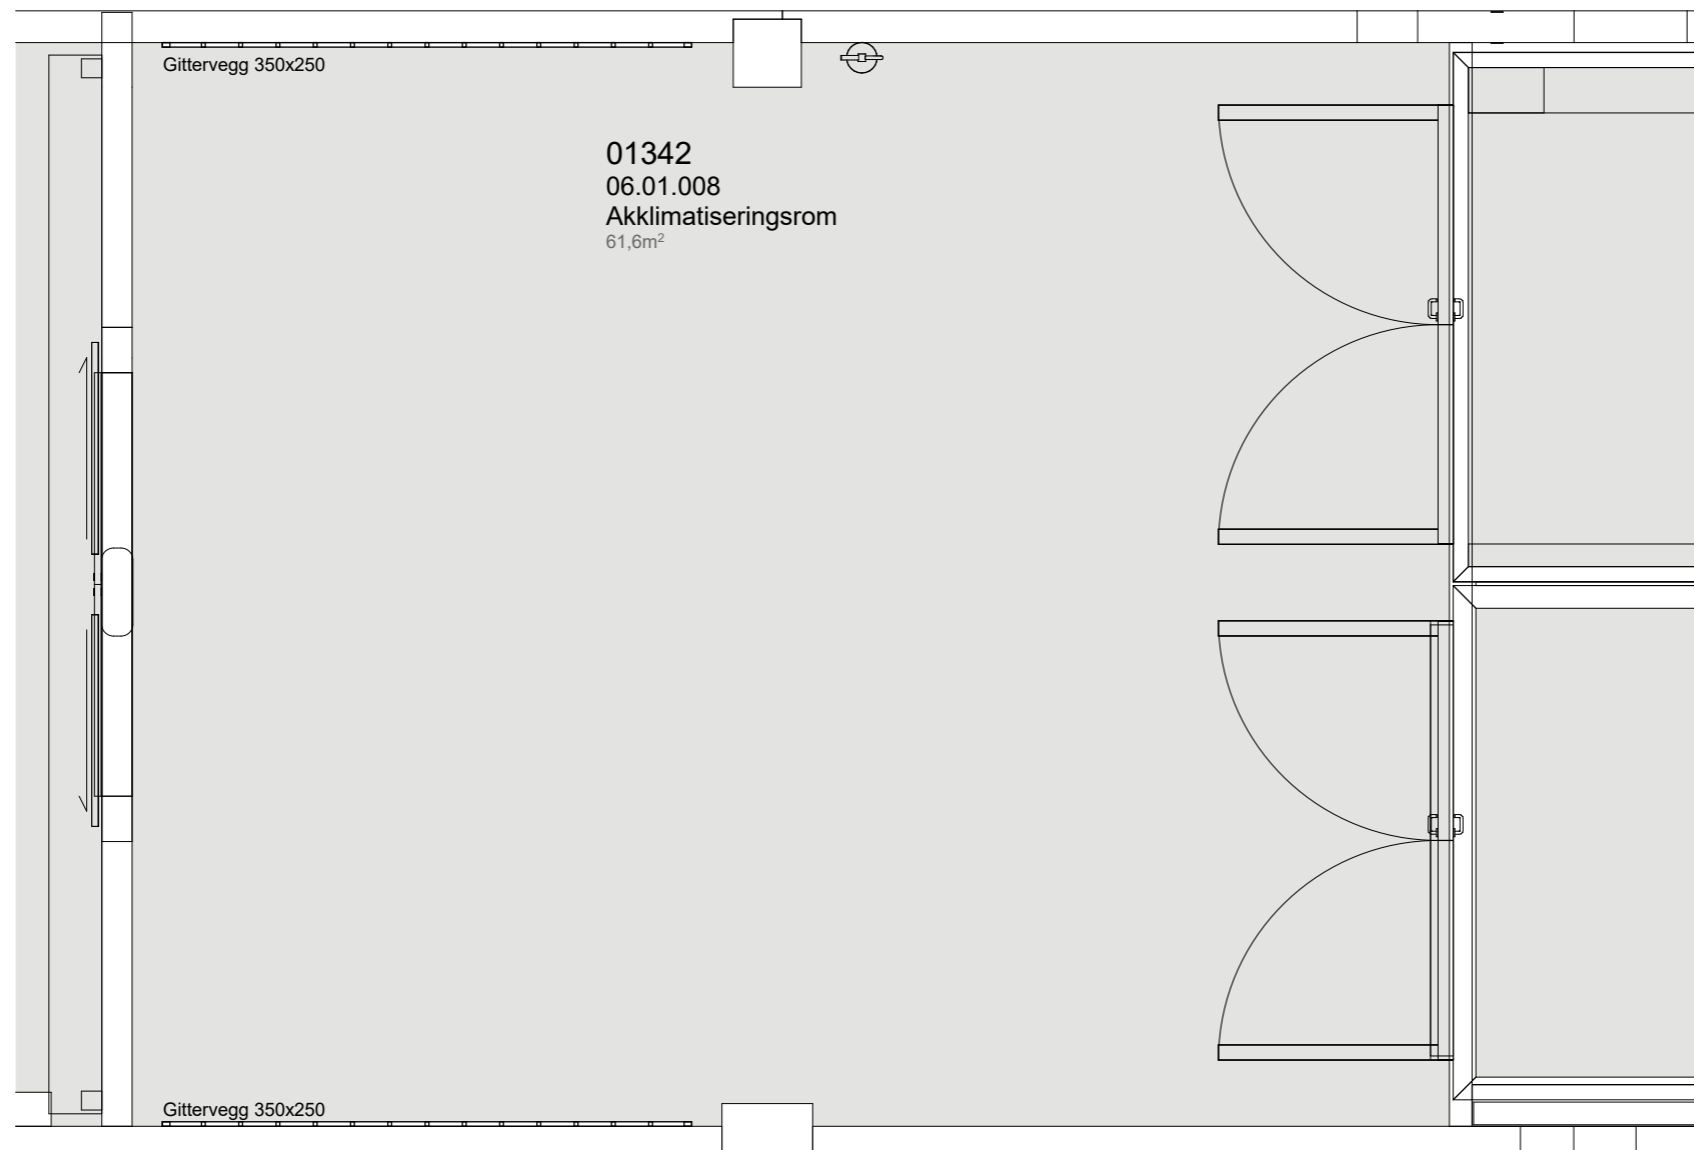

PLAN 1:50

Foreløpig tegning

Rev. nr	Beskrivelse	Dato	Sign.	Kontroll					
SB Tegningsnummer:									
Kompleks-nummer	Bygg-nummer	Etasje	Fag	System-kode	Type tegn.	Løpenr.	Prosj. fase	Rev.	Status
515	14586	01	1	2	21	103	8	00	1
Prosjekteringsgruppen:							Prosjektnr. for prosjekterende/lev.		
PG IARK: CADI + Kaels Studio							1003701		
CADI+kaels							1003701		
Mål kan avvike fra tegning. Alle mål må kontrolleres på byggeplass									
Lokaliseringsfigur:									
Fase: Detaljprosjekt									
PROSJEKTNR. SB:									
STATSBYGG									
1003601									
Tittel:							Godkjent		
Nytt Nasjonalmuseum							Kontroll prosjekt.		
PLAN 01 ETG							Sign. ID	Kontroll KKG	
Møbleringsplan							Filnavn		
Akklimatiseringsrom							515 14586 01 2 21 103		
06.01.008							Dato	07.11.2016	
							Målestokk	1:50 i A3	
							Kontroll utførende	Sign. Kontroll	
							Prosjektnr. for prosjekterende/lev.	1003701	
SB Tegningsnummer:									
Kompleks-nummer	Bygg-nummer	Etasje	Fag	System-kode	Type tegn.	Løpenr.	Prosj. fase	Rev.	Status
515	14586	01	1	2	21	103	8	00	1

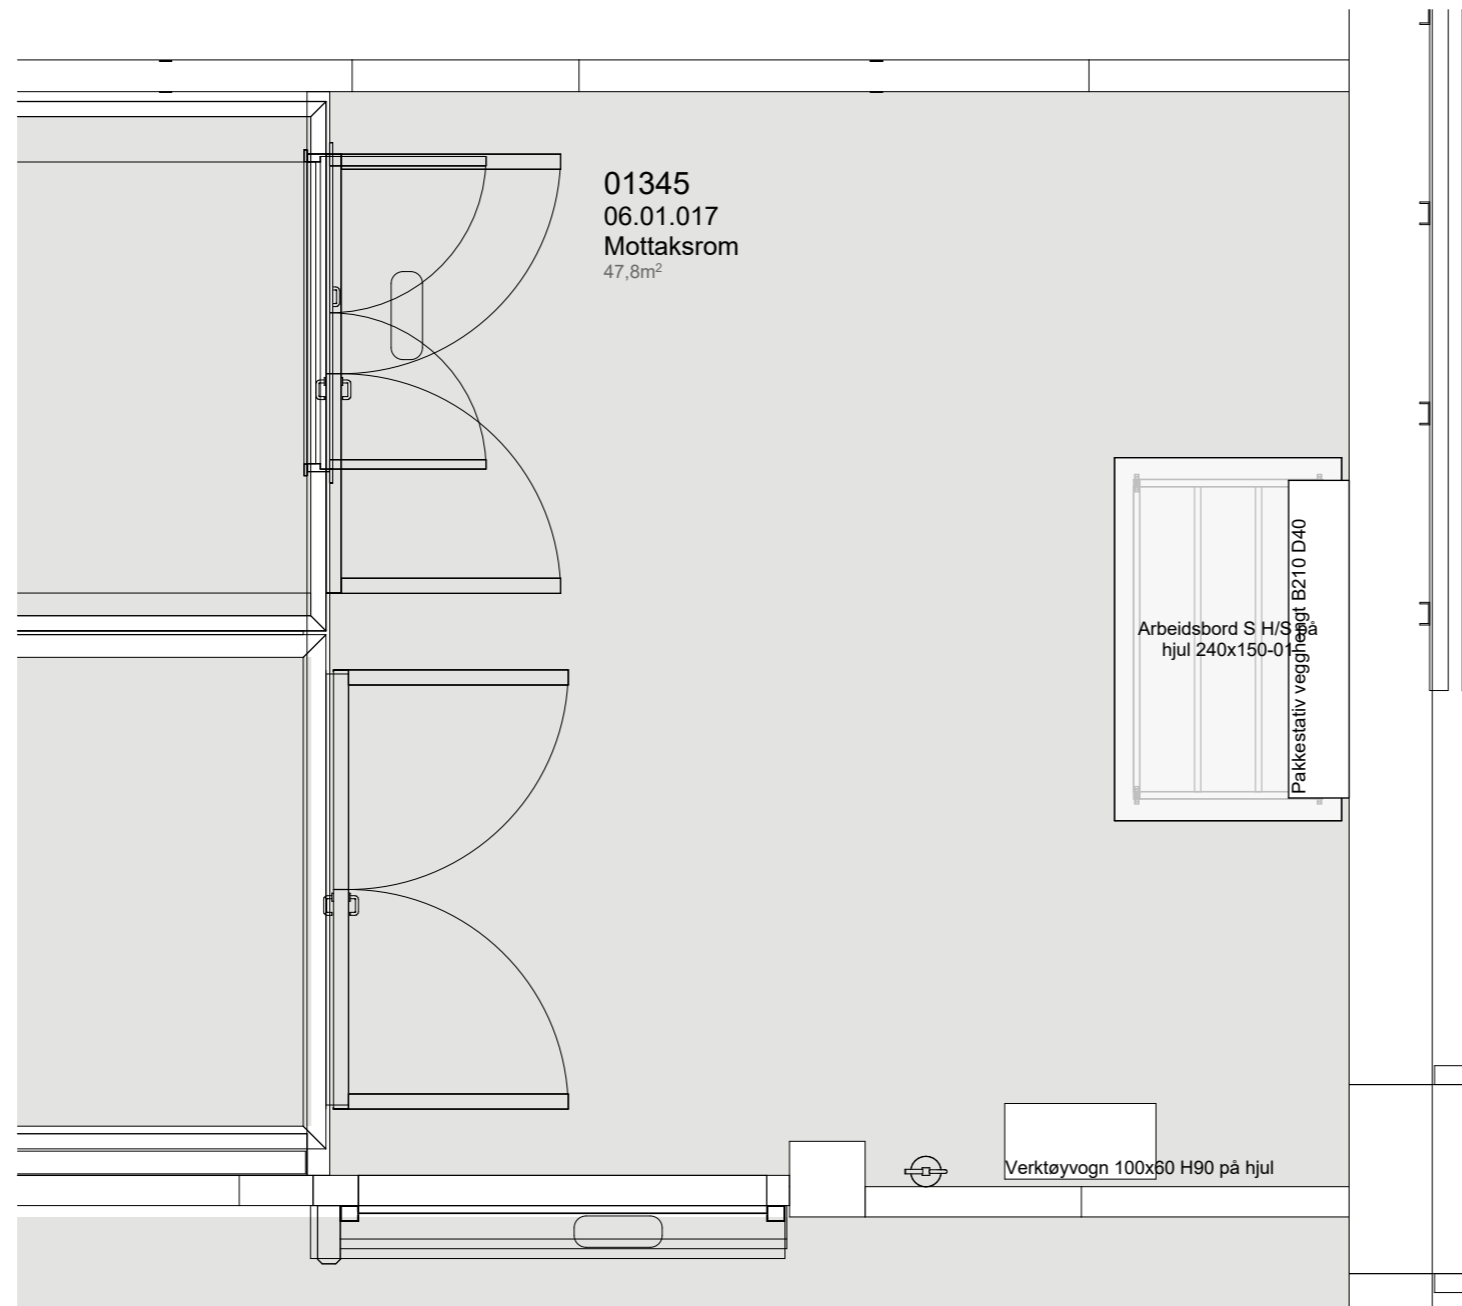

PLAN 1:50

Rev. nr	Beskrivelse	Dato	Sign.	Kontroll
---------	-------------	------	-------	----------

SB Tegningsnummer:

Kompleks-nummer	Bygg-nummer	Etasje	Fag	System-kode	Type tegn.	Løpenr.	Prosj.fase	Rev.	Status
515	14586	01	1	2	21	105	8	00	1

Prosjekteringsgruppen:

PG IARK: CADI + Kaels Studio

CADI+kaels 1003701

Prosjektnr. for prosjekterende/lev.

Mål kan avvike fra tegning. Alle mål må kontrolleres på byggeplass



Fase: Detaljprosjekt

PROSJEKTNR. SB:


STATSBYGG 1003601

Tittel:	Godkjent	
Nytt Nasjonalmuseum	Kontroll prosjekt.	
PLAN 01 ETG	Sign. ID	Kontroll KKG
	Filnavn	
Møbleringsplan	515 14586 01 2 21 105	
	Dato	
Mottaksrom	07.11.2016	
	Målestokk	1:50 i A3
06.01.017	Kontroll utførende	
	Sign.	Kontroll
Prosjektnr. for prosjekterende/lev.		
1003701		

SB Tegningsnummer:

Kompleks-nummer	Bygg-nummer	Etasje	Fag	System-kode	Type tegn.	Løpenr.	Prosj.fase	Rev.	Status
515	14586	01	1	2	21	105	8	00	1


Foreløpig tegning

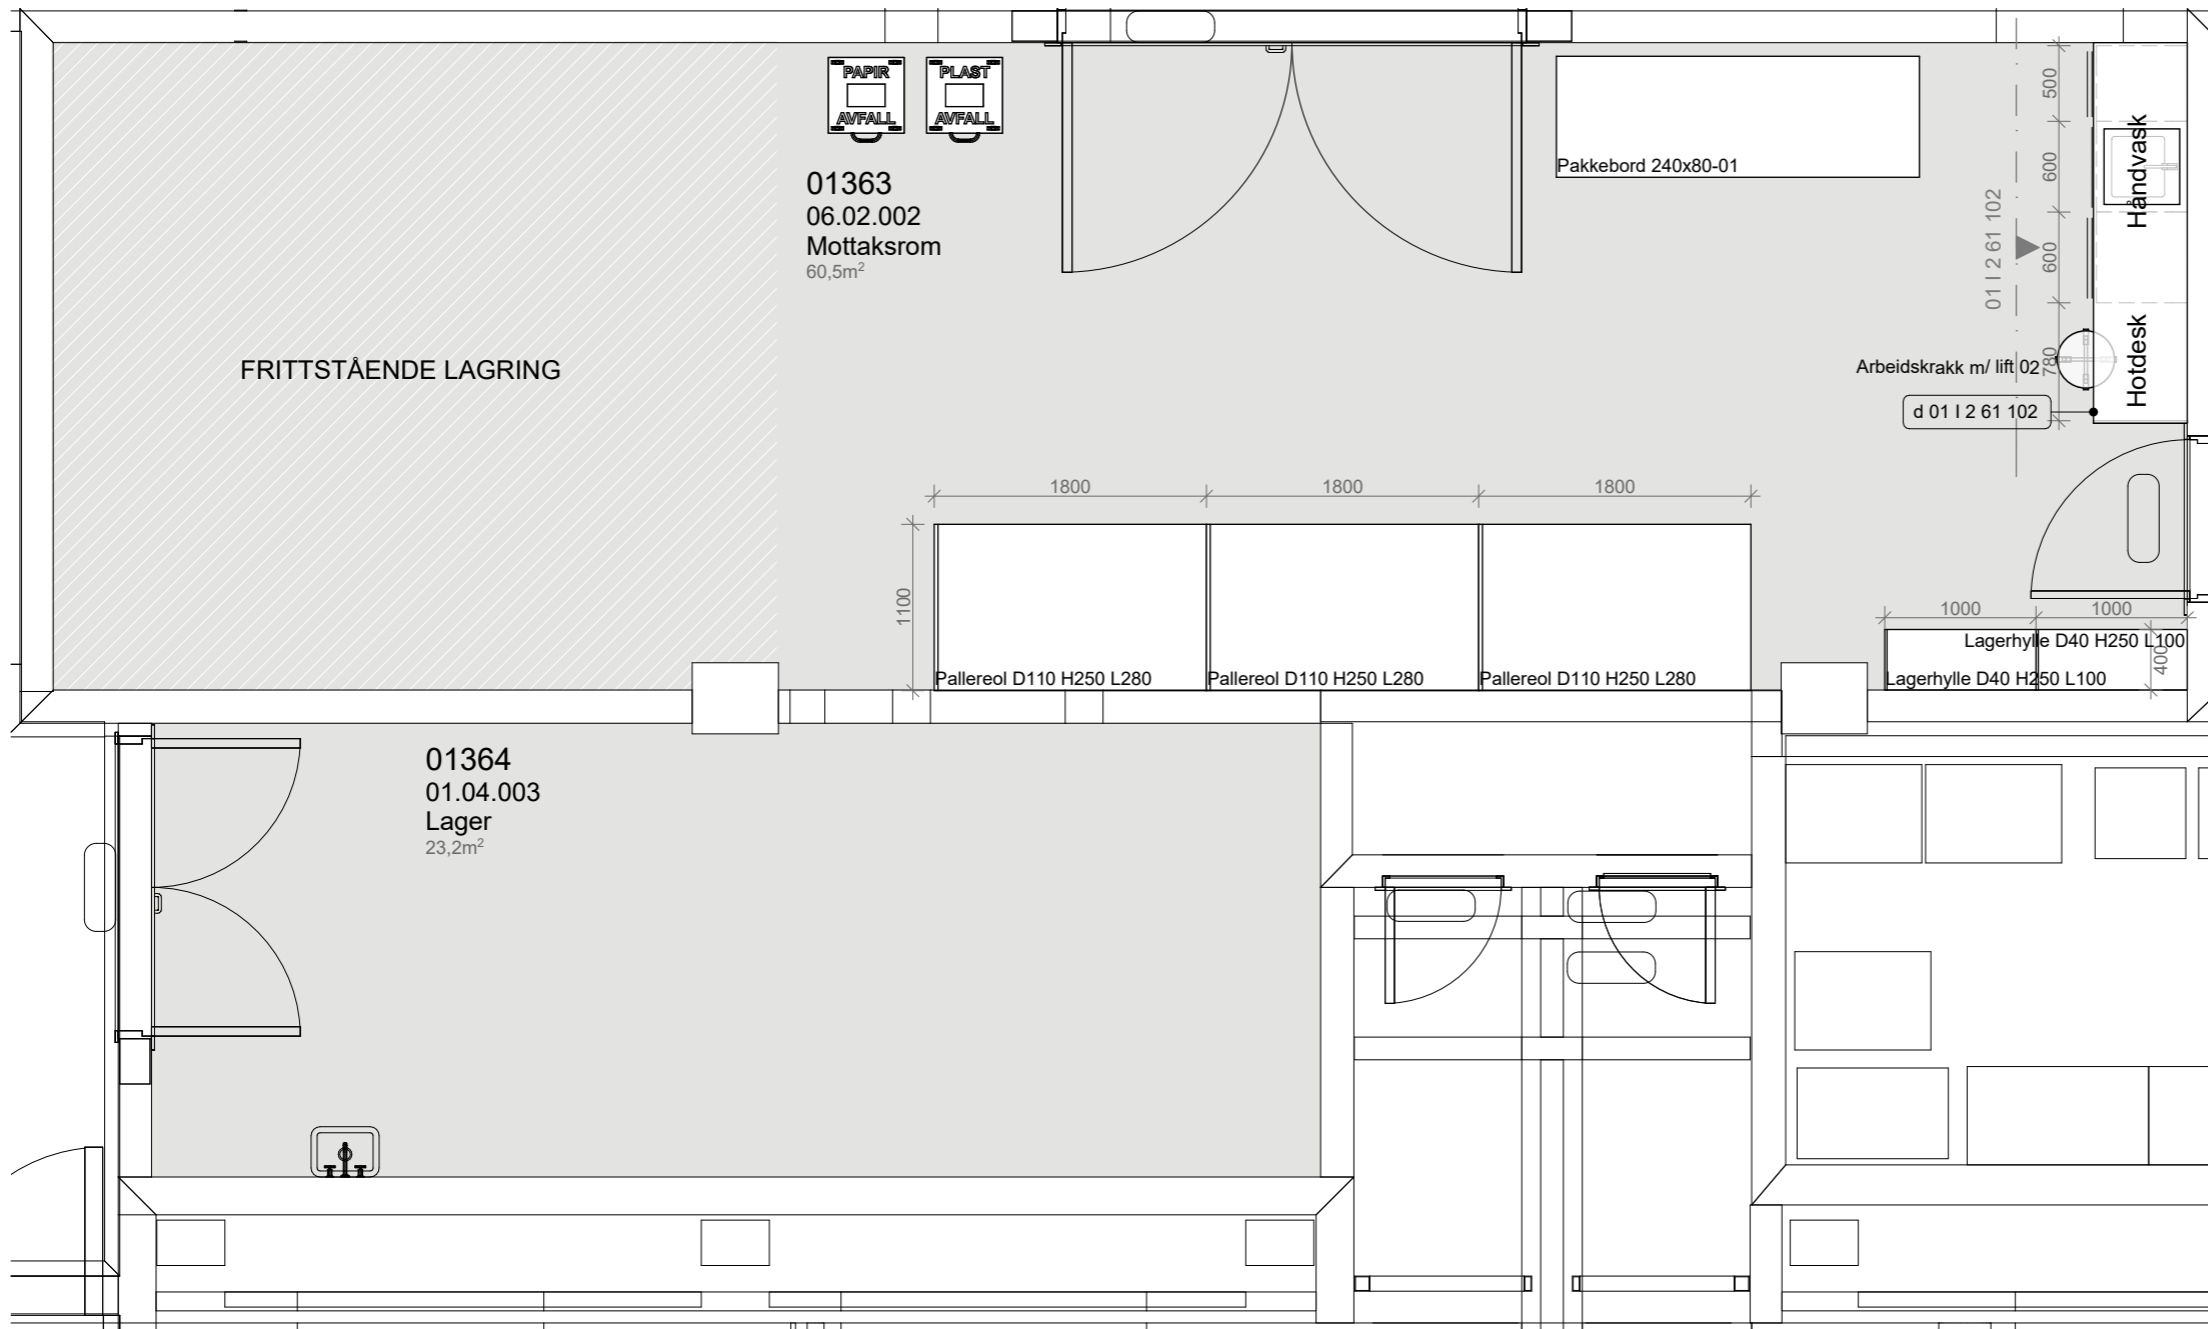

PLAN 1:50

Foreløpig tegning

02	JUSTERING INNREDNING	25.05.18	S.H.	M.S.K.					
01	JUSTERT Plassering HÅNDVASK IFT AVLØPSRØR OG FORBRUKSVANN	16.11.16	ID	KKG					
Rev. nr	Beskrivelse	Dato	Sign.	Kontroll					
SB Tegningsnummer:									
Kompleks-nummer	Bygg-nummer	Etasje	Fag	System-kode	Type tegn.	Løpenr.	Prosj. fase	Rev.	Status
515	14586	01	I	2	21	107	8	02	I
Prosjekteringsgruppen:							Prosjektnr. for prosjekterende/lev.		
PG IARK: CADI + Kaels Studio							1003701		
CADI+kaels							1003701		
Mål kan avvike fra tegning. Alle mål må kontrolleres på byggeplass									
Lokaliseringsfigur:									
Fase: Detaljprosjekt									
PROSJEKTNR. SB:									
STATSBYGG							1003601		
Tittel:							Godkjent		
Nytt Nasjonalmuseum							Kontroll prosjekt.		
PLAN 01 ETG							Sign.	Kontroll	
Møbleringsplan							ID	KKG	
Mottaksrom							Filnavn		
06.02.002							515 14586 01 I 2 21 107		
Lager							Dato		
01.04.003							07.11.2016		
Målestokk							Kontroll utførende		
1:50 i A3							Sign.	Kontroll	
Prosjektnr. for prosjekterende/lev.							1003701		
SB Tegningsnummer:									
Kompleks-nummer	Bygg-nummer	Etasje	Fag	System-kode	Type tegn.	Løpenr.	Prosj. fase	Rev.	Status
515	14586	01	I	2	21	107	8	02	I

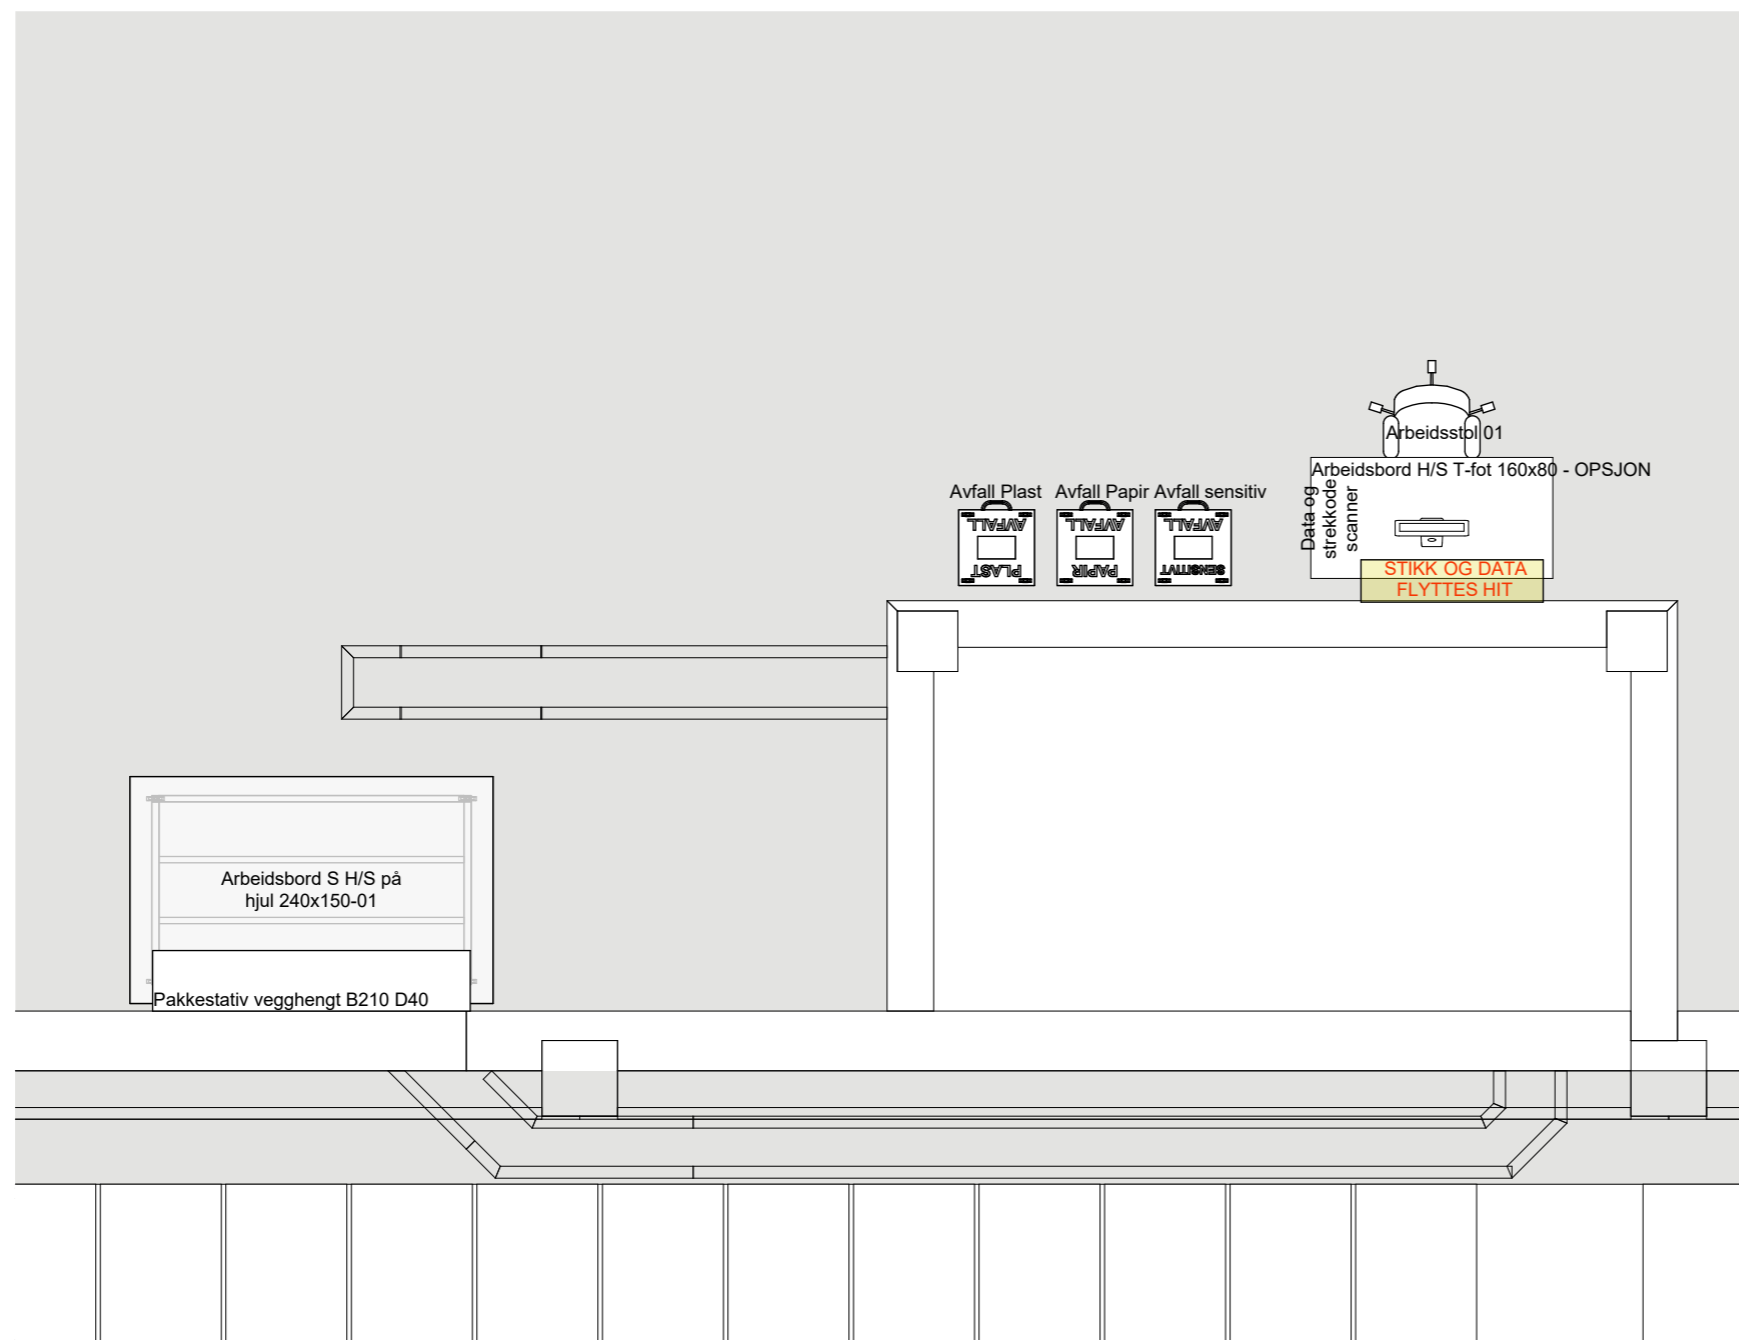

PLAN 1:50

Foreløpig tegning

Rev. nr	Beskrivelse	Dato	Sign.	Kontroll
---------	-------------	------	-------	----------

SB Tegningsnummer:

Kompleks-nummer	Bygg-nummer	Etasje	Fag	System-kode	Type tegn.	Løpenr.	Prosj. fase	Rev.	Status
515	14586	01	1	2	21	110	8	00	G

Prosjekteringsgruppen:

PG IARK: CADI + Kaels Studio

CADI+kaels 1003701

Prosjektnr. for prosjekterende/lev.

Mål kan avvike fra tegning. Alle mål må kontrolleres på byggeplass



Fase: Detaljprosjekt


PROSJEKTNR. SB:

STATSBYGG 1003601

Tittel:	Godkjent
Nytt Nasjonalmuseum	Kontroll prosjekt.
PLAN 01 ETG	Sign. ID
Møbleringsplan	Kontroll KKG
Magasin	Filnavn
05.01.008	515 14586 01 2 21 110
	Dato
	15.06.2018
	Målestokk
	1:50 i A3
	Kontroll utførende
	Sign. Kontroll
	Prosjektnr. for prosjekterende/lev.
	1003701

SB Tegningsnummer:

Kompleks-nummer	Bygg-nummer	Etasje	Fag	System-kode	Type tegn.	Løpenr.	Prosj. fase	Rev.	Status
515	14586	01	1	2	21	110	8	00	G

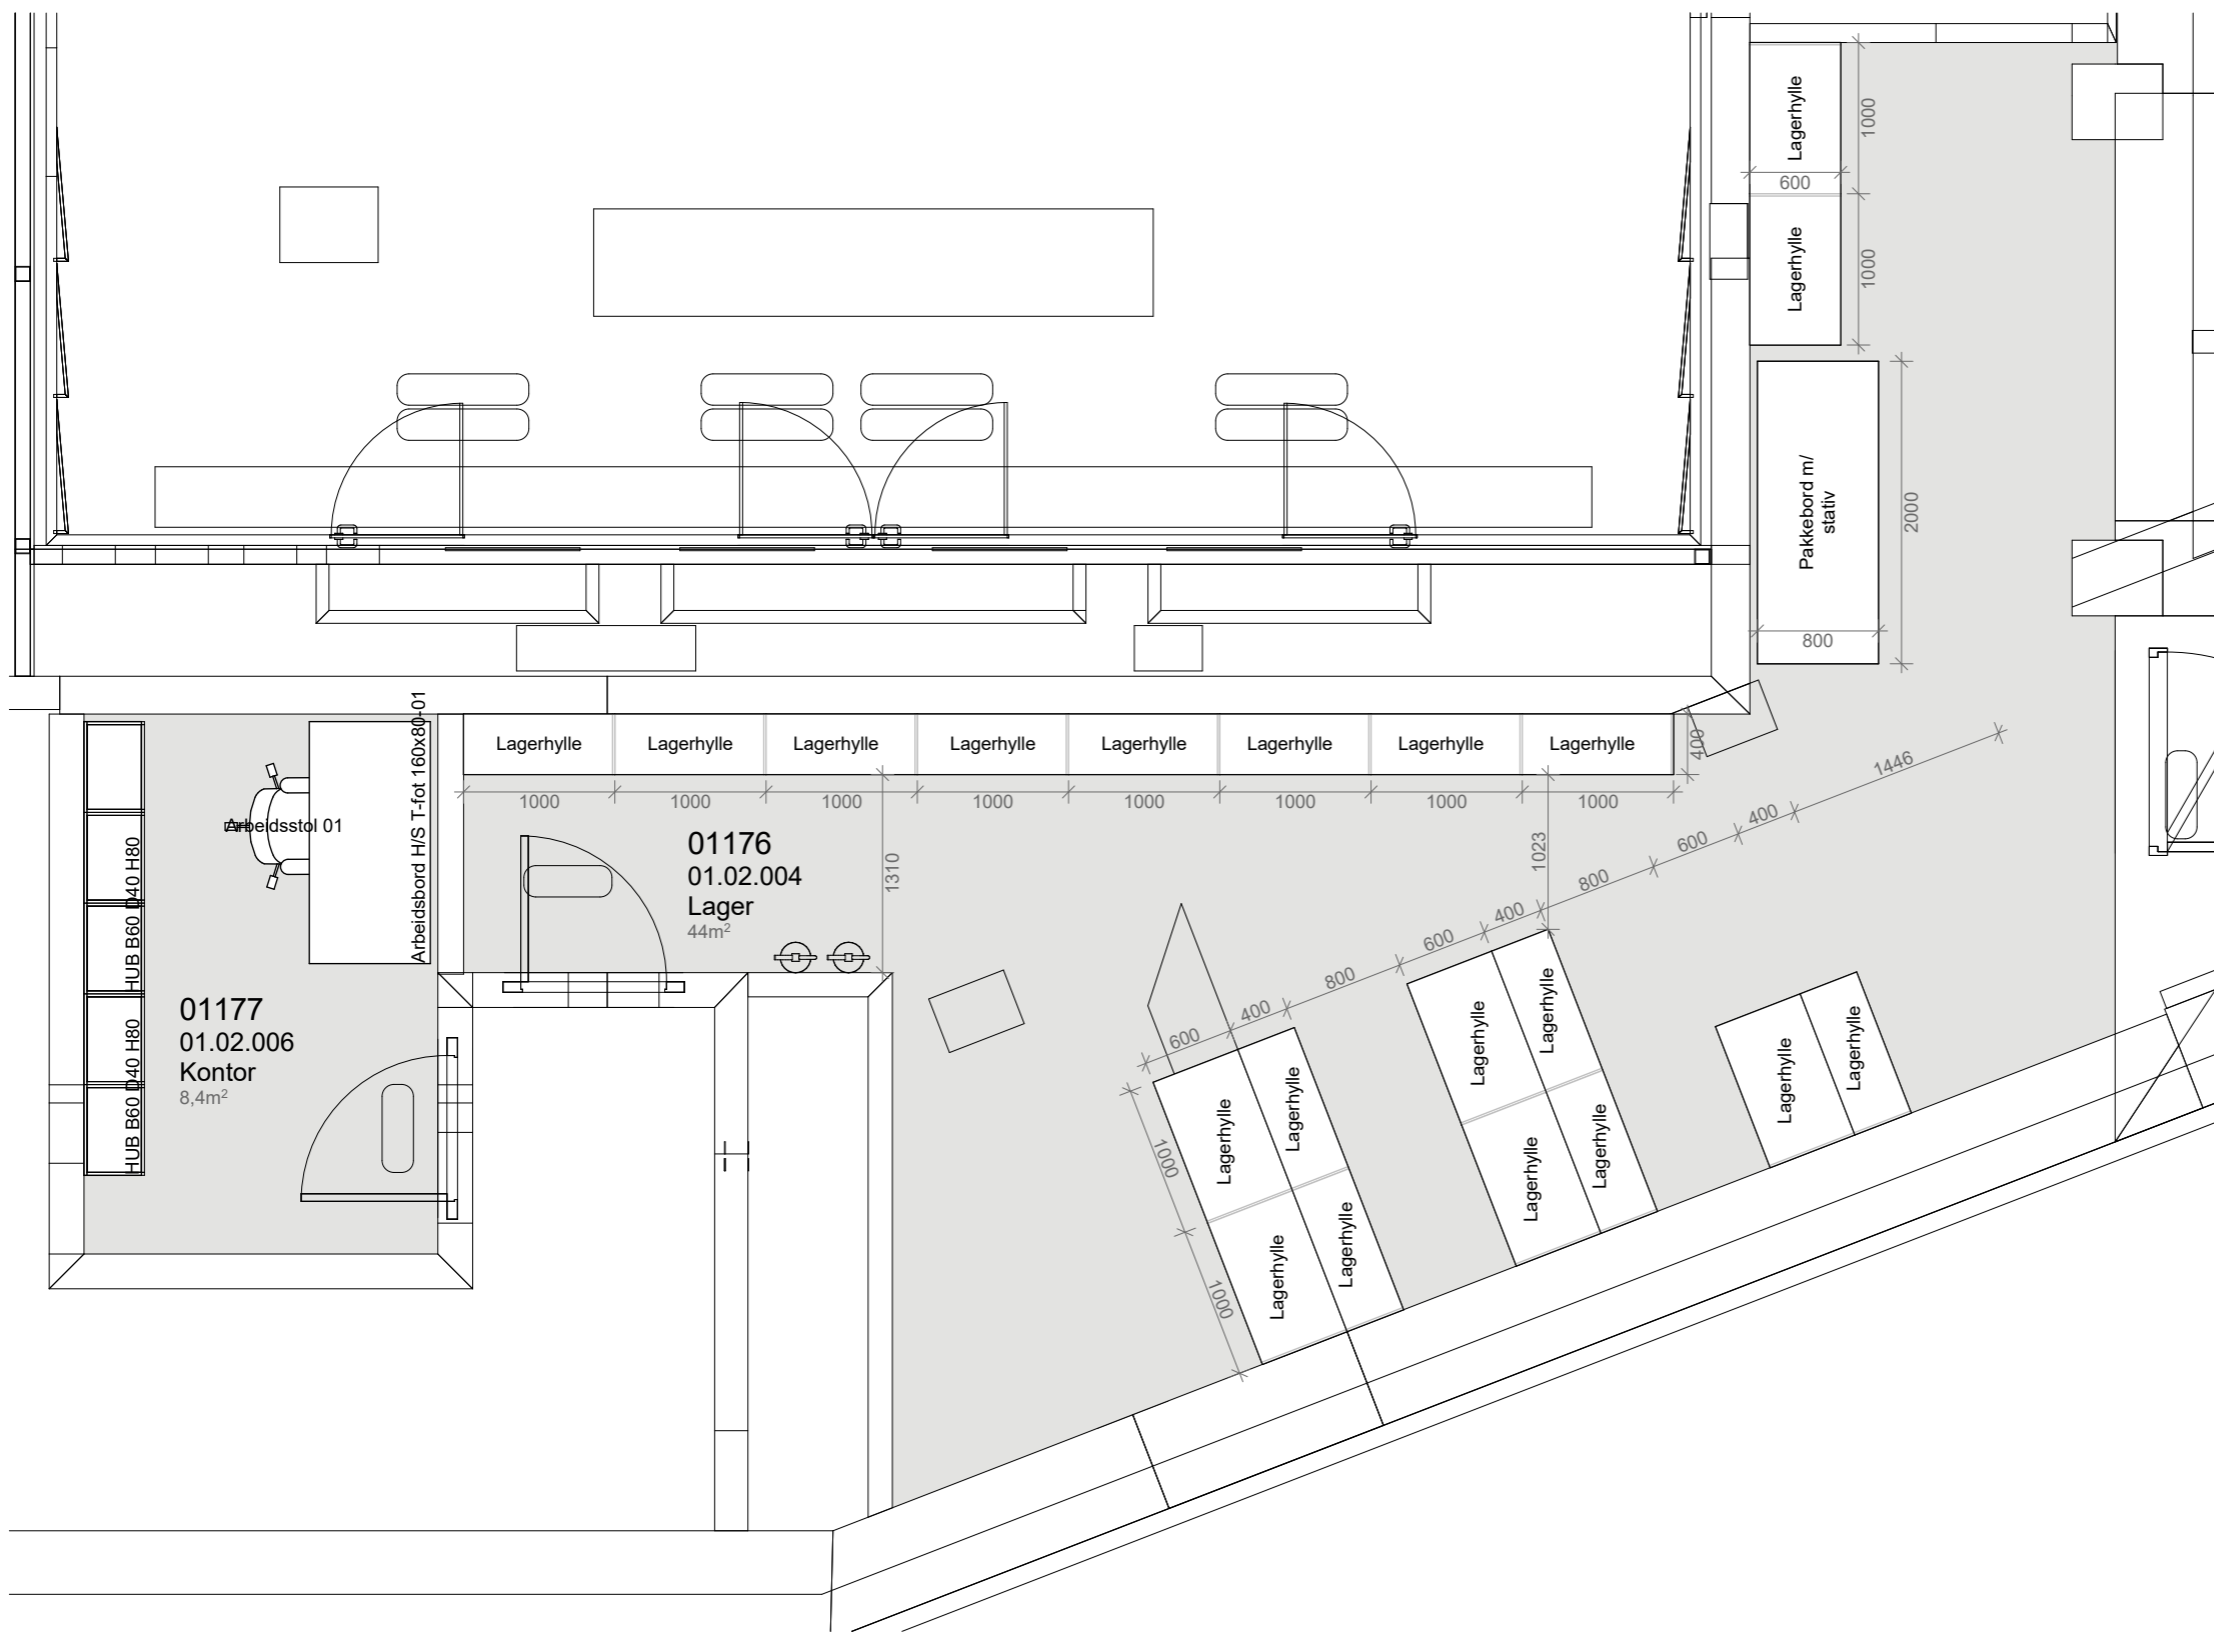

PLAN 1:50

Foreløpig tegning

01	Justeringer innredning	25.05.18	S.H.	M.S.K.
00	Tegning opprettet	03.05.17	ID	KKG
Rev. nr	Beskrivelse	Dato	Sign.	Kontroll

SB Tegningsnummer:

Kompleks-nummer	Bygg-nummer	Etasje	Fag	System-kode	Type tegn.	Løpenr.	Prosj.fase	Rev.	Status
515	14586	01	I	2	21	108	8	01	I

Prosjekteringsgruppen:

PG IARK: CADI + Kaels Studio

CADI+kaels 1003701

Prosjektnr. for prosjekterende/lev.

Mål kan avvike fra tegning. Alle mål må kontrolleres på byggeplass



Fase: Detaljprosjekt

PROSJEKTNR. SB:

STATSBYGG 1003601

Tittel:	Godkjent
Nytt Nasjonalmuseum	Kontroll prosjekt.
PLAN 01 ETG	Sign. Kontroll
Møbleringsplan	ID/SH KKG/MSK
Kontor	Filnavn
01.02.006	515 14586 01 I 2 21 108
Lager	Dato
01.02.004	03.05.2017
	Målestokk
	1:50 i A3
	Kontroll utførende
	Sign. Kontroll
	Prosjektnr. for prosjekterende/lev.
	1003701

SB Tegningsnummer:

Kompleks-nummer	Bygg-nummer	Etasje	Fag	System-kode	Type tegn.	Løpenr.	Prosj.fase	Rev.	Status
515	14586	01	I	2	21	108	8	01	I