




OPPRISS A-A 1:20

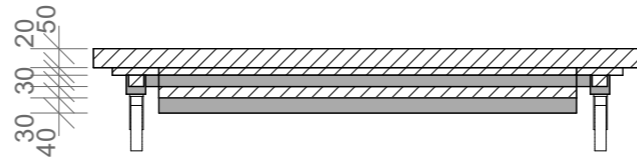

SNITT B-B 1:20

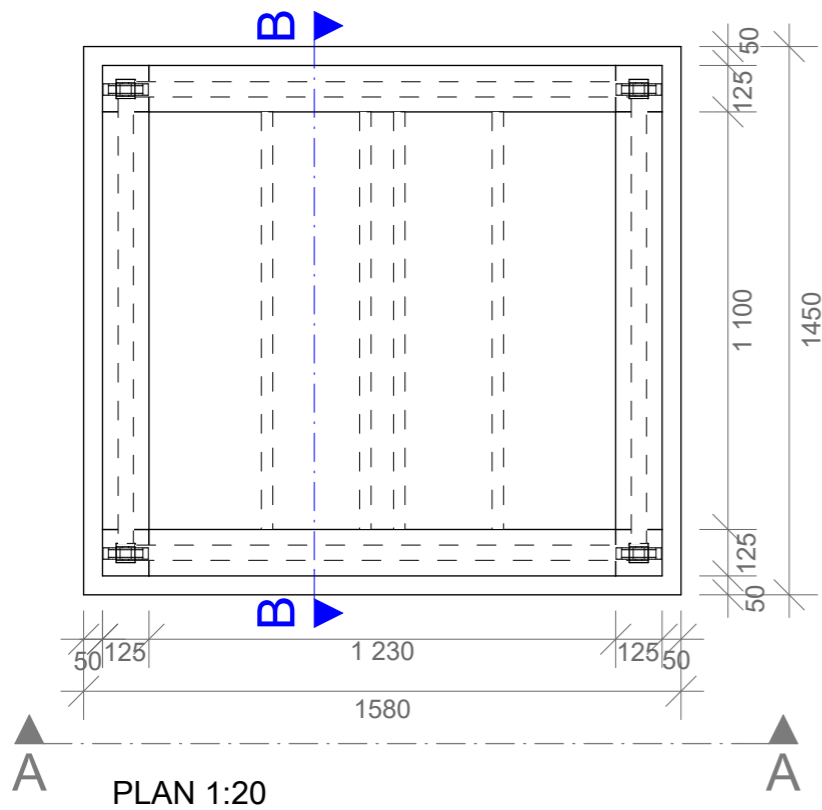

PLAN 1:20

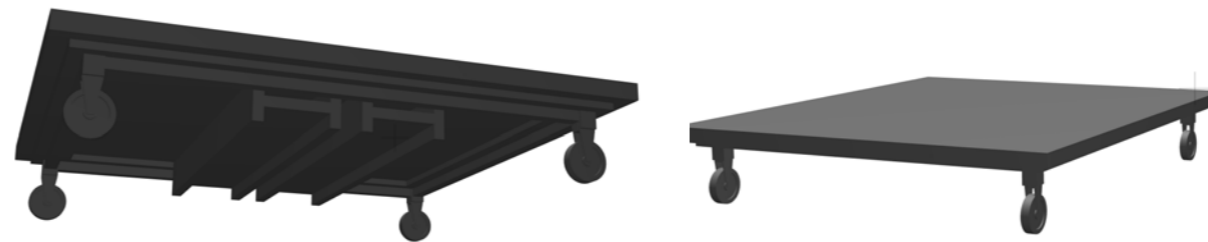

VISUALISERING

NB! Skal tåle 200 kg

Rev. nr	Beskrivelse	Dato	Sign.	Kontroll
---------	-------------	------	-------	----------

SB Tegningsnummer:

Kompleks-nummer	Bygg-nummer	Etasje	Fag	System-kode	Type tegn.	Løpenr.	Prosj. fase	Rev.	Status
515	14586	02	1	2	62	110	8	00	C

Prosjekteringsgruppen:


PG IARK: CADI + Kaels Studio

CADI+kaels 1003701

Prosjektnr. for prosjekterende/lev.

Mål kan avvike fra tegning. Alle mål må kontrolleres på byggeplass

Lokaliseringsfigur:

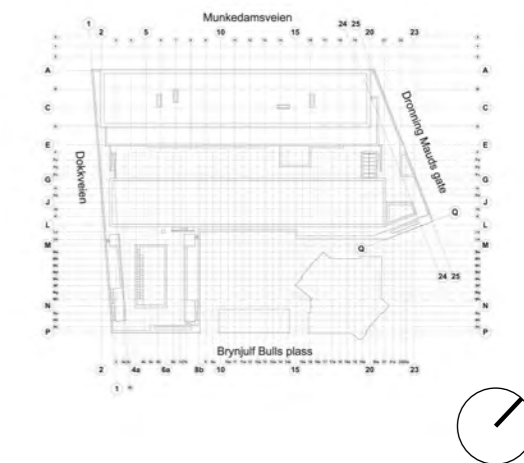

Fase: Detaljprosjekt

PROSJEKTNR. SB:


STATSBYGG 1003601

Tittel:
Nytt Nasjonalmuseum
PLAN 02 ETG
Skjema


Tralle til grafikkpresse
Atelier Undervisning
03.01.004

Godkjent	
Kontroll prosjekt.	
Sign. AO	Kontroll KKG
Filnavn	515 14586 02 1 2 62 110
Dato	04.05.18
Målestokk	1:20 i A3
Kontroll utførende	
Sign.	Kontroll
Prosjektnr. for prosjekterende/lev.	1003701

SB Tegningsnummer:									
Kompleks-nummer	Bygg-nummer	Etasje	Fag	System-kode	Type tegn.	Løpenr.	Prosj. fase	Rev.	Status
515	14586	02	1	2	62	110	8	00	C

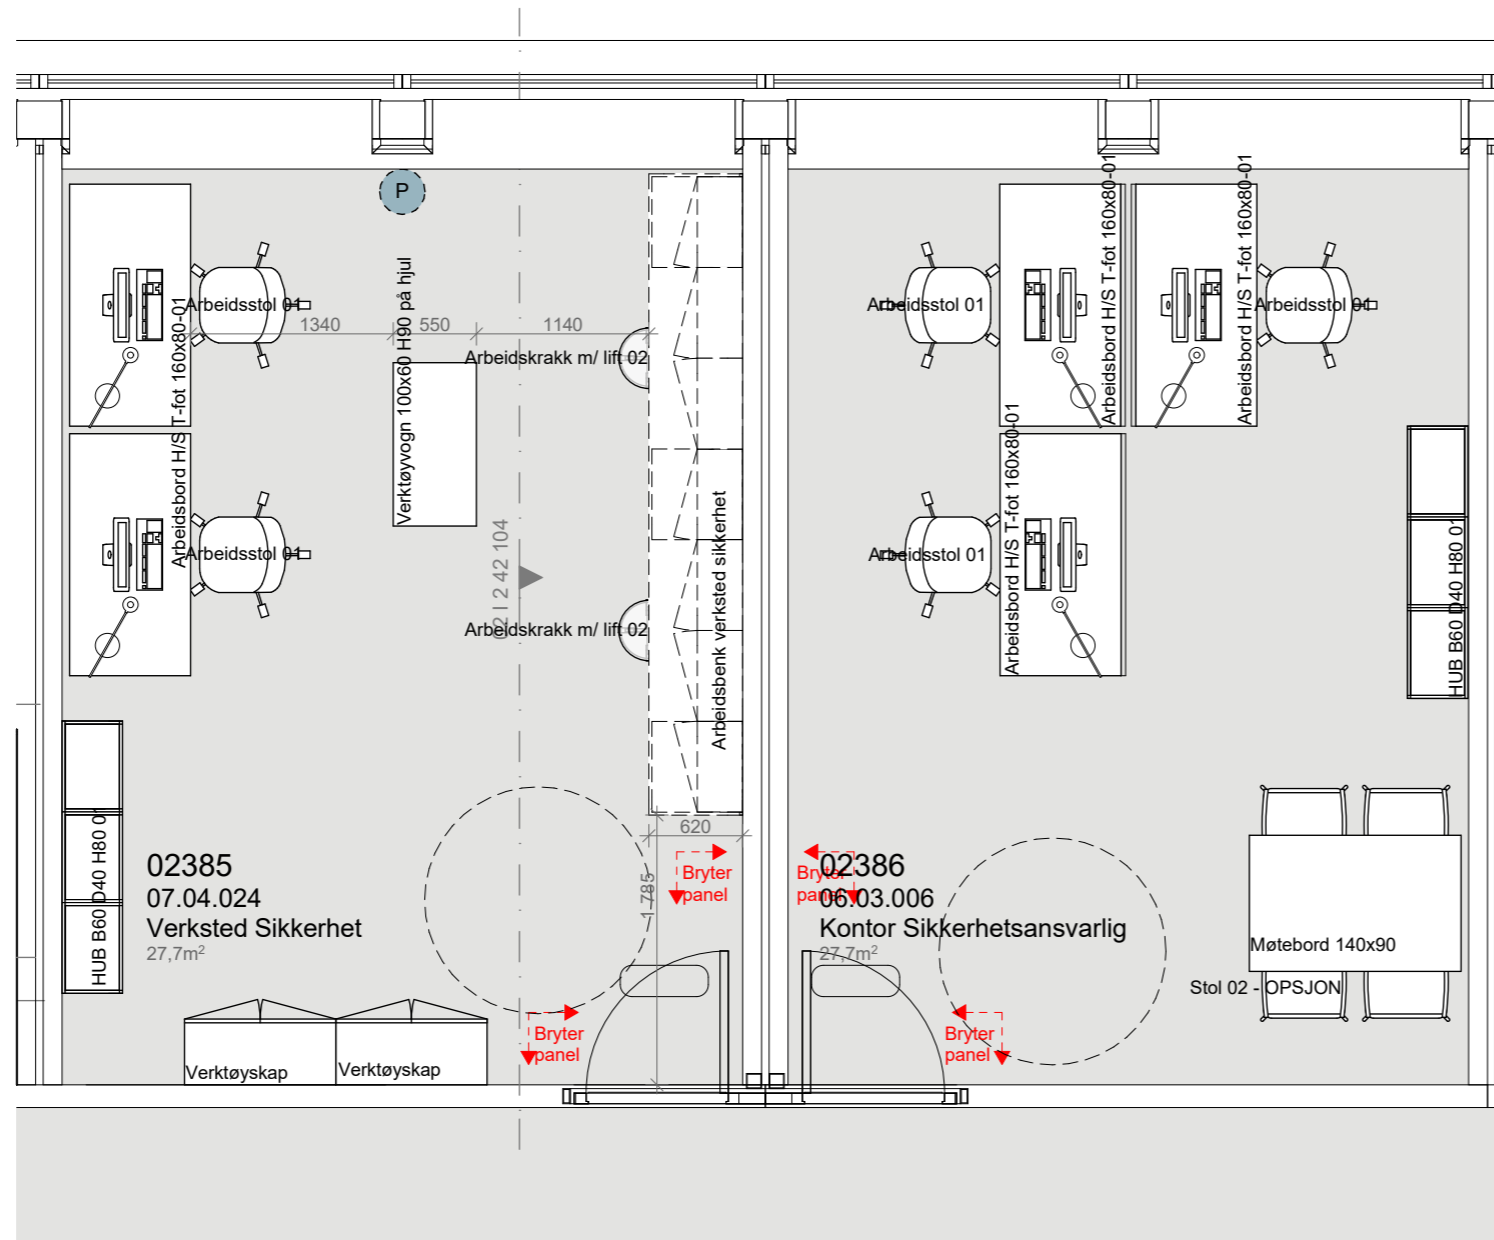


PLAN 1:50

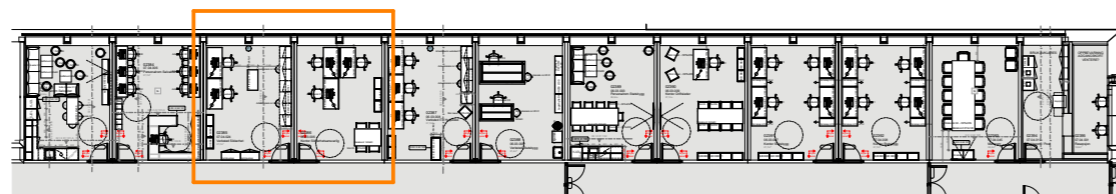


OVERSIKTSPLAN 1:400

Foreløpig tegning

01	JUSTINGER ETTER TILBAKEMELDING (ANTALL ARBEIDSPLASER, MER LAGRING, DYBDE REOLER)	24.06.16	ID	KKG					
Rev. nr	Beskrivelse	Dato	Sign.	Kontroll					
SB Tegningsnummer:									
Kompleksnummer	Byggnummer	Etasje	Fag	Systemkode	Type tegn.	Løpenr.	Prosj.fase	Rev.	Status
515	14586	02	1	2	21	102	8	01	I
Prosjekteringsgruppen:							Prosjektnr. for prosjekterende/lev.		
PG IARK: CADI + Kaels Studio							1003701		
CADI+kaels							1003701		
Mål kan avvike fra tegning. Alle mål må kontrolleres på byggeplass									
Lokaliseringsfigur:									
Fase: Detaljprosjekt									
PROSJEKTNR. SB:									
STATSBYGG									
1003601									
Tittel:							Godkjent		
Nytt Nasjonalmuseum							Kontroll prosjekt.		
PLAN 02 ETG							Sign. ID	Kontroll KKG	
Møbleringsplan							Filnavn		
							515 14586 02 1 2 21 102		
							Dato		
							07.03.16		
							Målestokk		
							1:50 i A3		
							Kontroll utførende		
							Sign.	Kontroll	
							Prosjektnr. for prosjekterende/lev.		
							1003701		
SB Tegningsnummer:									
Kompleksnummer	Byggnummer	Etasje	Fag	Systemkode	Type tegn.	Løpenr.	Prosj.fase	Rev.	Status
515	14586	02	1	2	21	102	8	01	I

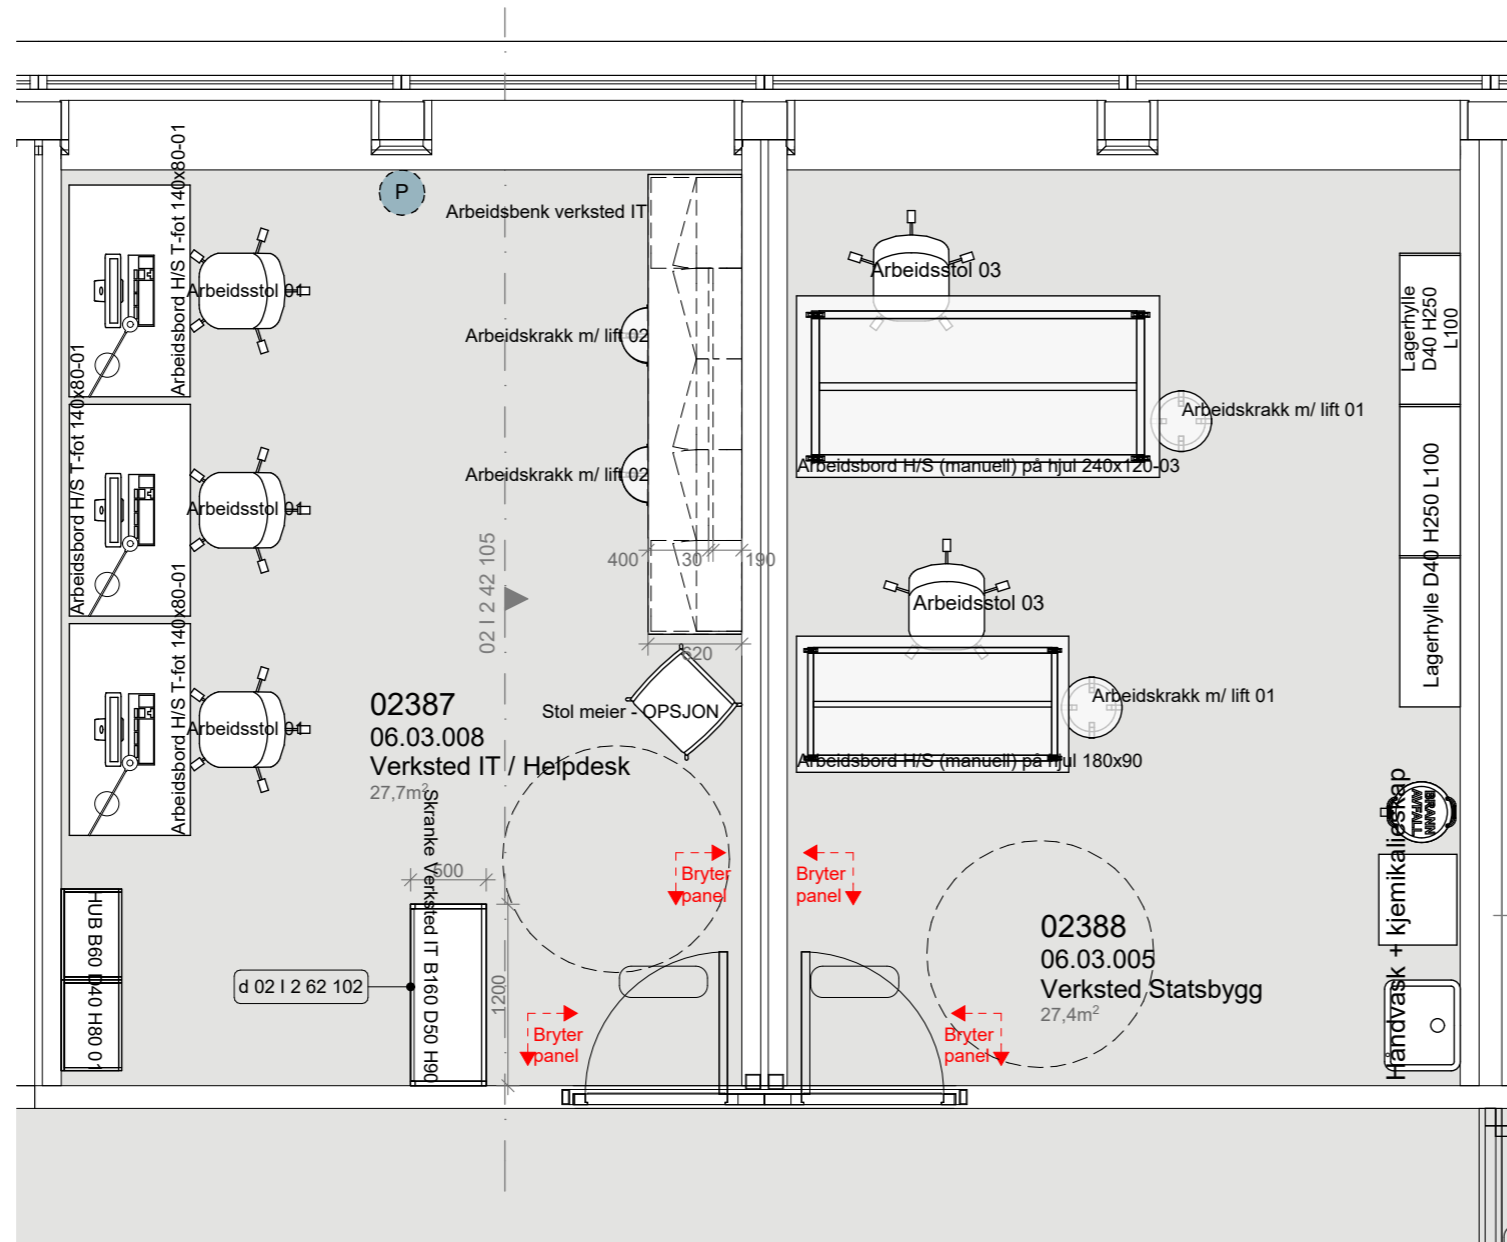


PLAN 1:50

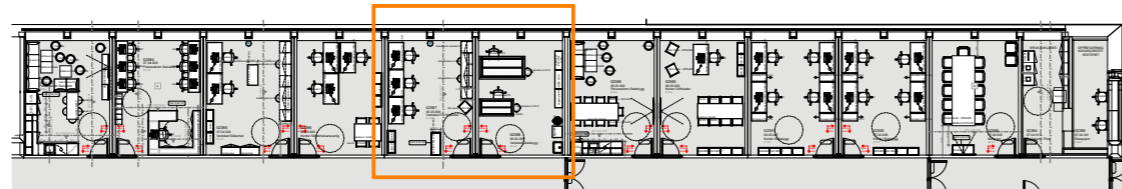

OVERSIKTSPLAN 1:400

Foreløpig tegning

02	JUSTERING INNREDNING	25.05.18	S.H.	M.S.K.					
01	JUSTERINGER ETTER TILBAKEMELDING (TÅRNSKAP GJORT OM TIL REOLER, AVTREKSSKAP)	24.06.16	ID	KKG					
Rev. nr	Beskrivelse	Dato	Sign.	Kontroll					
SB Tegningsnummer:									
Kompleksnummer	Byggnummer	Etasje	Fag	Systemkode	Type tegn.	Løpenr.	Prosj.fase	Rev.	Status
515	14586	02	1	2	21	103	8	02	1
Prosjekteringsgruppen:							Prosjektnr. for prosjekterende/lev.		
PG IARK: CADI + Kaels Studio							1003701		
CADI+kaels							1003701		
Mål kan avvike fra tegning. Alle mål må kontrolleres på byggeplass									
Lokaliseringsfigur:									
Fase: Detaljprosjekt									
PROSJEKTNR. SB:									
STATSBYGG									
1003601									
Tittel:							Godkjent		
Nytt Nasjonalmuseum							Kontroll prosjekt.		
PLAN 02 ETG							Sign. ID	Kontroll KKG	
Møbleringsplan							Filnavn		
							515 14586 02 1 2 21 103		
Dato							07.03.16		
Målestokk							1:50 i A3		
Kontroll utførende							Sign. Kontroll		
Prosjektnr. for prosjekterende/lev.							1003701		
SB Tegningsnummer:									
Kompleksnummer	Byggnummer	Etasje	Fag	Systemkode	Type tegn.	Løpenr.	Prosj.fase	Rev.	Status
515	14586	02	1	2	21	103	8	02	1

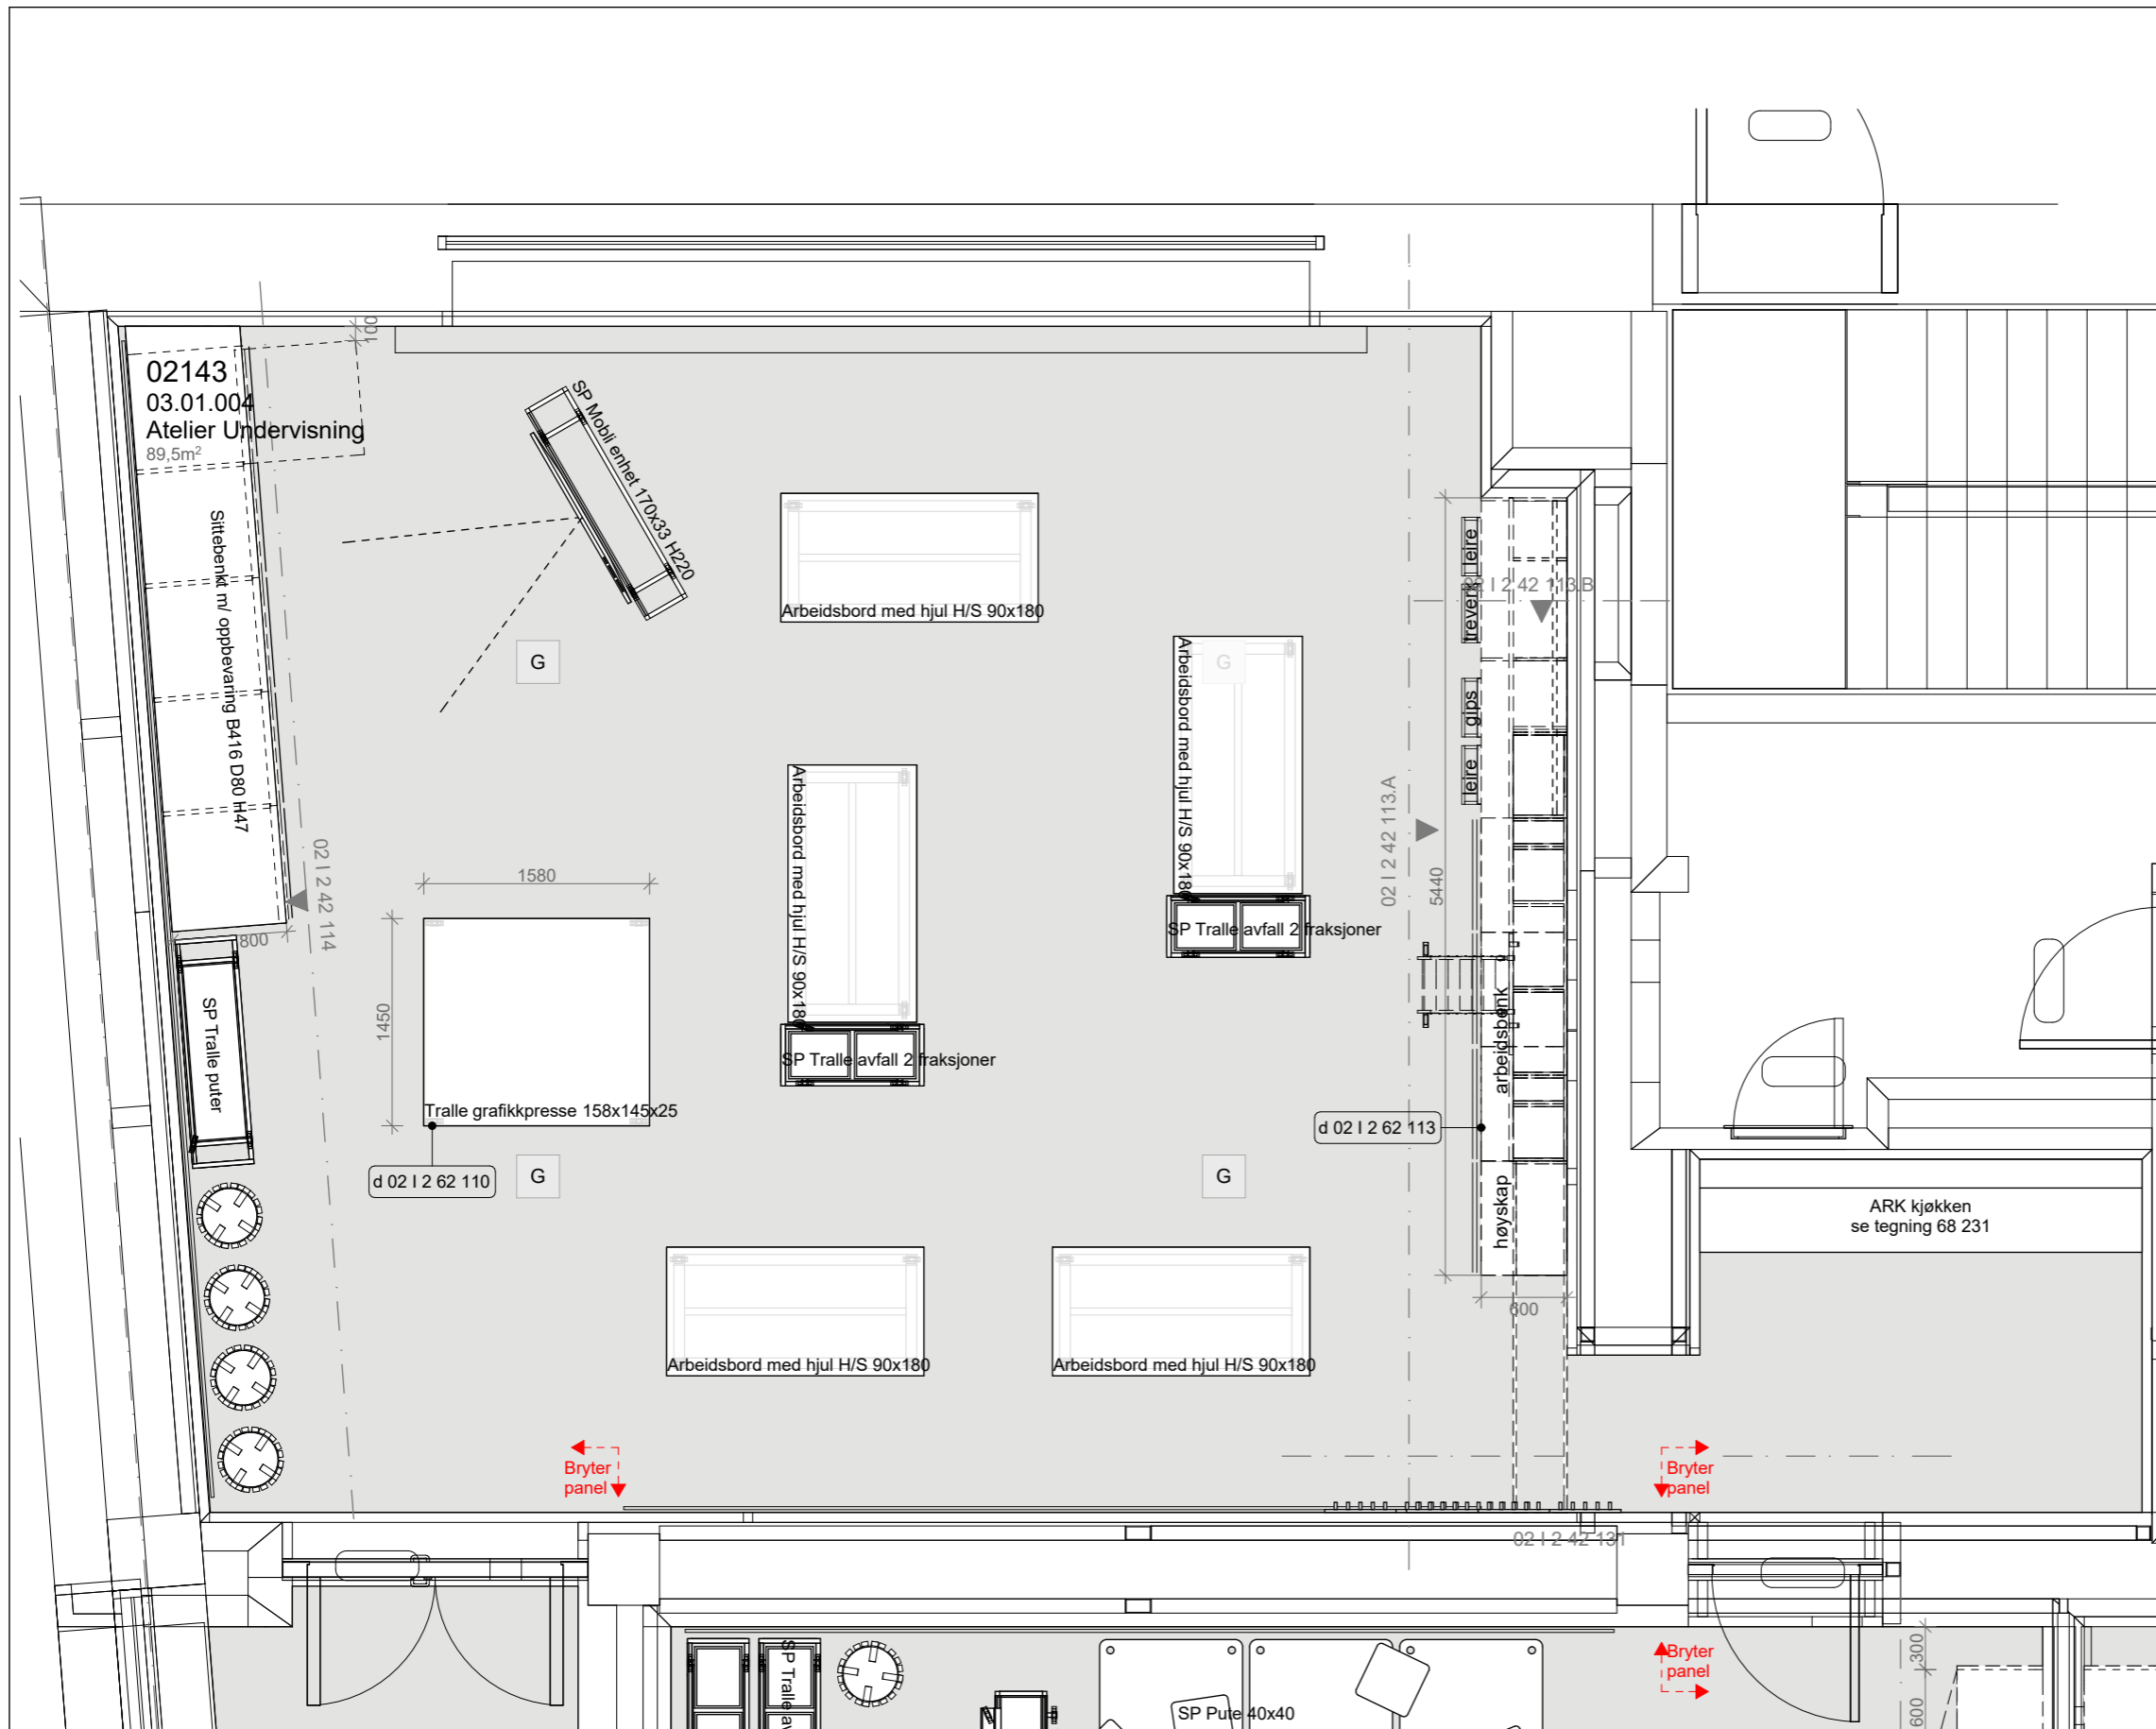

Foreløpig tegning

Rev. nr	Beskrivelse	Dato	Sign.	Kontroll
---------	-------------	------	-------	----------

SB Tegningsnummer:

Kompleks-nummer	Bygg-nummer	Etasje	Fag	System-kode	Type tegn.	Løpenr.	Prosj. fase	Rev.	Status
515	14586	02	1	2	21	111	8	00	1

Prosjekteringsgruppen:

PG IARK: CADI + Kaels Studio

CADI+kaels 1003701

Prosjektnr. for prosjekterende/lev.

Mål kan avvike fra tegning. Alle mål må kontrolleres på byggeplass



Fase: Detaljprosjekt

PROSJEKTNR. SB:

STATSBYGG 1003601

Tittel: Nytt Nasjonalmuseum

Godkjent

Kontroll prosjekt.

Sign. ID	Kontroll KKG
----------	--------------

Filnavn: 515 14586 02 1 2 21 111

Dato: 02.12.16

Målestokk: 1:50 i A3

Kontroll utførende


Sign.	Kontroll
-------	----------

Prosjektnr. for prosjekterende/lev.

1003701

SB Tegningsnummer:

Kompleks-nummer	Bygg-nummer	Etasje	Fag	System-kode	Type tegn.	Løpenr.	Prosj. fase	Rev.	Status
515	14586	02	1	2	21	111	8	00	1

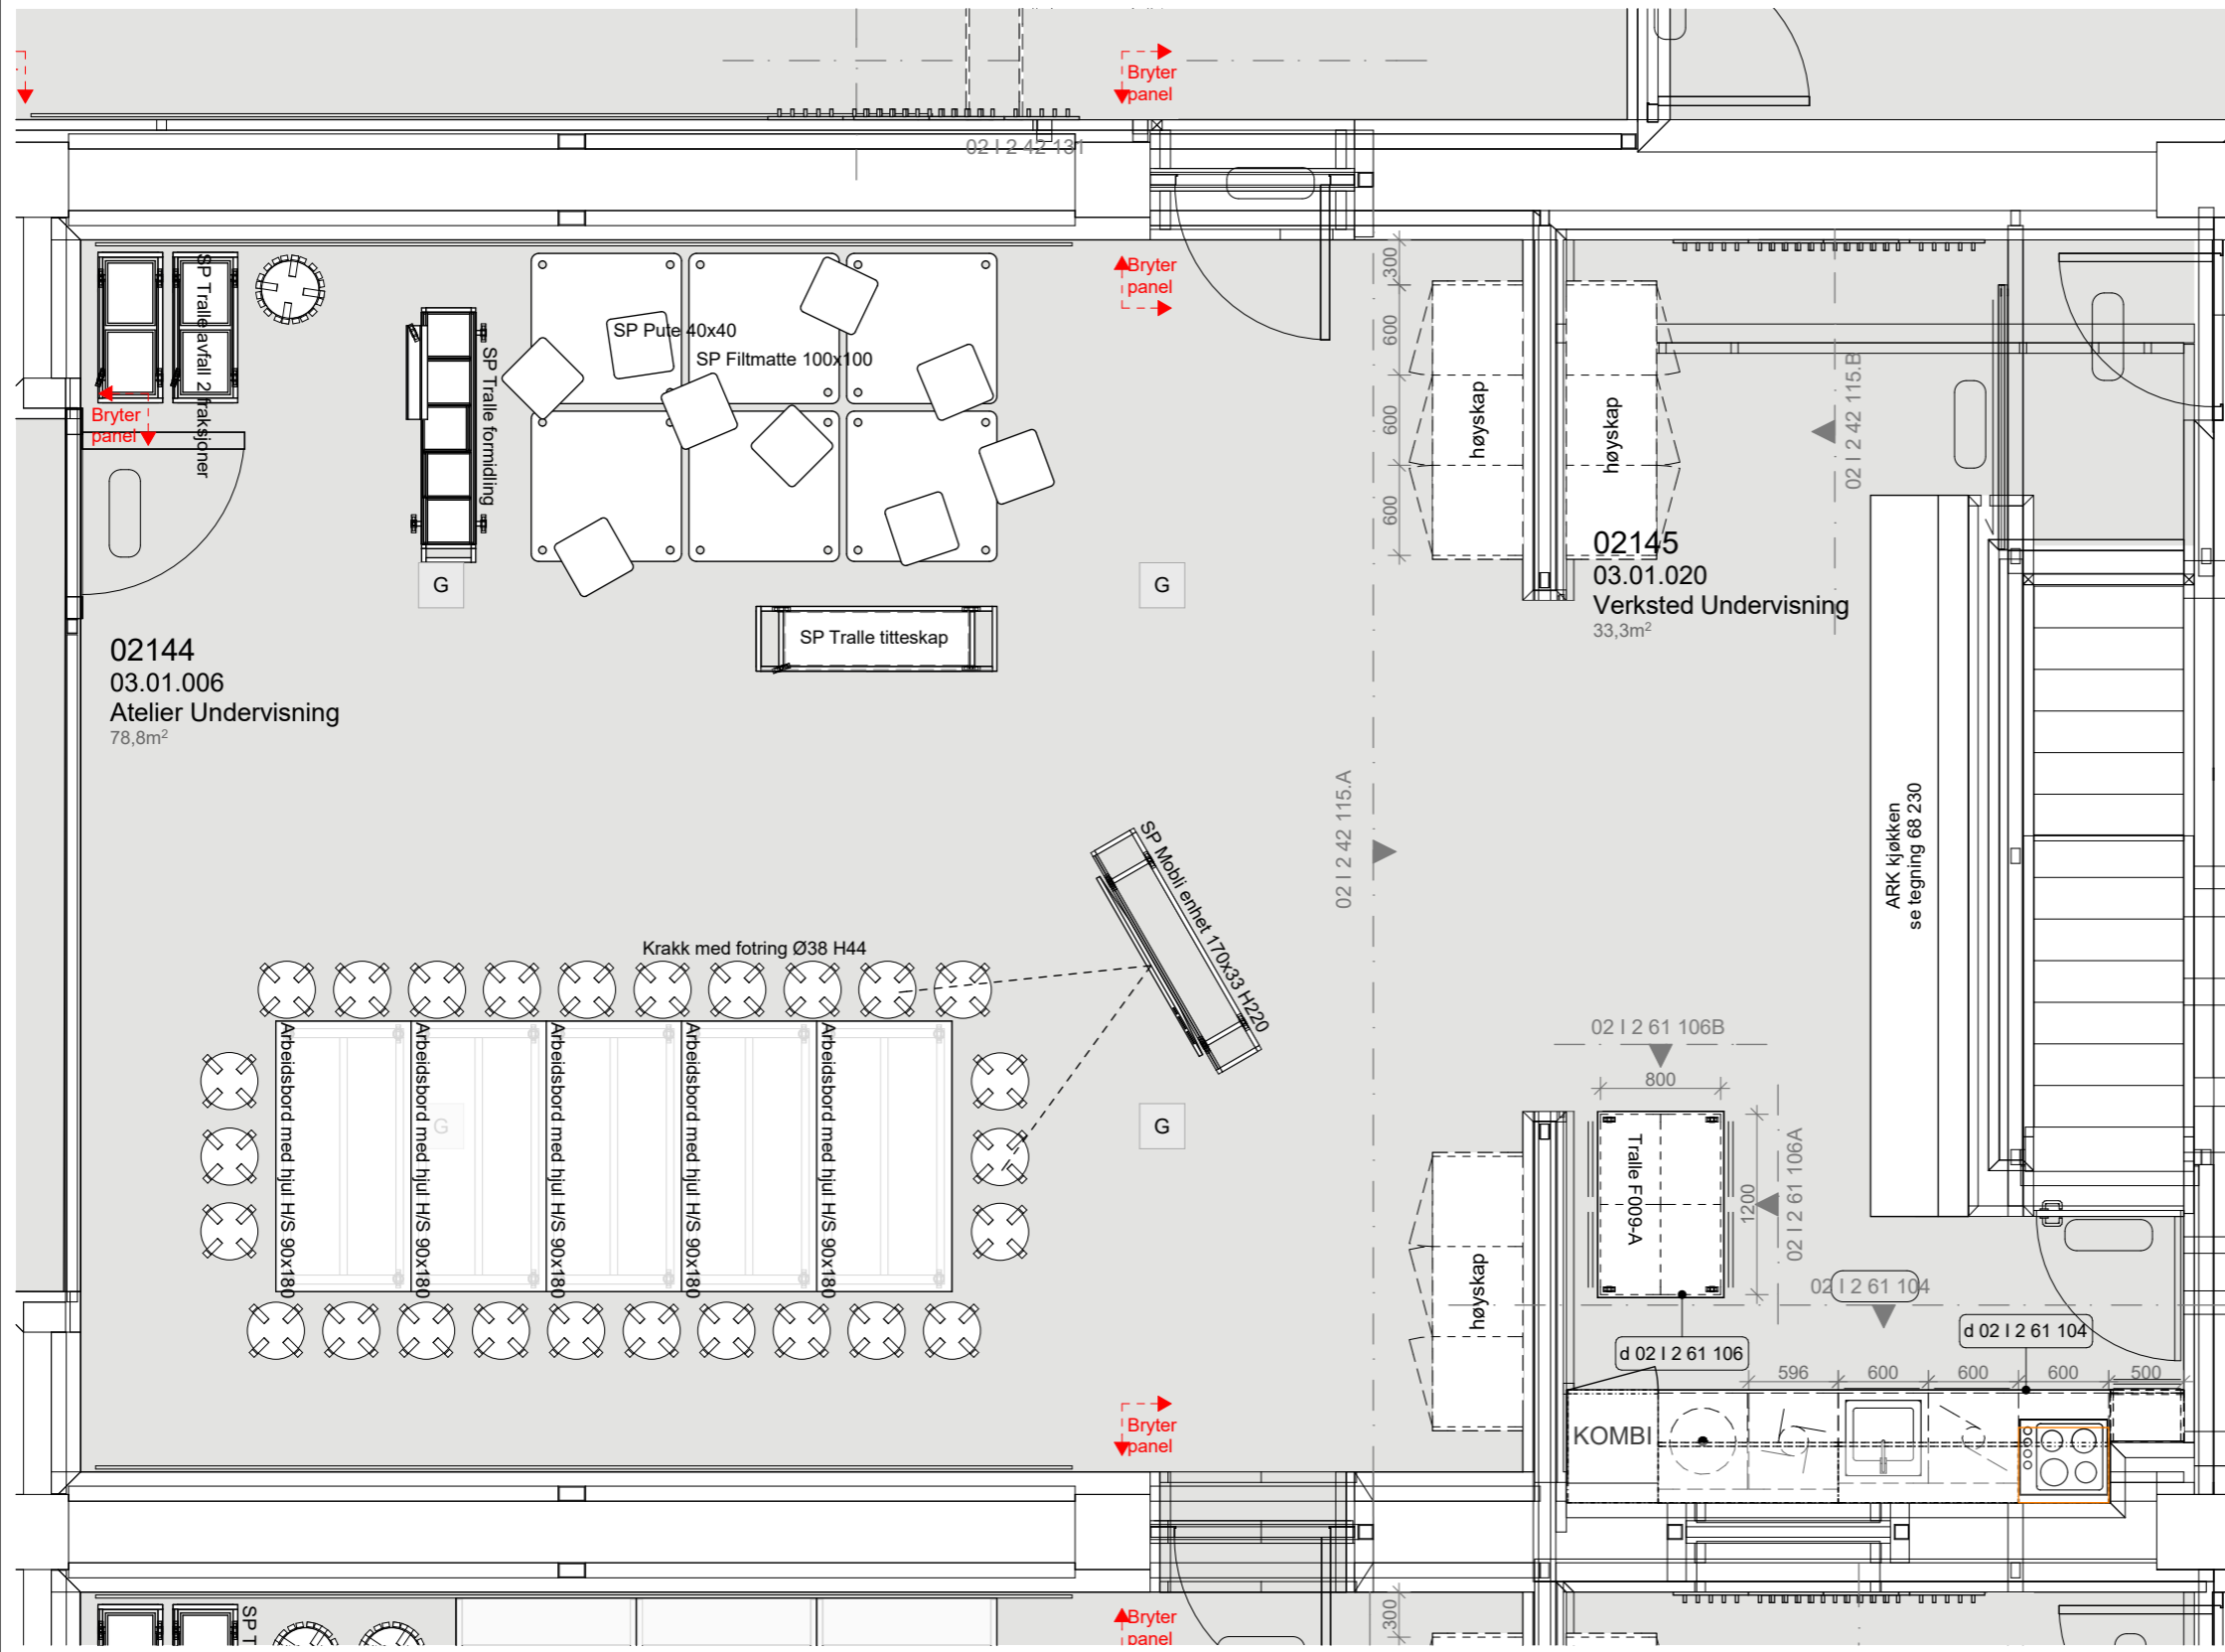

Foreløpig tegning

Rev. nr	Beskrivelse	Dato	Sign.	Kontroll
---------	-------------	------	-------	----------

SB Tegningsnummer:

Kompleksnummer	Byggnummer	Etasje	Fag	Systemkode	Type tegn.	Løpenr.	Prosj.fase	Rev.	Status
515	14586	02	1	2	21	112	8	00	1


Prosjekteringsgruppen:

PG IARK: CADI + Kaels Studio

CADI+kaels 1003701

Mål kan avvike fra tegning. Alle mål må kontrolleres på byggeplass

Lokaliseringsfigur:

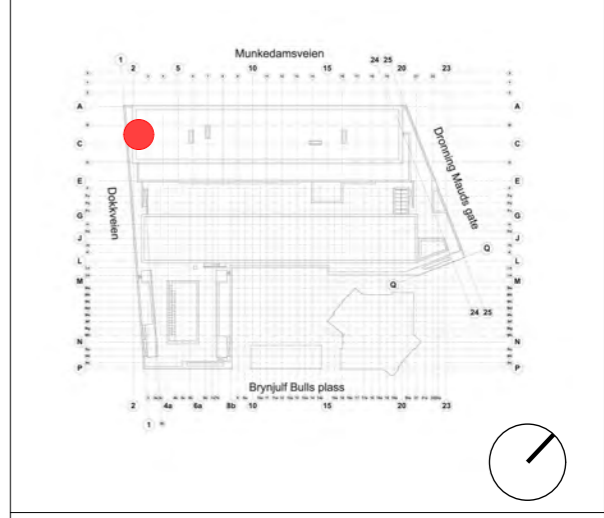

Fase: Detaljprosjekt

PROSJEKTNR. SB:

STATSBYGG 1003601

Tittel: Nytt Nasjonalmuseum

Godkjent	
Kontroll prosjekt.	
Sign. ID	Kontroll KKG

Filnavn: 515 14586 02 | 2 | 21 | 112

Dato: 02.12.16

Målestokk: 1:50 i A3

Kontroll utførende

Sign. Kontroll


Prosjektnr. for prosjekterende/lev. 1003701

SB Tegningsnummer:

Kompleksnummer	Byggnummer	Etasje	Fag	Systemkode	Type tegn.	Løpenr.	Prosj.fase	Rev.	Status
515	14586	02	1	2	21	112	8	00	1


ARKIVARER

BIBLIOTEKARER

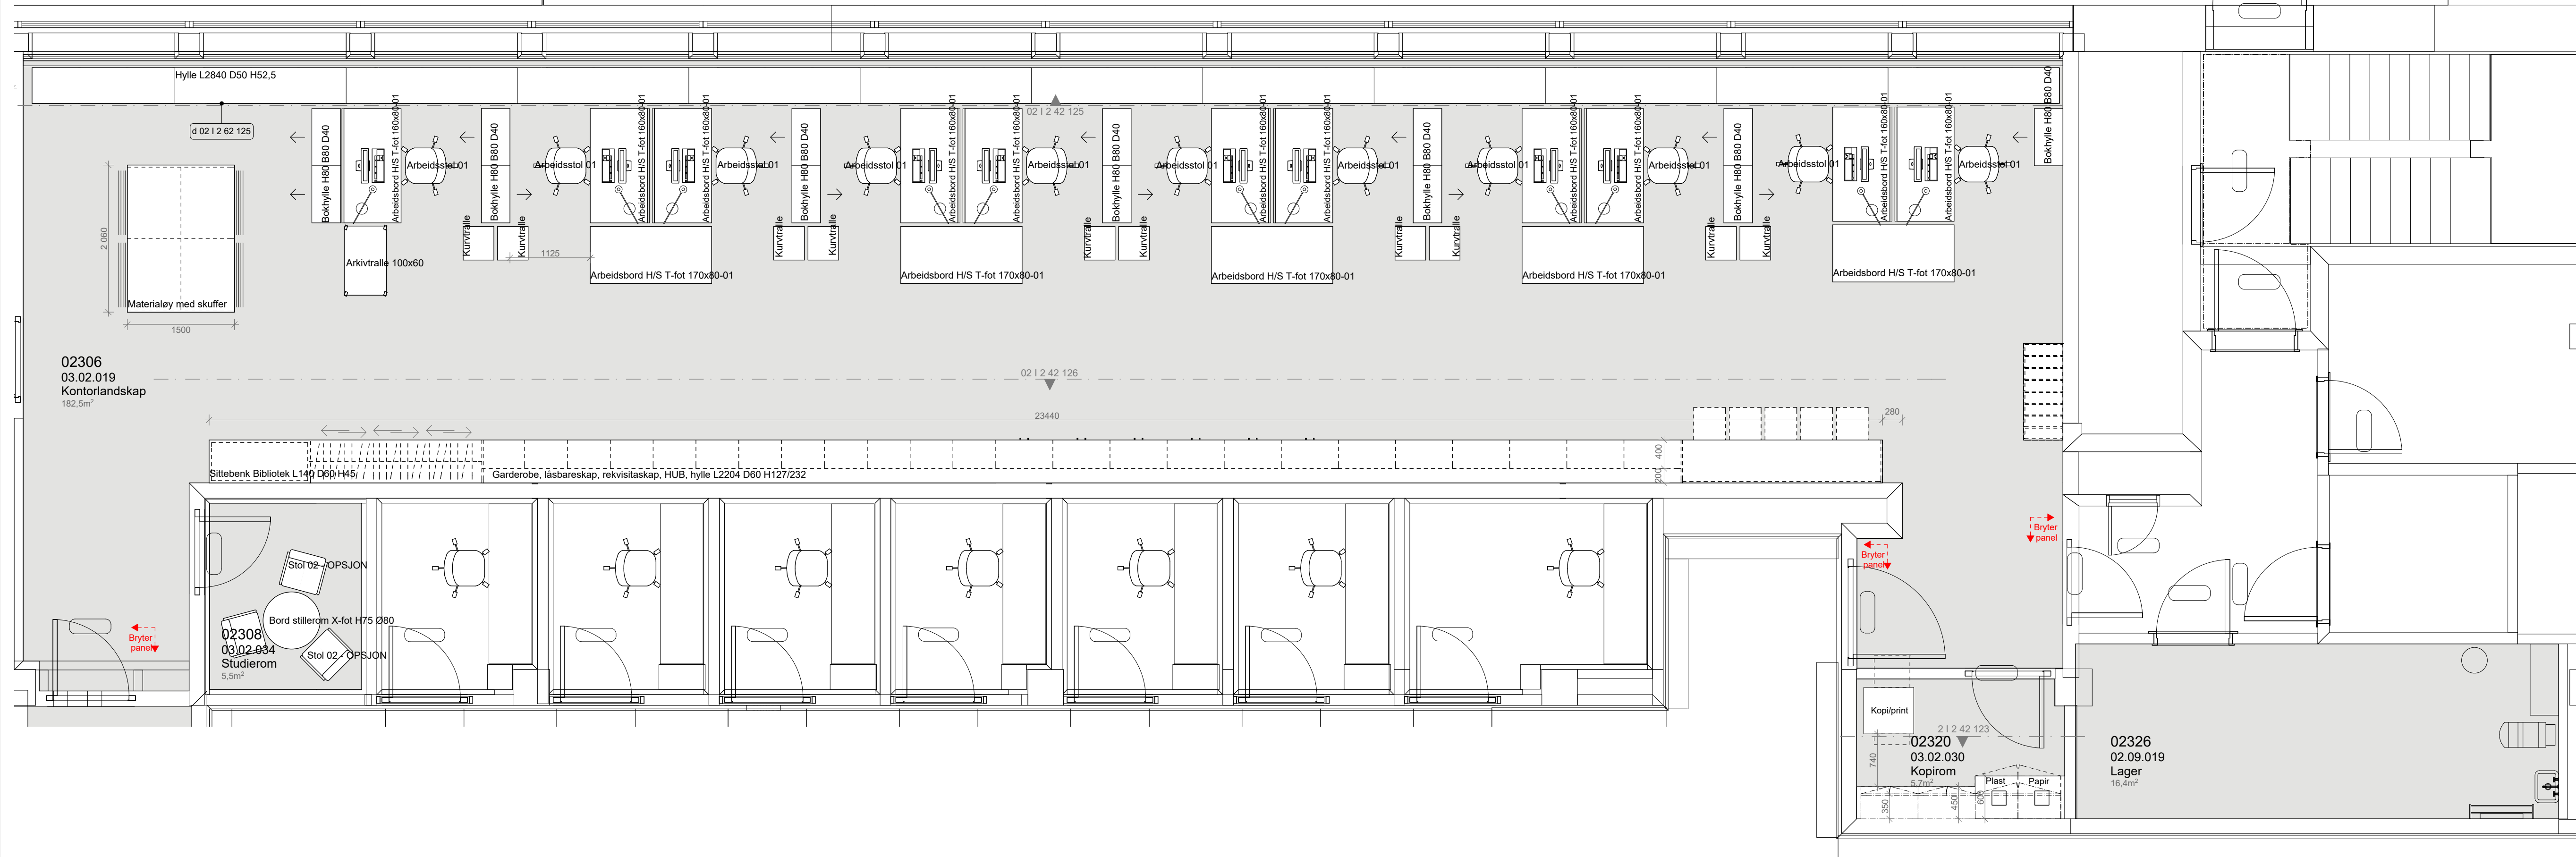


Rev. nr	Beskrivelse	Dato	Sign.	Kontroll
SB Tegningsnummer:				
Kompleksnummer	Byggnummer	Etasje	Fag	Systemkode
515	14586	02	I	2
Type tegn.	Løpenr.	Proj. fase	Rev.	Status
21	115	8	00	I
Projekteringsgruppen:				Projektnr. for projekterende/lev.
PG IARK: CADI + Kaels Studio				1003701
Mål kan avvike fra tegning. Alle mål må kontrolleres på byggeplass.				
Lokaliseringsfigur:				
Fase: Detaljprosjekt				
PROSJEKTNR. SB:				
STATSBYGG 1003601				
Tittel:				Godkjent
Nytt Nasjonalmuseum PLAN 02 ETG Møbleringsplan				Kontroll prosjekt. Sign. ID KKG
02308 03.02.034 Studierom 5,5m²				Filnavn 515 14586 02 I 2 21 114
02320 03.02.030 Kopirom 5,7m²				Dato 02.12.16
02326 02.09.019 Lager 16,4m²				Målestokk 1:50
02306 03.02.019 Kontorlandskap 182,5m²				Kontroll utførende Sign. Kontroll
02308 03.02.034 Studierom 5,5m²				Projektnr. for projekterende/lev. 1003701
SB Tegningsnummer:				
Kompleksnummer	Byggnummer	Etasje	Fag	Systemkode
515	14586	02	I	2
Type tegn.	Løpenr.	Proj. fase	Rev.	Status
21	115	8	00	I

Foreløpig tegning

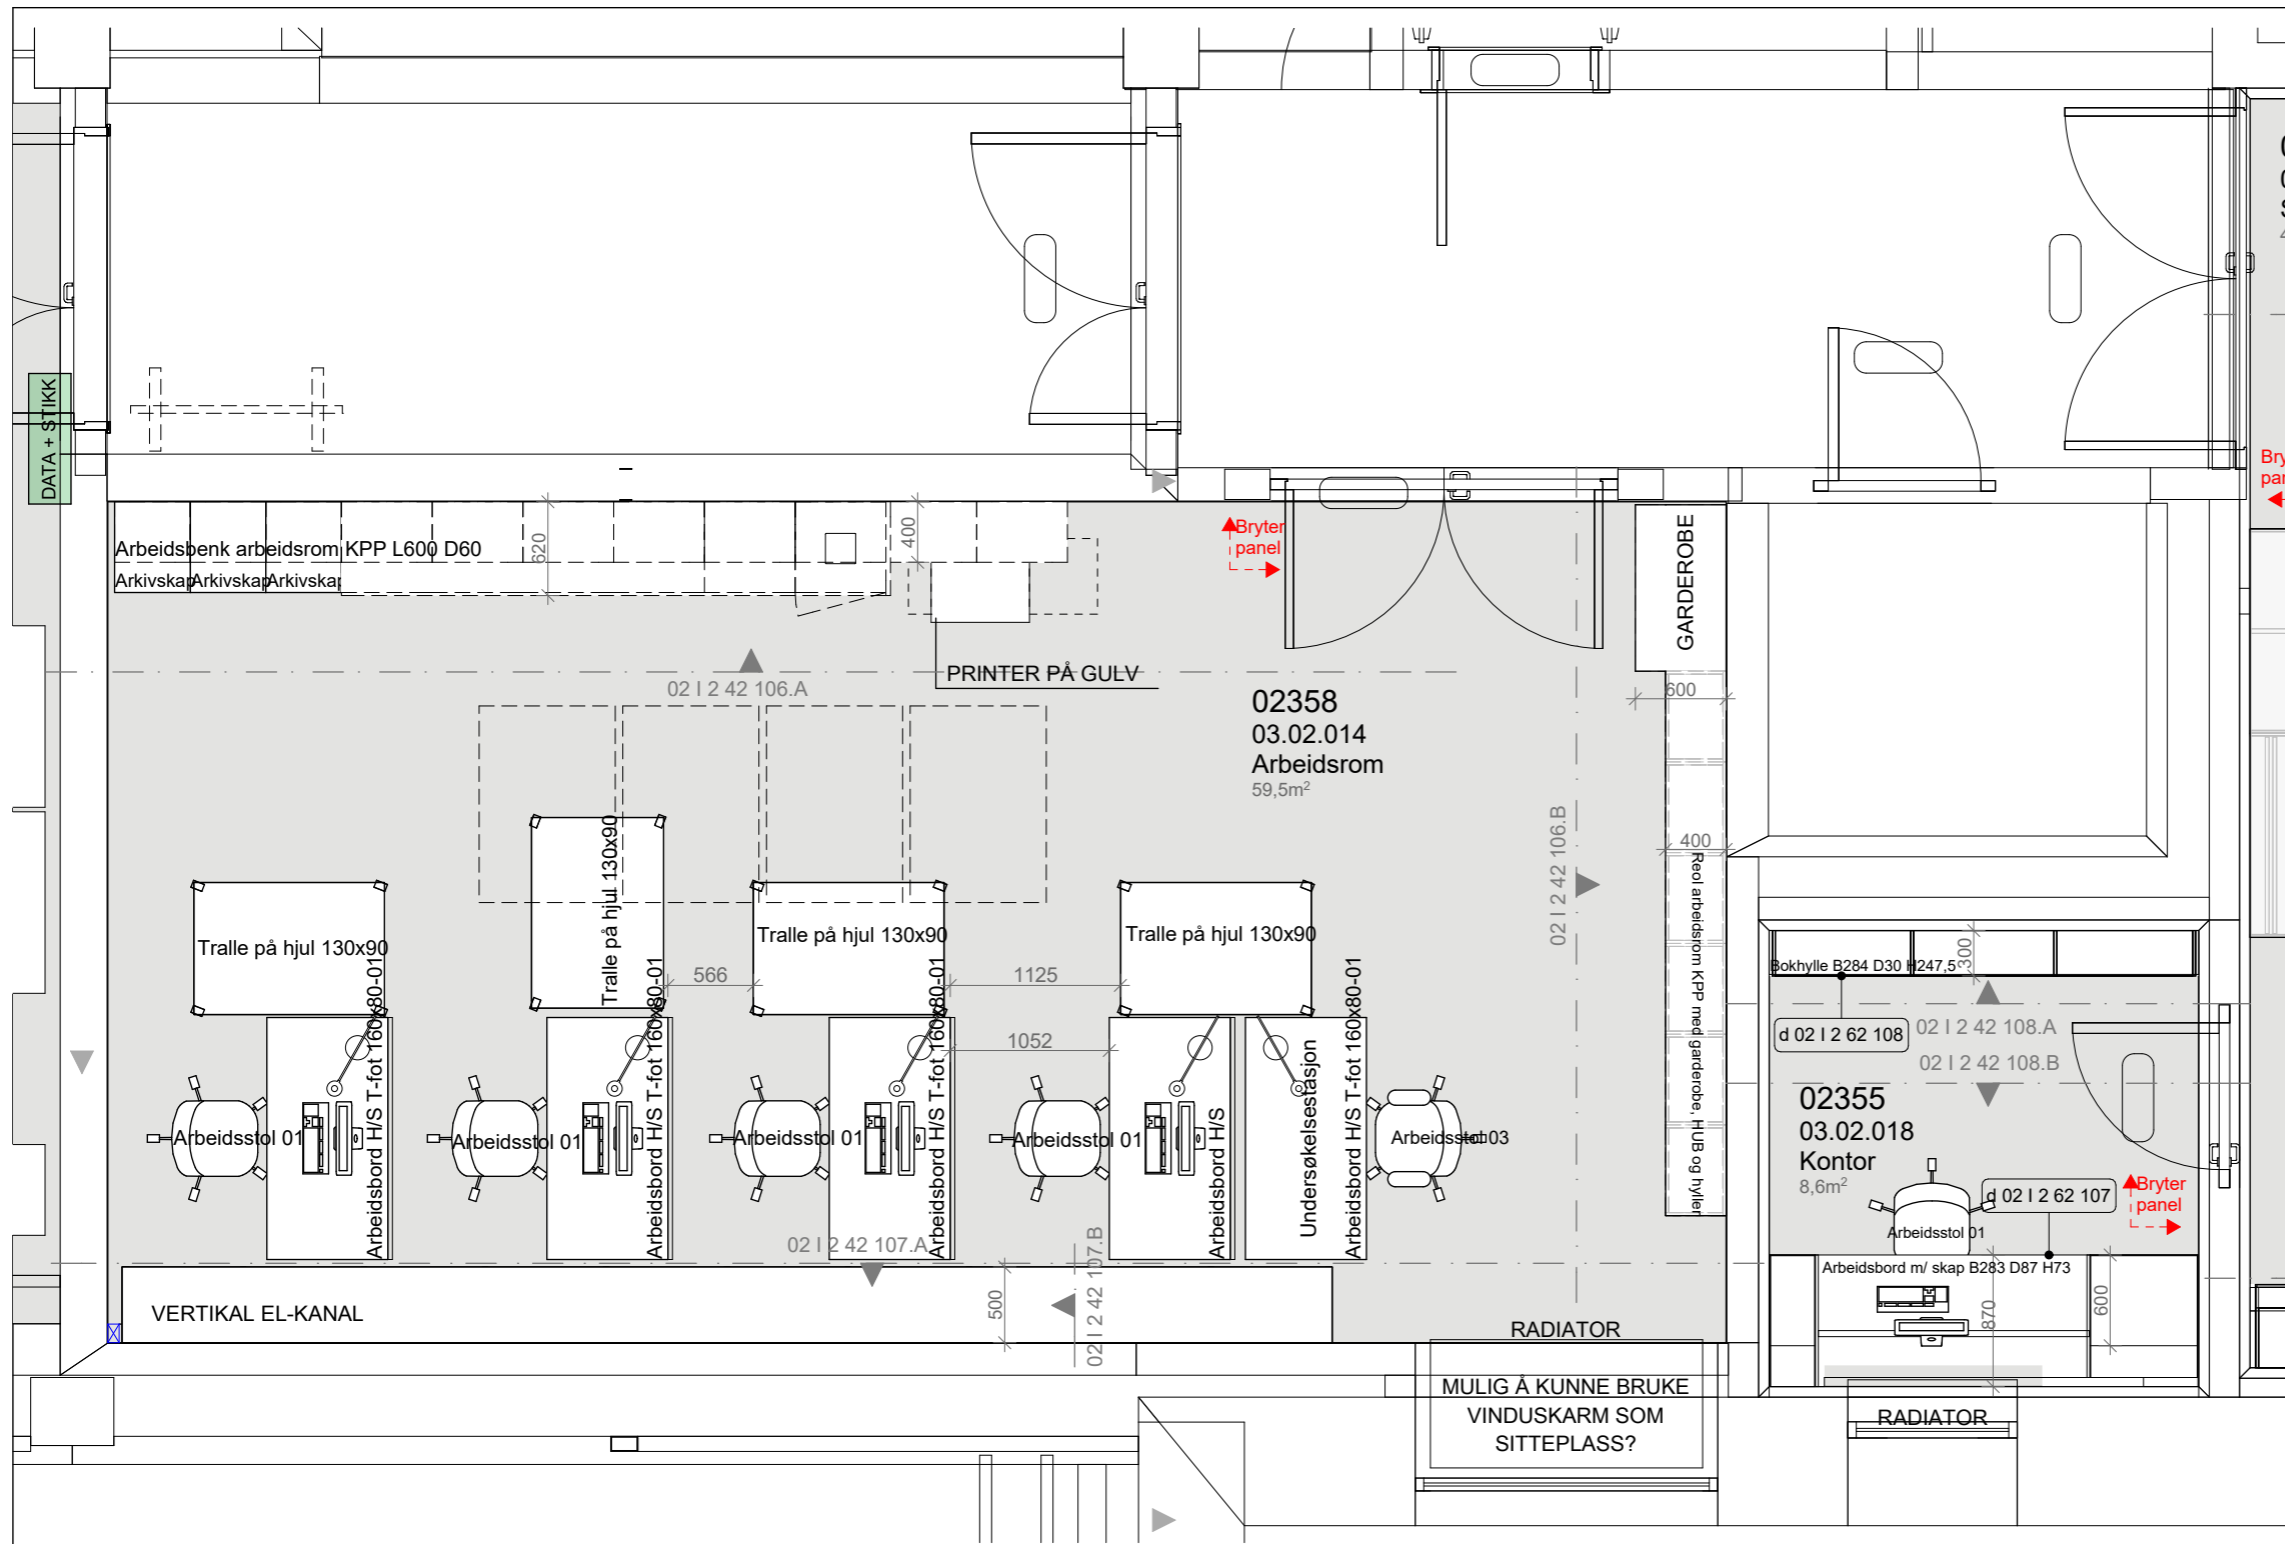


PLAN 1:50

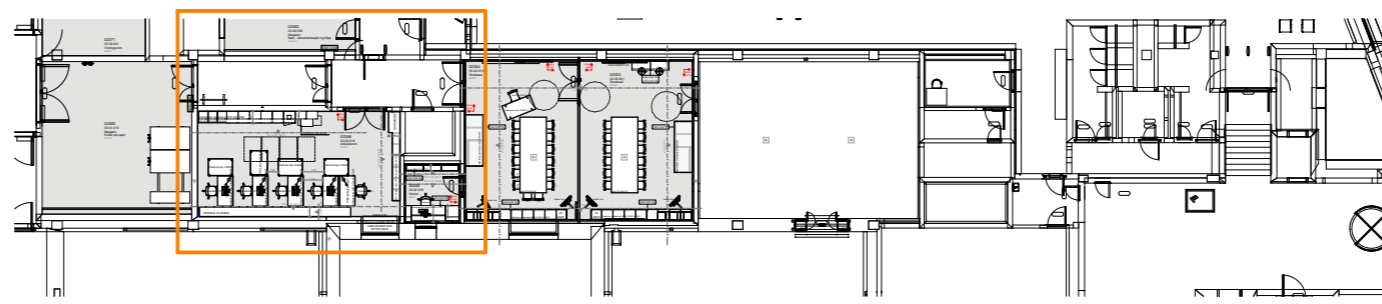

OVERSIKTSPLAN 1:400

Foreløpig tegning


02																			
03	Rev. nr	Beskrivelse	Dato	Sign.	Kontroll														
St	SB Tegningsnummer:																		
49	Kompleks-nummer	Bygg-nummer	Etasje	Fag	System-kode	Type tegn.	Løpenr.	Prosj. fase	Rev.	Status									
	515	14586	02	1	2	21	109	8	00	1									
Prosjekteringsgruppen:											Prosjektnr. for prosjekterende/lev.								
PG IARK: CADI + Kaels Studio											1003701								
CADI+kaels																			
Mål kan avvike fra tegning. Alle mål må kontrolleres på byggeplass																			
Lokaliseringsfigur:																			
Fase: Detaljprosjekt											PROSJEKTNR. SB:								
											1003601								
Tittel:											Godkjent								
Nytt Nasjonalmuseum											Kontroll prosjekt.								
PLAN 02 ETG											Sign. ID								
Møbleringsplan											Kontroll KKG								
Arbeidsrom											Filnavn								
03.02.014											515 14586 02 2 21 109								
Kontor											Dato								
03.02.018											02.12.16								
Målestokk											1:50 i A3								
Kontroll utførende											Sign. Kontroll								
Prosjektnr. for prosjekterende/lev.											1003701								
SB Tegningsnummer:																			
Kompleks-nummer	Bygg-nummer	Etasje	Fag	System-kode	Type tegn.	Løpenr.	Prosj. fase	Rev.	Status										
515	14586	02	1	2	21	109	8	00	1										

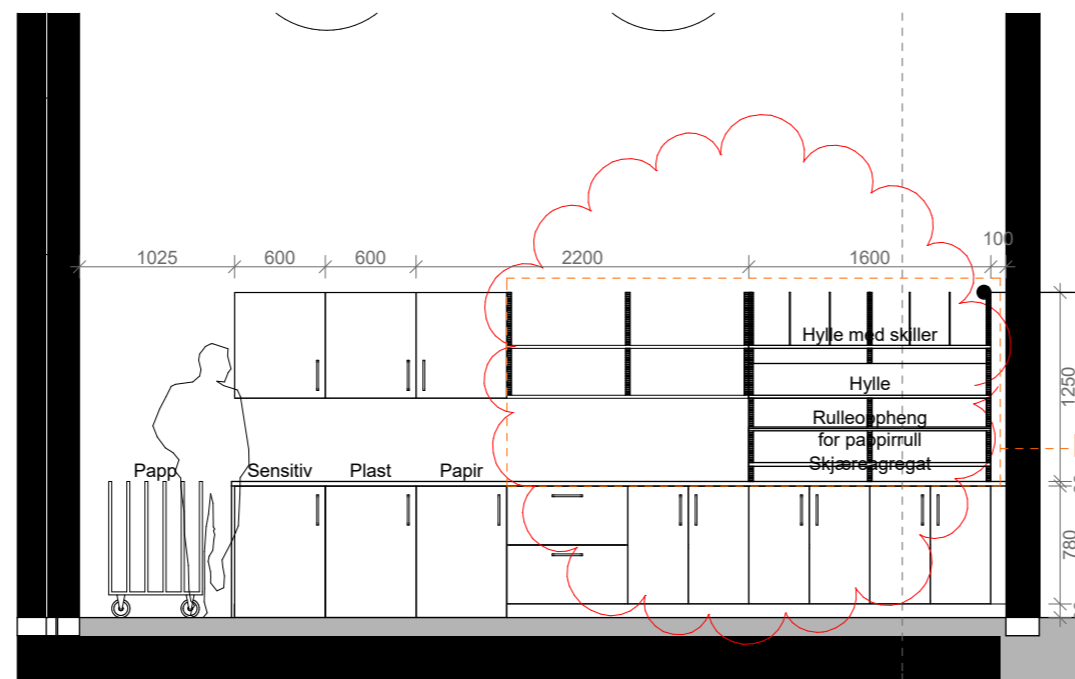

Overkant overskap samkjøres med overkant dørhøyde

Leveranse i K906


OPPRISS 02 | 2 42 122 1:50

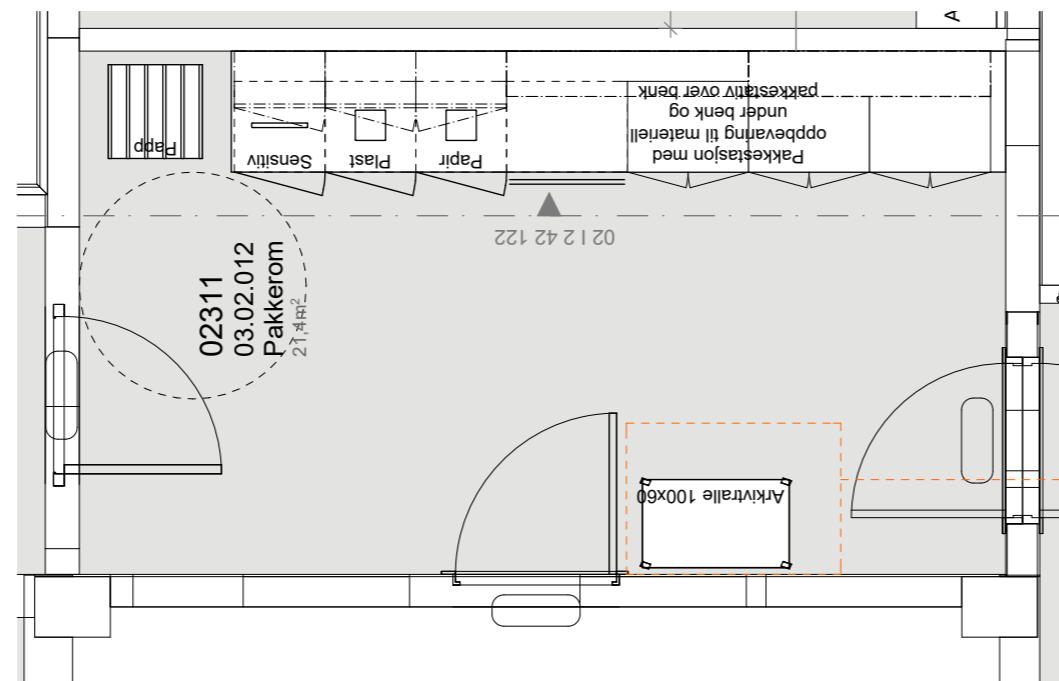


Leveranse i K906

PLAN 1:50

01		ENDRET SKUFFER OG RIEGELHYLLER		15.06.18	MM	KKG
Rev. nr	Beskrivelse	Dato	Sign.	Kontroll		
SB Tegningsnummer:						
Kompleksnummer	Byggnummer	Etasje	Fag	Systemkode	Type tegn.	Løpenr.
515	14586	02	1	2	42	122
Proj. fase	Rev.	Status				
8	01	G				
Prosjekteringsgruppen:						Prosjektnr. for prosjekterende/lev.
PG IARK: CADI + Kaels Studio						
CADI+kaels						1003701
Mål kan avvike fra tegning. Alle mål må kontrolleres på byggeplass						
Lokaliseringsfigur:						
Fase: Detaljprosjekt						
PROSJEKTNR. SB:						
STATSBYGG						
1003601						
Tittel:						Godkjent
Nytt Nasjonalmuseum						Kontroll prosjekt.
PLAN 02 ETG						Sign. ID
Oppriss						Kontroll KKG
Pakkerom						Filnavn
03.02.012						515 14586 02 2 42 122
						Dato
						23.03.18
						Målestokk
						1:50 i A3
						Kontroll utførende
						Sign. Kontroll
						Prosjektnr. for prosjekterende/lev.
						1003701
SB Tegningsnummer:						
Kompleksnummer	Byggnummer	Etasje	Fag	Systemkode	Type tegn.	Løpenr.
515	14586	02	1	2	42	122
Proj. fase	Rev.	Status				
8	01	G				

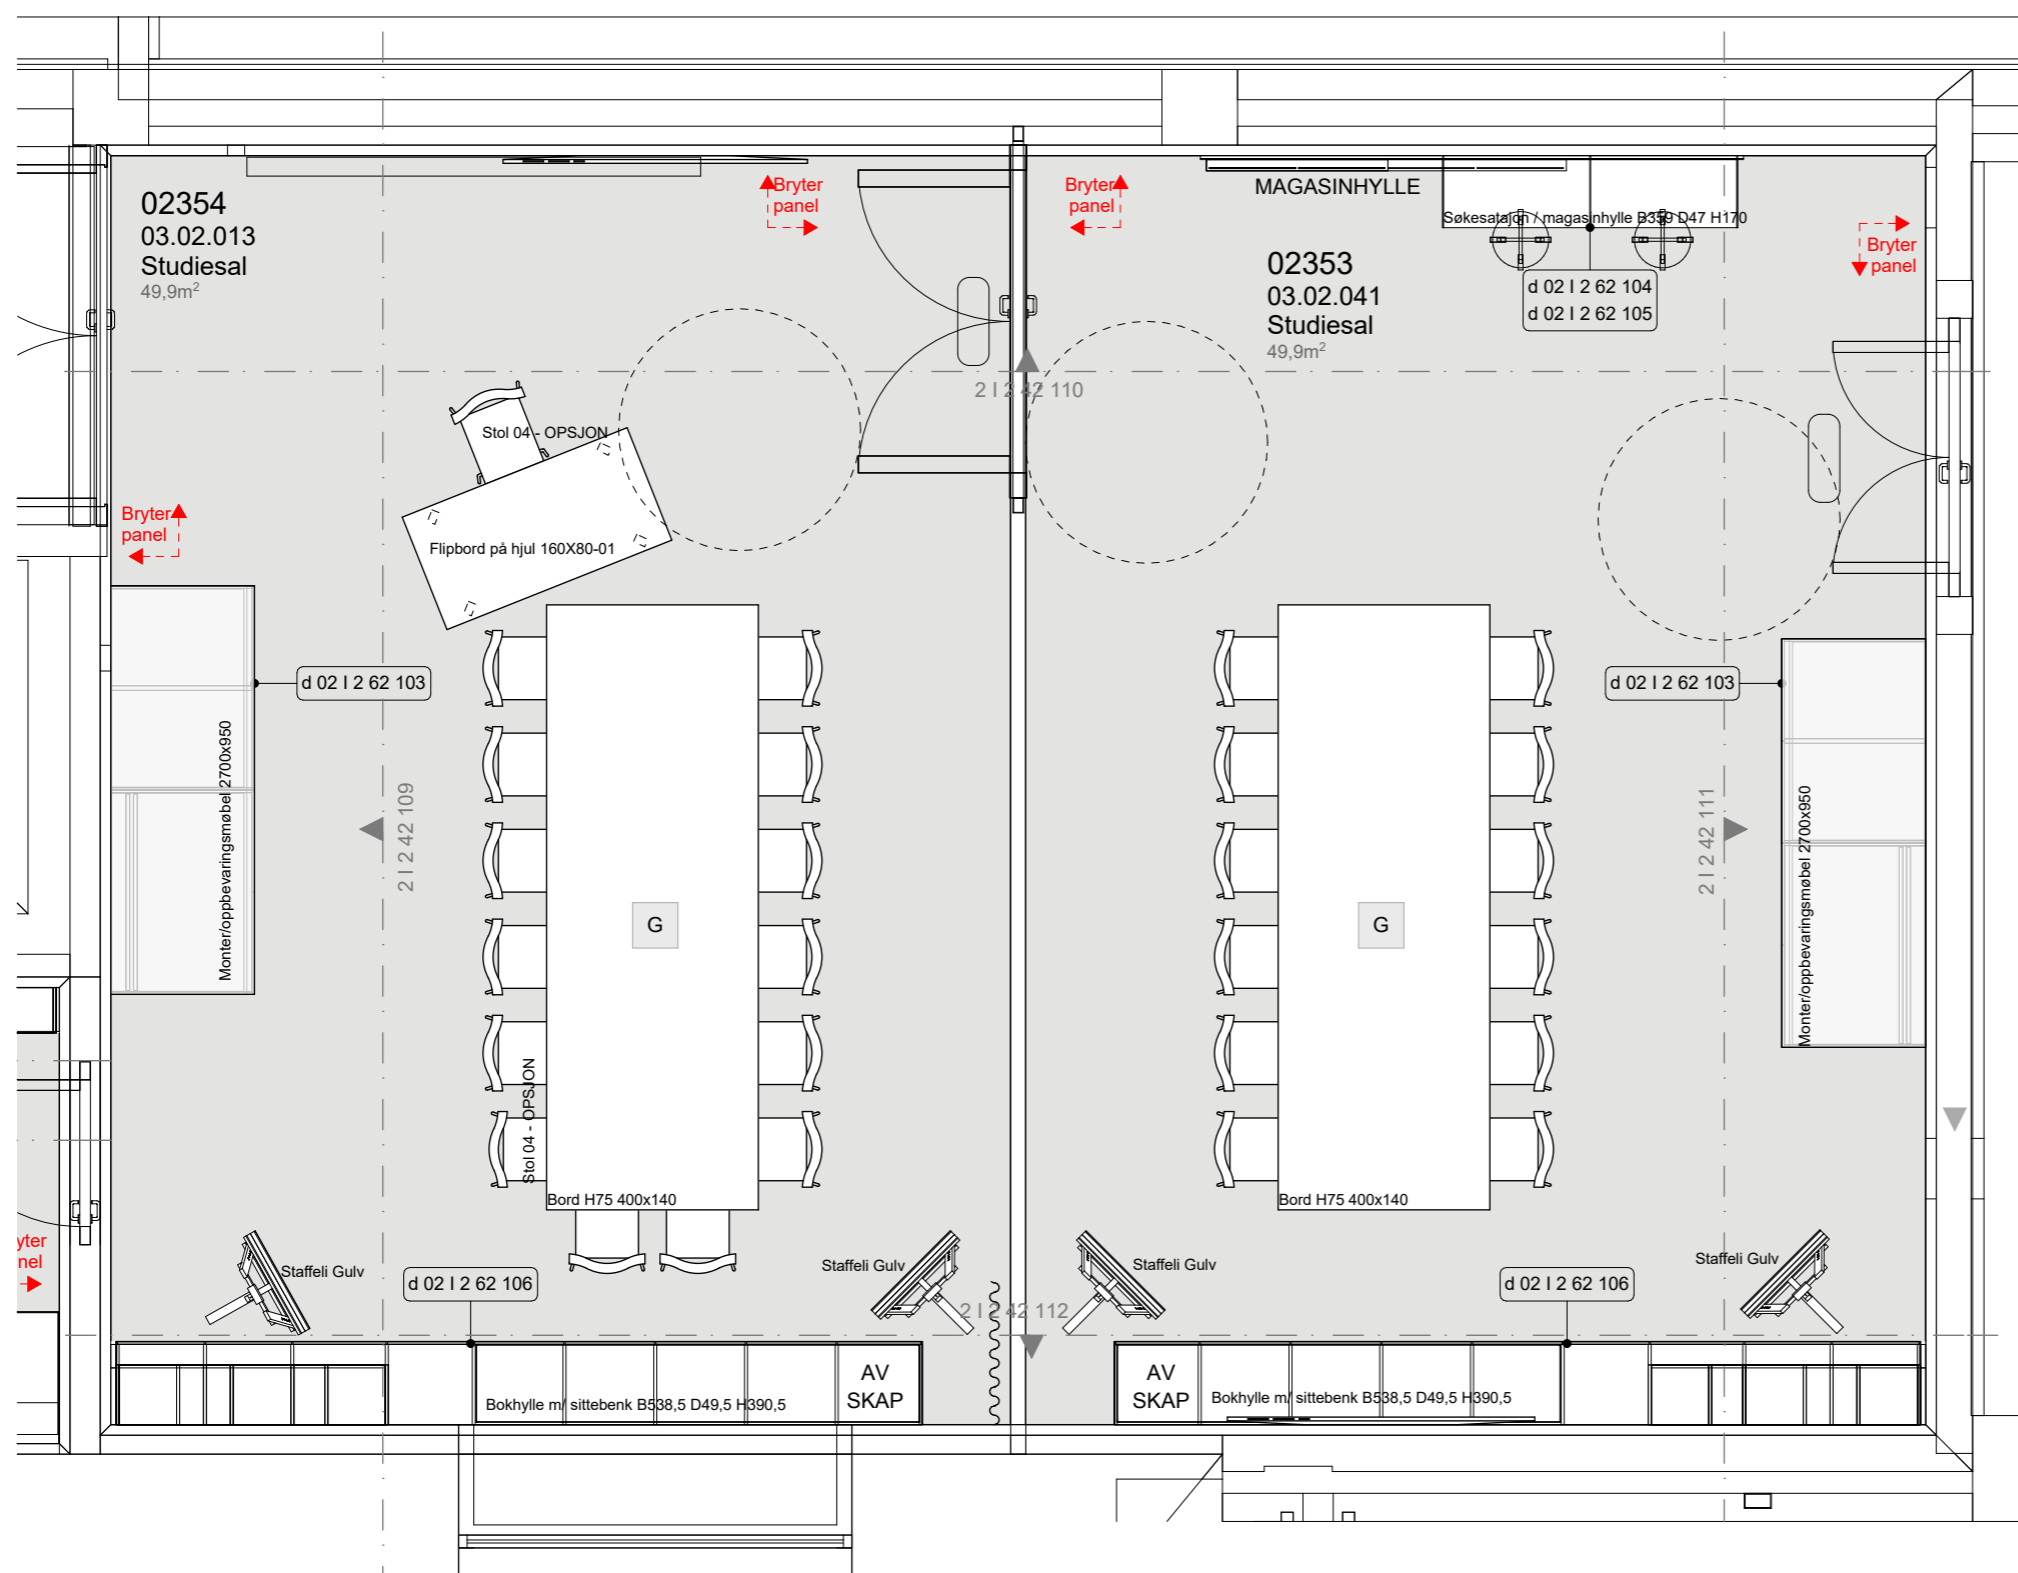

PLAN 1:50

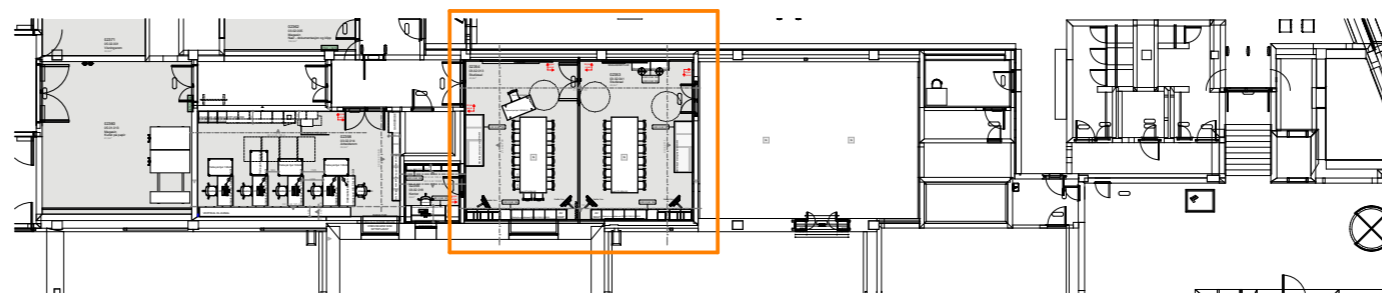

OVERSIKTSPLAN 1:400

Foreløpig tegning

01	JUSTERING AV SØKEPLASSER, MAGASINHYLLE OG "RESEPSJONSPASS" VED INNGANG	06.01.17	ID	KKG
Rev. nr	Beskrivelse	Dato	Sign.	Kontroll

SB Tegningsnummer:

Kompleksnummer	Byggnummer	Etasje	Fag	Systemkode	Type tegn.	Løpenr.	Prosj.fase	Rev.	Status
515	14586	02	1	2	21	110	8	01	I

Prosjekteringsgruppen:

PG IARK: CADI + Kaels Studio

CADI+kaels 1003701

Prosjektnr. for prosjekterende/lev. 1003701

Mål kan avvike fra tegning. Alle mål må kontrolleres på byggeplass



Fase: Detaljprosjekt

PROSJEKTNR. SB:

STATSBYGG 1003601

Tittel:		Godkjent	
Nytt Nasjonalmuseum		Kontroll prosjekt.	
Sign.	Kontroll	ID	KKG
Filnavn			
515 14586 02 1 2 21 110			
Dato			
02.12.16			
Målestokk			
1:50 i A3			
Kontroll utførende			
Sign.	Kontroll		
Prosjektnr. for prosjekterende/lev.			
1003701			

SB Tegningsnummer:

Kompleksnummer	Byggnummer	Etasje	Fag	Systemkode	Type tegn.	Løpenr.	Prosj.fase	Rev.	Status
515	14586	02	1	2	21	110	8	01	I