

Se oppriss 515 14586 04 I 2 42 101 Papirmontering (04.01.004) for detaljer

06	Justeringer innredning	25.05.18	S.H.	M.S.K.
05	Justeringer innredning	06.04.18	S.H.	M.S.K.
04	Justeringer innredning	05.02.18	S.H.	M.S.K.
03	Justering oppheng skinner	20.12.17	S.H.	M.S.K.
00	Tegning opprettet	03.05.17	S.H.	M.S.K.
Rev. nr	Beskrivelse	Dato	Sign.	Kontroll

SB Tegningsnummer:

Kompleksnummer	Byggnummer	Etasje	Fag	Systemkode	Type tegn.	Løpenr.	Prosj.fase	Rev.	Status
515	14586	04	I	2	21	101	8	06	G

Prosjekteringsgruppen:

PG IARK: CADI + Kaels Studio

CADI+kaels 1003701

Prosjektnr. for prosjekterende/lev.

Mål kan avvike fra tegning. Alle mål må kontrolleres på byggeplass



Fase: Detaljprosjekt




PROSJEKTNR. SB:

STATSBYGG 1003601

Tittel:	Godkjent
Nytt Nasjonalmuseum	Kontroll prosjekt.
PLAN 04 ETG	Sign. S.H. Kontroll M.S.K.
Møbleringsplan	Filnavn 515 14586 04 I 2 21 101
Papirmontering	Dato 03.05.17
04.01.004	Målestokk 1:50 i A3
	Kontroll utførende
	Sign. Kontroll
	Prosjektnr. for prosjekterende/lev.
	1003701

SB Tegningsnummer:

Kompleksnummer	Byggnummer	Etasje	Fag	Systemkode	Type tegn.	Løpenr.	Prosj.fase	Rev.	Status
515	14586	04	I	2	21	101	8	06	G

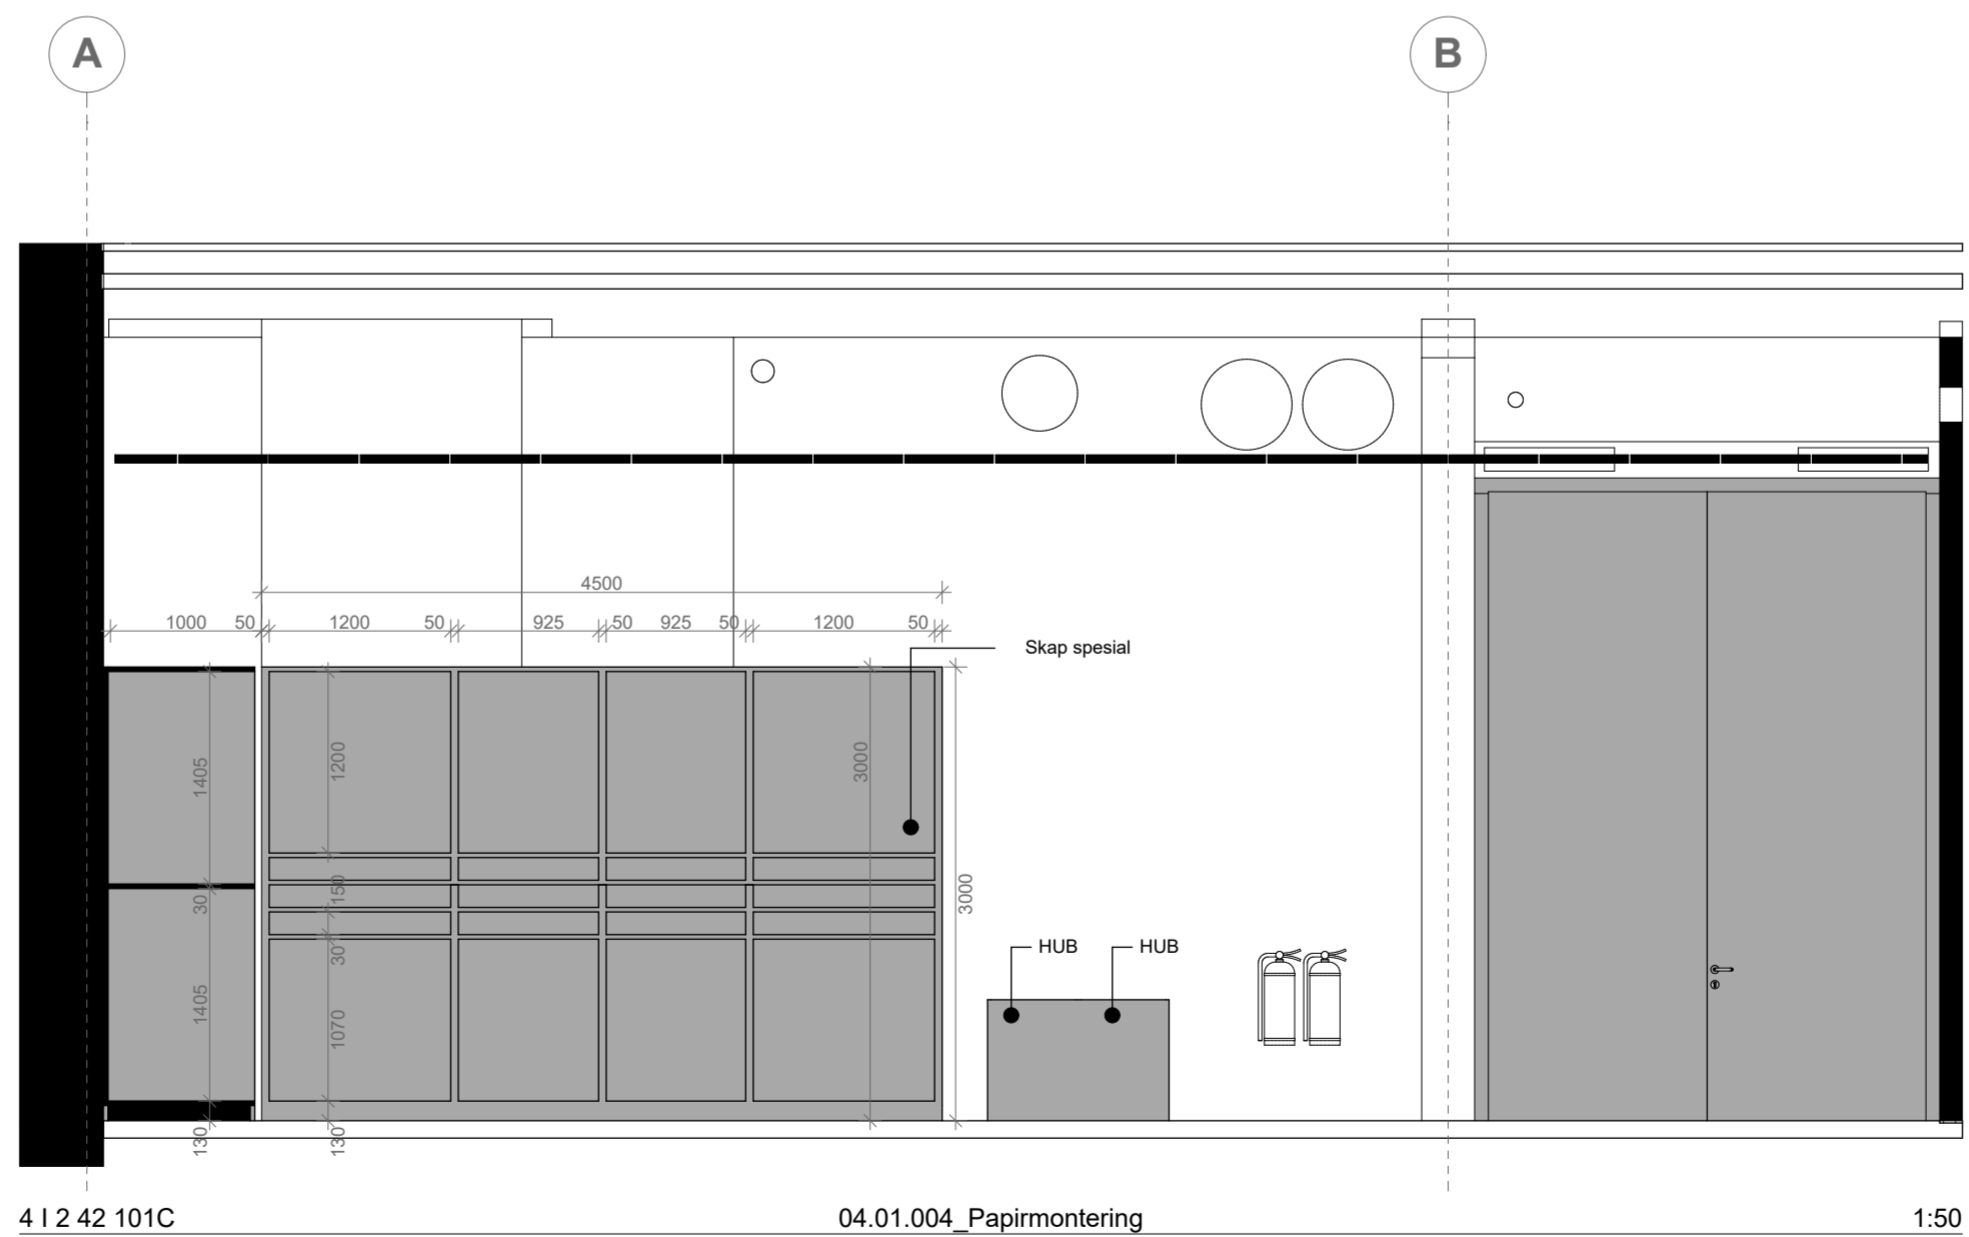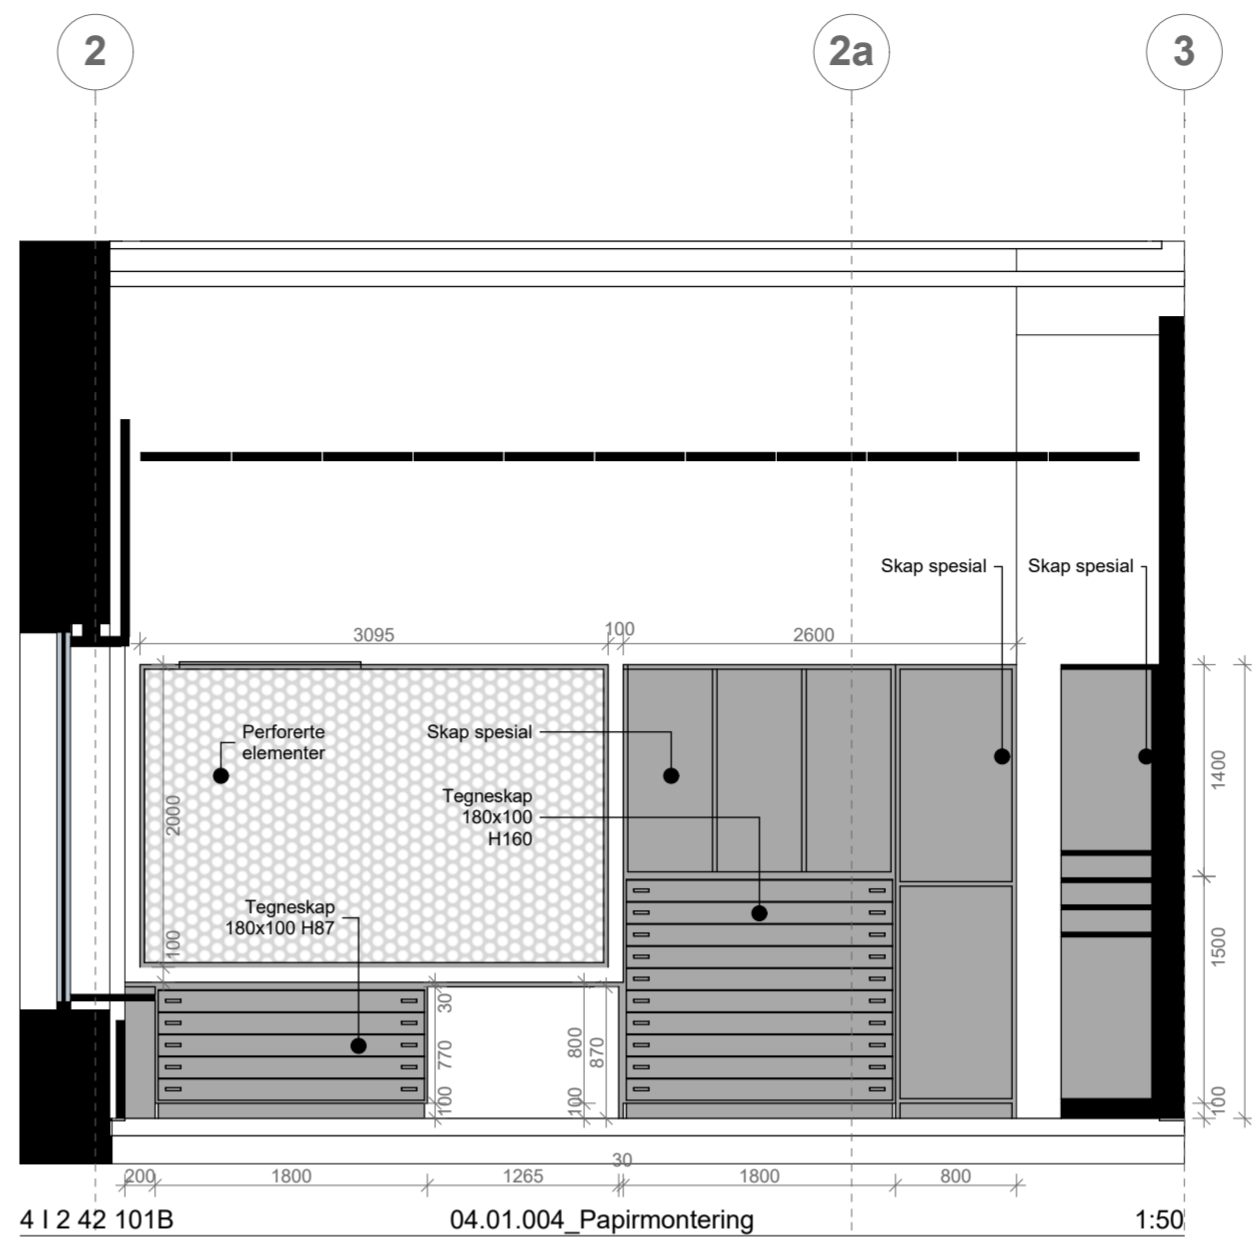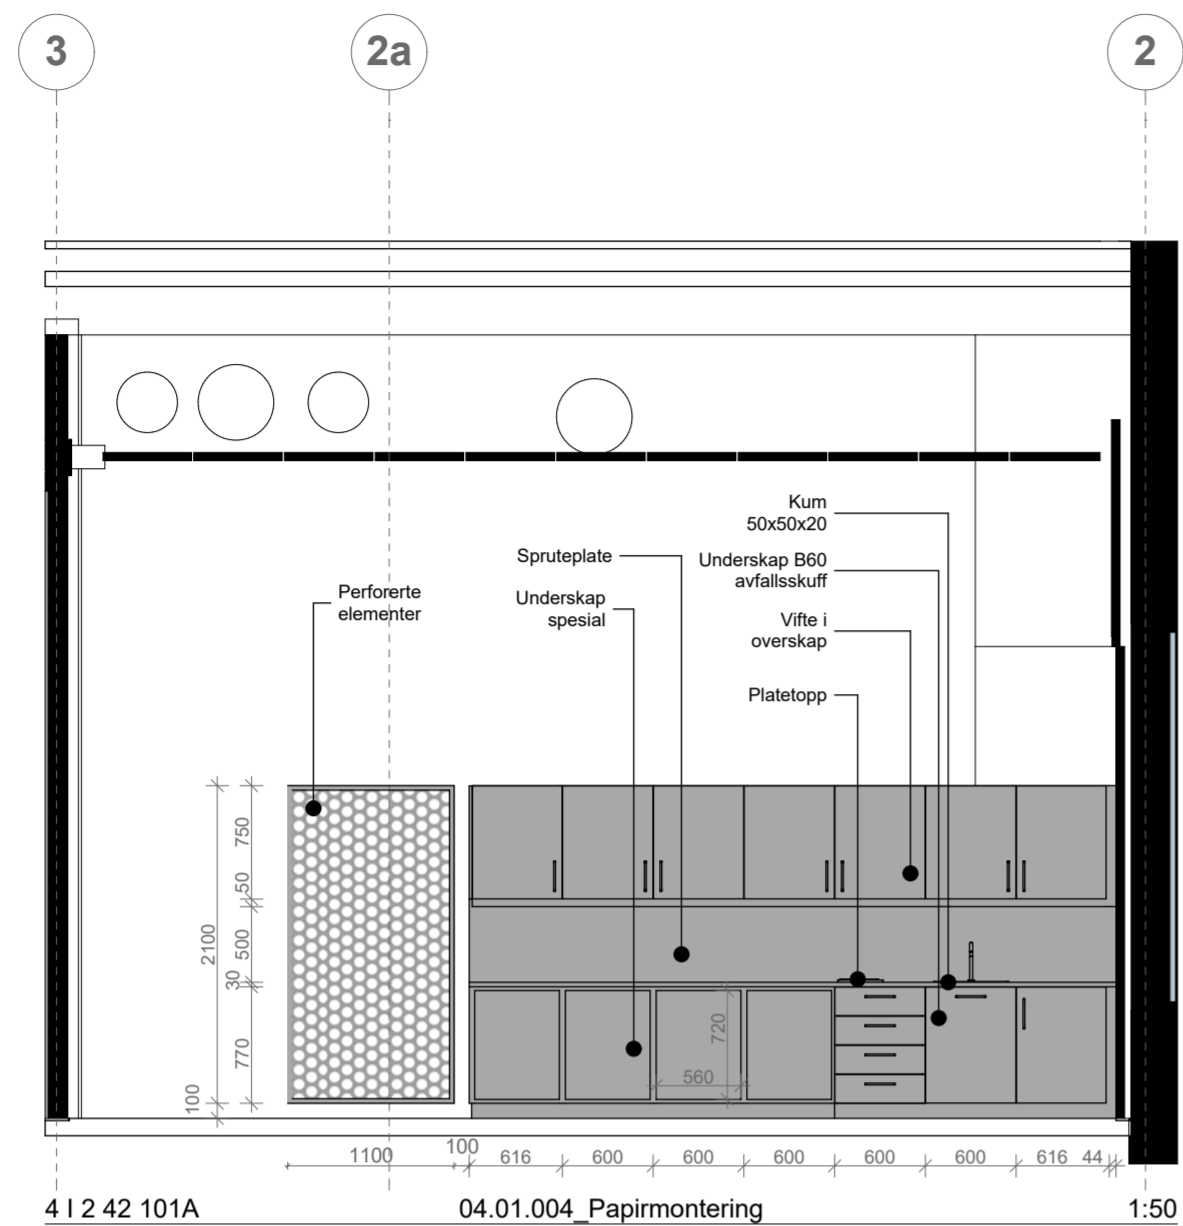

Se plan 515 14586 04 | 2 21 101 Papirmontering (04.01.004) for detaljer

04	Justeringer innredning	25.05.18	S.H.	M.S.K.
03	Justeringer innredning	05.02.18	S.H.	M.S.K.
02	Justeringer innredning	22.11.17	S.H.	M.S.K.
01	Justeringer innredning	03.10.17	S.H.	M.S.K.
00	Tegning opprettet	03.05.17	S.H.	M.S.K.
Rev. nr	Beskrivelse	Dato	Sign.	Kontroll

SB Tegningsnummer:

Kompleksnummer	Byggnummer	Etasje	Fag	Systemkode	Type tegn.	Løpenr.	Prosj.fase	Rev.	Status
515	14586	04	I	2	42	101	8	04	G

Prosjekteringsgruppen:
 PG IARK: CADI + Kaelis Studio
CADI + kaelis 1003701
 Prosjektnr. for prosjekterende/rev.

Mål kan avvike fra tegning. Alle mål må kontrolleres på byggeplass

Lokaliseringsfigur:

Fase: Detaljprosjekt

PROSJEKTNR. SB:
 STATSBYGG 1003601

Tittel:
 Nytt Nasjonalmuseum
 Oppriss

Papirmontering
 04.01.004

Godkjent	
Kontroll prosjekt.	
Sign.	Kontroll
S.H.	M.S.K.
Filnavn	515 14586 04 2 42 101
Dato	03.05.17
Målestokk	1:50 i A2
Kontroll utførende	
Sign.	Kontroll
Prosjektnr. for prosjekterende/rev.	1003701

SB Tegningsnummer:

Kompleksnummer	Byggnummer	Etasje	Fag	Systemkode	Type tegn.	Løpenr.	Prosj.fase	Rev.	Status
515	14586	04	I	2	42	101	8	04	G

N.B: 3D Illustrasjoner er kun for å vise generelt oppsett for hver innredning og er ikke retningsgivende for mål, mengder, detaljløsninger eller andre løsninger.



04.01.004_Papirmontering

Rev. nr	Beskrivelse	Dato	Sign.	Kontroll
---------	-------------	------	-------	----------

SB Tegningsnummer:

Kompleks-nummer	Bygg-nummer	Etasje	Fag	System-kode	Type tegn.	Løpenr.	Prosj.fase	Rev.	Status
515	14586	04	1	2	3D	101	8 00	1	

Prosjekteringsgruppen:

PG IARK: CADI + Kaels Studio

CADI+kaels 1003701

Prosjektnr. for prosjekterende/lev.

Mål kan avvike fra tegning. Alle mål må kontrolleres på byggeplass

Lokaliseringsfigur:



Fase: Detaljprosjekt


PROSJEKTNR. SB:

STATSBYGG 1003601

Tittel:	Godkjent
Nytt Nasjonalmuseum	Kontroll prosjekt.
3D 04 ETG	Sign. Kontroll
Møbleringsplan	S.H. M.S.K.
Papirmontering	Filnavn
04.01.004	3D Illustrasjon
	Dato
	09.05.18
	Målestokk
	1:1,52 i A3
	Kontroll utførende
	Sign. Kontroll
	Prosjektnr. for prosjekterende/lev.
	1003701

SB Tegningsnummer:

Kompleks-nummer	Bygg-nummer	Etasje	Fag	System-kode	Type tegn.	Løpenr.	Prosj.fase	Rev.	Status
515	14586	04	1	2	3D	101	8 00	1	

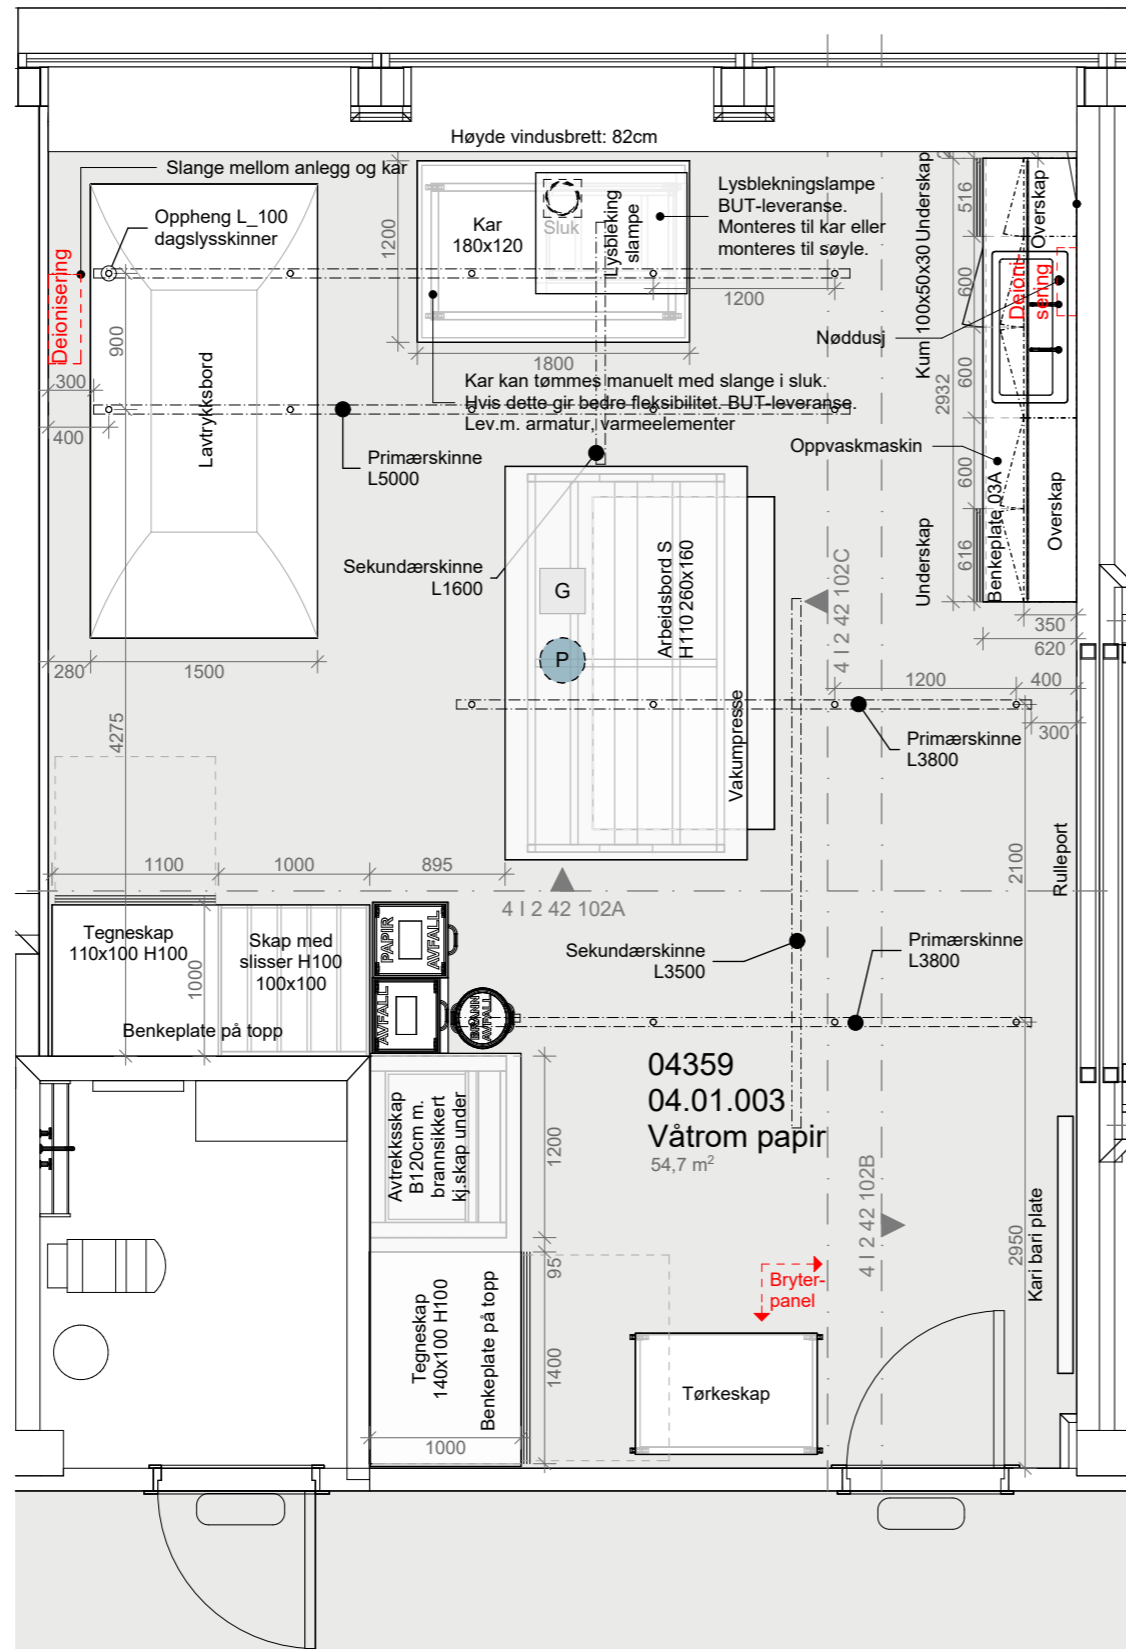

Se oppriss 515 14586 04 I 2 42 102 Våtrom papir (04.01.003) for detaljer

05	Justeringer innredning	25.05.18	S.H.	M.S.K.
04	Justeringer innredning	06.04.18	S.H.	M.S.K.
03	Justering oppheng skinner	20.12.17	S.H.	M.S.K.
02	Justeringer innredning	22.11.17	S.H.	M.S.K.
00	Tegning opprettet	03.05.17	S.H.	M.S.K.
Rev. nr	Beskrivelse	Dato	Sign.	Kontroll

SB Tegningsnummer:

Kompleksnummer	Byggnummer	Etasje	Fag	Systemkode	Type tegn.	Løpenr.	Prosj.fase	Rev.	Status
515	14586	04	I	2	21	102	8 05		G

Prosjekteringsgruppen:

PG IARK: CADI + Kaels Studio

CADI+kaels 1003701

Prosjektnr. for prosjekterende/lev.

Mål kan avvike fra tegning. Alle mål må kontrolleres på byggeplass



Fase: Detaljprosjekt


PROSJEKTNR. SB:

STATSBYGG 1003601


Tittel:	Godkjent
Nytt Nasjonalmuseum	Kontroll prosjekt.
PLAN 04 ETG	Sign. Kontroll
Møbleringsplan	S.H. M.S.K.
Våtrom Papir	Filnavn
04.01.003	515 14586 04 I 2 21 102
	Dato
	03.05.17
	Målestokk
	1:50 i A3
	Kontroll utførende
	Sign. Kontroll
	Prosjektnr. for prosjekterende/lev.
	1003701

SB Tegningsnummer:


Kompleksnummer	Byggnummer	Etasje	Fag	Systemkode	Type tegn.	Løpenr.	Prosj.fase	Rev.	Status
515	14586	04	I	2	21	102	8 05		G

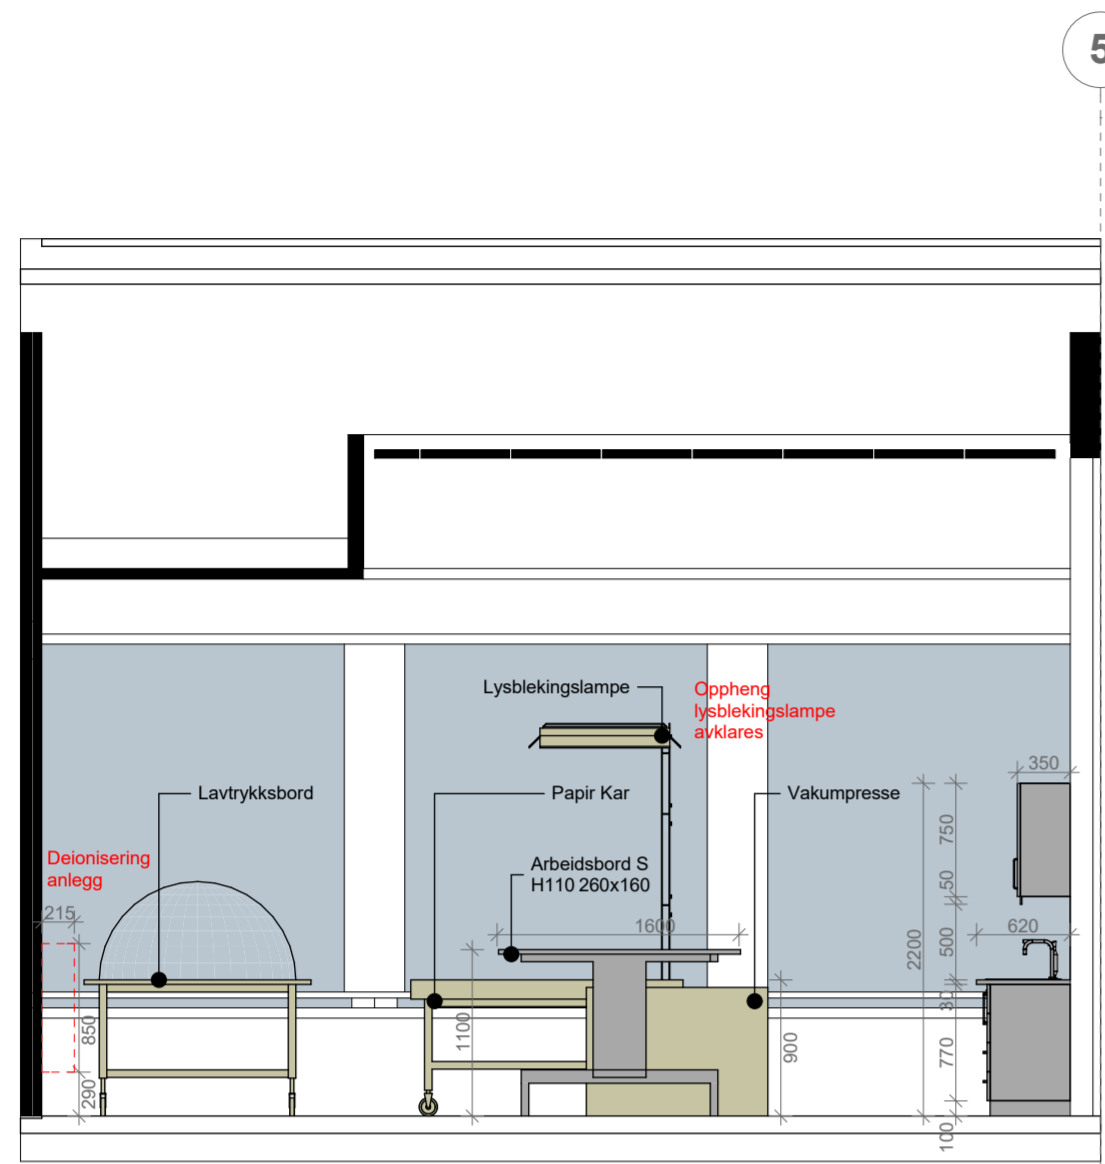

4 I 2 42 102A 04.01.003_Våtrom_Papir 1:50

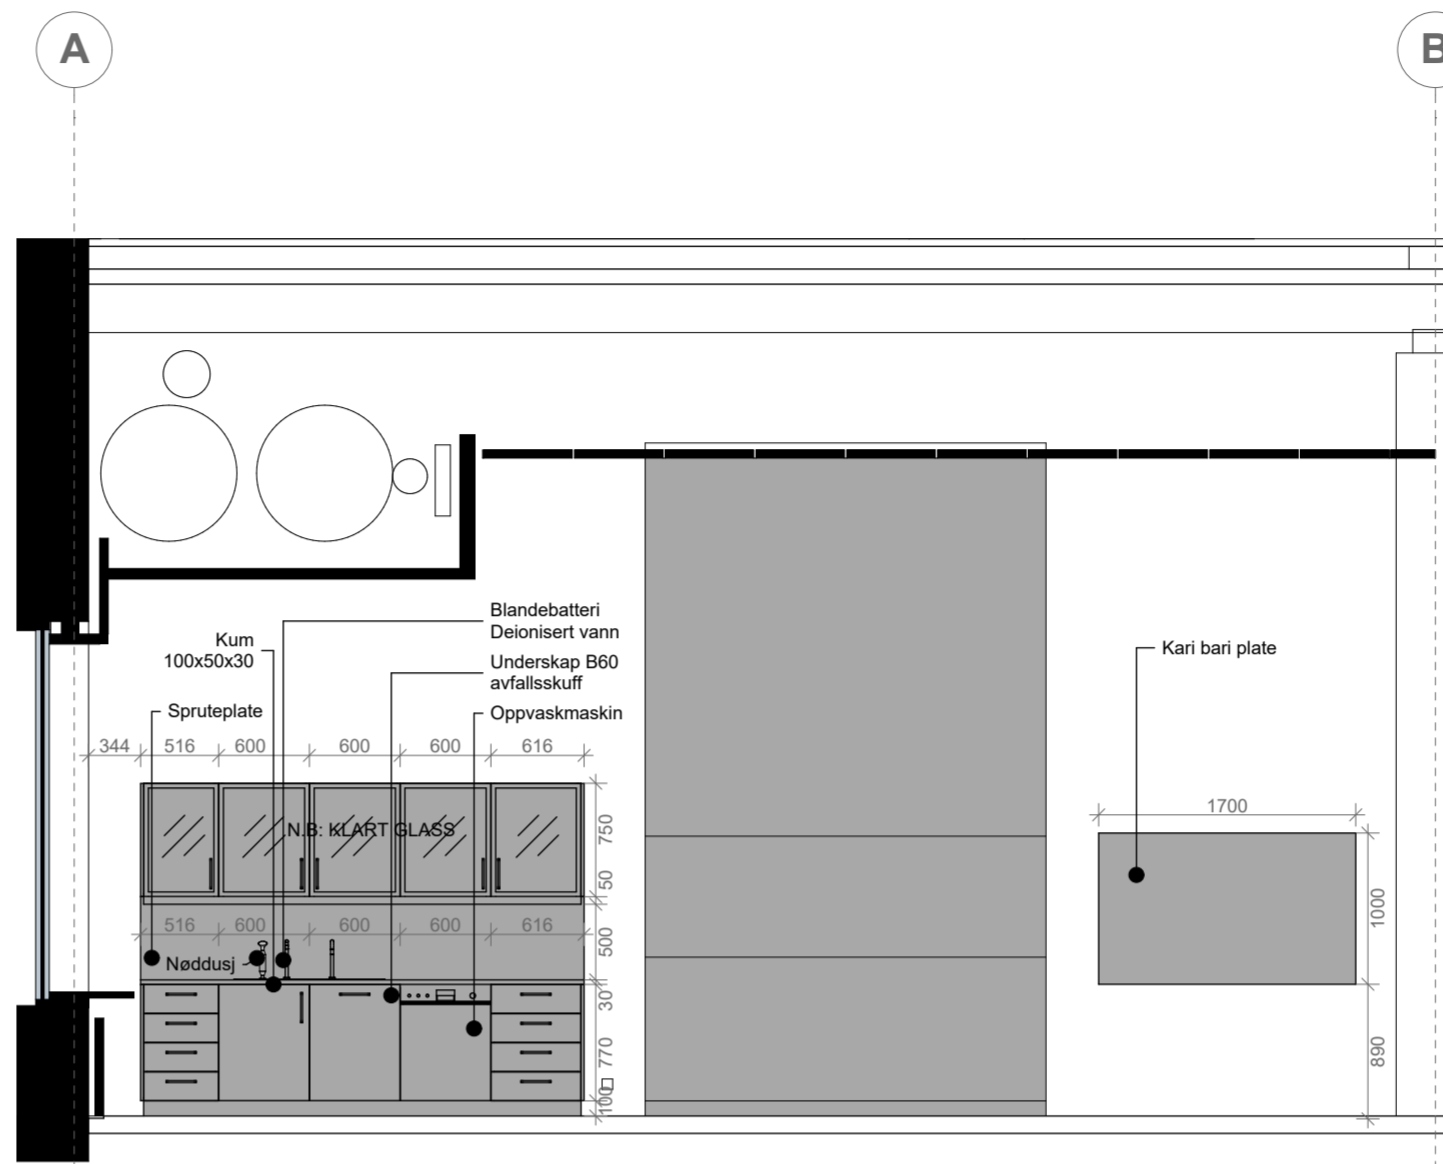

4 I 2 42 102B 04.01.003_Våtrom_Papir 1:50

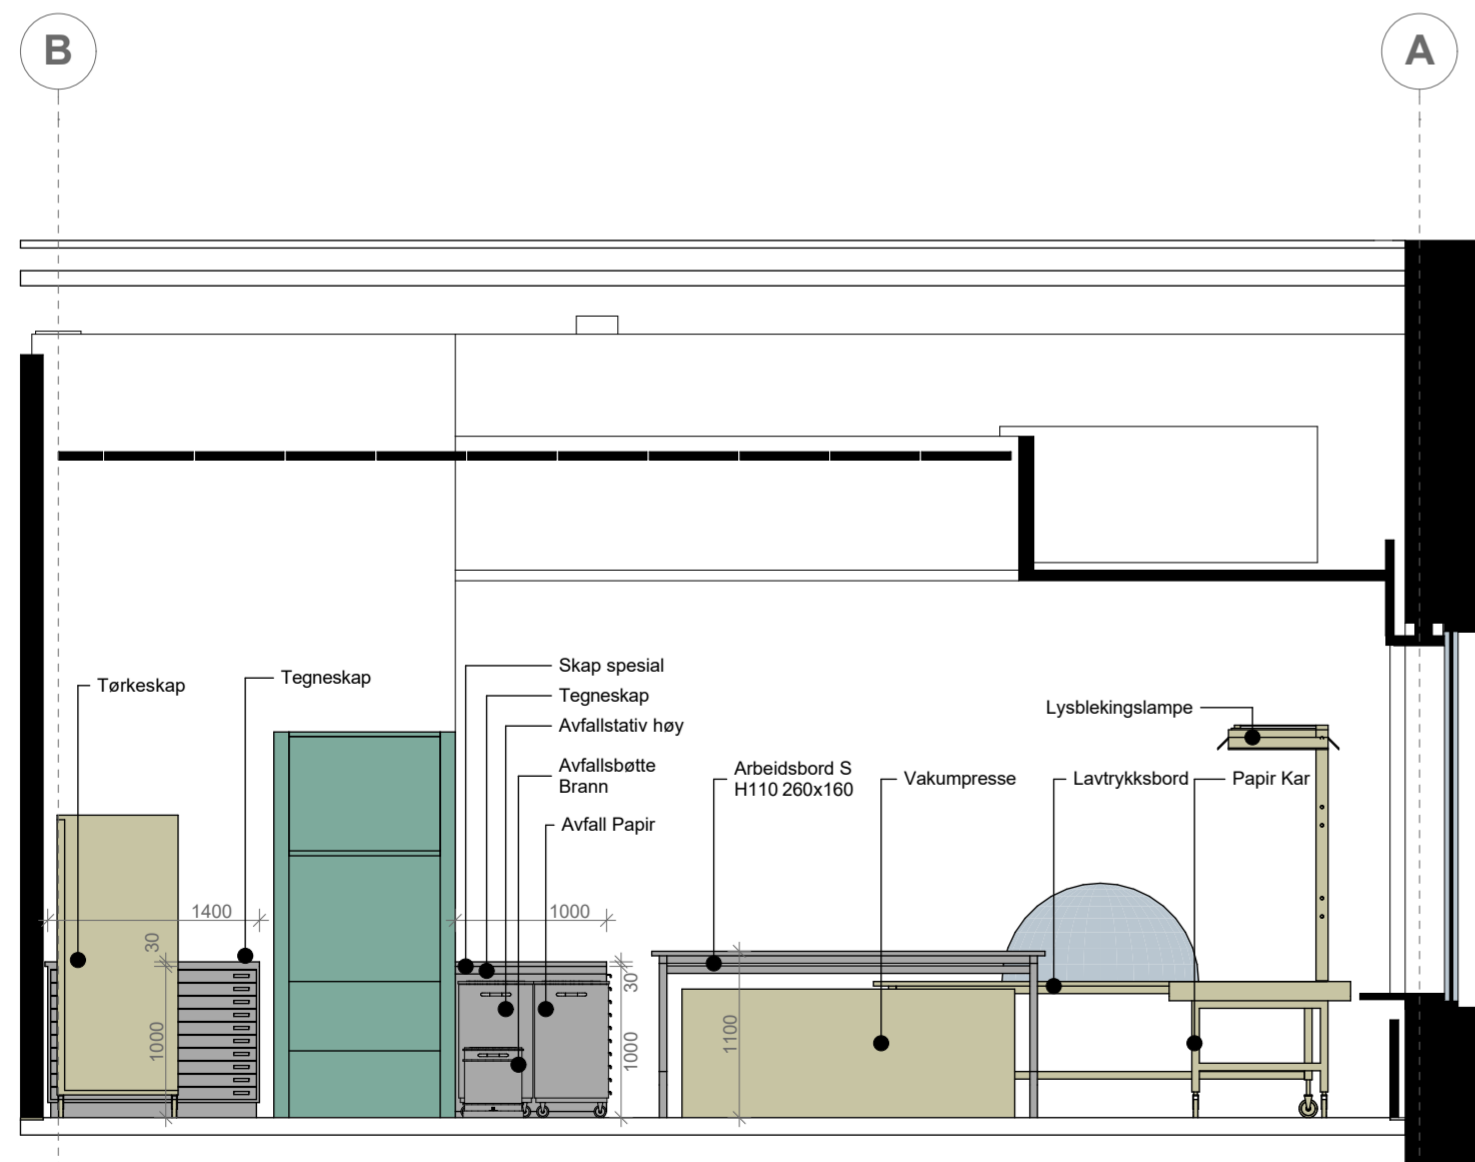

4 I 2 42 102C 04.01.003_Våtrom_Papir 1:50

Se plan 515 14586 04 I 2 21 102 Våtrom Papir (04.01.003) for detaljer

04	Justeringer innredning	25.05.18	S.H.	M.S.K.
03	Justeringer innredning	22.11.18	S.H.	M.S.K.
02	Justeringer innredning	22.11.17	S.H.	M.S.K.
01	Justeringer innredning	03.10.17	S.H.	M.S.K.
00	Tegning opprettet	03.05.17	S.H.	M.S.K.

Rev. nr	Beskrivelse	Dato	Sign.	Kontroll
---------	-------------	------	-------	----------

SB Tegningsnummer:									
Kompleksnummer	Byggnummer	Etasje	Fag	Systemkode	Type tegn.	Løpenr.	Prosj. fase	Rev.	Status
515	14586	04	I	2	42	102	8	04	G

Prosjekteringsgruppen:
 PG IARK: CADI + Kaelis Studio
CADI + kaelis 1003701
 Prosjektnr. for prosjekterende/rev.

Mål kan avvike fra tegning. Alle mål må kontrolleres på byggeplass



Fase: Detaljprosjekt

PROSJEKTNR. SB:
STATSBYGG 1003601

Tittel:
Nytt Nasjonalmuseum
 PLAN 04 ETG
 Oppriss

Våtrom Papir
 04.01.003

Godkjent

Kontroll prosjekt.	Sign.	Kontroll
S.H.		M.S.K.

Filnavn
 515 14586 04 I 2 42 102


Dato
 03.05.17

Målestokk
 1:50 i A2

Kontroll utførende	Sign.	Kontroll

Prosjektnr. for prosjekterende/rev.
1003701

SB Tegningsnummer:									
Kompleksnummer	Byggnummer	Etasje	Fag	Systemkode	Type tegn.	Løpenr.	Prosj. fase	Rev.	Status
515	14586	04	I	2	42	102	8	04	G

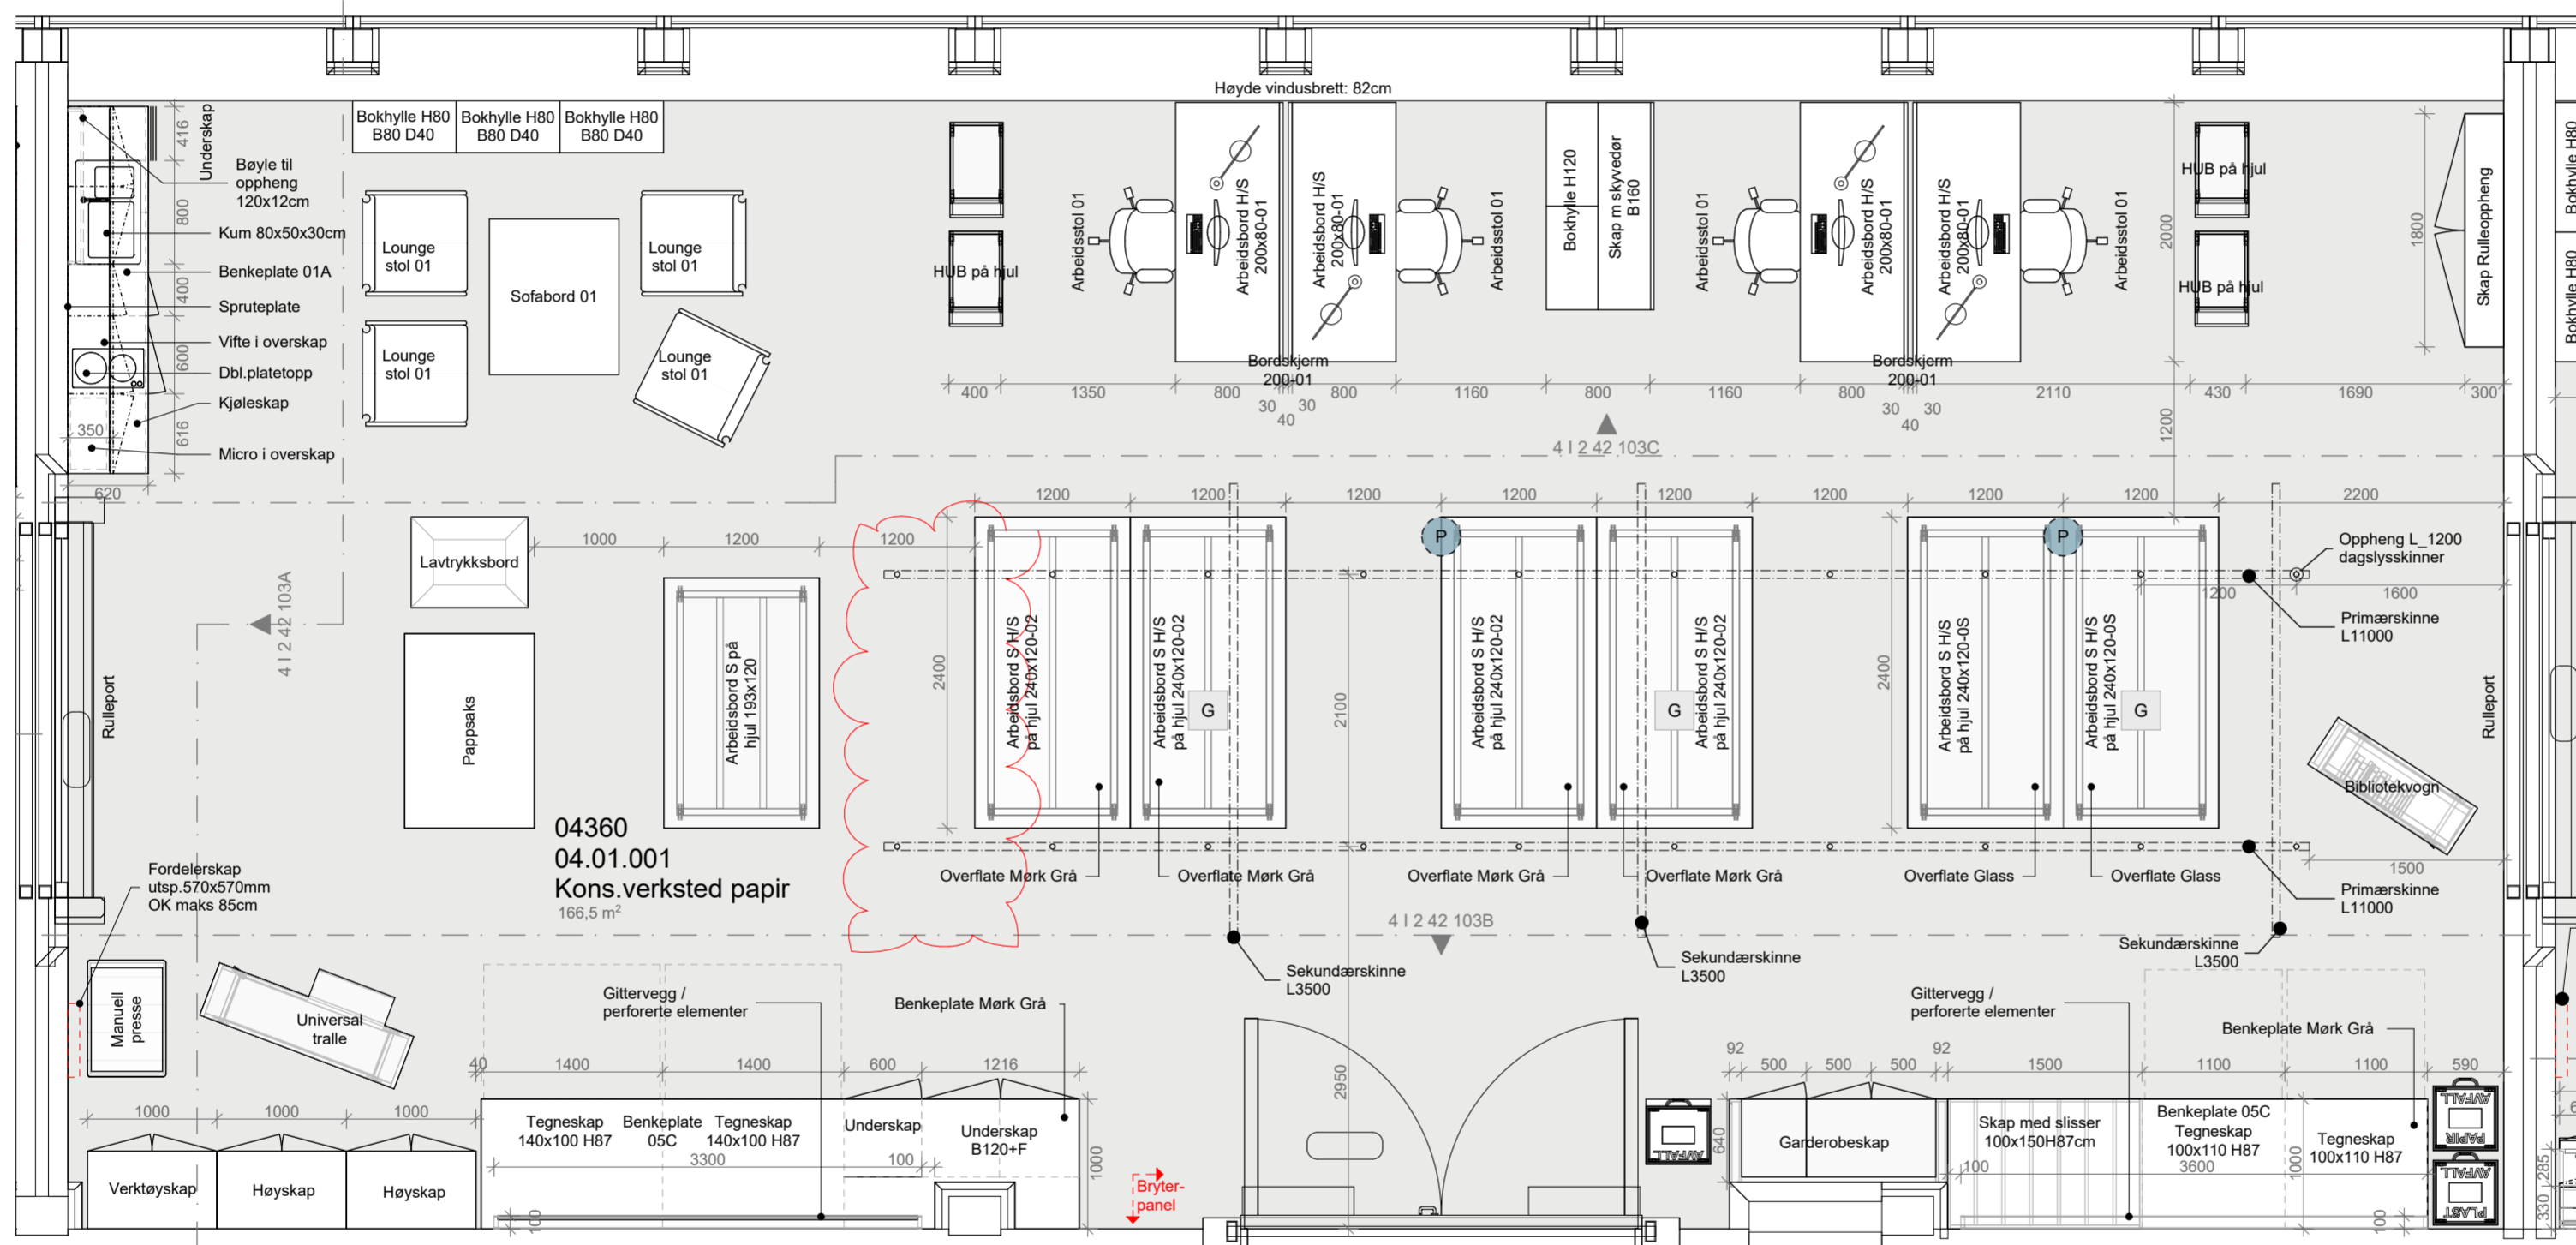

Se oppriss 515 14586 04 | 2 42 103 Konserv Verksted Papir (04.01.001) for detaljer

04	Justering oppheng skinner	25.05.18	S.H.	M.S.K.					
03	Justering oppheng skinner	20.12.17	S.H.	M.S.K.					
02	Justeringer innredning	22.11.17	S.H.	M.S.K.					
01	Justeringer innredning	03.10.17	S.H.	M.S.K.					
00	Tegning opprettet	03.05.17	S.H.	M.S.K.					
Rev. nr	Beskrivelse	Dato	Sign.	Kontroll					
SB Tegningsnummer:									

Kompleksnummer	Byggnummer	Etasje	Fag	Systemkode	Type tegn.	Løpenr.	Prosj.fase	Rev.	Status
515	14586	04	I	2	21	103	8	04	G

Prosjekteringsgruppen:
PG IARK CADI + Kael's Studio

CADI + kael's 1003701

Mål kan avvike fra tegning. Alle mål må kontrolleres på byggeplass



Fase: Detaljprosjekt

STATSBYGG PROSJEKTRNR. SB: 1003601


Tittel: Nytt Nasjonalmuseum PLAN 04 ETG Møbleringsplan Konserveringsverksted Papir 04.01.001	Godkjent
Kontroll prosjekt. Sign. S.H. M.S.K.	
Prosjekt nr. 515 14586 04 2 21 103	
Dato 03.05.17	
Målestokk 1:50 i A2	
Kontroll utførende Sign. Kontroll	
Prosjekt nr. for projekterende/rev. 1003701	

Kompleksnummer	Byggnummer	Etasje	Fag	Systemkode	Type tegn.	Løpenr.	Prosj.fase	Rev.	Status
515	14586	04	I	2	21	103	8	04	G

N.B: 3D Illustrasjoner er kun for å vise generelt oppsett for hver innredning og er ikke retningsgivende for mål, mengder, detaljløsninger eller andre løsninger.



04.01.001_Konserv_Verksted Papir_1

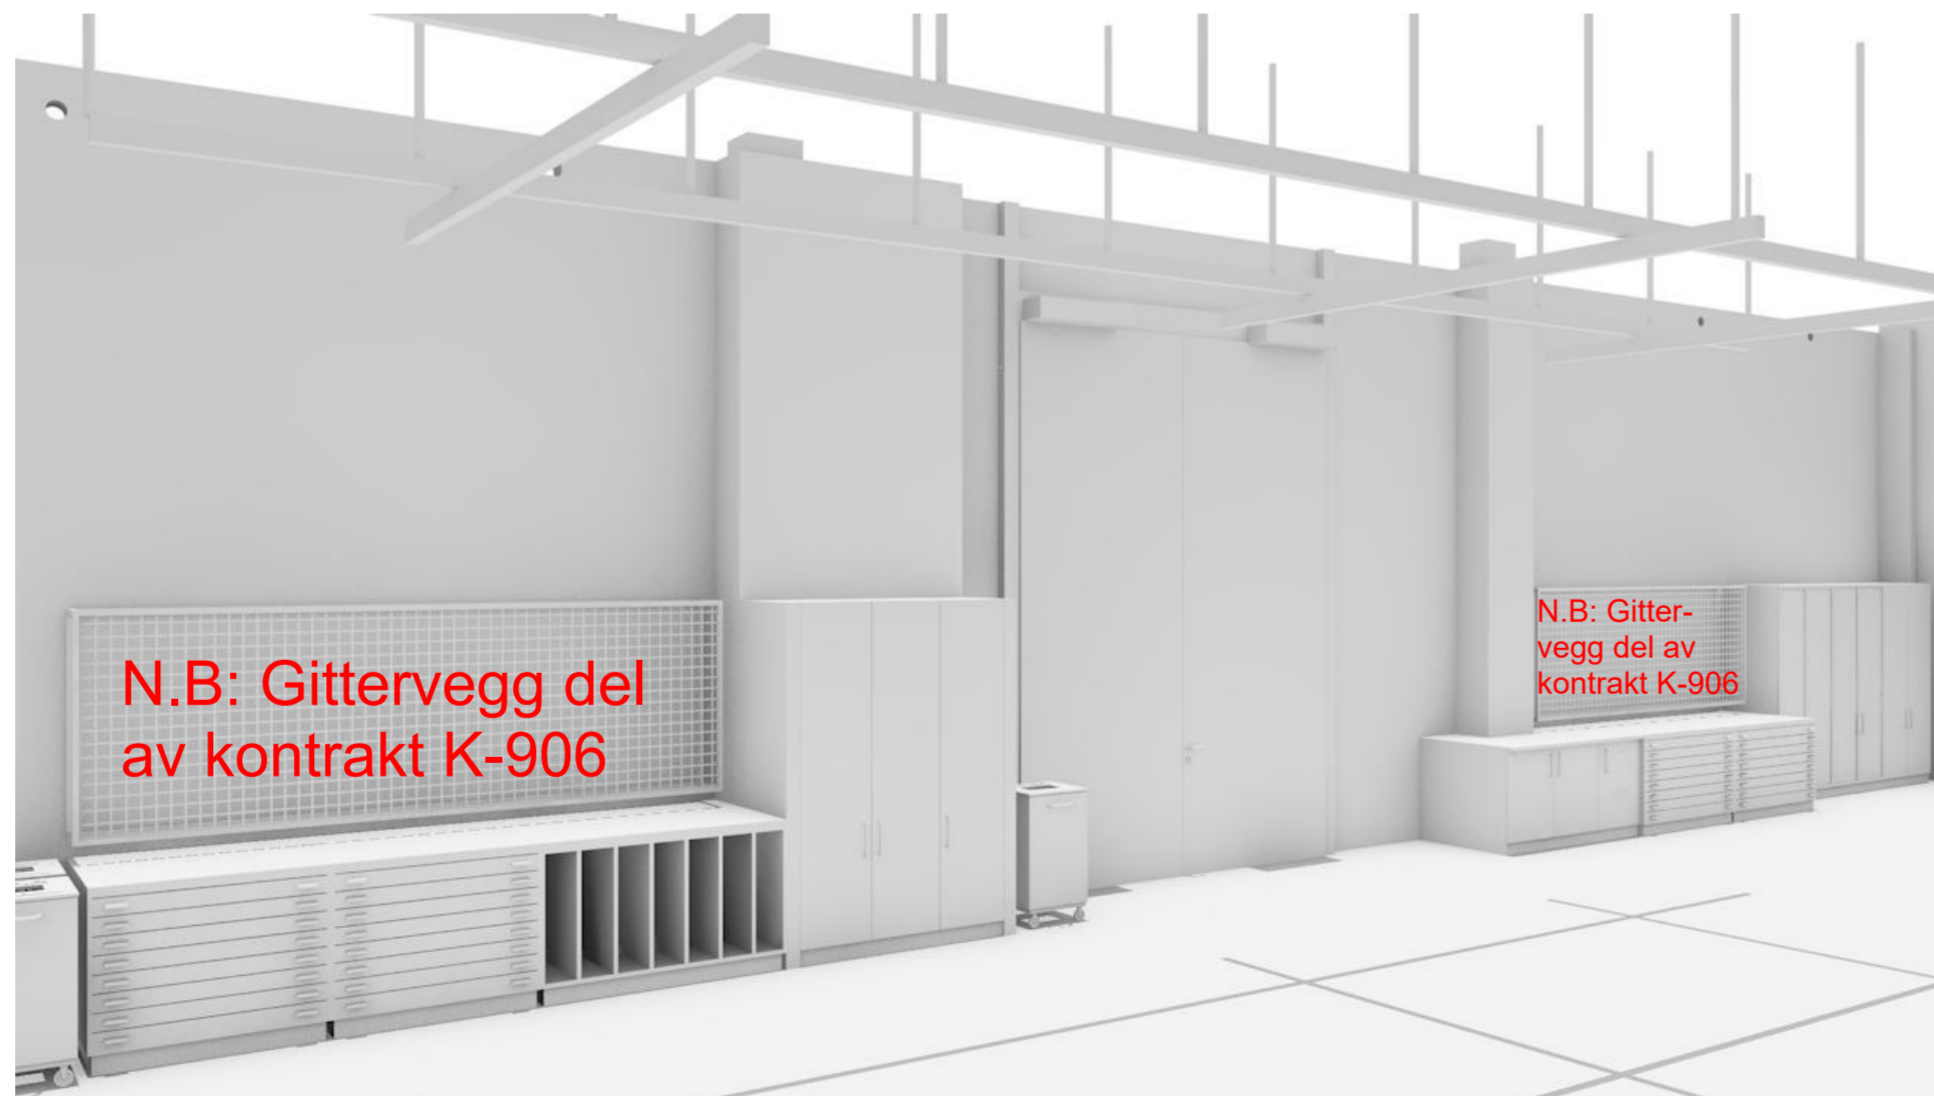


04.01.001_Konser_Verksted Papir_2

Rev. nr	Beskrivelse	Dato	Sign.	Kontroll

SB Tegningsnummer:									
Kompleksnummer	Byggnummer	Etasje	Fag	Systemkode	Type tegn.	Løpenr.	Prosj. fase	Rev.	Status
515	14586	04	I	2	3D	103	8	00	I

Prosjekteringsgruppen:
 PG IARK: CADI + Kaelis Studio
CADI+kaels 1003701
 Prosjektnr. for prosjekterende/lev.

Mål kan avvike fra tegning. Alle mål må kontrolleres på byggeplass

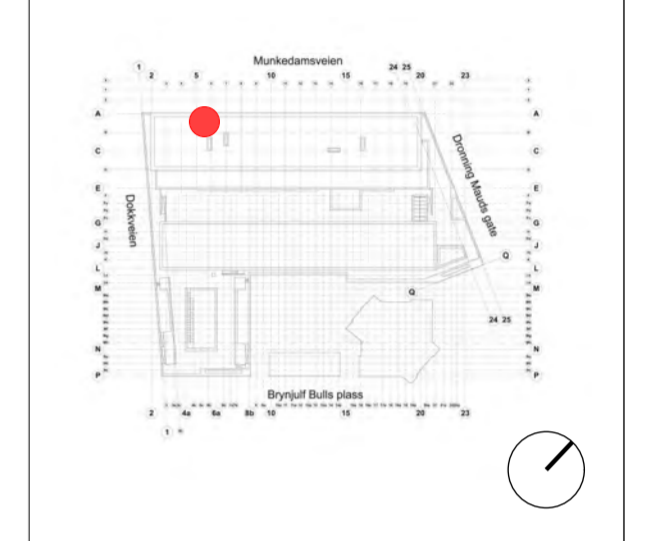


Fase: Detaljprosjekt

STATSBYGG
 PROSJEKTNR. SB:
1003601

Tittel: Nytt Nasjonalmuseum	Godkjent
3D 04 ETG Møbleringsplan	Kontroll prosjekt. Sign. Kontroll S.H. M.S.K.
Konserveringsverksted Papir 04.01.001	Filnavn 3D illustrasjon
	Dato 03.05.17
	Målestokk 1:1,76 i A2
	Kontroll utførende Sign. Kontroll
	Prosjektnr. for prosjekterende/lev. 1003701

SB Tegningsnummer:									
Kompleksnummer	Byggnummer	Etasje	Fag	Systemkode	Type tegn.	Løpenr.	Prosj. fase	Rev.	Status
515	14586	04	I	2	3D	103	8	00	I

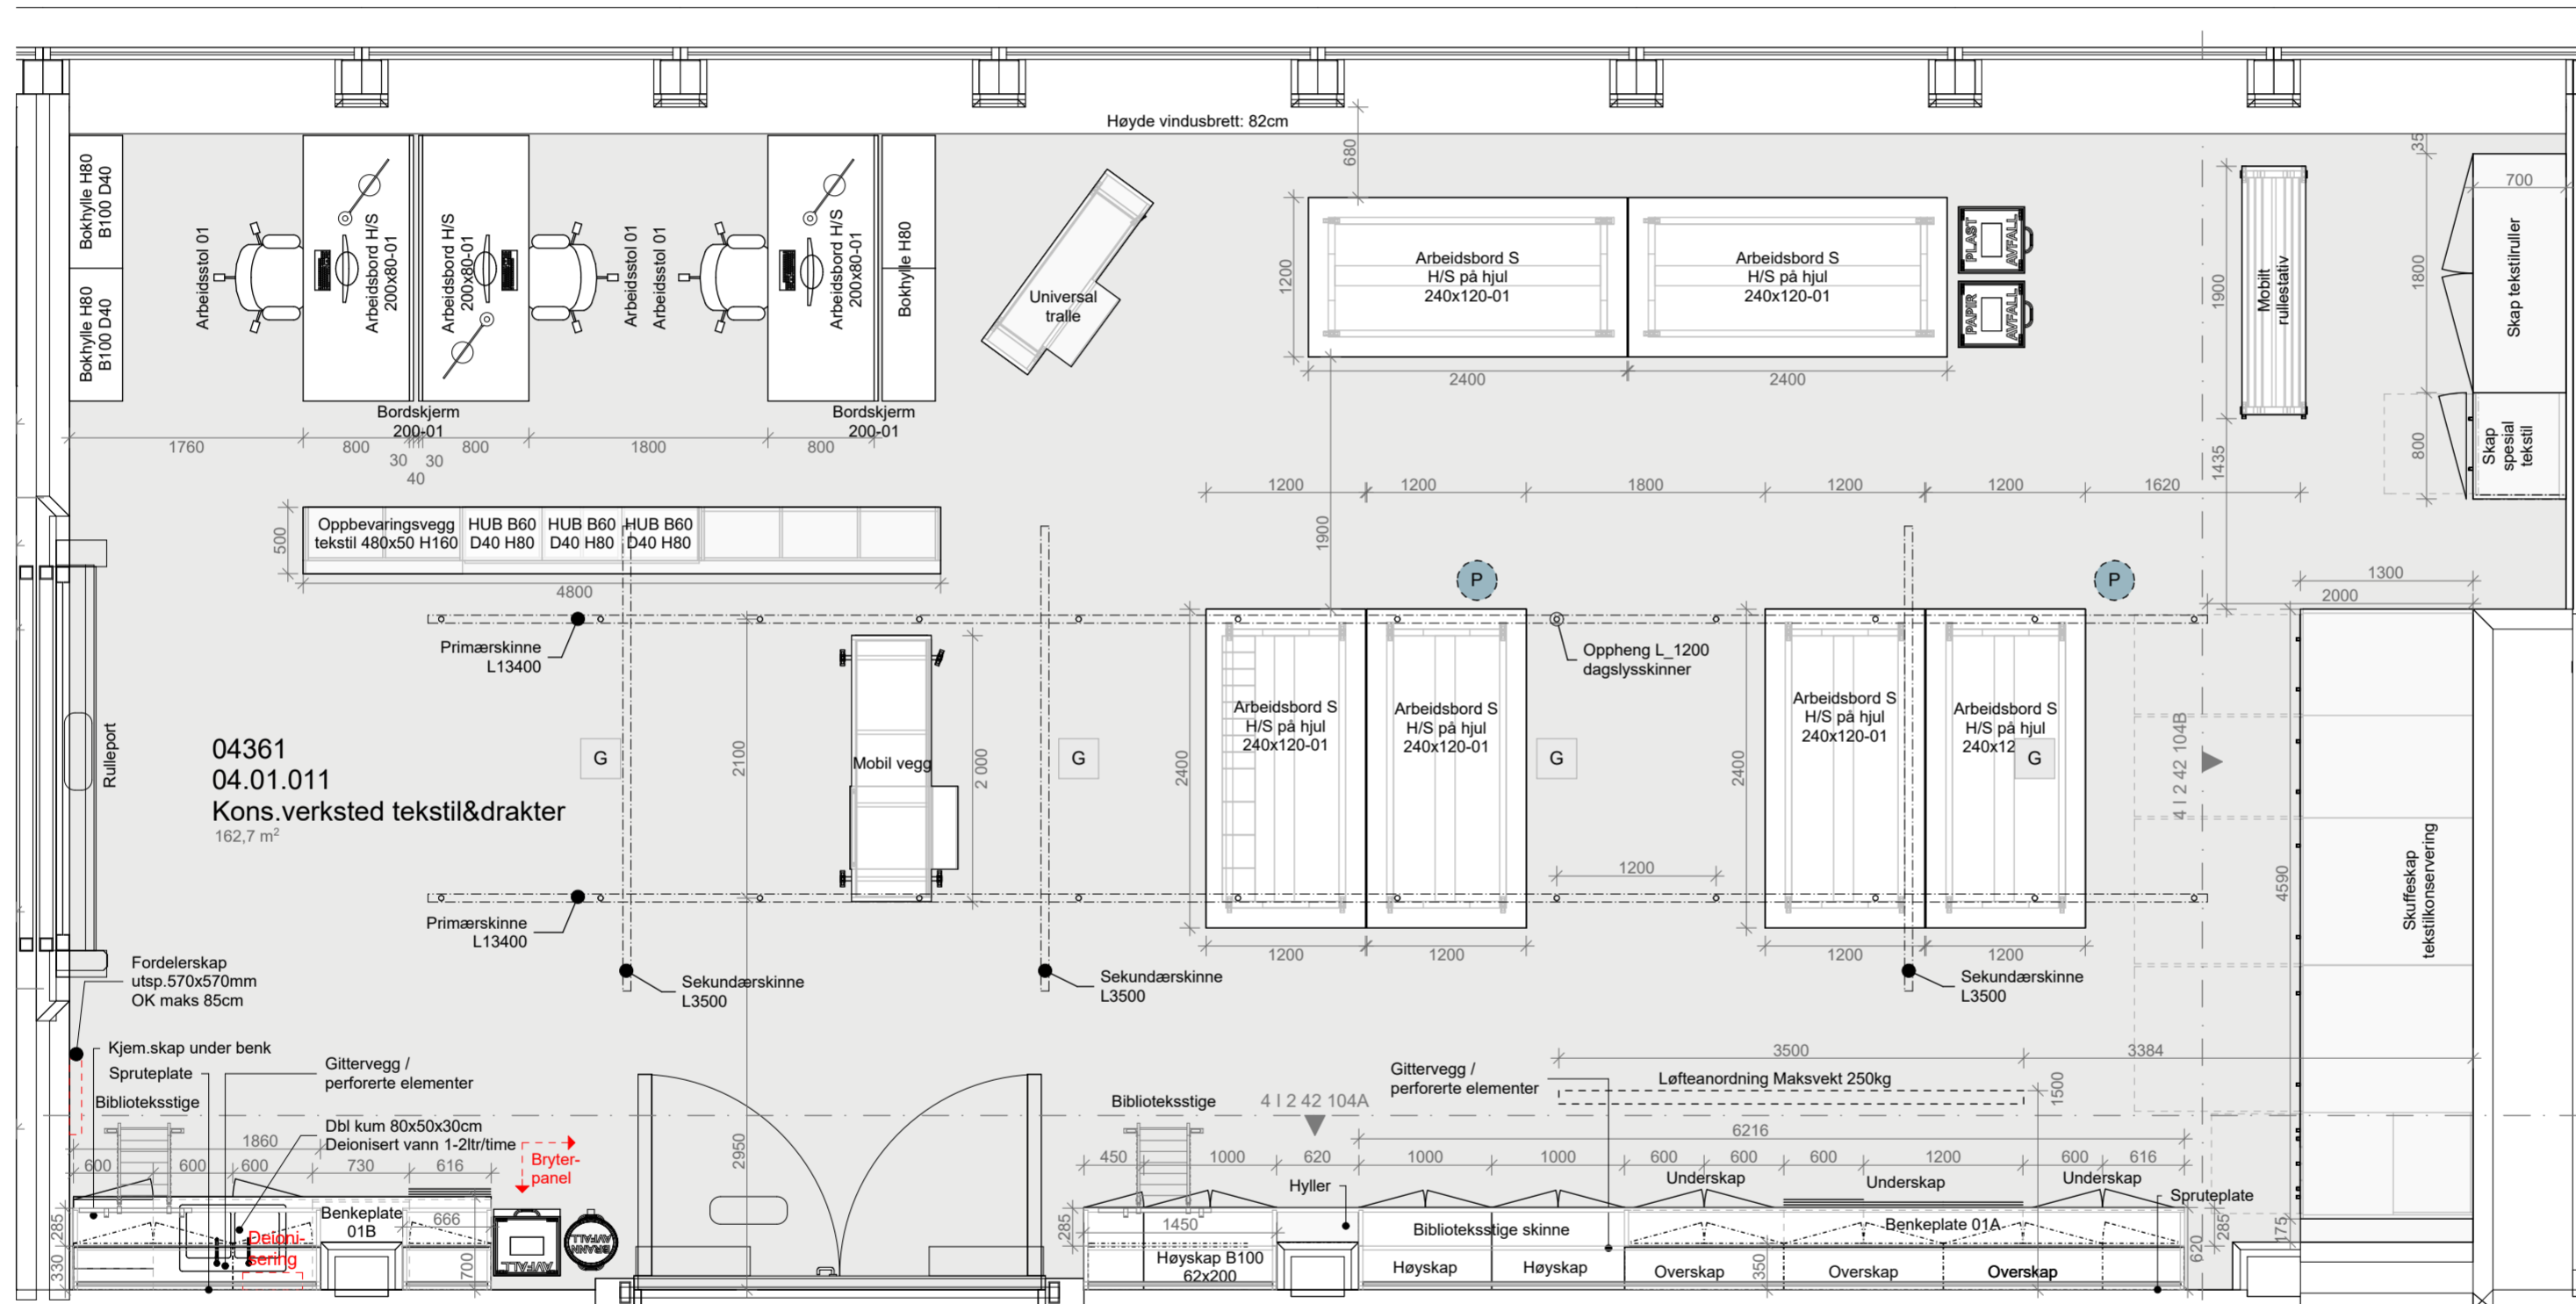

Se oppriss 515 14586 04 | 2 42 104 Konserv Verksted Tekstil Drakter (04.01.011) for detaljer

04	Justering oppheng skinner	25.05.18	S.H.	M.S.K.
03	Justering oppheng skinner	20.12.17	S.H.	M.S.K.
02	Justeringer innredning	22.11.17	S.H.	M.S.K.
01	Justeringer innredning	03.10.17	S.H.	M.S.K.
00	Tegning opprettet	03.05.17	S.H.	M.S.K.

Rev. nr Beskrivelse Dato Sign. Kontroll

SB Tegningsnummer:

Kompleksnummer	Byggnummer	Etasje	Fag	Systemkode	Type tegn.	Løpenr.	Prosj.fase	Rev.	Status
515	14586	04	I	2	21	104	8	04	G


Prosjekteringsgruppen:

PG IARK: CADI + Kael's Studio

CADI + kael's 1003701

Prosjektnr. for prosjekterende/rev.

Mål kan avvike fra tegning. Alle mål må kontrolleres på byggeplass

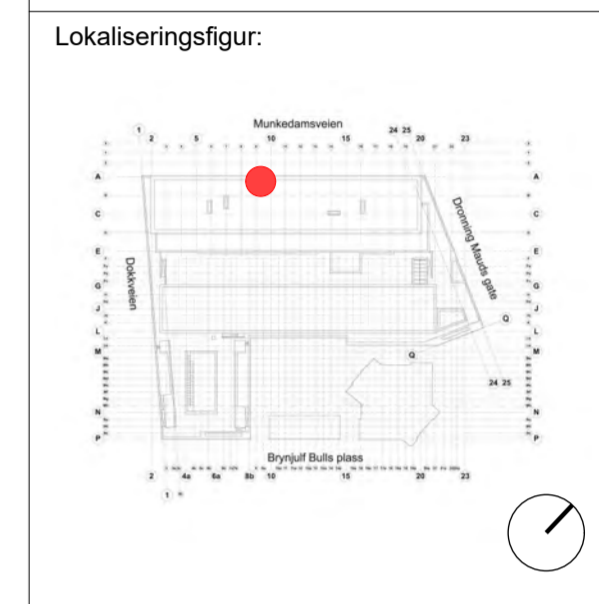

Fase: Detaljprosjekt

STATSBYGG

PROSJEKTNR. SB: 1003601

Tittel:
Nytt Nasjonalmuseum
PLAN 04 ETG
Møbleringsplan

Konserveringsverksted
Tekstil & Drakter
04.01.011

Godkjent

Kontroll prosjekt.
Sign. Kontroll
S.H. M.S.K.

Filnavn
515 14586 04 | 2 21 104

Dato
03.05.17


Målestokk
1:50 i A2

Kontroll utførende
Sign. Kontroll

Prosjektnr. for prosjekterende/rev.
1003701

SB Tegningsnummer:


Kompleksnummer	Byggnummer	Etasje	Fag	Systemkode	Type tegn.	Løpenr.	Prosj.fase	Rev.	Status
515	14586	04	I	2	21	104	8	04	G

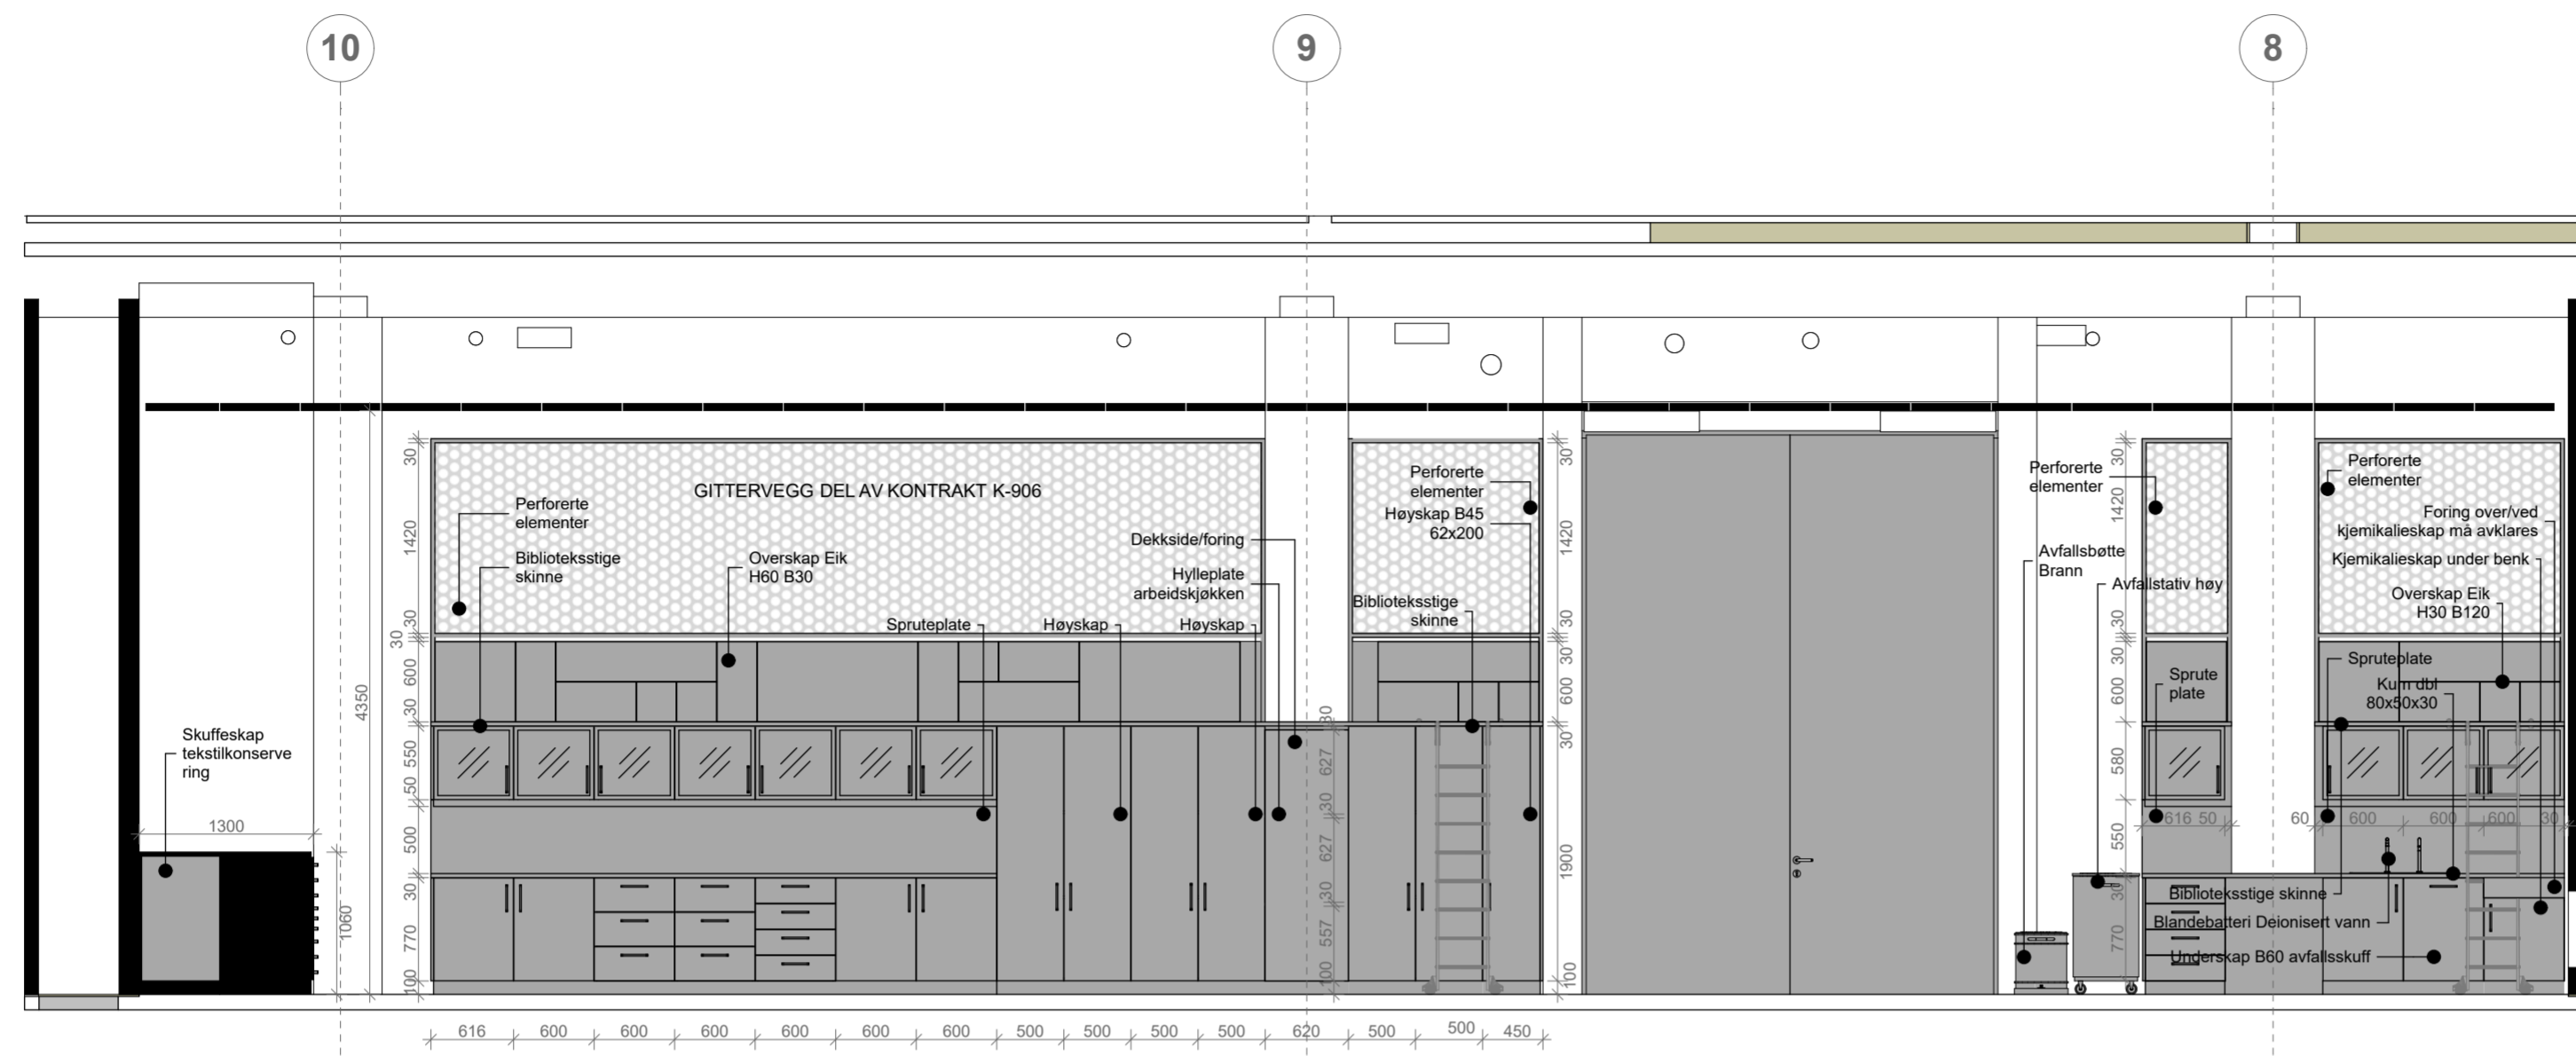

4 1 2 42 104A

04.01.011 Konserv_Verksted_Tekstil_Drakter

1:50

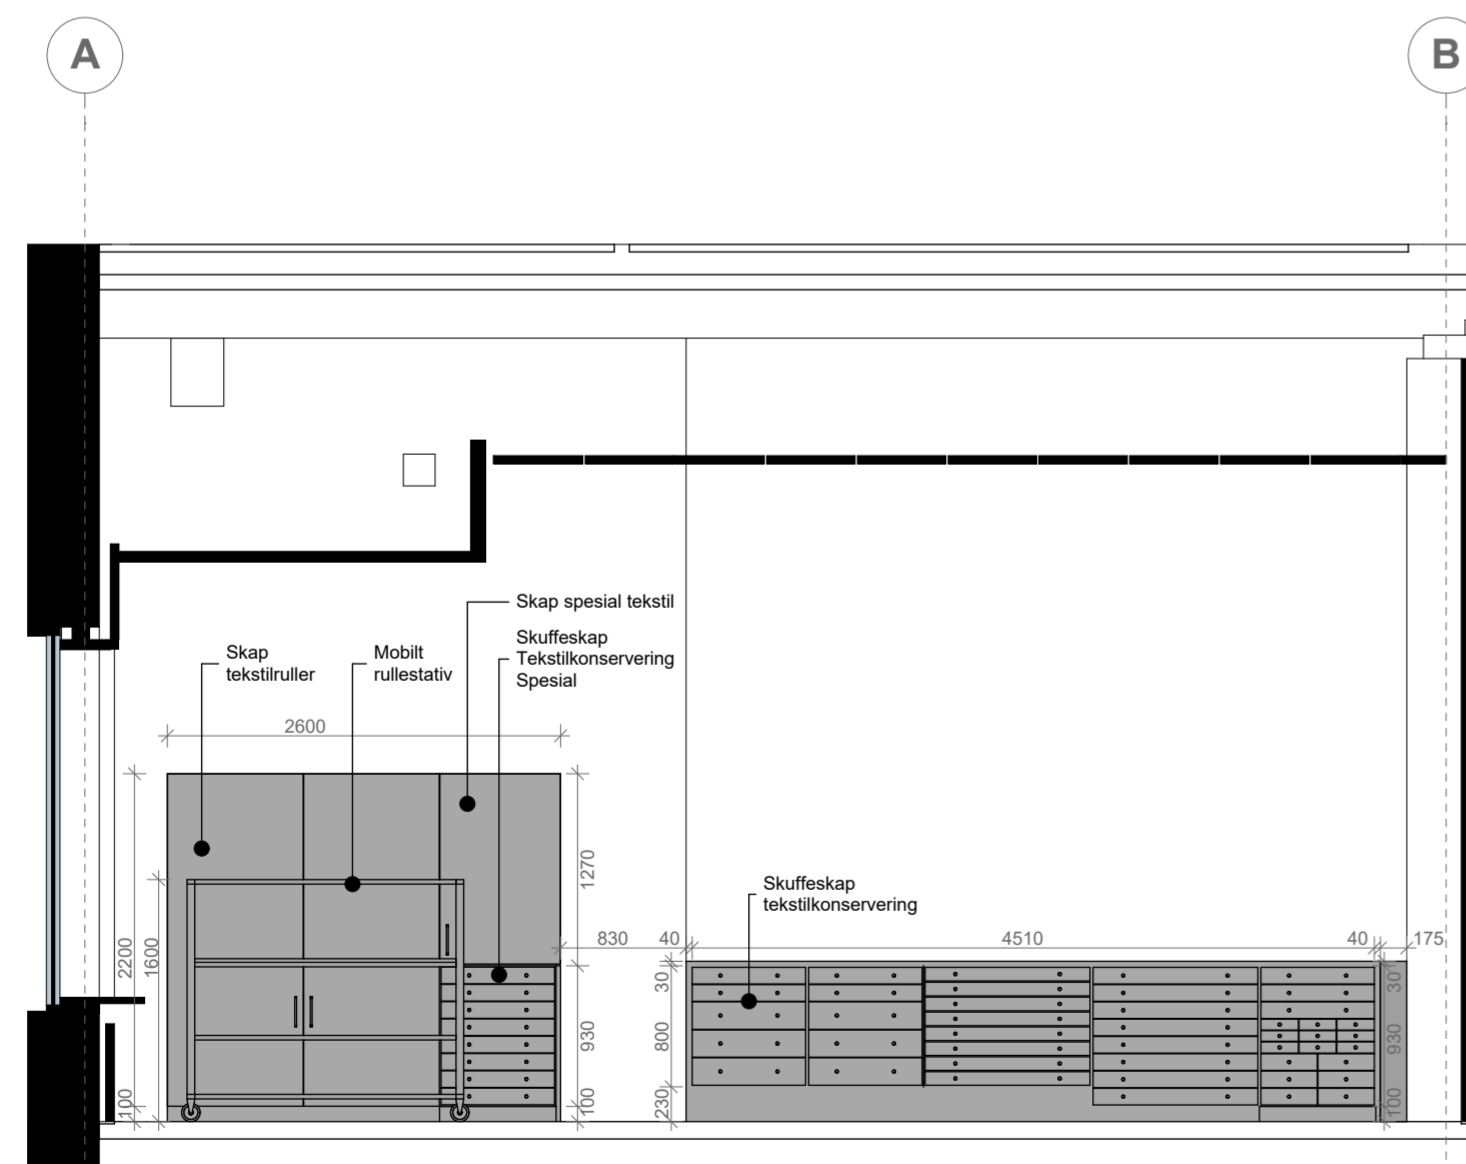

4 1 2 42 104B

04.01.011 Konserv_Verksted_Tekstil_Drakter

1:50

Se plan 515 14586 04 | 2 21 104 Konserv Verksted Tekstil Drakter (04.01.011) for detaljer

N.B -Må avklares ift. endelig himlingshøyde/løsning

04	Justeringer innredning	25.05.18	S.H.	M.S.K.
03	Justeringer innredning	07.03.18	S.H.	M.S.K.
02	Justeringer innredning	22.11.17	S.H.	M.S.K.
01	Justeringer innredning	03.10.17	S.H.	M.S.K.
00	Tegning opprettet	03.05.17	S.H.	M.S.K.

Rev. nr	Beskrivelse	Dato	Sign.	Kontroll
SB Tegningsnummer:				
Kompleksnummer	Byggnummer	Etasje	Fag	Systemkode
515	14586	04	I	2
				Type tegn.
				42
				Løpenr.
				104
				Prosj. fase
				8
				Rev.
				03
				Status
				G

Prosjekteringsgruppen:

PG IARK: CADI + Kaelis Studio

CADI + kaelis 1003701

Prosjektnr. for prosjekterende/rev.

Mål kan avvike fra tegning. Alle mål må kontrolleres på byggeplass



Fase: Detaljprosjekt

PROSJEKTNR. SB:
STATSBYGG 1003601

Tittel:		Godkjent	
Nytt Nasjonalmuseum		Kontroll prosjekt.	
PLAN 04 ETG		Sign.	Kontroll
Oppriss		S.H.	M.S.K.
Konserveringsverksted		Filnavn	
Tekstil & Drakter		515 14586 04 2 42 104	
04.01.011		Dato	
		03.05.17	
		Målestokk	
		1:50 i A2	
		Kontroll utførende	
		Sign.	Kontroll
		Prosjektnr. for prosjekterende/rev.	
		1003701	

SB Tegningsnummer:				
Kompleksnummer	Byggnummer	Etasje	Fag	Systemkode
515	14586	04	I	2
				Type tegn.
				42
				Løpenr.
				104
				Prosj. fase
				8
				Rev.
				03
				Status
				G

N.B: 3D Illustrasjoner er kun for å vise generelt oppsett for hver innredning og er ikke retningsgivende for mål, mengder, detaljløsninger eller andre løsninger.



N.B: Gittervegg del av kontrakt K-906


04.01.011_Konserv_Verksted Tekstil

Rev. nr	Beskrivelse	Dato	Sign.	Kontroll

SB Tegningsnummer:									
Kompleksnummer	Byggnummer	Etasje	Fag	Systemkode	Type tegn.	Løpenr.	Prosj. fase	Rev.	Status
515	14586	04	I	2	3D	104	8	00	I

Projekteringsgruppen:
 PG IARK: CADI + Kael's Studio
CADI+kaels 1003701

Mål kan avvike fra tegning. Alle mål må kontrolleres på byggeplass

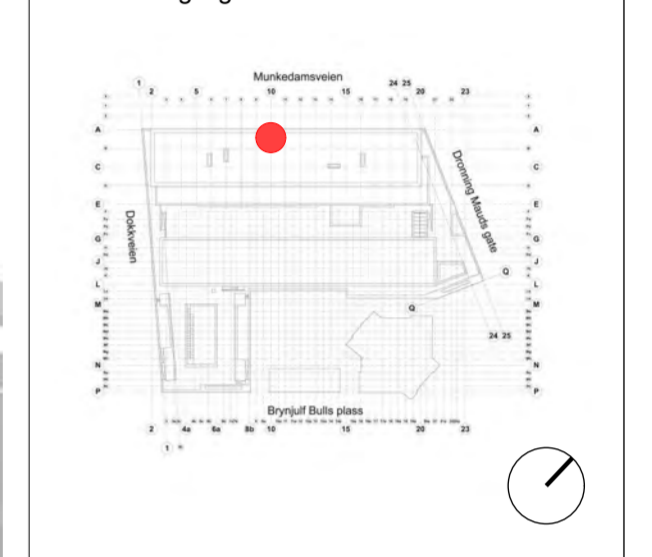


Fase: Detaljprosjekt

STATSBYGG
 PROSJEKTNR. SB:
1003601

Tittel:	Godkjent
Nytt Nasjonalmuseum	Kontroll prosjekt.
3D 04 ETG	Sign. Kontroll
Møbleringsplan	S.H. M.S.K.
Konserveringsverksted	Filnavn
Tekstil & Drakter	3D illustrasjon
04.01.011	Dato
	09.05.18
	Målestokk
	1:0,96 i A2
	Kontroll utførende
	Sign. Kontroll
	Projektnr. for projekterende/lev.
	1003701

SB Tegningsnummer:									
Kompleksnummer	Byggnummer	Etasje	Fag	Systemkode	Type tegn.	Løpenr.	Prosj. fase	Rev.	Status
515	14586	04	I	2	3D	104	8	00	I

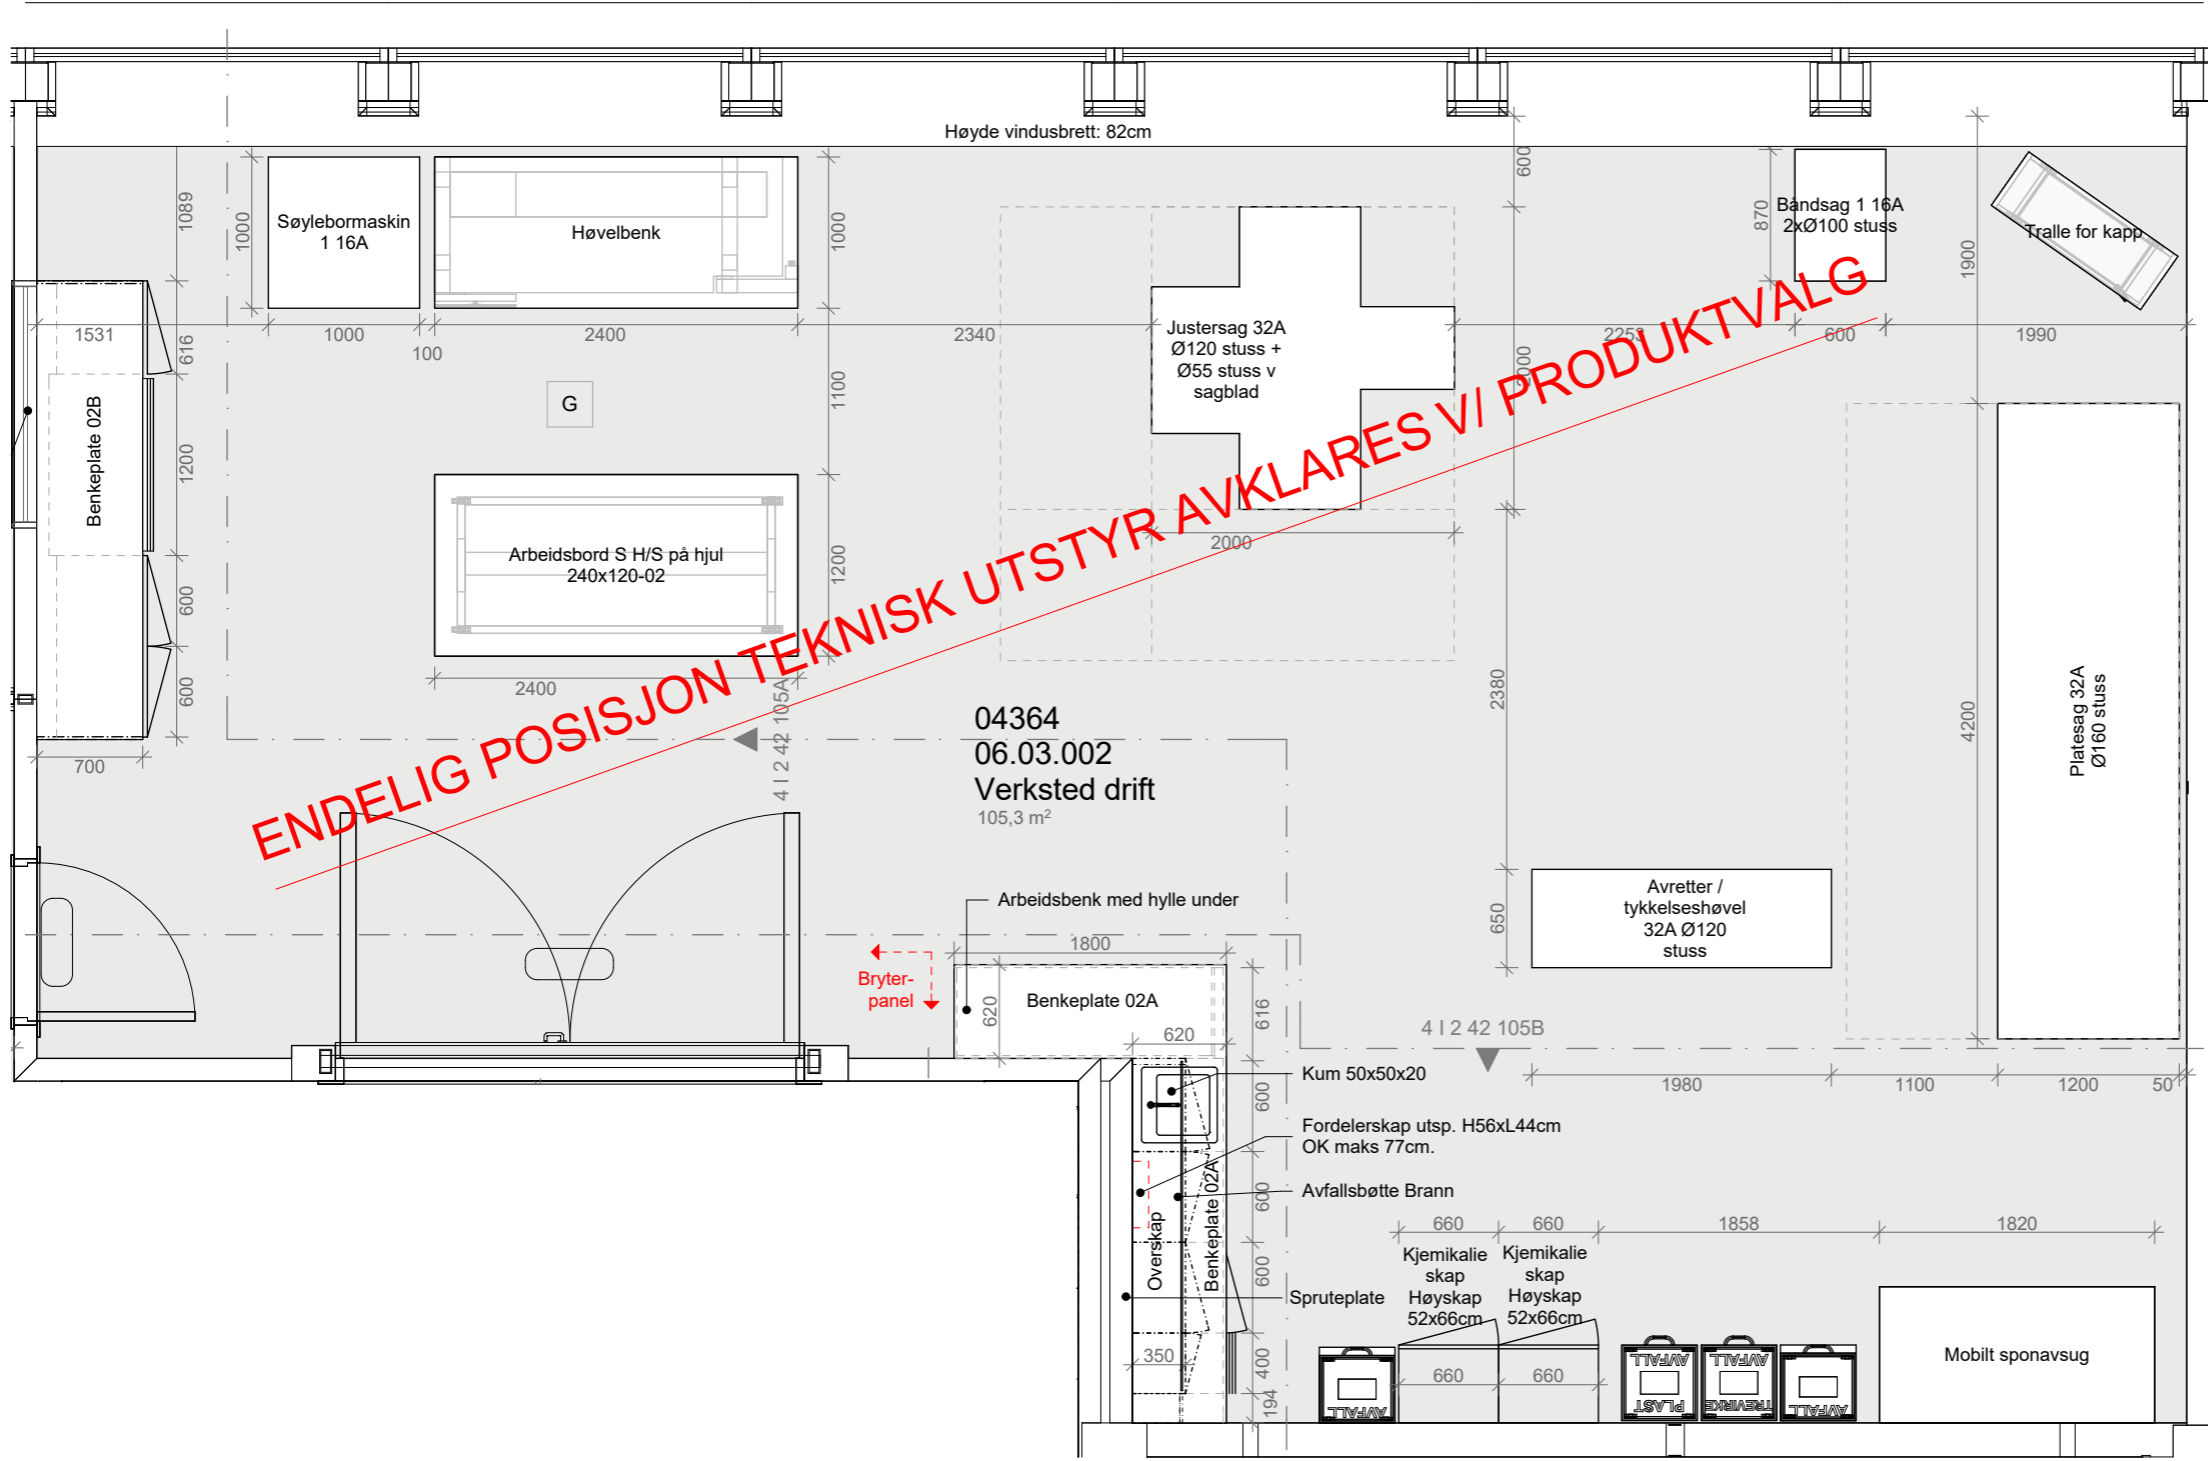

ENDELIG POSISJON TEKNISK UTSTYR AVKLARES VI/ PRODUKTVALG

Høyde vindusbrett: 82cm

04364
06.03.002
Verksted drift
105,3 m²

Se oppriss 515 14586 04 I 2 42 105 Verksted Drift (06.03.002) for detaljer

06	Justeringer innredning	25.05.18	S.H.	M.S.K.
05	Justeringer innredning	06.04.18	S.H.	M.S.K.
04	Justeringer innredning	07.03.18	S.H.	M.S.K.
03	Informasjon t. RIV/RIE	12.02.18	S.H.	M.S.K.
00	Tegning opprettet	03.05.17	S.H.	M.S.K.
Rev. nr	Beskrivelse	Dato	Sign.	Kontroll

SB Tegningsnummer:

Kompleksnummer	Byggnummer	Etasje	Fag	Systemkode	Type tegn.	Løpenr.	Prosj.fase	Rev.	Status
515	14586	04	I	2	21	106	8	06	G


Prosjekteringsgruppen:

PG IARK: CADI + Kaels Studio

CADI+kaels 1003701

Prosjektnr. for prosjekterende/lev.

Mål kan avvike fra tegning. Alle mål må kontrolleres på byggeplass

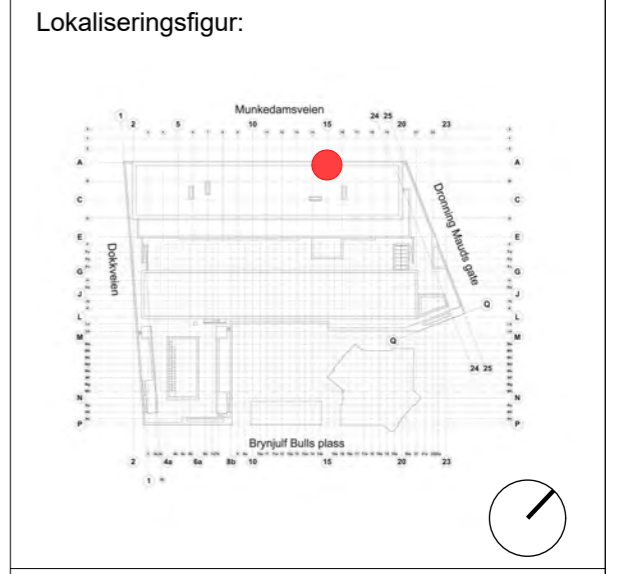

Fase: Detaljprosjekt


PROSJEKTNR. SB:

STATSBYGG 1003601

Tittel:	Godkjent
Nytt Nasjonalmuseum	Kontroll prosjekt.
PLAN 04 ETG	Sign. S.H. Kontroll M.S.K.
Møbleringsplan	Filnavn 515 14586 04 I 2 21 106
Verksted Drift	Dato 03.05.17
06.03.002	Målestokk 1:50 i A3
	Kontroll utførende
	Sign. Kontroll
	Prosjektnr. for prosjekterende/lev.
	1003701


SB Tegningsnummer:

Kompleksnummer	Byggnummer	Etasje	Fag	Systemkode	Type tegn.	Løpenr.	Prosj.fase	Rev.	Status
515	14586	04	I	2	21	106	8	06	G

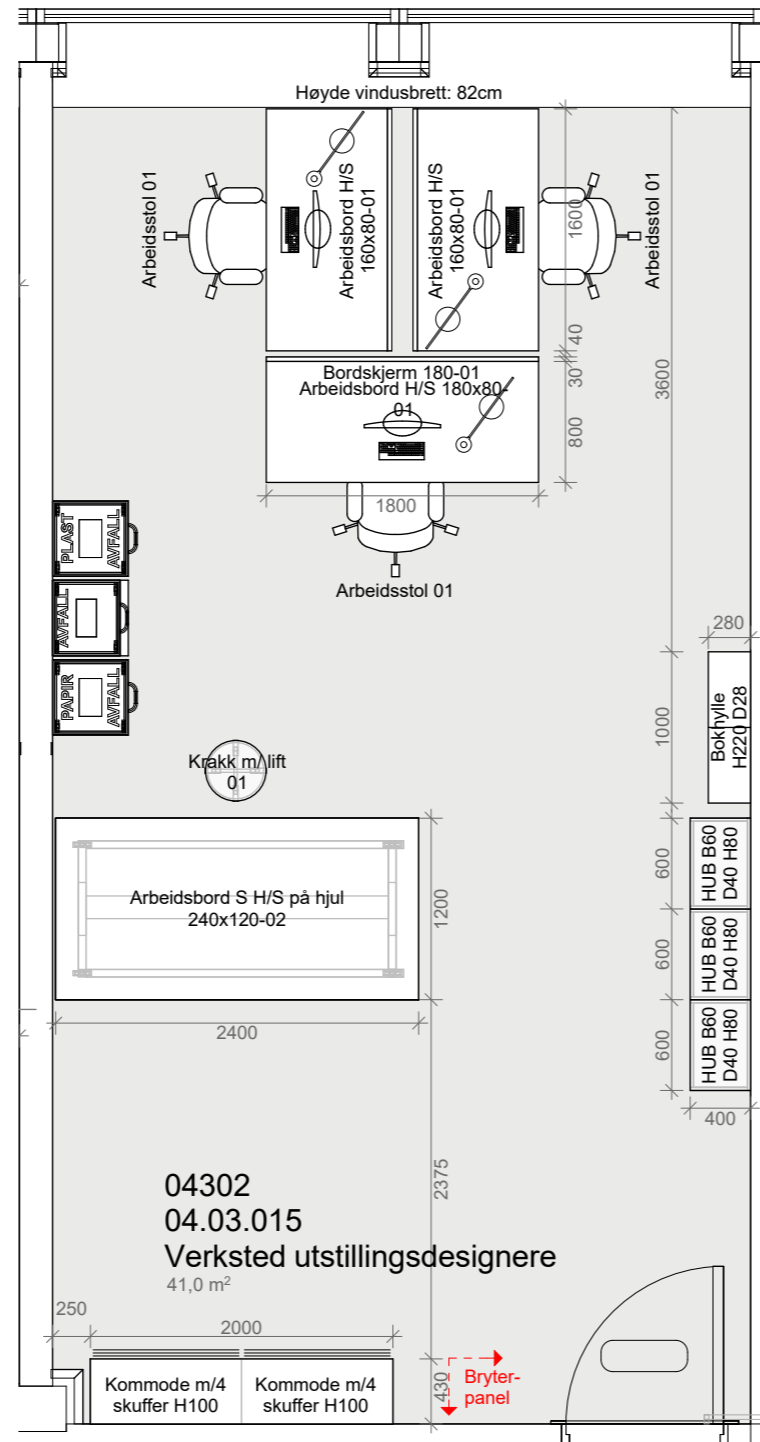

Foreløpig Tegning

02	Justeringer innredning	25.05.18	S.H.	M.S.K.					
01	Justeringer innredning	22.11.17	S.H.	M.S.K.					
00	Tegning opprettet	03.05.17	S.H.	M.S.K.					
Rev. nr	Beskrivelse	Dato	Sign.	Kontroll					
SB Tegningsnummer:									
Kompleks-nummer	Bygg-nummer	Etasje	Fag	System-kode	Type tegn.	Løpenr.	Prosj. fase	Rev.	Status
515	14586	04	1	2	21	107	8 02		G
Prosjekteringsgruppen:							Prosjektnr. for prosjekterende/lev.		
PG IARK: CADI + Kaels Studio									
CADI+kaels							1003701		
Mål kan avvike fra tegning. Alle mål må kontrolleres på byggeplass									
Lokaliseringsfigur:									
Fase: Detaljprosjekt									
PROSJEKTNR. SB:									
STATSBYGG									
1003601									
Tittel:							Godkjent		
Nytt Nasjonalmuseum							Kontroll prosjekt.		
PLAN 04 ETG							Sign.	Kontroll	M.S.K.
Møbleringsplan							S.H.	M.S.K.	
Verksted Utstilling							Filnavn		
Designere 04.03.015							515 14586 04 2 21 107		
							Dato		
							03.05.17		
							Målestokk		
							1:50	i A3	
							Kontroll utførende		
							Sign.	Kontroll	
							Prosjektnr. for prosjekterende/lev.		
							1003701		
SB Tegningsnummer:									
Kompleks-nummer	Bygg-nummer	Etasje	Fag	System-kode	Type tegn.	Løpenr.	Prosj. fase	Rev.	Status
515	14586	04	1	2	21	107	8 02		G

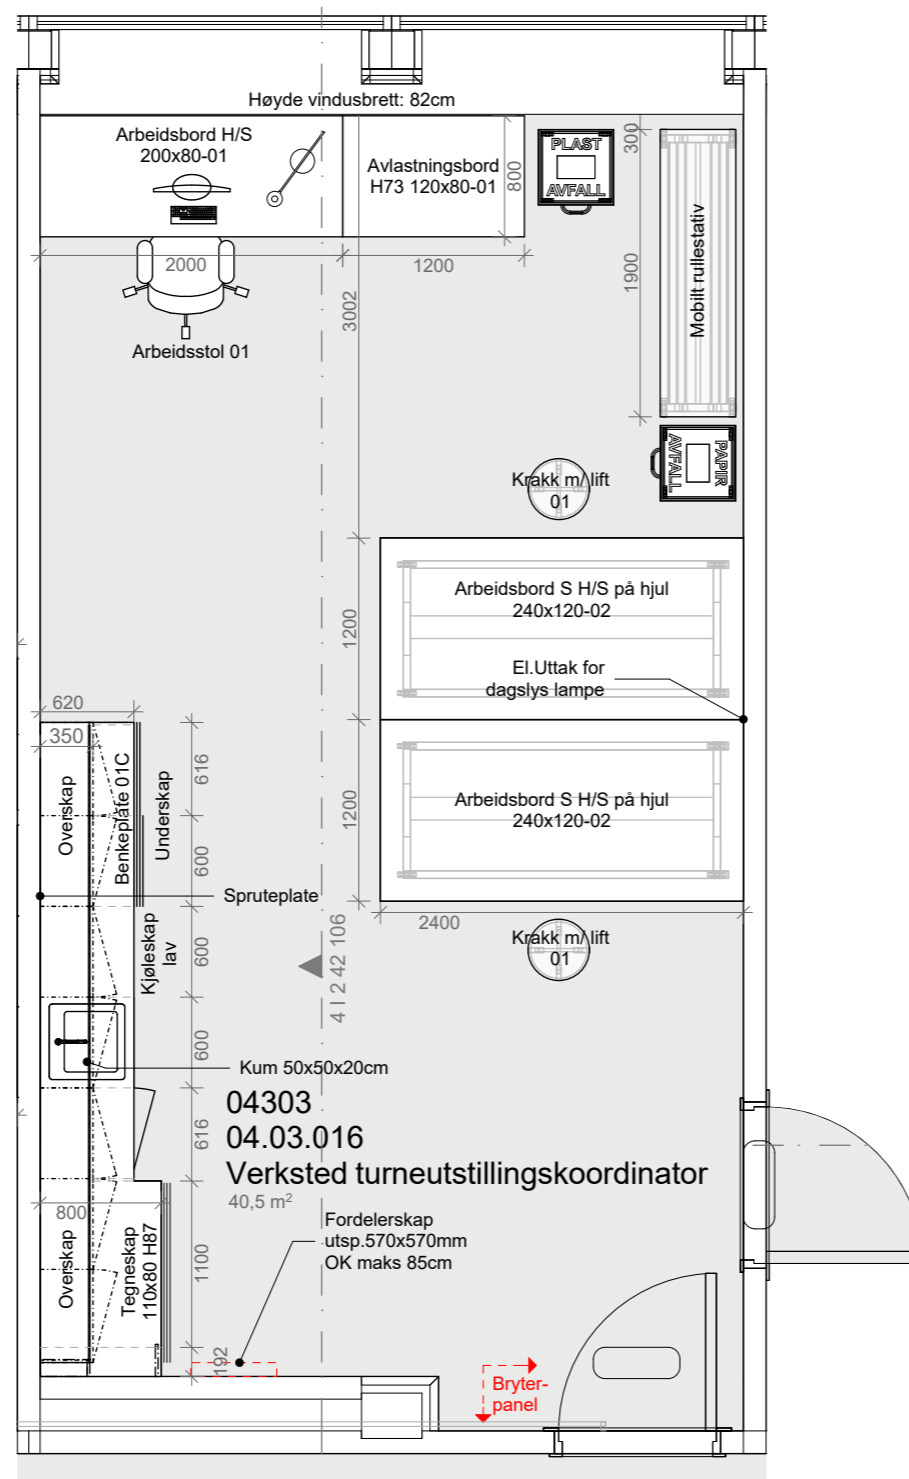

Se oppriss 515 14586 04 I 2 42 106 Verksted Turneutstill Koordinator (04.03.016) for detaljer

03	Justeringer innredning	25.05.18	S.H.	M.S.K.
02	Justeringer innredning	22.11.17	S.H.	M.S.K.
01	Justeringer innredning	03.10.17	S.H.	M.S.K.
00	Tegning opprettet	03.05.17	S.H.	M.S.K.
Rev. nr	Beskrivelse	Dato	Sign.	Kontroll

SB Tegningsnummer:

Kompleksnummer	Byggnummer	Etasje	Fag	Systemkode	Type tegn.	Løpenr.	Prosj.fase	Rev.	Status
515	14586	04	I	2	21	108	8	03	G

Prosjekteringsgruppen:

PG IARK: CADI + Kaels Studio

CADI+kaels 1003701

Prosjektnr. for prosjekterende/lev.

Mål kan avvike fra tegning. Alle mål må kontrolleres på byggeplass



Fase: Detaljprosjekt

PROSJEKTNR. SB:

STATSBYGG 1003601

Tittel: Nytt Nasjonalmuseum

PLAN 04 ETG

Møbleringsplan

Verksted Turneutstillings-koordinator 04.03.016

Godkjent

Kontroll prosjekt.

Sign.	Kontroll
S.H.	M.S.K.

Filnavn: 515 14586 04 I 2 21 108

Dato: 03.05.17

Målestokk: 1:50 i A3

Kontroll utførende


Sign.	Kontroll
-------	----------

Prosjektnr. for prosjekterende/lev.

1003701

SB Tegningsnummer:

Kompleksnummer	Byggnummer	Etasje	Fag	Systemkode	Type tegn.	Løpenr.	Prosj.fase	Rev.	Status
515	14586	04	I	2	21	108	8	03	G

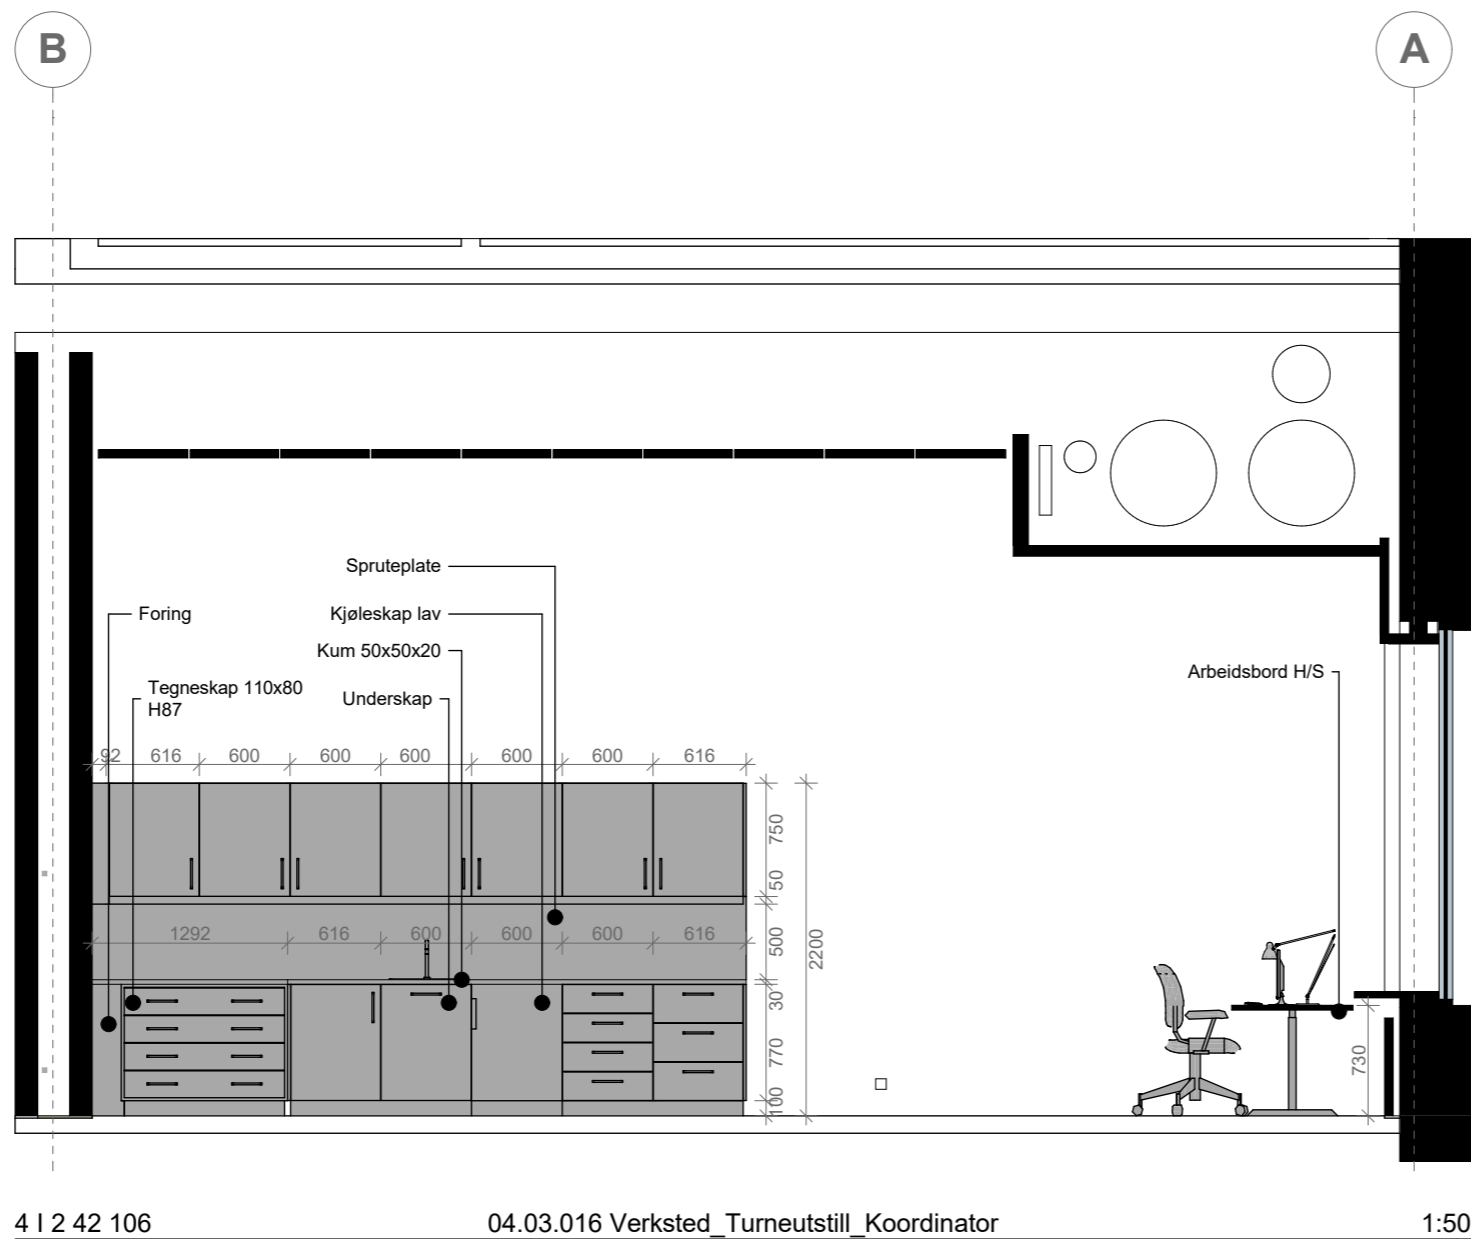

4 | 2 42 106

04.03.016 Verksted_Turneutstill_Koordinator

1:50

Se plan 515 14586 04 | 2 21 108 Verksted Turneutstill Koordinator (04.03.016) for detaljer

02	Justeringer innredning	25.05.18	S.H.	M.S.K.
01	Justeringer innredning	03.10.17	S.H.	M.S.K.
00	Tegning opprettet	03.05.17	S.H.	M.S.K.
Rev. nr	Beskrivelse	Dato	Sign.	Kontroll

SB Tegningsnummer:

Kompleks-nummer	Bygg-nummer	Etasje	Fag	System-kode	Type tegn.	Løpenr.	Prosj.fase	Rev.	Status
515	14586	04	1	2	42	106	8 02		G

Prosjekteringsgruppen:

PG IARK: CADI + Kaels Studio

CADI+kaels 1003701

Prosjektnr. for prosjekterende/lev.

Mål kan avvike fra tegning. Alle mål må kontrolleres på byggeplass



Fase: Detaljprosjekt

PROSJEKTNR. SB:

STATSBYGG 1003601

Tittel: Nytt Nasjonalmuseum


PLAN 04 ETG Oppriss

Verksted Turneutstillingskoordinator 04.03.016

Godkjent	
Kontroll prosjekt.	
Sign. S.H.	Kontroll M.S.K.
Filnavn	515 14586 04 2 42 106
Dato	03.05.17
Målestokk	1:50 i A3
Kontroll utførende	
Sign.	Kontroll
Prosjektnr. for prosjekterende/lev.	1003701

SB Tegningsnummer:

Kompleks-nummer	Bygg-nummer	Etasje	Fag	System-kode	Type tegn.	Løpenr.	Prosj.fase	Rev.	Status
515	14586	04	1	2	42	106	8 02		G

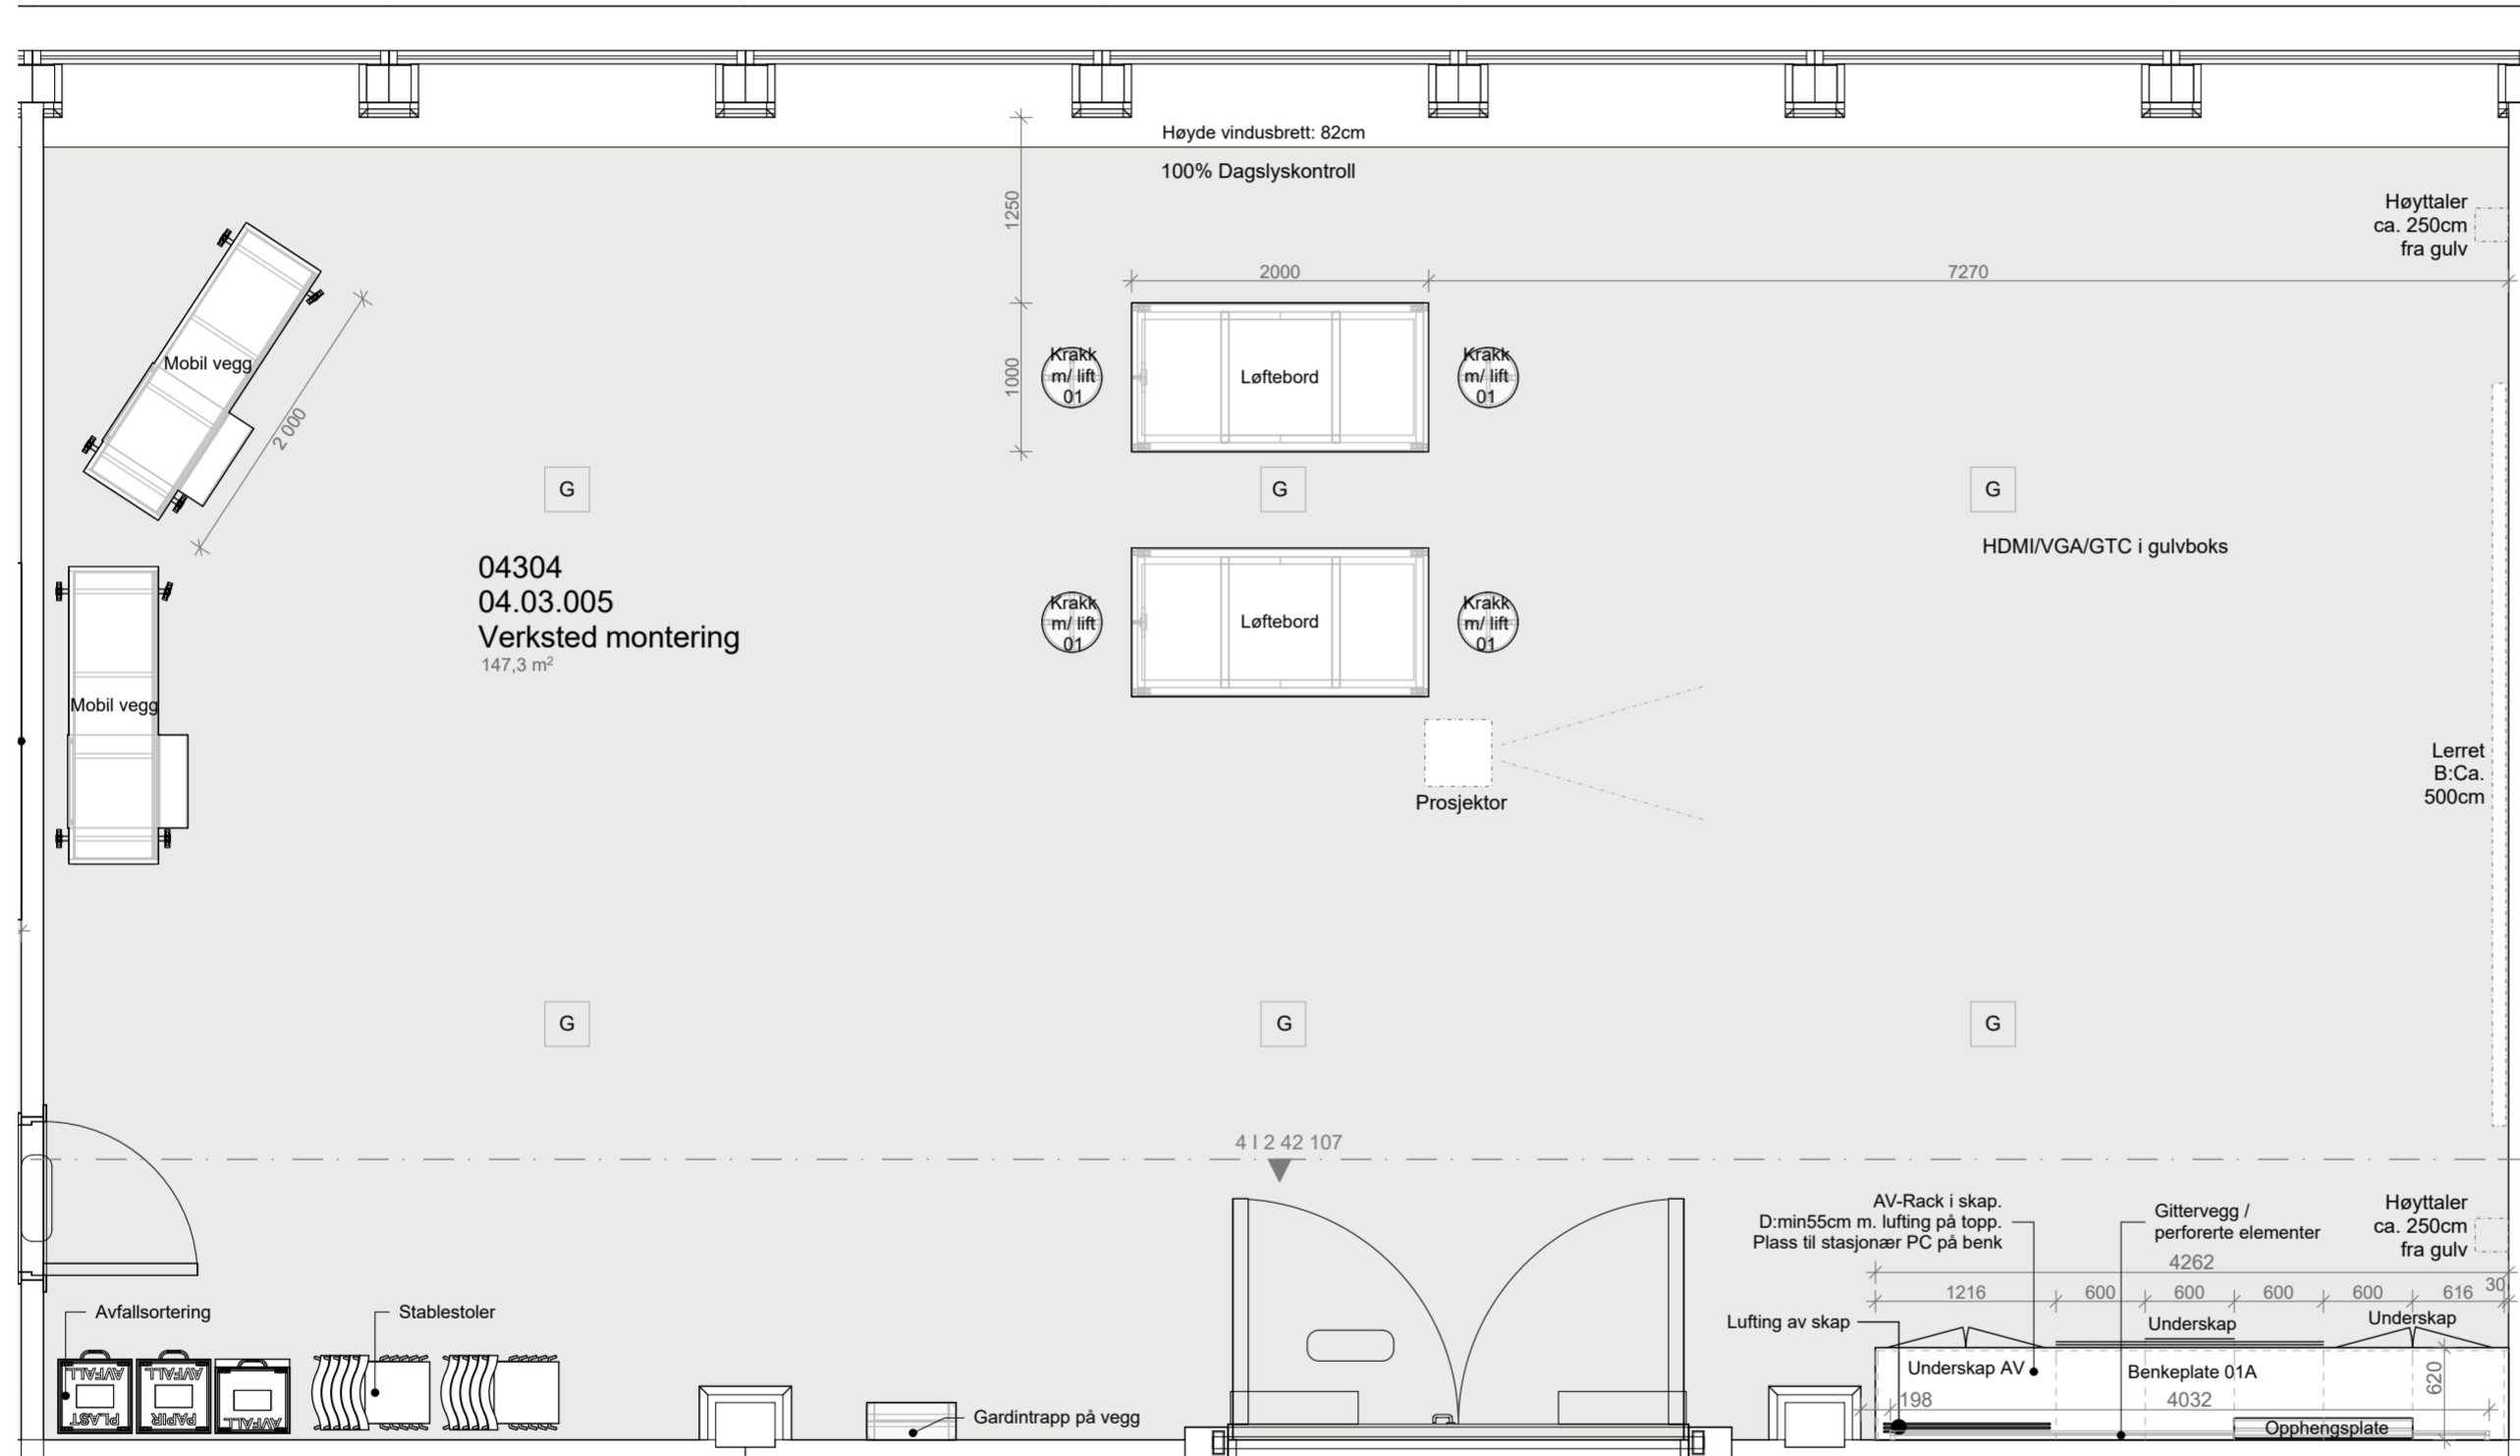

Se oppriss 515 14586 04 | 2 42 107 Verksted Montering (04.03.005) for detaljer

03	Justeringer innredning	25.05.18	S.H.	M.S.K.
02	Justeringer innredning	22.11.17	S.H.	M.S.K.
01	Justeringer innredning	03.10.17	S.H.	M.S.K.
00	Tegning opprettet	03.05.17	S.H.	M.S.K.
Rev. nr	Beskrivelse	Dato	Sign.	Kontroll

SB Tegningsnummer:									
Kompleksnummer	Byggnummer	Etasje	Fag	Systemkode	Type tegn.	Løpenr.	Prosj. fase	Rev.	Status
515	14586	04	I	2	21	109	8	03	G

Prosjekteringsgruppen:

PG IARK: CADI + Kael's Studio

CADI+kaels 1003701

Prosjektnr. for prosjekterende/lev.

Mål kan avvike fra tegning. Alle mål må kontrolleres på byggeplass



Fase: Detaljprosjekt

PROSJEKTNR. SB:

STATSBYGG 1003601

Tittel:
Nytt Nasjonalmuseum
PLAN 04 ETG
Møbleringsplan

Verksted Montering
04.03.005

Godkjent

Kontroll prosjekt.
Sign. Kontroll
S.H. M.S.K.

Filnavn
515 14586 04 | 2 21 109


Dato
03.05.17

Målestokk
1:50 i A2

Kontroll utførende
Sign. Kontroll

Prosjektnr. for prosjekterende/lev.
1003701

SB Tegningsnummer:									
Kompleksnummer	Byggnummer	Etasje	Fag	Systemkode	Type tegn.	Løpenr.	Prosj. fase	Rev.	Status
515	14586	04	I	2	21	109	8	03	G

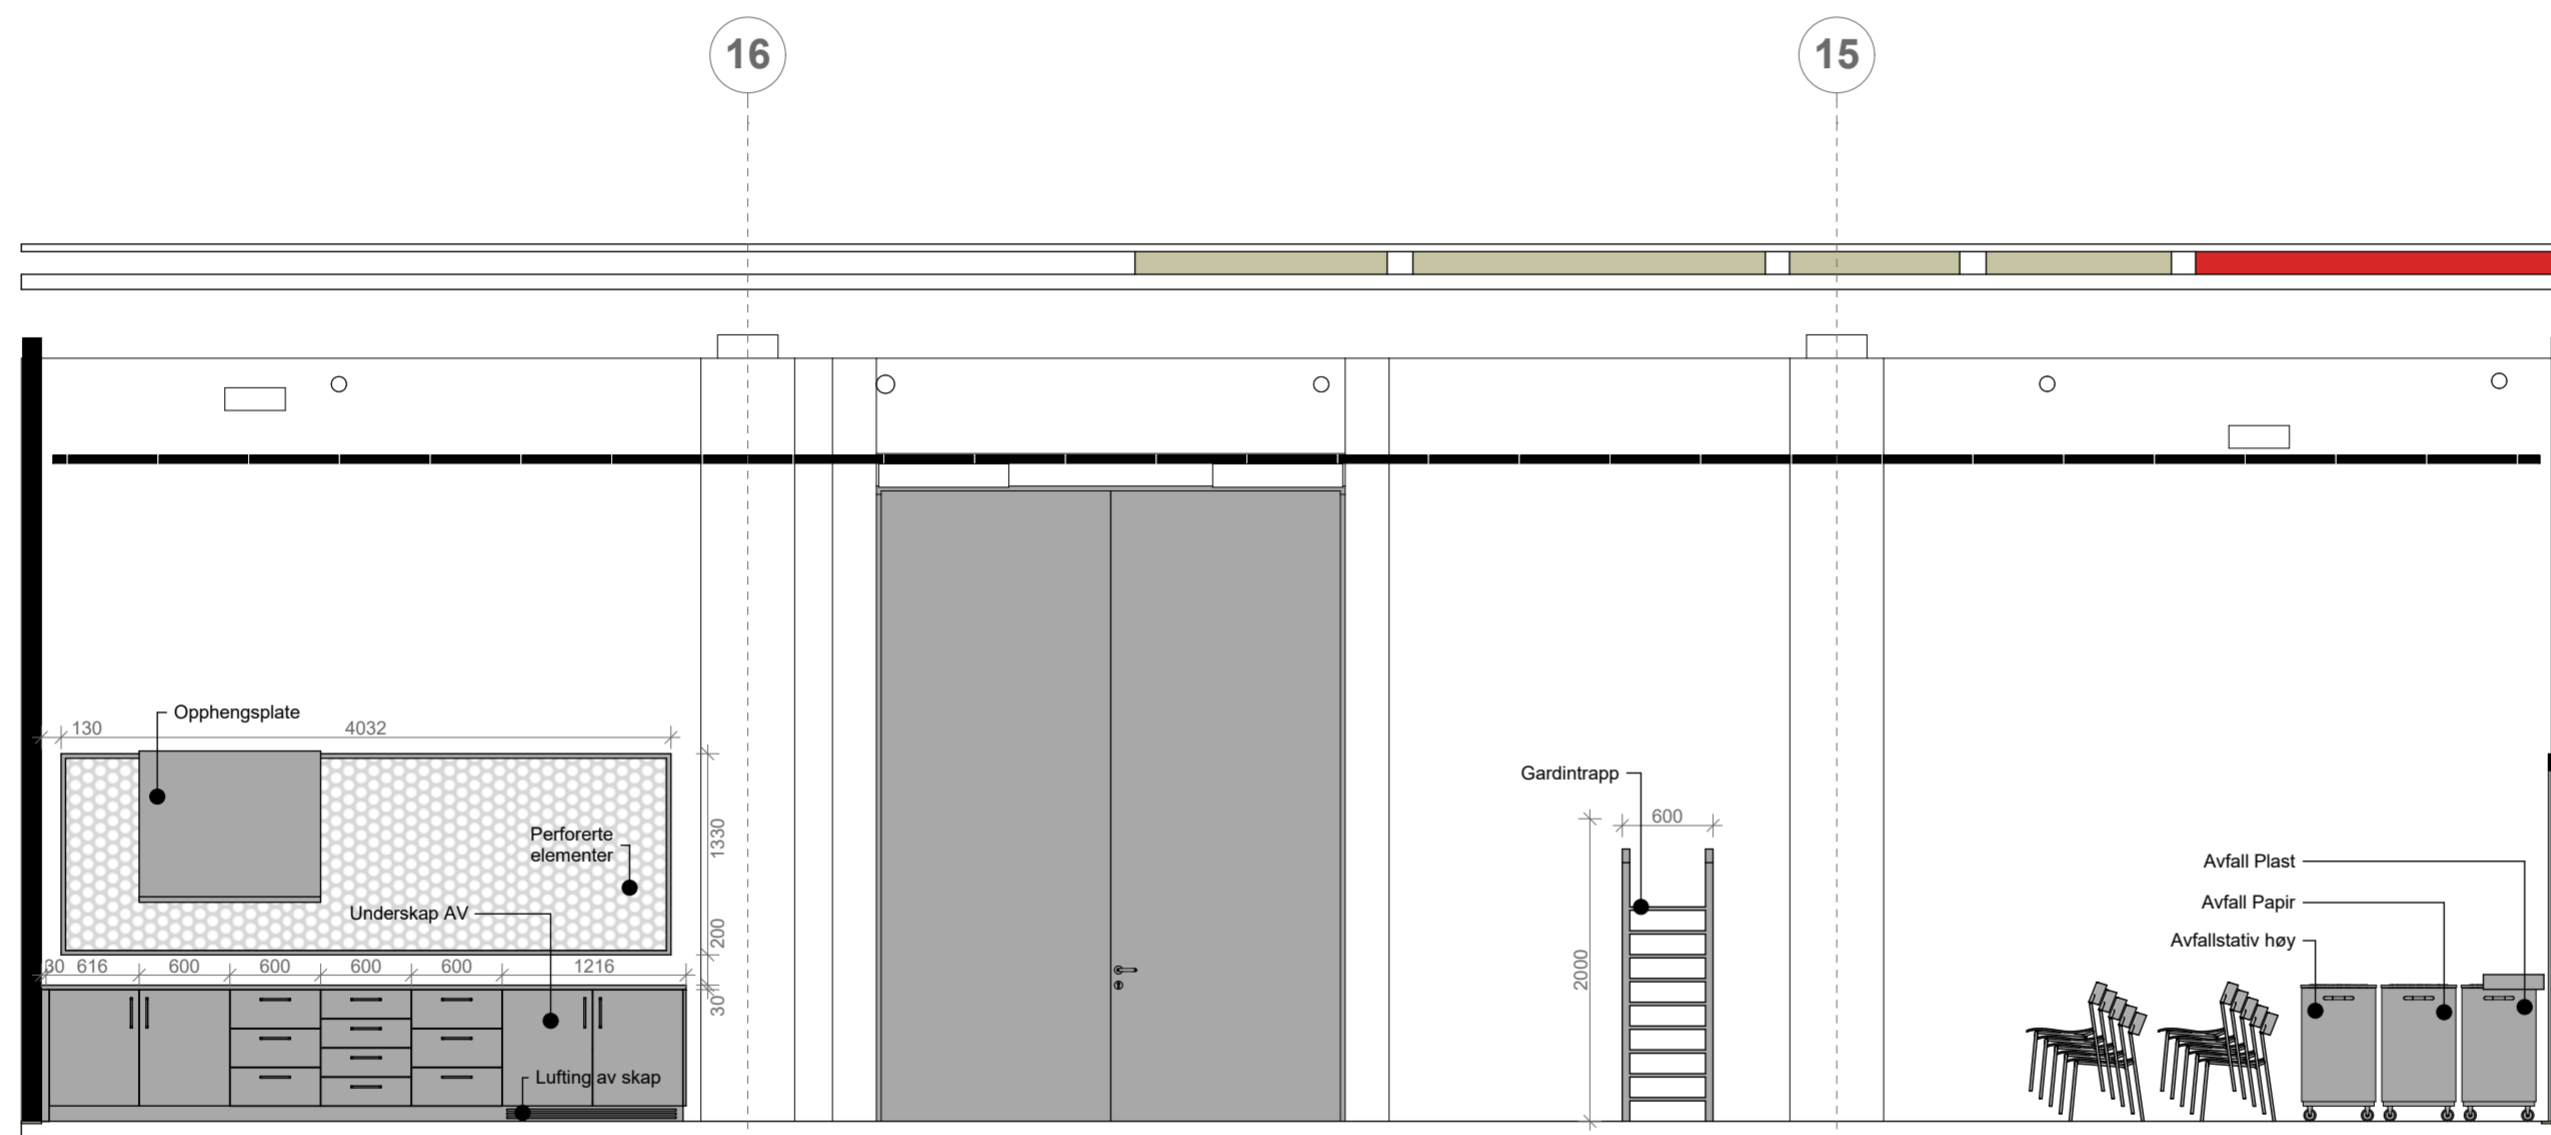

4 | 2 42 107

04.03.005 Verksted_Montering

1:50

Se plan 515 14586 04 | 2 21 109 Verksted Montering (04.03.005) for detaljer

03	Justeringer innredning	25.05.18	S.H.	M.S.K.
02	Justeringer innredning	22.11.17	S.H.	M.S.K.
01	Justeringer innredning	03.10.17	S.H.	M.S.K.
00	Tegning opprettet	03.05.17	S.H.	M.S.K.
Rev. nr	Beskrivelse	Dato	Sign.	Kontroll

SB Tegningsnummer:									
Kompleksnummer	Byggnummer	Etasje	Fag	Systemkode	Type tegn.	Løpenr.	Prosj.fase	Rev.	Status
515	14586	04	I	2	42	107	8	03	G

Prosjekteringsgruppen:

PG IARK: CADI + Kaelis Studio

CADI+kaels 1003701

Prosjektnr. for prosjekterende/lev.

Mål kan avvike fra tegning. Alle mål må kontrolleres på byggeplass



Fase: Detaljprosjekt

PROSJEKTNR. SB:

STATSBYGG 1003601

Tittel:
Nytt Nasjonalmuseum

PLAN 04 ETG
Oppriss

Verksted Montering
04.03.005

Godkjent	
Kontroll prosjekt.	
Sign.	Kontroll
S.H.	M.S.K.
Filnavn	515 14586 04 2 42 107
Dato	03.05.17
Målestokk	1:50 i A2
Kontroll utførende	
Sign.	Kontroll
Prosjektnr. for prosjekterende/lev.	1003701

SB Tegningsnummer:									
Kompleksnummer	Byggnummer	Etasje	Fag	Systemkode	Type tegn.	Løpenr.	Prosj.fase	Rev.	Status
515	14586	04	I	2	42	107	8	03	G

N.B: 3D Illustrasjoner er kun for å vise generelt oppsett for hver innredning og er ikke retningsgivende for mål, mengder, detaljløsninger eller andre løsninger.



04.03.005_Verksted Montering


Rev. nr	Beskrivelse	Dato	Sign.	Kontroll					
SB Tegningsnummer:									
Kompleksnummer	Byggnummer	Etasje	Fag	Systemkode	Type tegn.	Løpenr.	Prosj. fase	Rev.	Status
515	14586	04	I	2	3D	110	8	00	I

Prosjekteringsgruppen:
 PG IARK: CADI + Kaelis Studio
CADI+kaels 1003701
 Prosjektnr. for prosjekterende/lev.

Mål kan avvike fra tegning. Alle mål må kontrolleres på byggeplass




Fase: Detaljprosjekt

 

STATSBYGG PROSJEKTNR. SB:
1003601

Tittel:		Godkjent	
Nytt Nasjonalmuseum		Kontroll prosjekt.	
Sign.	Kontroll	Sign.	Kontroll
S.H.	M.S.K.	S.H.	M.S.K.
Filnavn		Dato	
3D illustrasjon		09.05.18	
Målestokk		1:0,96 i A2	
Kontroll utførende		Kontroll	
Sign.	Kontroll	Sign.	Kontroll
Prosjektnr. for prosjekterende/lev.		1003701	

SB Tegningsnummer:									
Kompleksnummer	Byggnummer	Etasje	Fag	Systemkode	Type tegn.	Løpenr.	Prosj. fase	Rev.	Status
515	14586	04	I	2	3D	110	8	00	I

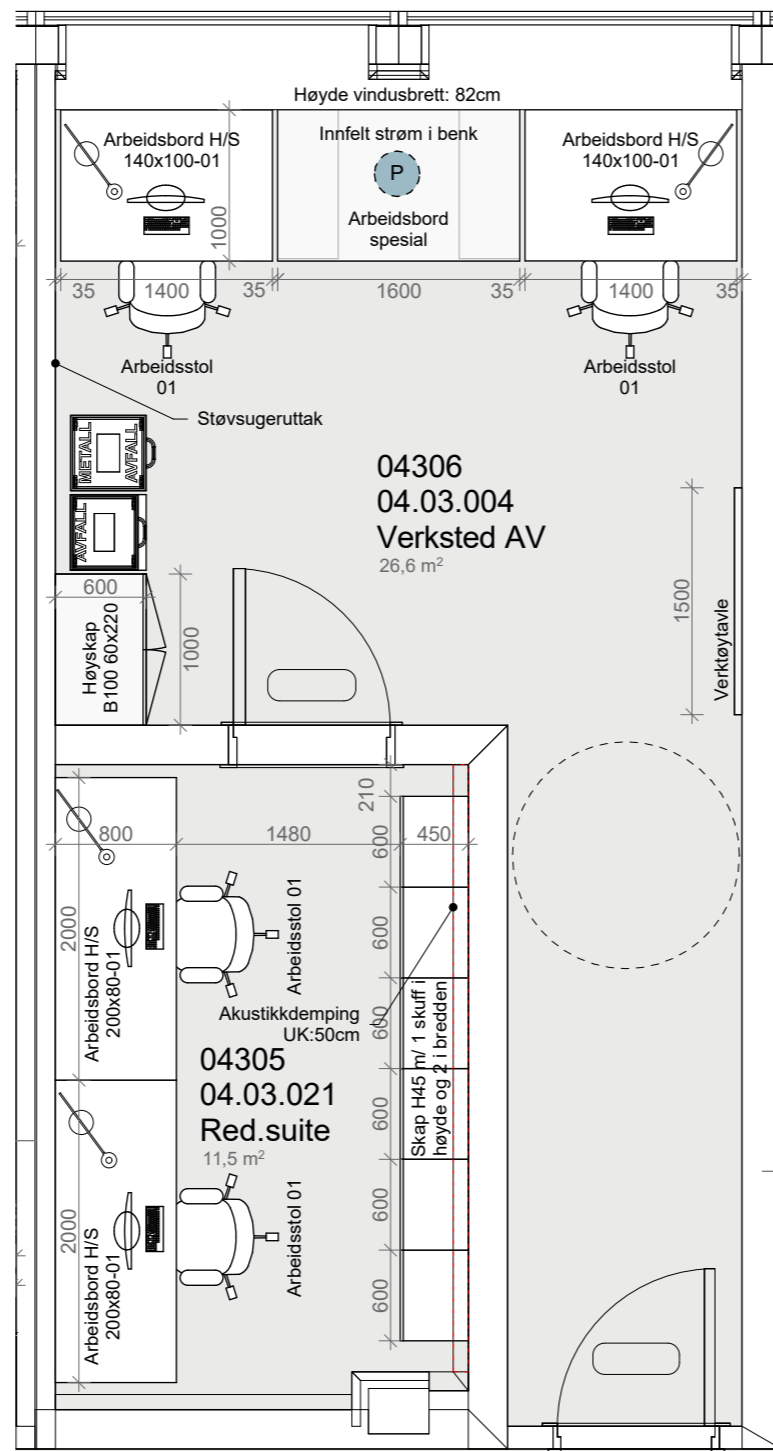

02	Justeringer innredning	25.05.18	S.H.	M.S.K.
01	Justeringer innredning	03.10.17	S.H.	M.S.K.
00	Tegning opprettet	03.05.17	S.H.	M.S.K.
Rev. nr	Beskrivelse	Dato	Sign.	Kontroll

SB Tegningsnummer:

Kompleks-nummer	Bygg-nummer	Etasje	Fag	System-kode	Type tegn.	Løpenr.	Prosj. fase	Rev.	Status
515	14586	04	1	2	21	110	8 02		G

Prosjekteringsgruppen:

PG IARK: CADI + Kaels Studio

CADI+kaels 1003701

Prosjektnr. for prosjekterende/lev.

Mål kan avvike fra tegning. Alle mål må kontrolleres på byggeplass



Fase: Detaljprosjekt

PROSJEKTNR. SB:

STATSBYGG 1003601

Tittel: Nytt Nasjonalmuseum

PLAN 04 ETG Møbleringsplan


Verksted AV 04.03.004

Redigerings-suite 04.03.021

Godkjent
Kontroll prosjekt.
Sign. S.H. Kontroll M.S.K.
Filnavn 515 14586 04 2 21 110
Dato 03.05.17
Målestokk 1:50 i A3
Kontroll utførende
Sign. Kontroll
Prosjektnr. for prosjekterende/lev. 1003701

SB Tegningsnummer:

Kompleks-nummer	Bygg-nummer	Etasje	Fag	System-kode	Type tegn.	Løpenr.	Prosj. fase	Rev.	Status
515	14586	04	1	2	21	110	8 02		G

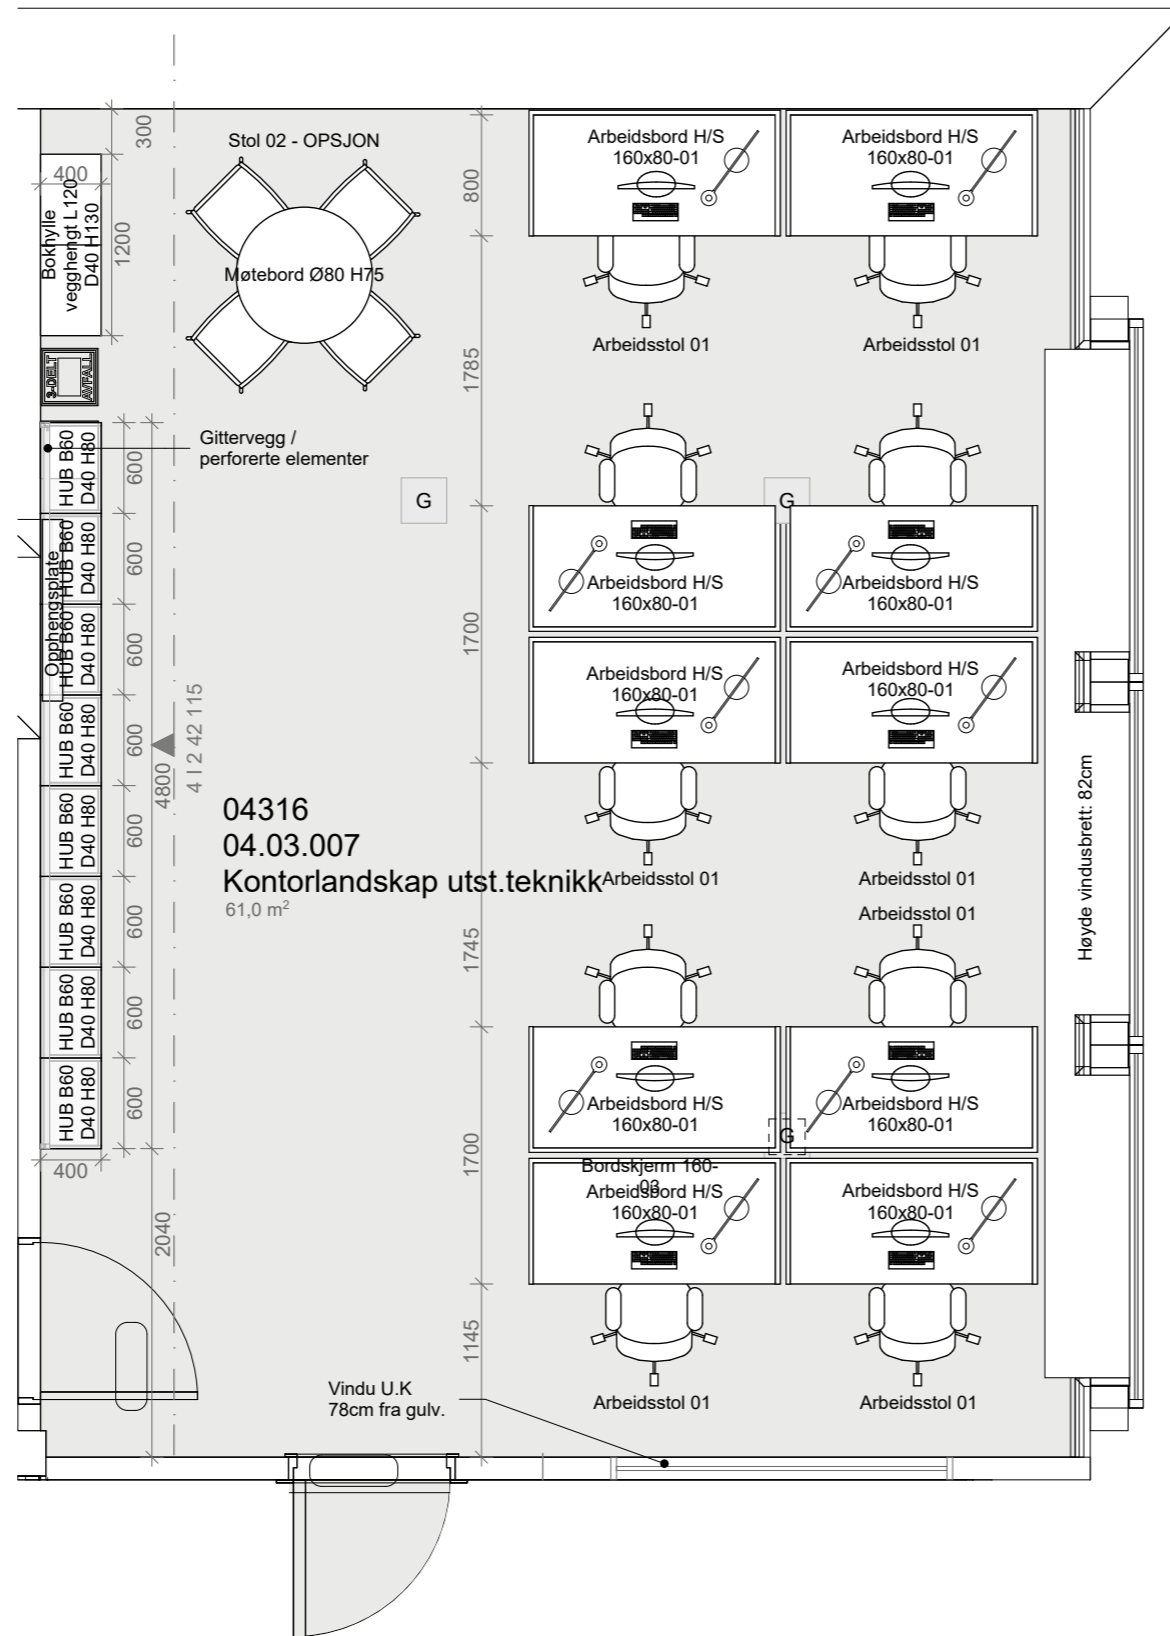

04316
04.03.007
Kontorlandskap utst.teknikk
61,0 m²

Foreløpig Tegning

04	Justeringer innredning	25.05.18	S.H.	M.S.K.
03	Justeringer innredning	31.01.18	S.H.	M.S.K.
02	Justeringer innredning	22.11.17	S.H.	M.S.K.
01	Justeringer innredning	03.10.17	S.H.	M.S.K.
00	Tegning opprettet	03.05.17	S.H.	M.S.K.
Rev. nr	Beskrivelse	Dato	Sign.	Kontroll

SB Tegningsnummer:

Kompleksnummer	Byggnummer	Etasje	Fag	Systemkode	Type tegn.	Løpenr.	Prosj.fase	Rev.	Status
515	14586	04	1	2	21	112	8	04	G

Prosjekteringsgruppen:

PG IARK: CADI + Kaels Studio

CADI+kaels 1003701

Prosjektnr. for prosjekterende/lev.

Mål kan avvike fra tegning. Alle mål må kontrolleres på byggeplass



Fase: Detaljprosjekt

PROSJEKTNR. SB:

STATSBYGG 1003601

Tittel: Nytt Nasjonalmuseum


PLAN 04 ETG Møbleringsplan

Kontorlandskap utstillings Teknikk 04.03.007

Godkjent
Kontroll prosjekt.
Sign. S.H. Kontroll M.S.K.
Filnavn 515 14586 04 2 21 112
Dato 03.05.17
Målestokk 1:50 i A3
Kontroll utførende
Sign. Kontroll
Prosjektnr. for prosjekterende/lev. 1003701

SB Tegningsnummer:

Kompleksnummer	Byggnummer	Etasje	Fag	Systemkode	Type tegn.	Løpenr.	Prosj.fase	Rev.	Status
515	14586	04	1	2	21	112	8	04	G

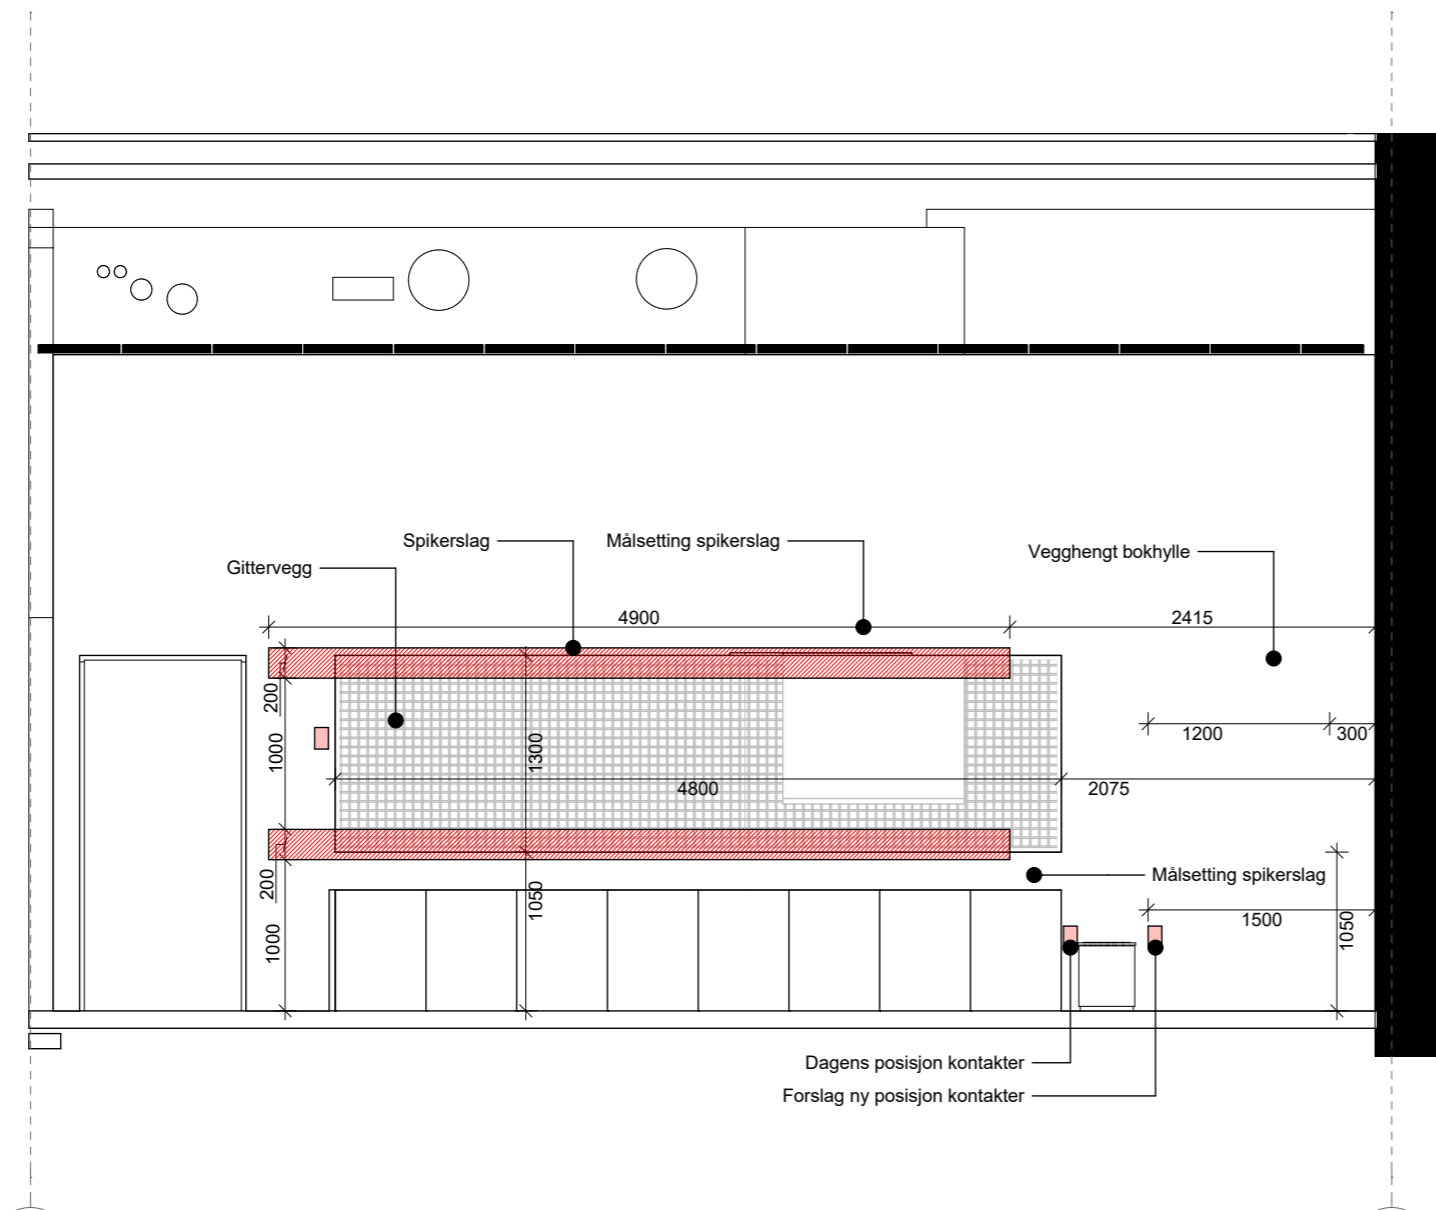

Se plan 515 14586 04 I 2 21 112 Kontorlandskap Utst Teknikk (04.03.007) for detaljer

01	Justeringer innredning	25.05.18	S.H.	M.S.K.
00	Tegning opprettet	10.04.18	S.H.	M.S.K.
Rev. nr	Beskrivelse	Dato	Sign.	Kontroll

SB Tegningsnummer:

Kompleks-nummer	Bygg-nummer	Etasje	Fag	System-kode	Type tegn.	Løpenr.	Prosj.fase	Rev.	Status
515	14586	04	I	2	42	115	8	01	I

Prosjekteringsgruppen:

PG IARK: CADI + Kaels Studio

CADI+kaels 1003701

Prosjektnr. for prosjekterende/lev.

Mål kan avvike fra tegning. Alle mål må kontrolleres på byggeplass

Lokaliseringsfigur:



Fase: Detaljprosjekt

PROSJEKTNR. SB:

STATSBYGG 1003601

Tittel:
Nytt Nasjonalmuseum


PLAN 04 ETG
Oppriss

Kontorlandskap
Utstillingsteknikk
04.03.007

Godkjent	
Kontroll prosjekt.	
Sign. S.H.	Kontroll M.S.K.
Filnavn 515 14586 04 I 2 42 115	
Dato 10.04.18	
Målestokk 1:50 i A3	
Kontroll utførende	
Sign.	Kontroll
Prosjektnr. for prosjekterende/lev. 1003701	

SB Tegningsnummer:

Kompleks-nummer	Bygg-nummer	Etasje	Fag	System-kode	Type tegn.	Løpenr.	Prosj.fase	Rev.	Status
515	14586	04	I	2	42	115	8	01	I

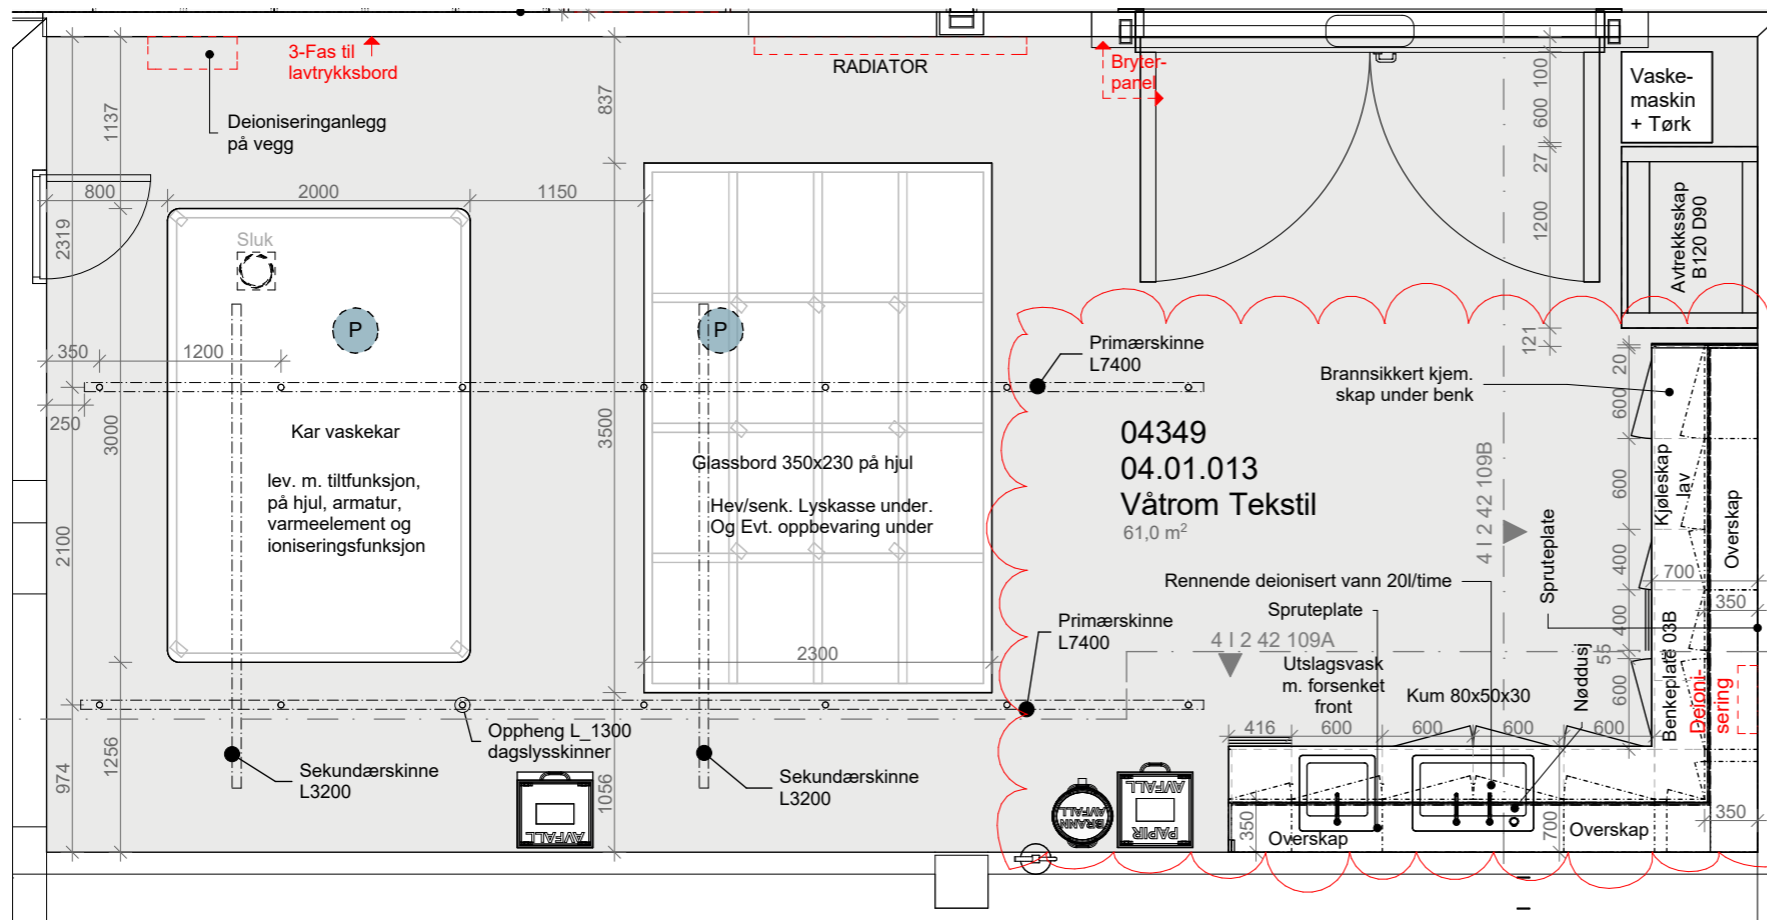

Se oppriss 515 14586 04 I 2 42 109 Våtrom Tekstil (04.01.013) for detaljer

04	Justering oppheng skinner	25.05.18	S.H.	M.S.K.
03	Justering oppheng skinner	20.12.17	S.H.	M.S.K.
02	Justeringer innredning	22.11.17	S.H.	M.S.K.
01	Justeringer innredning	03.10.17	S.H.	M.S.K.
00	Tegning opprettet	03.05.17	S.H.	M.S.K.
Rev. nr	Beskrivelse	Dato	Sign.	Kontroll

SB Tegningsnummer:

Kompleks-nummer	Bygg-nummer	Etasje	Fag	System-kode	Type tegn.	Løpenr.	Prosj. fase	Rev.	Status
515	14586	04	I	2	21	113	8 04		G

Prosjekteringsgruppen:

PG IARK: CADI + Kaels Studio

CADI+kaels 1003701

Prosjektnr. for prosjekterende/lev.

Mål kan avvike fra tegning. Alle mål må kontrolleres på byggeplass



Fase: Detaljprosjekt


PROSJEKTNR. SB:

STATSBYGG 1003601

Tittel:	Godkjent
Nytt Nasjonalmuseum	Kontroll prosjekt.
PLAN 04 ETG	Sign. Kontroll
Møbleringsplan	S.H. M.S.K.
Våtrom Tekstil	Filnavn
04.01.013	515 14586 04 I 2 21 113
	Dato
	03.05.17
	Målestokk
	1:50 i A3
	Kontroll utførende
	Sign. Kontroll
	Prosjektnr. for prosjekterende/lev.
	1003701

SB Tegningsnummer:

Kompleks-nummer	Bygg-nummer	Etasje	Fag	System-kode	Type tegn.	Løpenr.	Prosj. fase	Rev.	Status
515	14586	04	I	2	21	113	8 04		G

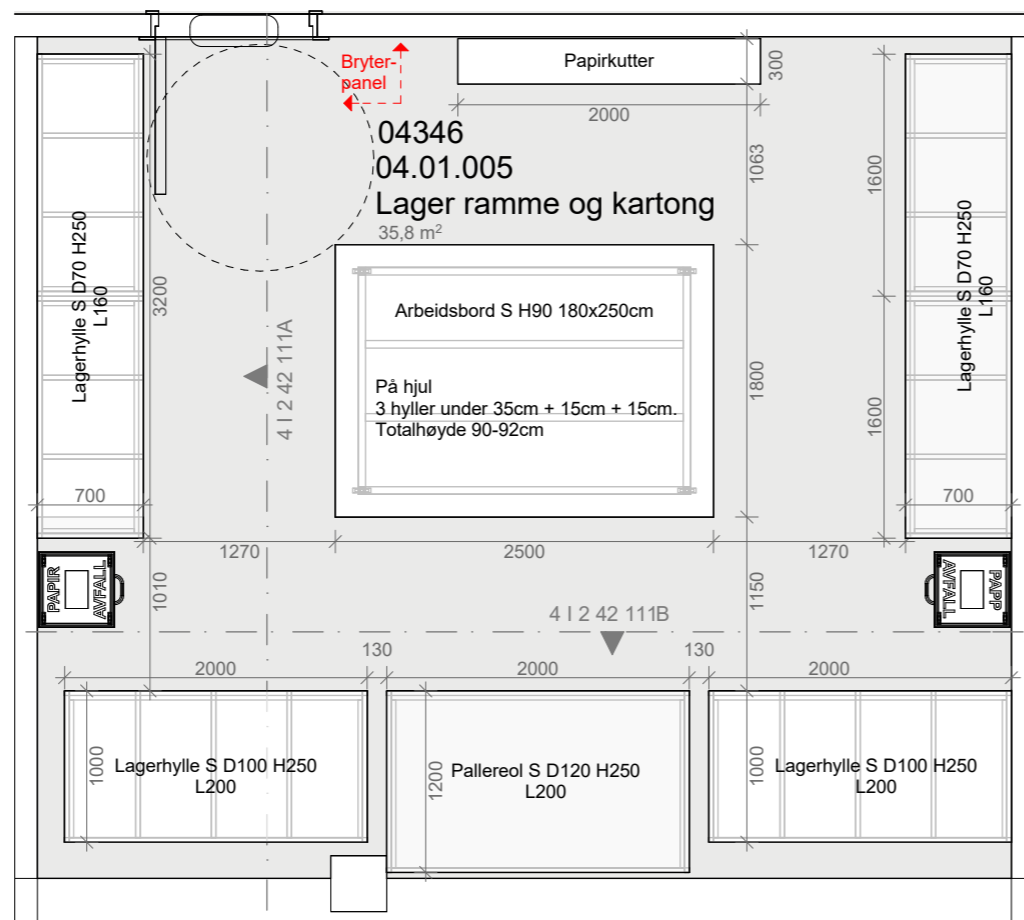

Se oppriss 515 14586 04 I 2 42 111 Lager Ramme Kartong (04.01.005) for detaljer

03	Justeringer innredning	25.05.18	S.H.	M.S.K.
02	Justeringer innredning	22.11.17	S.H.	M.S.K.
01	Justeringer innredning	03.10.17	S.H.	M.S.K.
00	Tegning opprettet	03.05.17	S.H.	M.S.K.
Rev. nr	Beskrivelse	Dato	Sign.	Kontroll

SB Tegningsnummer:

Kompleks-nummer	Bygg-nummer	Etasje	Fag	System-kode	Type tegn.	Løpenr.	Prosj.fase	Rev.	Status
515	14586	04	I	2	21	115	8	03	G

Prosjekteringsgruppen:

PG IARK: CADI + Kaels Studio

CADI+kaels 1003701

Prosjektnr. for prosjekterende/lev.

Mål kan avvike fra tegning. Alle mål må kontrolleres på byggeplass



Fase: Detaljprosjekt


PROSJEKTNR. SB:

STATSBYGG 1003601

Tittel:	Godkjent
Nytt Nasjonalmuseum	Kontroll prosjekt.
PLAN 04 ETG	Sign. Kontroll
Møbleringsplan	S.H. M.S.K.
Lager Ramme & Kartong	Filnavn
04.01.005	515 14586 04 I 2 21 115
	Dato
	03.05.17
	Målestokk
	1:50 i A3
	Kontroll utførende
	Sign. Kontroll
	Prosjektnr. for prosjekterende/lev.
	1003701

SB Tegningsnummer:

Kompleks-nummer	Bygg-nummer	Etasje	Fag	System-kode	Type tegn.	Løpenr.	Prosj.fase	Rev.	Status
515	14586	04	I	2	21	115	8	03	G

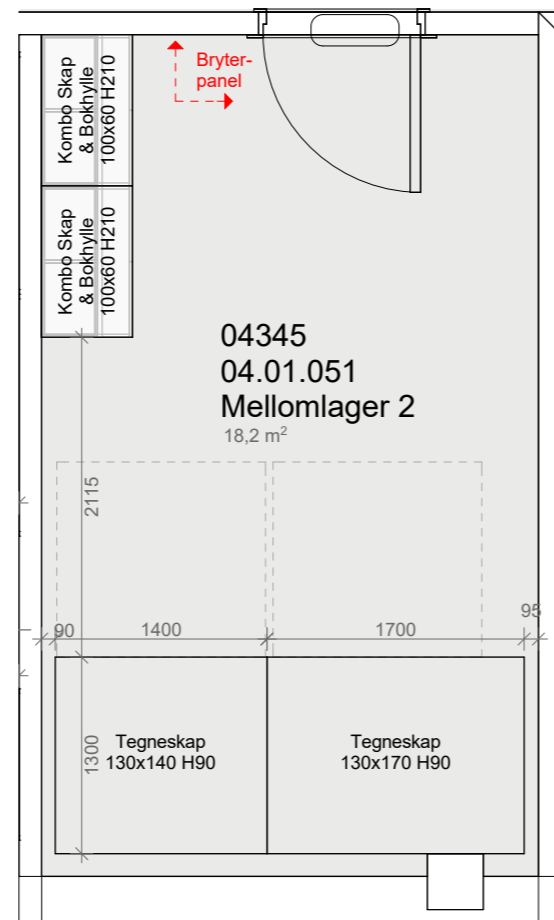

03	Justeringer innredning	25.05.18	S.H.	M.S.K.
02	Justeringer innredning	22.11.17	S.H.	M.S.K.
01	Justeringer innredning	03.10.17	S.H.	M.S.K.
00	Tegning opprettet	03.05.17	S.H.	M.S.K.
Rev. nr	Beskrivelse	Dato	Sign.	Kontroll

SB Tegningsnummer:

Kompleks-nummer	Bygg-nummer	Etasje	Fag	System-kode	Type tegn.	Løpenr.	Prosj.fase	Rev.	Status
515	14586	04	I	2	21	116	8	03	G

Prosjekteringsgruppen:


PG IARK: CADI + Kaels Studio

CADI+kaels 1003701

Prosjektnr. for prosjekterende/lev.

Mål kan avvike fra tegning. Alle mål må kontrolleres på byggeplass

Lokaliseringsfigur:

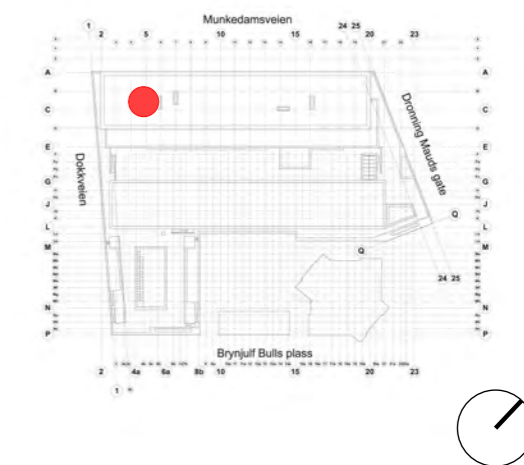

Fase: Detaljprosjekt

PROSJEKTNR. SB:

STATSBYGG 1003601

Tittel:
Nytt Nasjonalmuseum


PLAN 04 ETG
Møbleringsplan

Mellomlager 2
04.01.051

Godkjent	
Kontroll prosjekt.	
Sign. S.H.	Kontroll M.S.K.
Filnavn 515 14586 04 I 2 21 116	
Dato 03.05.17	
Målestokk 1:50 i A3	
Kontroll utførende	
Sign.	Kontroll
Prosjektnr. for prosjekterende/lev. 1003701	

SB Tegningsnummer:

Kompleks-nummer	Bygg-nummer	Etasje	Fag	System-kode	Type tegn.	Løpenr.	Prosj.fase	Rev.	Status
515	14586	04	I	2	21	116	8	03	G

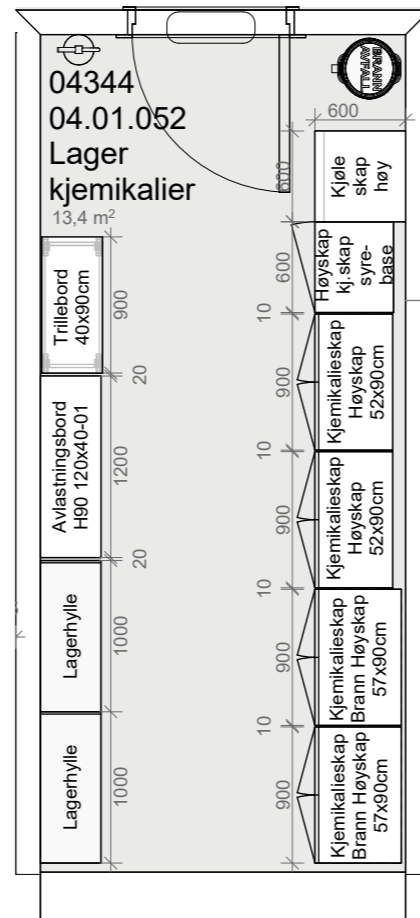

03	Justeringer innredning	25.05.18	S.H.	M.S.K.
02	Justeringer innredning	22.11.17	S.H.	M.S.K.
01	Justeringer innredning	03.10.17	S.H.	M.S.K.
00	Tegning opprettet	03.05.17	S.H.	M.S.K.
Rev. nr	Beskrivelse	Dato	Sign.	Kontroll

SB Tegningsnummer:

Kompleksnummer	Byggnummer	Etasje	Fag	Systemkode	Type tegn.	Løpenr.	Prosj.fase	Rev.	Status
515	14586	04	1	2	21	119	8	03	G

Prosjekteringsgruppen:

PG IARK: CADI + Kaels Studio

CADI+kaels 1003701

Prosjektnr. for prosjekterende/lev.

Mål kan avvike fra tegning. Alle mål må kontrolleres på byggeplass



Fase: Detaljprosjekt


PROSJEKTNR. SB:

STATSBYGG 1003601

Tittel:	Godkjent
Nytt Nasjonalmuseum	Kontroll prosjekt.
PLAN 04 ETG	Sign. Kontroll
Møbleringsplan	S.H. M.S.K.
Lager Kjemikalier	Filnavn
04.01.052	515 14586 04 2 21 117
	Dato
	03.05.17
	Målestokk
	1:50 i A3
	Kontroll utførende
	Sign. Kontroll
	Prosjektnr. for prosjekterende/lev.
	1003701

SB Tegningsnummer:

Kompleksnummer	Byggnummer	Etasje	Fag	Systemkode	Type tegn.	Løpenr.	Prosj.fase	Rev.	Status
515	14586	04	1	2	21	117	8	03	G

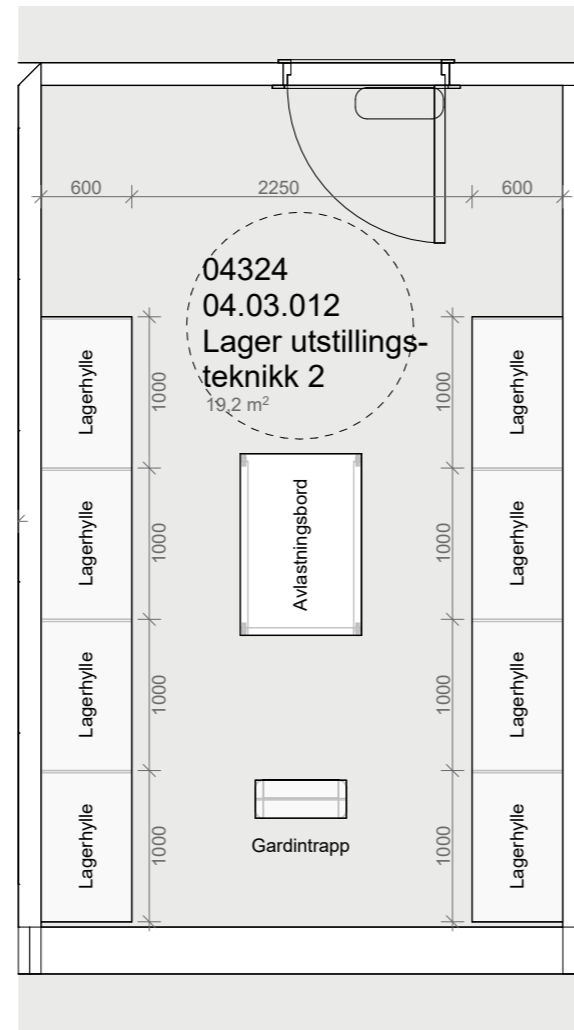

03	Justeringer innredning	25.05.18	S.H.	M.S.K.
02	Justeringer innredning	22.11.17	S.H.	M.S.K.
01	Justeringer innredning	03.10.17	S.H.	M.S.K.
00	Tegning opprettet	03.05.17	S.H.	M.S.K.
Rev. nr	Beskrivelse	Dato	Sign.	Kontroll

SB Tegningsnummer:

Kompleksnummer	Byggnummer	Etasje	Fag	Systemkode	Type tegn.	Løpenr.	Prosj.fase	Rev.	Status
515	14586	04	I	2	21	122	8	03	G

Prosjekteringsgruppen:

PG IARK: CADI + Kaels Studio

CADI+kaels 1003701

Prosjektnr. for prosjekterende/lev.

Mål kan avvike fra tegning. Alle mål må kontrolleres på byggeplass



Fase: Detaljprosjekt

PROSJEKTNR. SB:


STATSBYGG 1003601

Tittel:	Godkjent	
Nytt Nasjonalmuseum	Kontroll prosjekt.	
PLAN 04 ETG	Sign. S.H.	Kontroll M.S.K.
Møbleringsplan	Filnavn 515 14586 04 I 2 21 122	
Lager Utstillingsteknikk 2	Dato 03.05.17	
04.03.012	Målestokk 1:50 i A3	
	Sign.	Kontroll
	Prosjektnr. for prosjekterende/lev. 1003701	


SB Tegningsnummer:


Kompleksnummer	Byggnummer	Etasje	Fag	Systemkode	Type tegn.	Løpenr.	Prosj.fase	Rev.	Status
515	14586	04	I	2	21	122	8	03	G

Foreløpig Illustrasjon

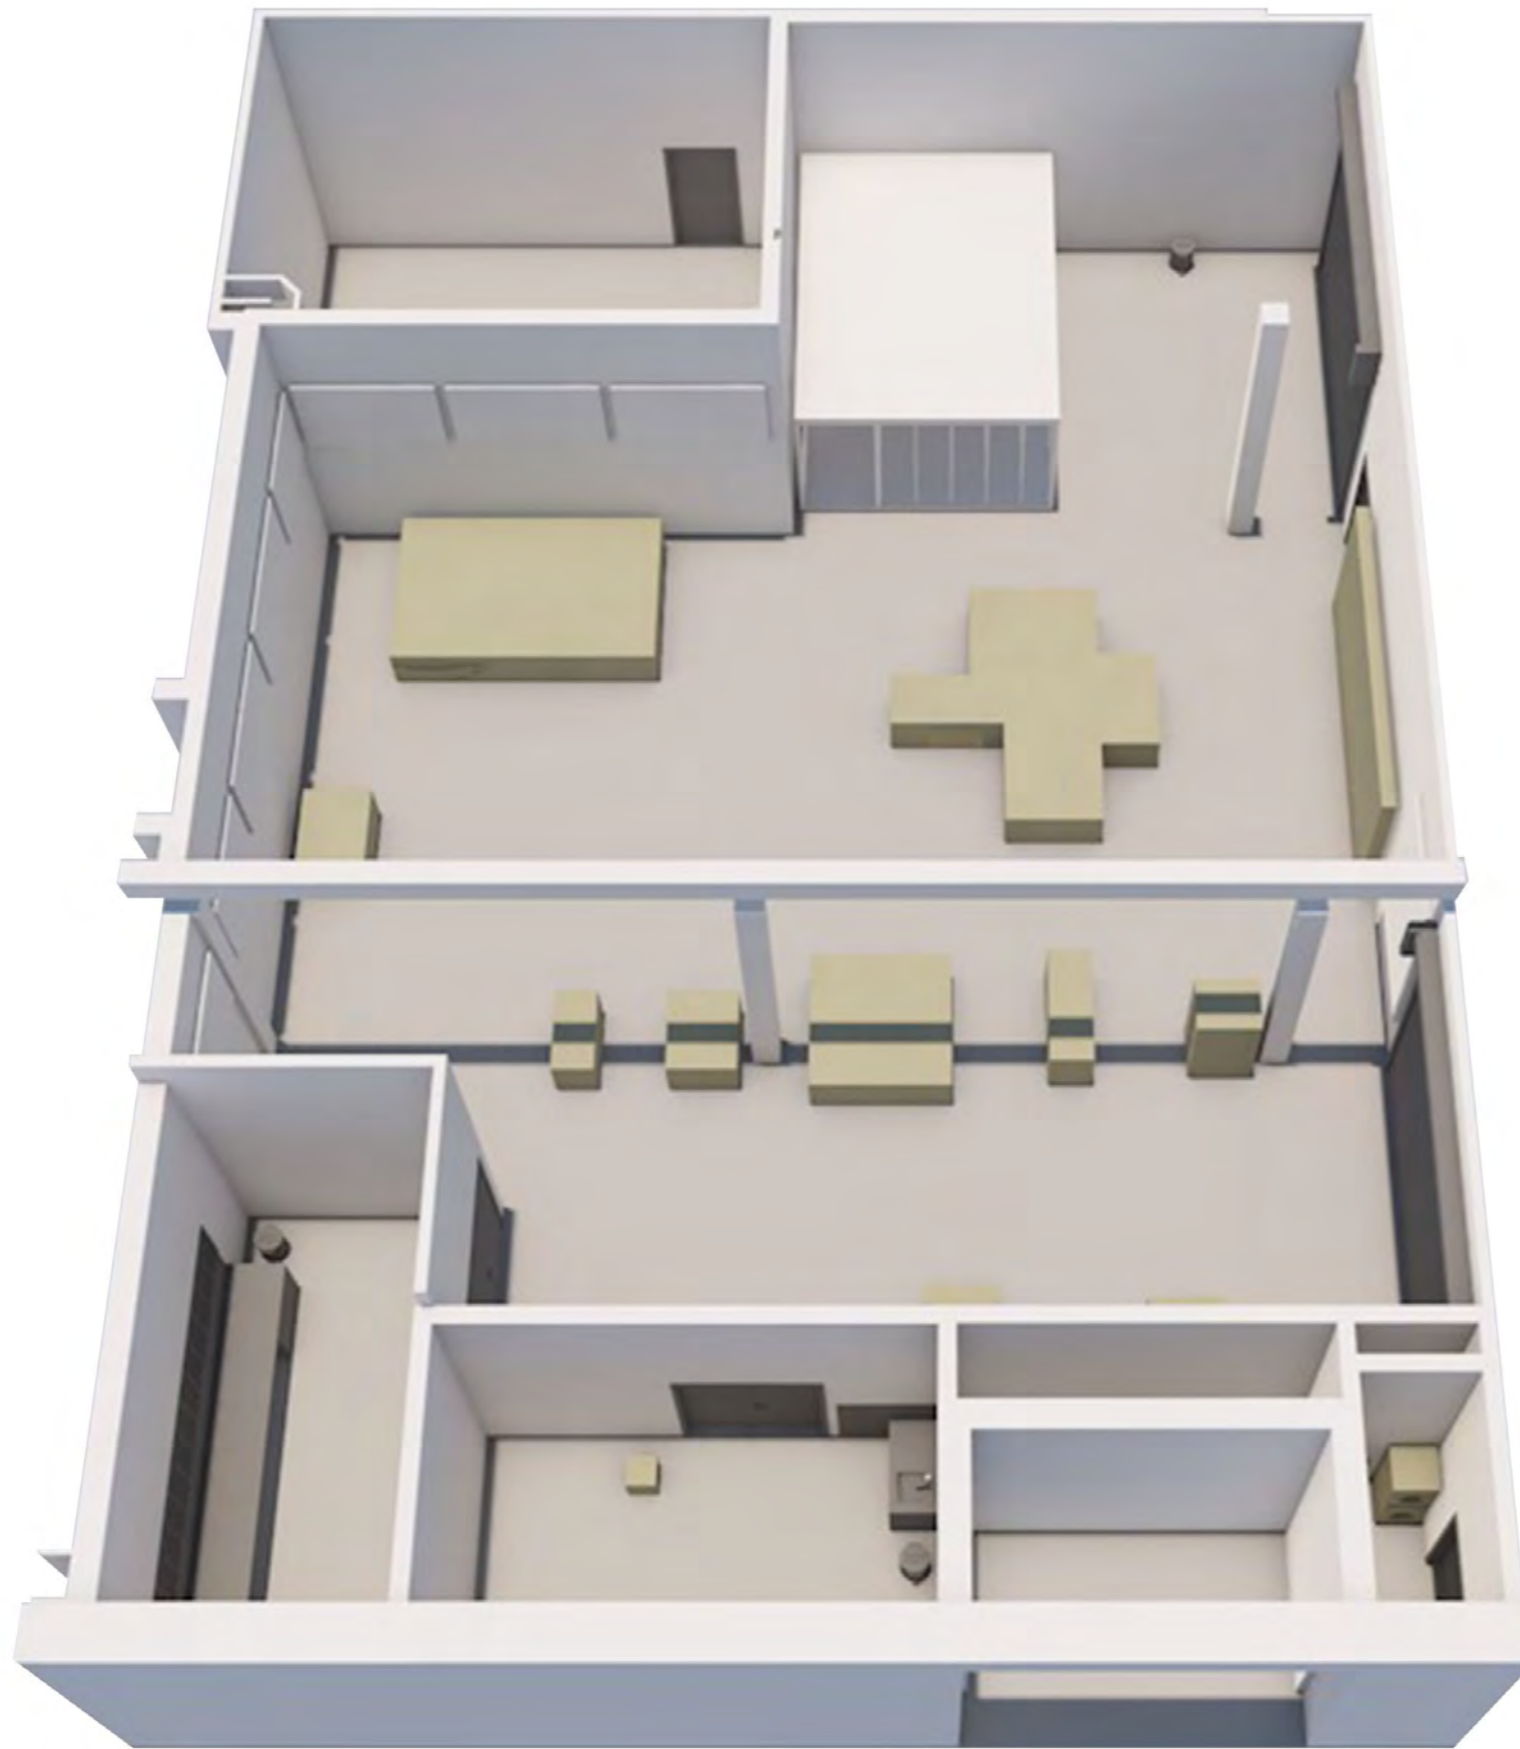


04.03.022_Maskinverksted V2

Rev. nr	Beskrivelse	Dato	Sign.	Kontroll					
SB Tegningsnummer:									
Kompleks-nummer	Bygg-nummer	Etasje	Fag	System-kode	Type tegn.	Løpenr.	Prosj.fase	Rev.	Status
515	14586	04	1	2	21	126	8	00	1
Prosjekteringsgruppen:							Prosjektnr. for prosjekterende/lev.		
PG IARK: CADI + Kaels Studio							1003701		
CADI+kaels							1003701		
Mål kan avvike fra tegning. Alle mål må kontrolleres på byggeplass									
Lokaliseringsfigur:									
Fase: Detaljprosjekt									
 STATSBYGG									
PROSJEKTNR. SB: 1003601									
Tittel:							Godkjent		
Nytt Nasjonalmuseum							Kontroll prosjekt.		
3D 04 ETG							Sign.	Kontroll	
Møbleringsplan							S.H.	M.S.K.	
Maskinverksted							Filnavn		
04.03.022							515 14586 04 2 21 126		
							Dato		
							03.05.17		
							Målestokk		
							1:0,85 i A3		
							Kontroll utførende		
							Sign.	Kontroll	
							Prosjektnr. for prosjekterende/lev.		
							1003701		
SB Tegningsnummer:									
Kompleks-nummer	Bygg-nummer	Etasje	Fag	System-kode	Type tegn.	Løpenr.	Prosj.fase	Rev.	Status
515	14586	04	1	2	3D	126	8	00	1

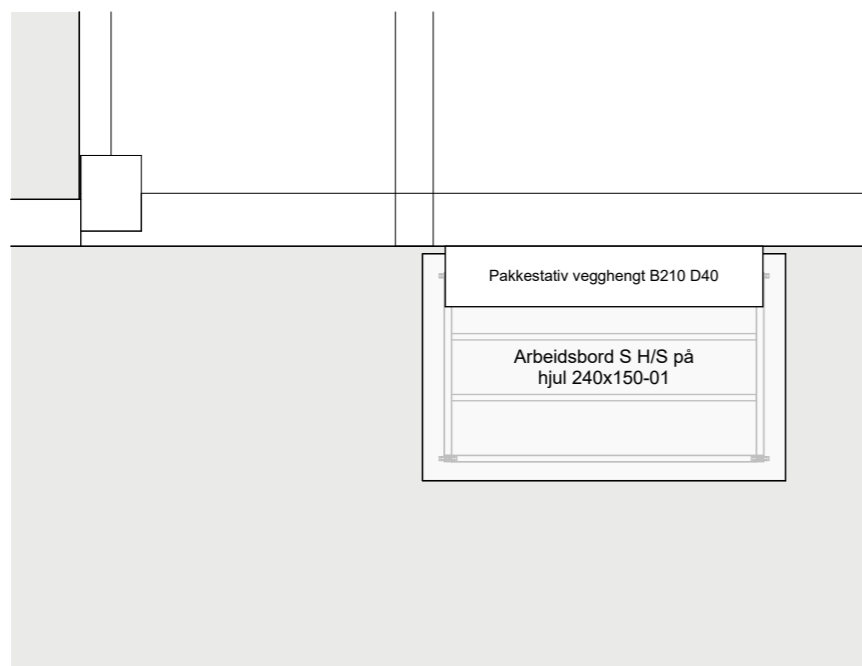

PLAN 1:50

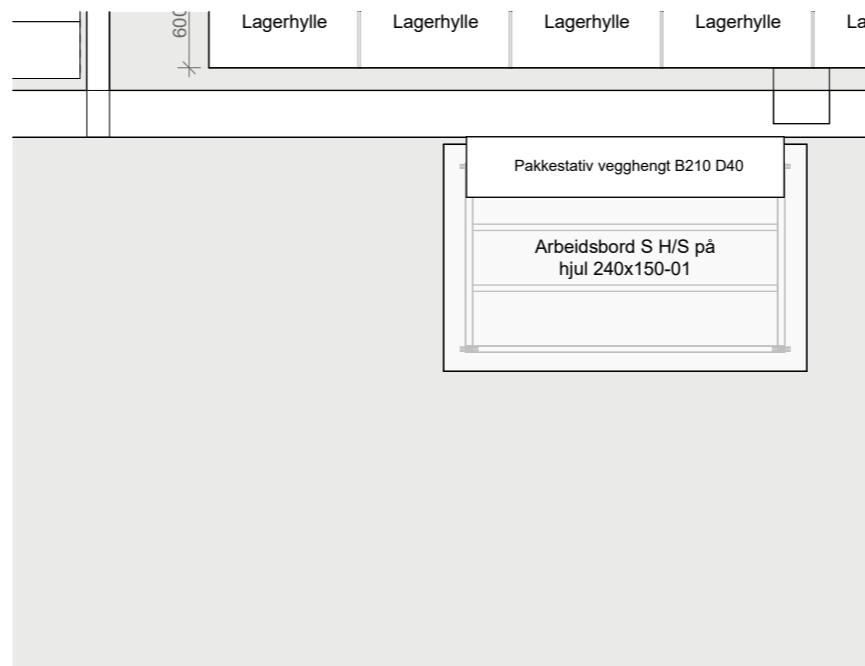

Rev. nr	Beskrivelse	Dato	Sign.	Kontroll
---------	-------------	------	-------	----------

SB Tegningsnummer:

Kompleks-nummer	Bygg-nummer	Etasje	Fag	System-kode	Type tegn.	Løpenr.	Prosj.fase	Rev.	Status
515	14586	04	1	2	21	126	8	00	G

Prosjekteringsgruppen:

PG IARK: CADI + Kaels Studio


CADI+kaels 1003701

Mål kan avvike fra tegning. Alle mål må kontrolleres på byggeplass

Lokaliseringsfigur:



Fase: Detaljprosjekt

PROSJEKTNR. SB:
 **STATSBYGG** **1003601**

Tittel: Nytt Nasjonalmuseum PLAN 04 ETG Møbleringsplan Magasin 05.01.025	Godkjent
	Kontroll prosjekt.
	Sign. ID
	Kontroll KKG
	Filnavn
	515 14586 04 2 21 126
	Dato
	15.06.2018
	Målestokk
	1:50 i A3
	Kontroll utførende
	Sign. Kontroll
	Prosjektnr. for prosjekterende/lev.
	1003701

SB Tegningsnummer:

Kompleks-nummer	Bygg-nummer	Etasje	Fag	System-kode	Type tegn.	Løpenr.	Prosj.fase	Rev.	Status
515	14586	04	1	2	21	126	8	00	G

Foreløpig tegning