



Rives

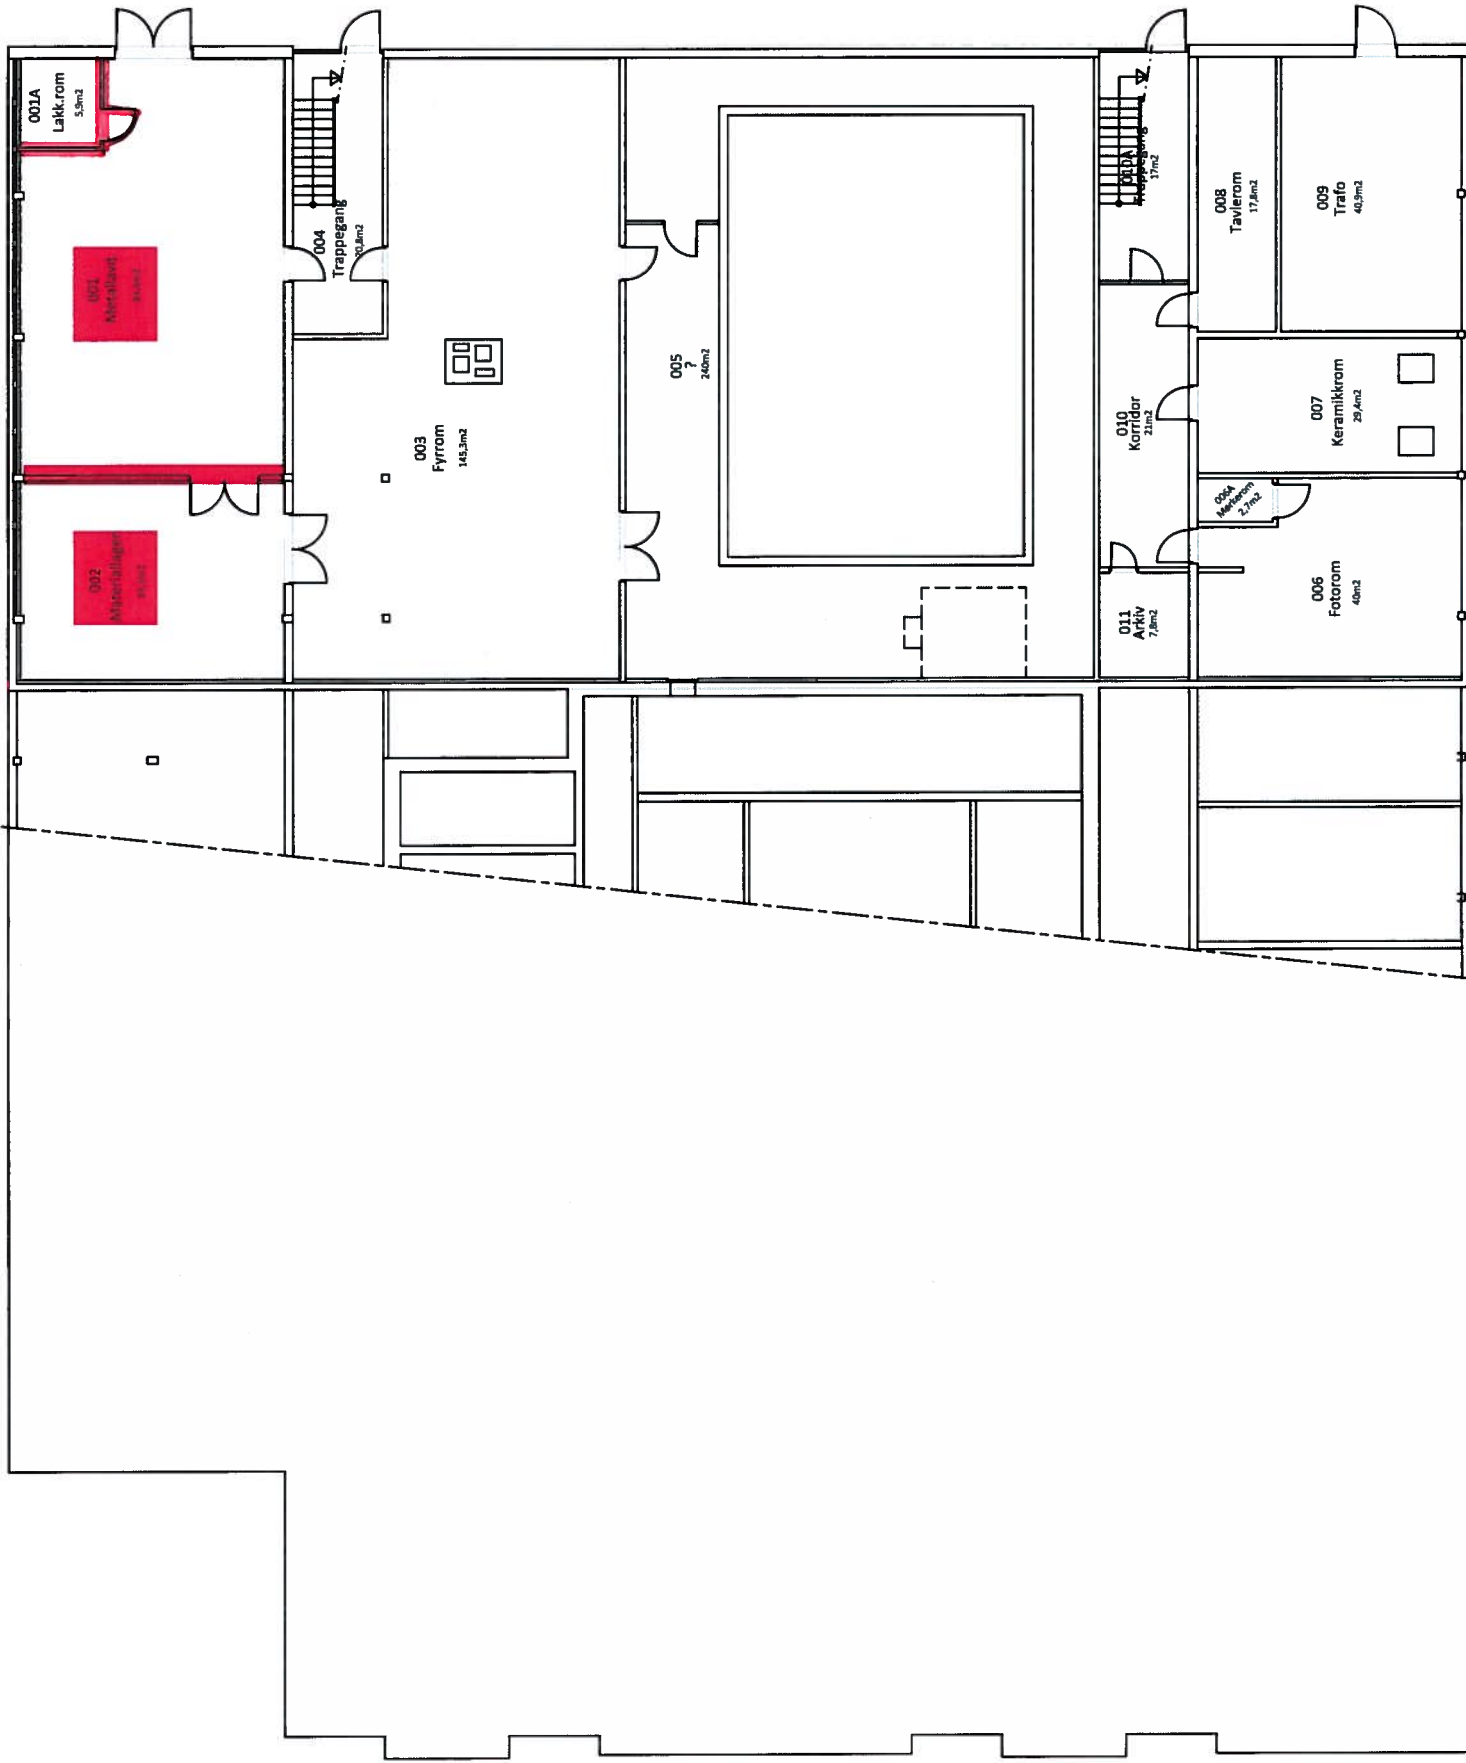

REV	TILBUD	SS	BB	SS	BB
		12.09.18			
		13.03.17			
REV	ENDRING	DATE	TEGNET	KONTROL	ODD/KJ

OPPDRAGSGIVER:
Fredrikstad Kommune

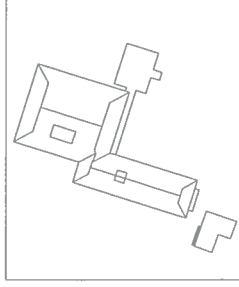

ARKITEKT
A
Bølgeblikk Arkitekter AS
Postboks 5933 Angerheim, 0308 Oslo
tlf. 45 986 960 E-POST: post@bølgeblikk.no

OPPDR NR	1000390
DDK ANSV	SS
FILNAVN	1000390-A-200.5
MALESTORR	
INDEX	
TEKNIKSTATUS	TILBUD
TECH. NR.	A-200.5