


# TILTAKSOMRÅDE

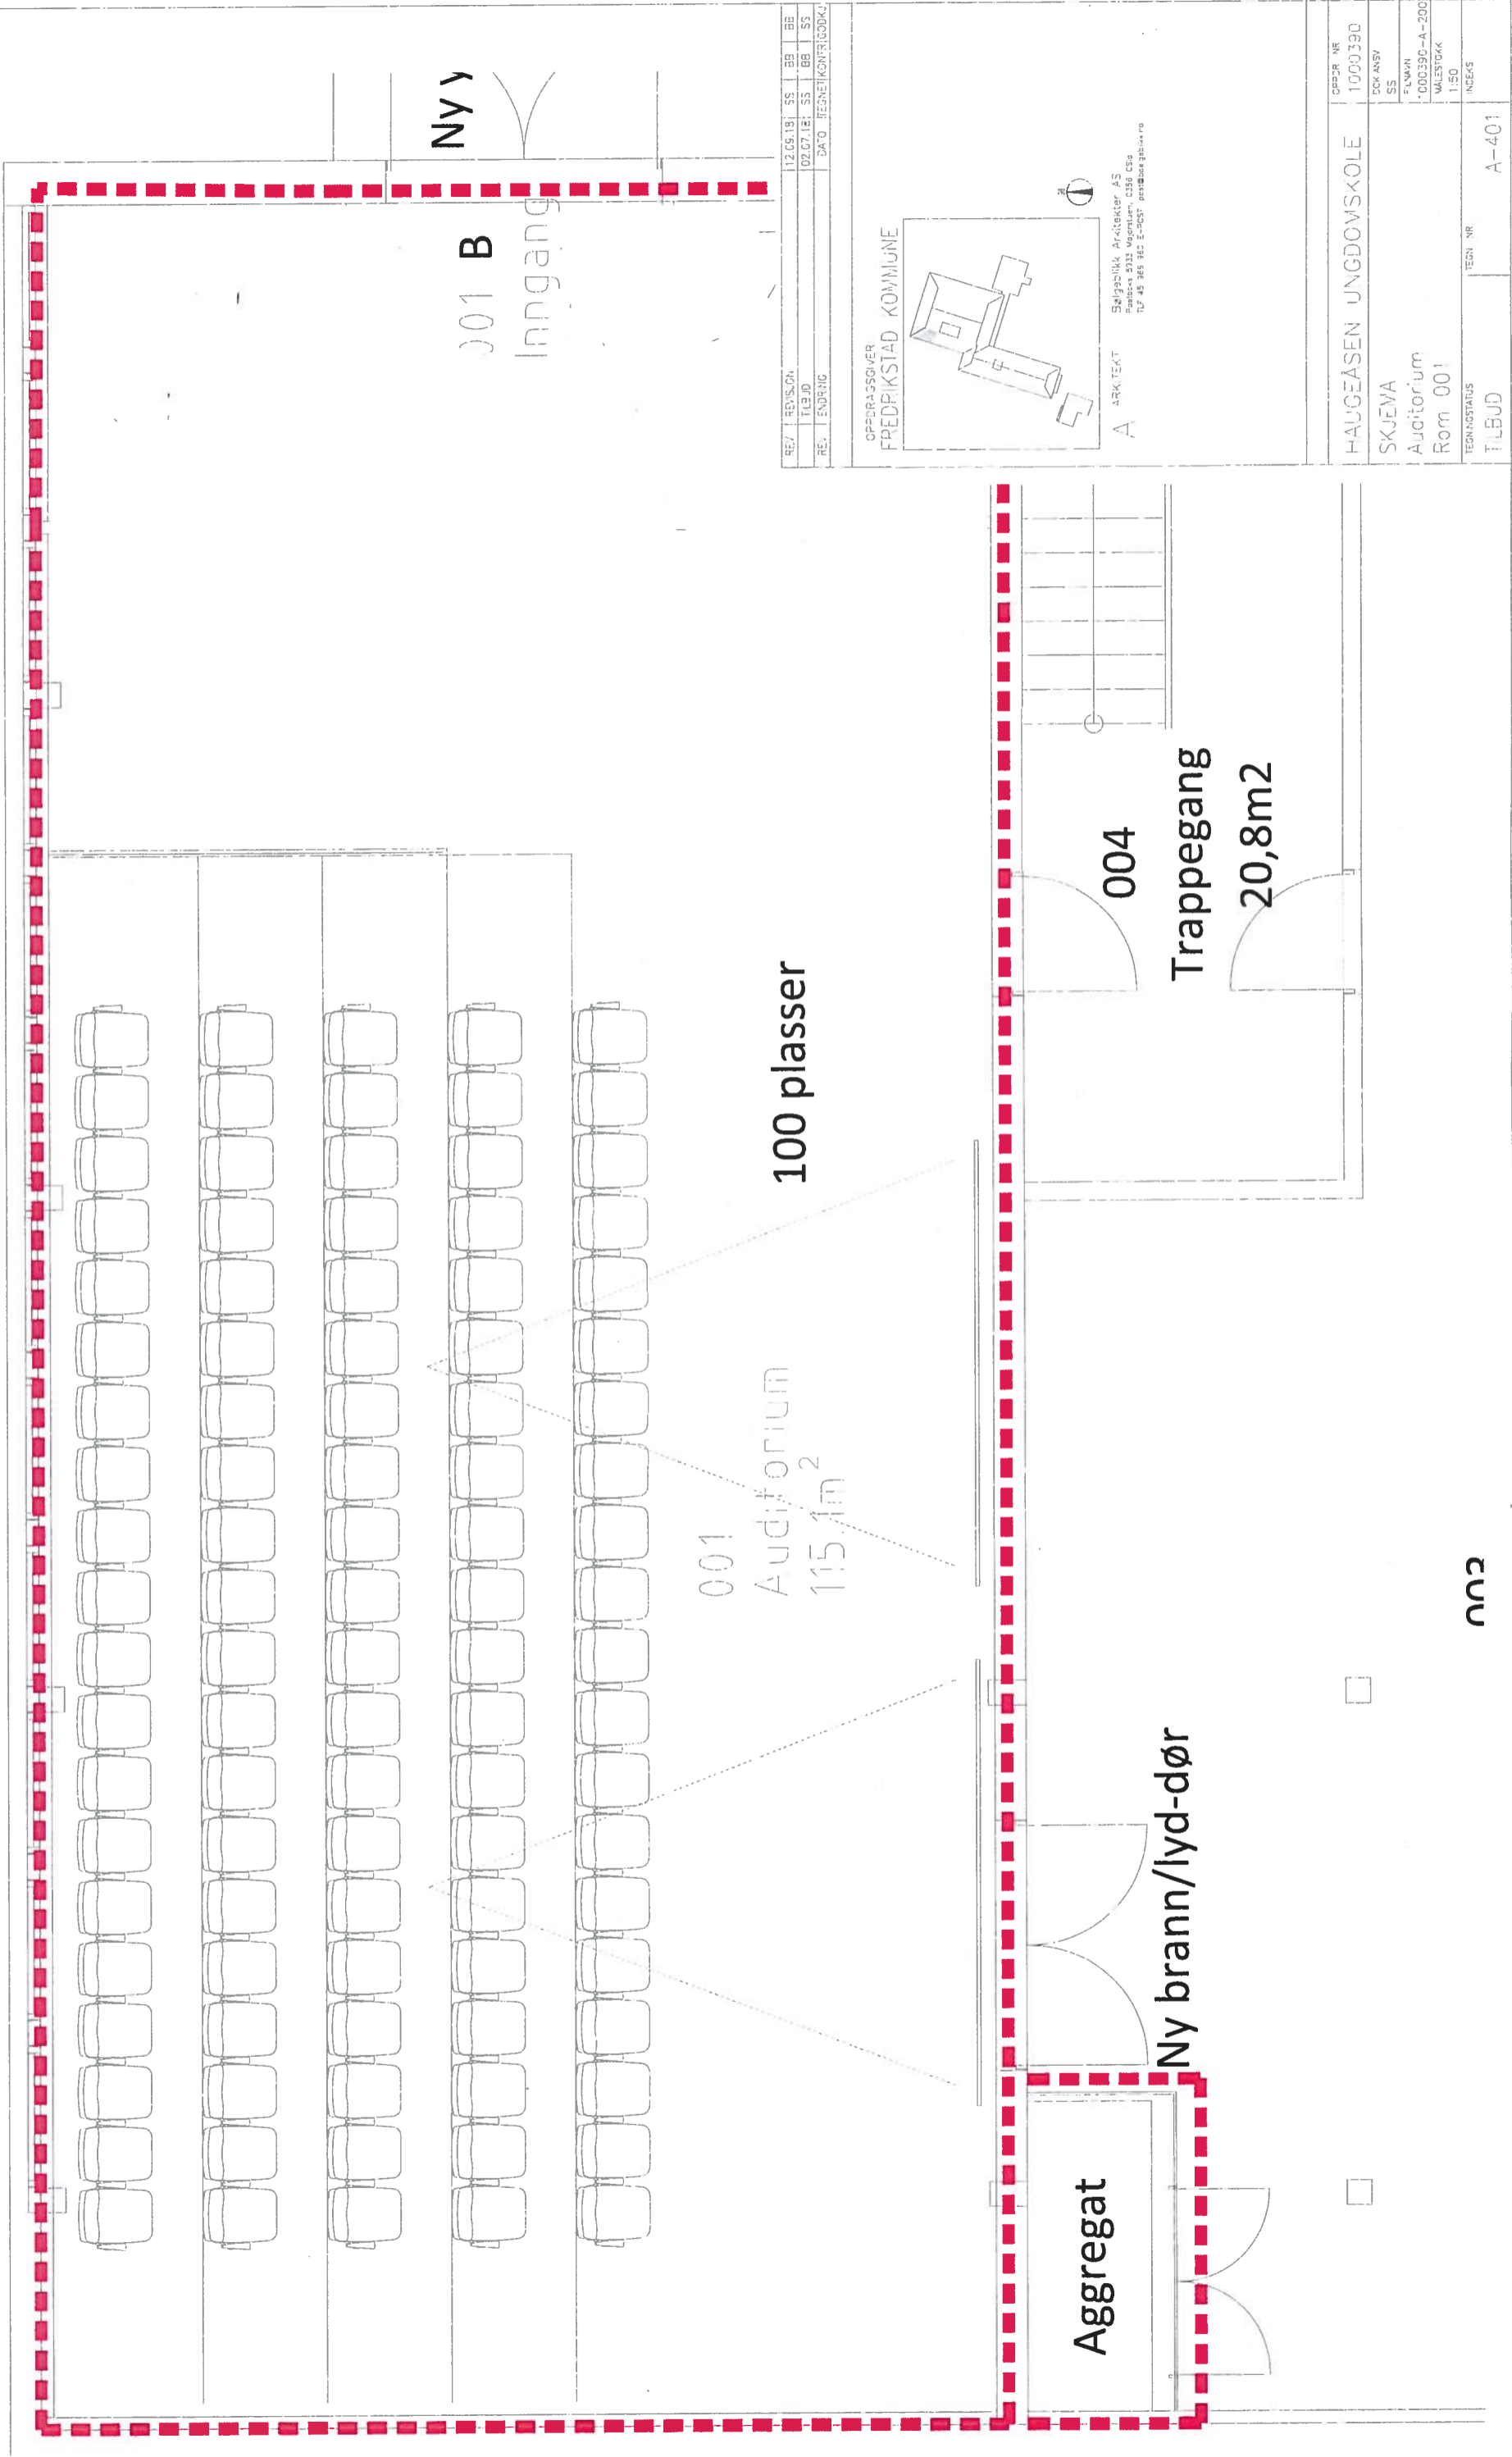

Nytt

001 B

Inngang

100 plasser

001  
Auditorium  
115,1m<sup>2</sup>

004

Trappegang


20,8m<sup>2</sup>

Aggregat

Nytt brann/lyd-dør

|                 |          |          |           |    |
|-----------------|----------|----------|-----------|----|
| REV.   REVISJON | 12.06.19 | SS       | BB        | BB |
| TILBUD          | 02.07.18 | SS       | BB        | SS |
| REV.   ENDRING  |          |          |           |    |
|                 | DATE     | REVISJON | KOMMENTAR |    |

OPPDRAGSGIVER  
FREDRIKSTAD KOMMUNE

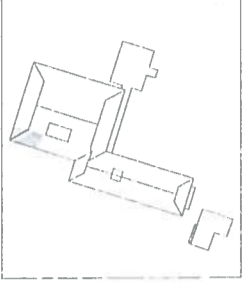

ARKITEKT  

|            |              |
|------------|--------------|
| OPPDR. NR  | 1000390      |
| DEK. ANSV. | SS           |
| FL. NÅR    | 000390-A-200 |
| MALESTOKK  | 1:50         |
| INDEKS     | A-401        |
| TEGN. NR   |              |
| TILBUD     |              |

nn